


NR.	REIKN. HITATAP Kcal	HÁM ARKS-		VALDIR OFNAR			
		HÆÐ mm	LENGD mm	A	B	C	D
1	1850	60	160	A - B PANEL			
2	1850	60	160	B - C PANEL			
3	1850	60	160	B - C PANEL			
4	1850	60	160	B - C PANEL			
5	1850	60	160	B - C PANEL			
6	1850	60	50	A - B PANEL			
7	1850	60	150	A - D PANEL			
8	1300	60	115	A - D PANEL			
9	216	60	50	A - B PANEL			
10	1388	60	120	B - C PANEL			
12	1388	60	120	C - D PANEL			
13	1300	60	120	A - D PANEL			
14	1400	60	50	C - D PANEL			

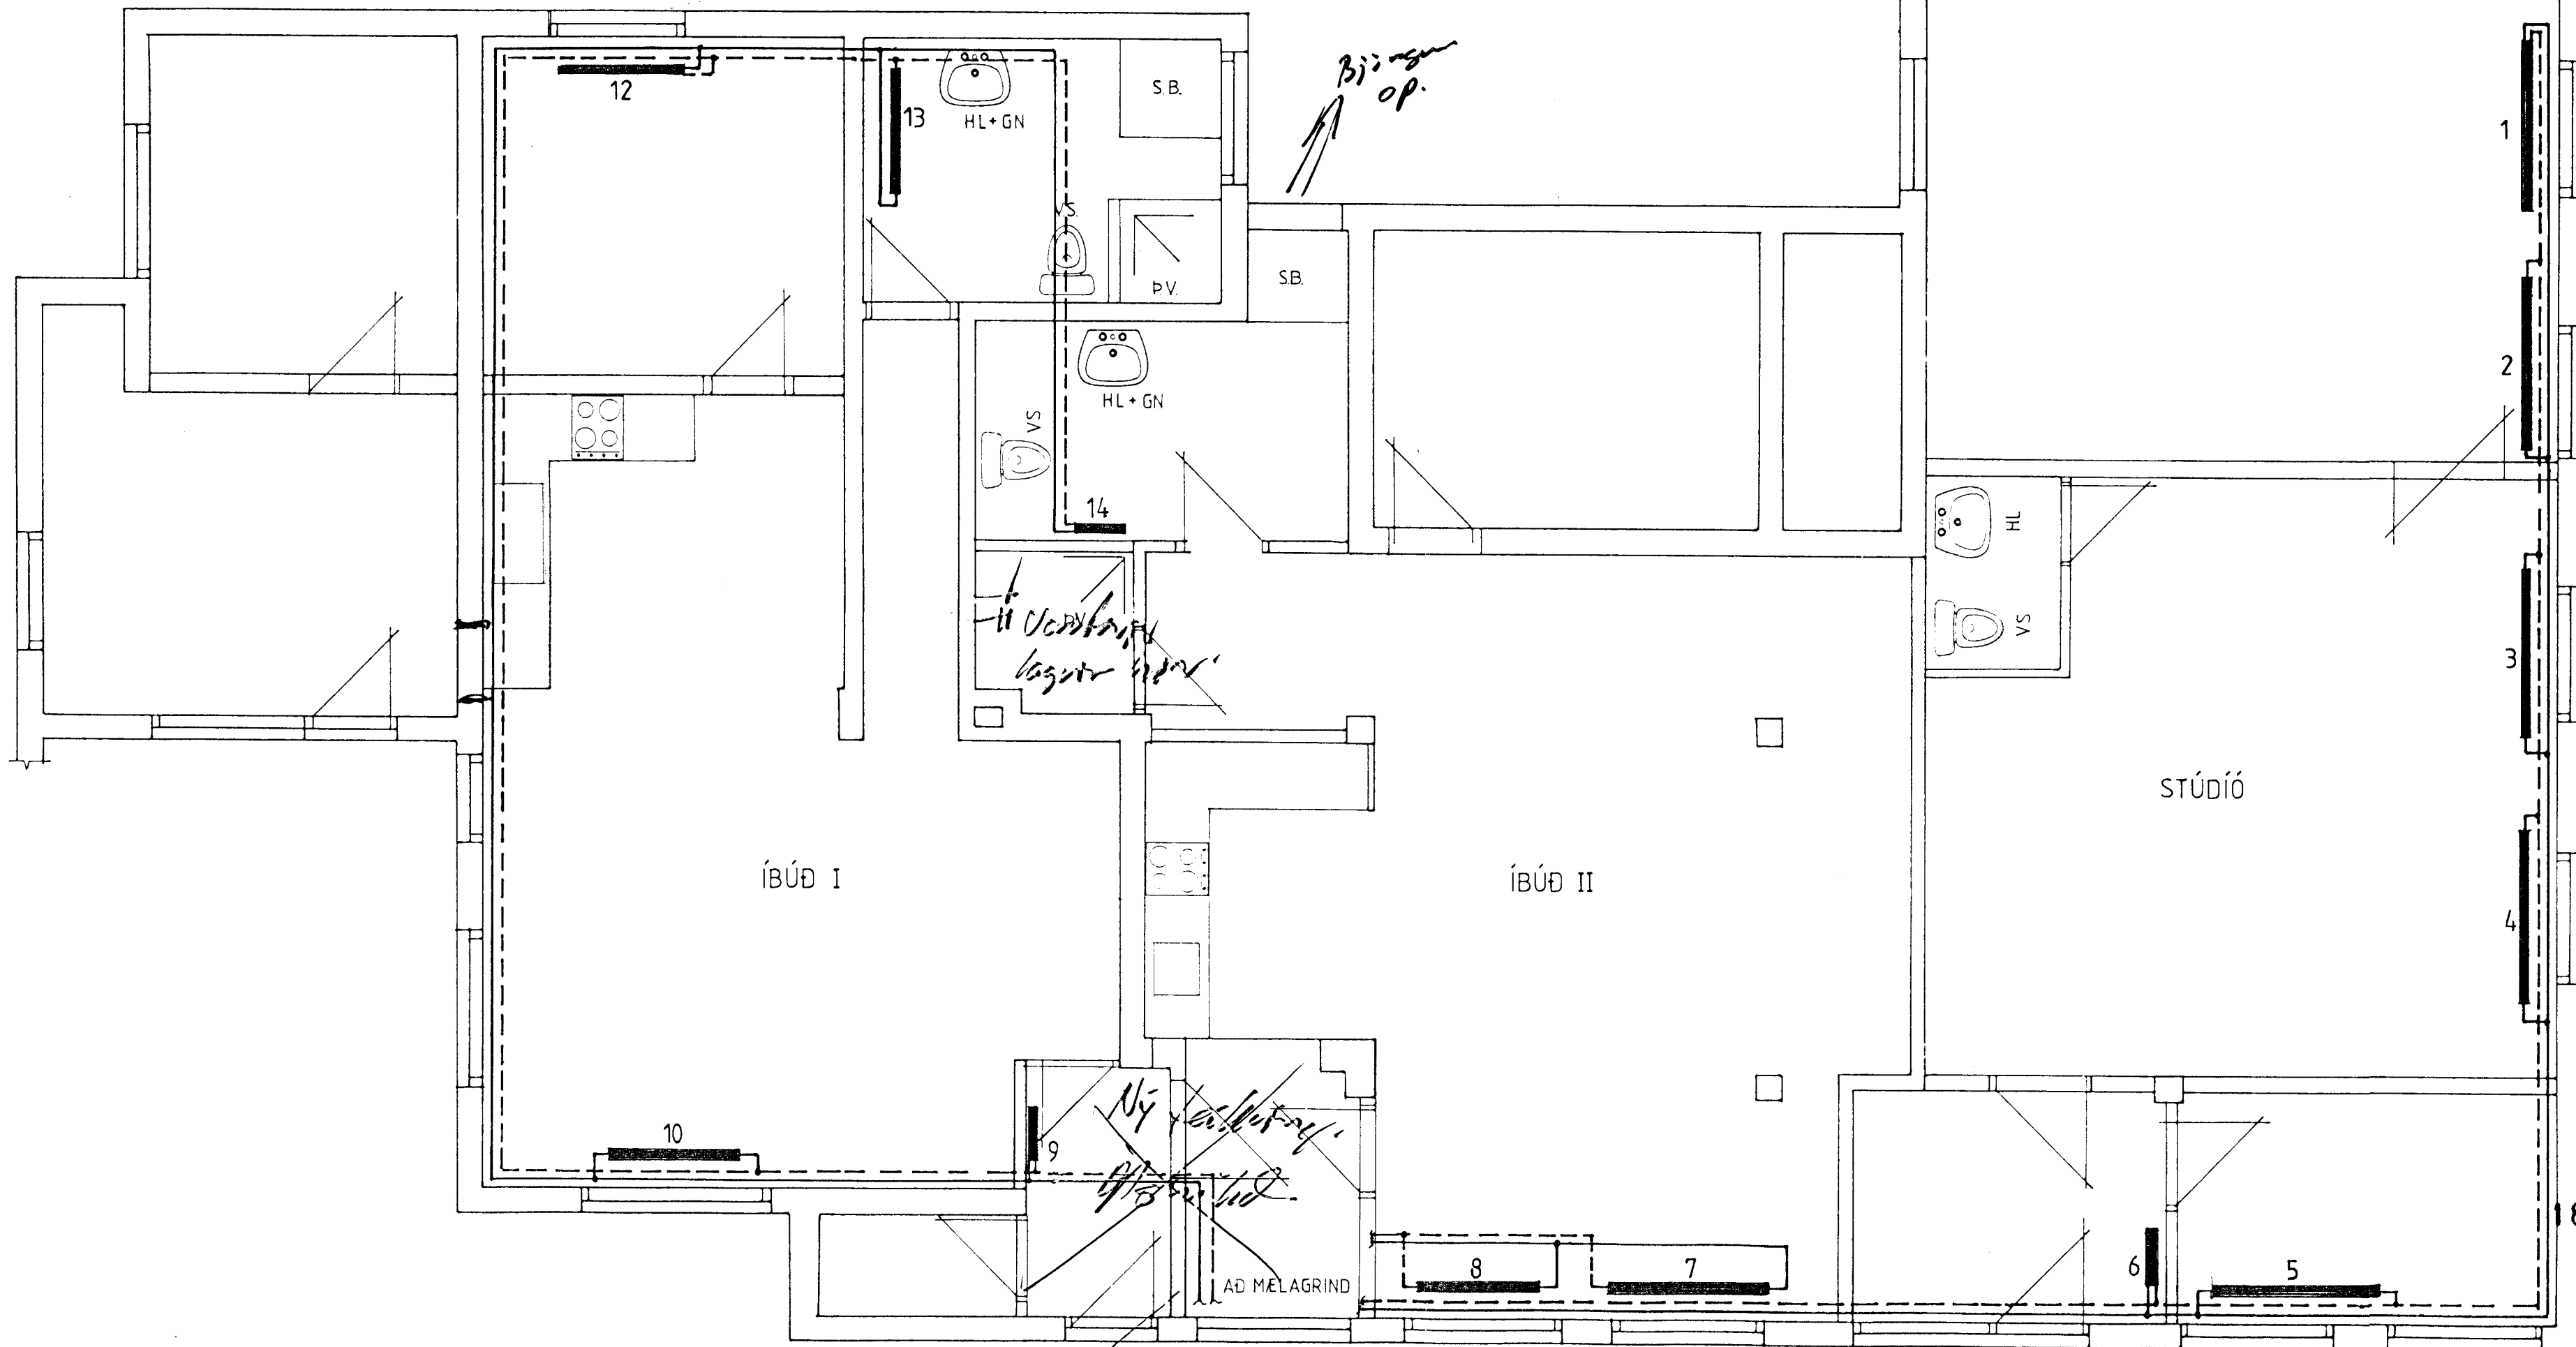


19/3 1992. Útflutka meðan lög. verk
 en gat ekkert meða, vegna leiðsögu.
 Áskilið er niður frá ríttari leiðsögu
 þarft hér inn.

Engin veggir.
 Vör

SKÝRINGAR:

- Framrás
- - - Bakrás

Pípur og fittings eru venjulegar svartar stál pípur
 A ofna skal setja sjálfvirkna ofnloka, stillitú og loftskúfu
 Ofnakerfið skal þrýstiprófa með 6kg/cm² þrýstingi
 er skal standa í minnst 12 klst. án þess að falla.

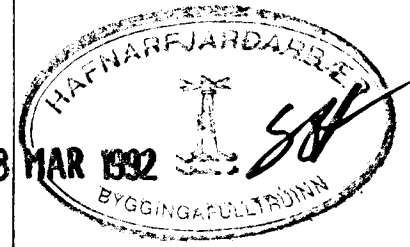

Nordbrun 39.

GESTUR EINARSSON - KT: 1201413419
 TÆKNIPJÓNUSTAN SÆKAMBI - S- 611597

NORÐURBRÚN 41 HAFNARFJÖRÐI

Íbúð I, II og stúdíó
 Hitalögn
 Grunnmynd

Dags: 06.02.92 Mkv: 1:50 Hannad: GE Teikn: GV