




Samþykkt á fundi bygginga-
nefndar þ. 11/12. 1985
BYGGINGAVALUTRISUN
Í HATNAFRÖÐI
Þorgerður Jónsdóttir

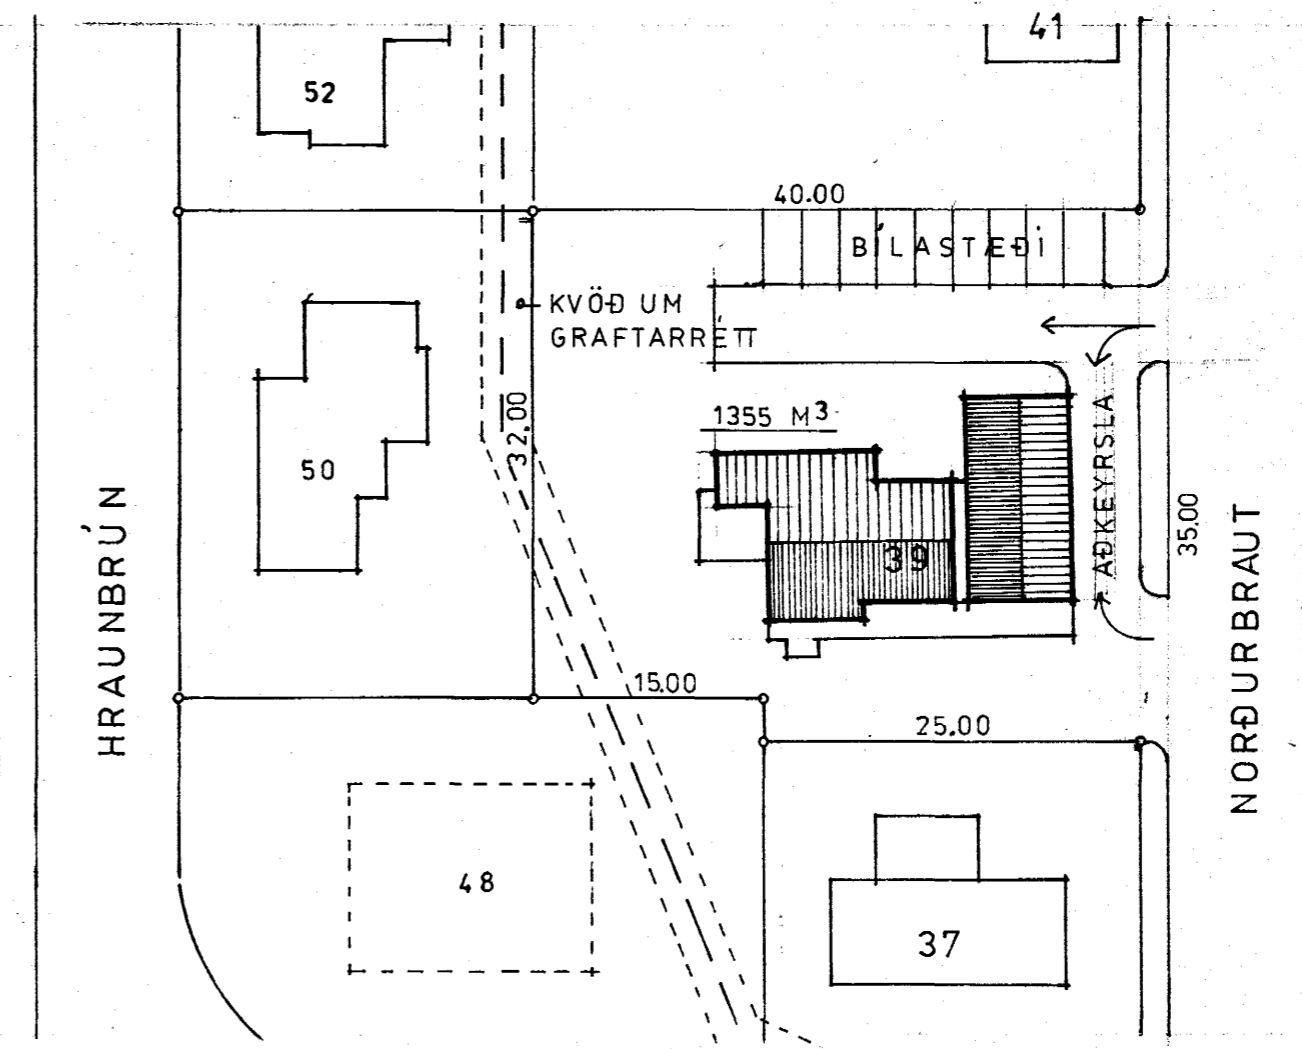

AFSTÖÐUMYND 1:500

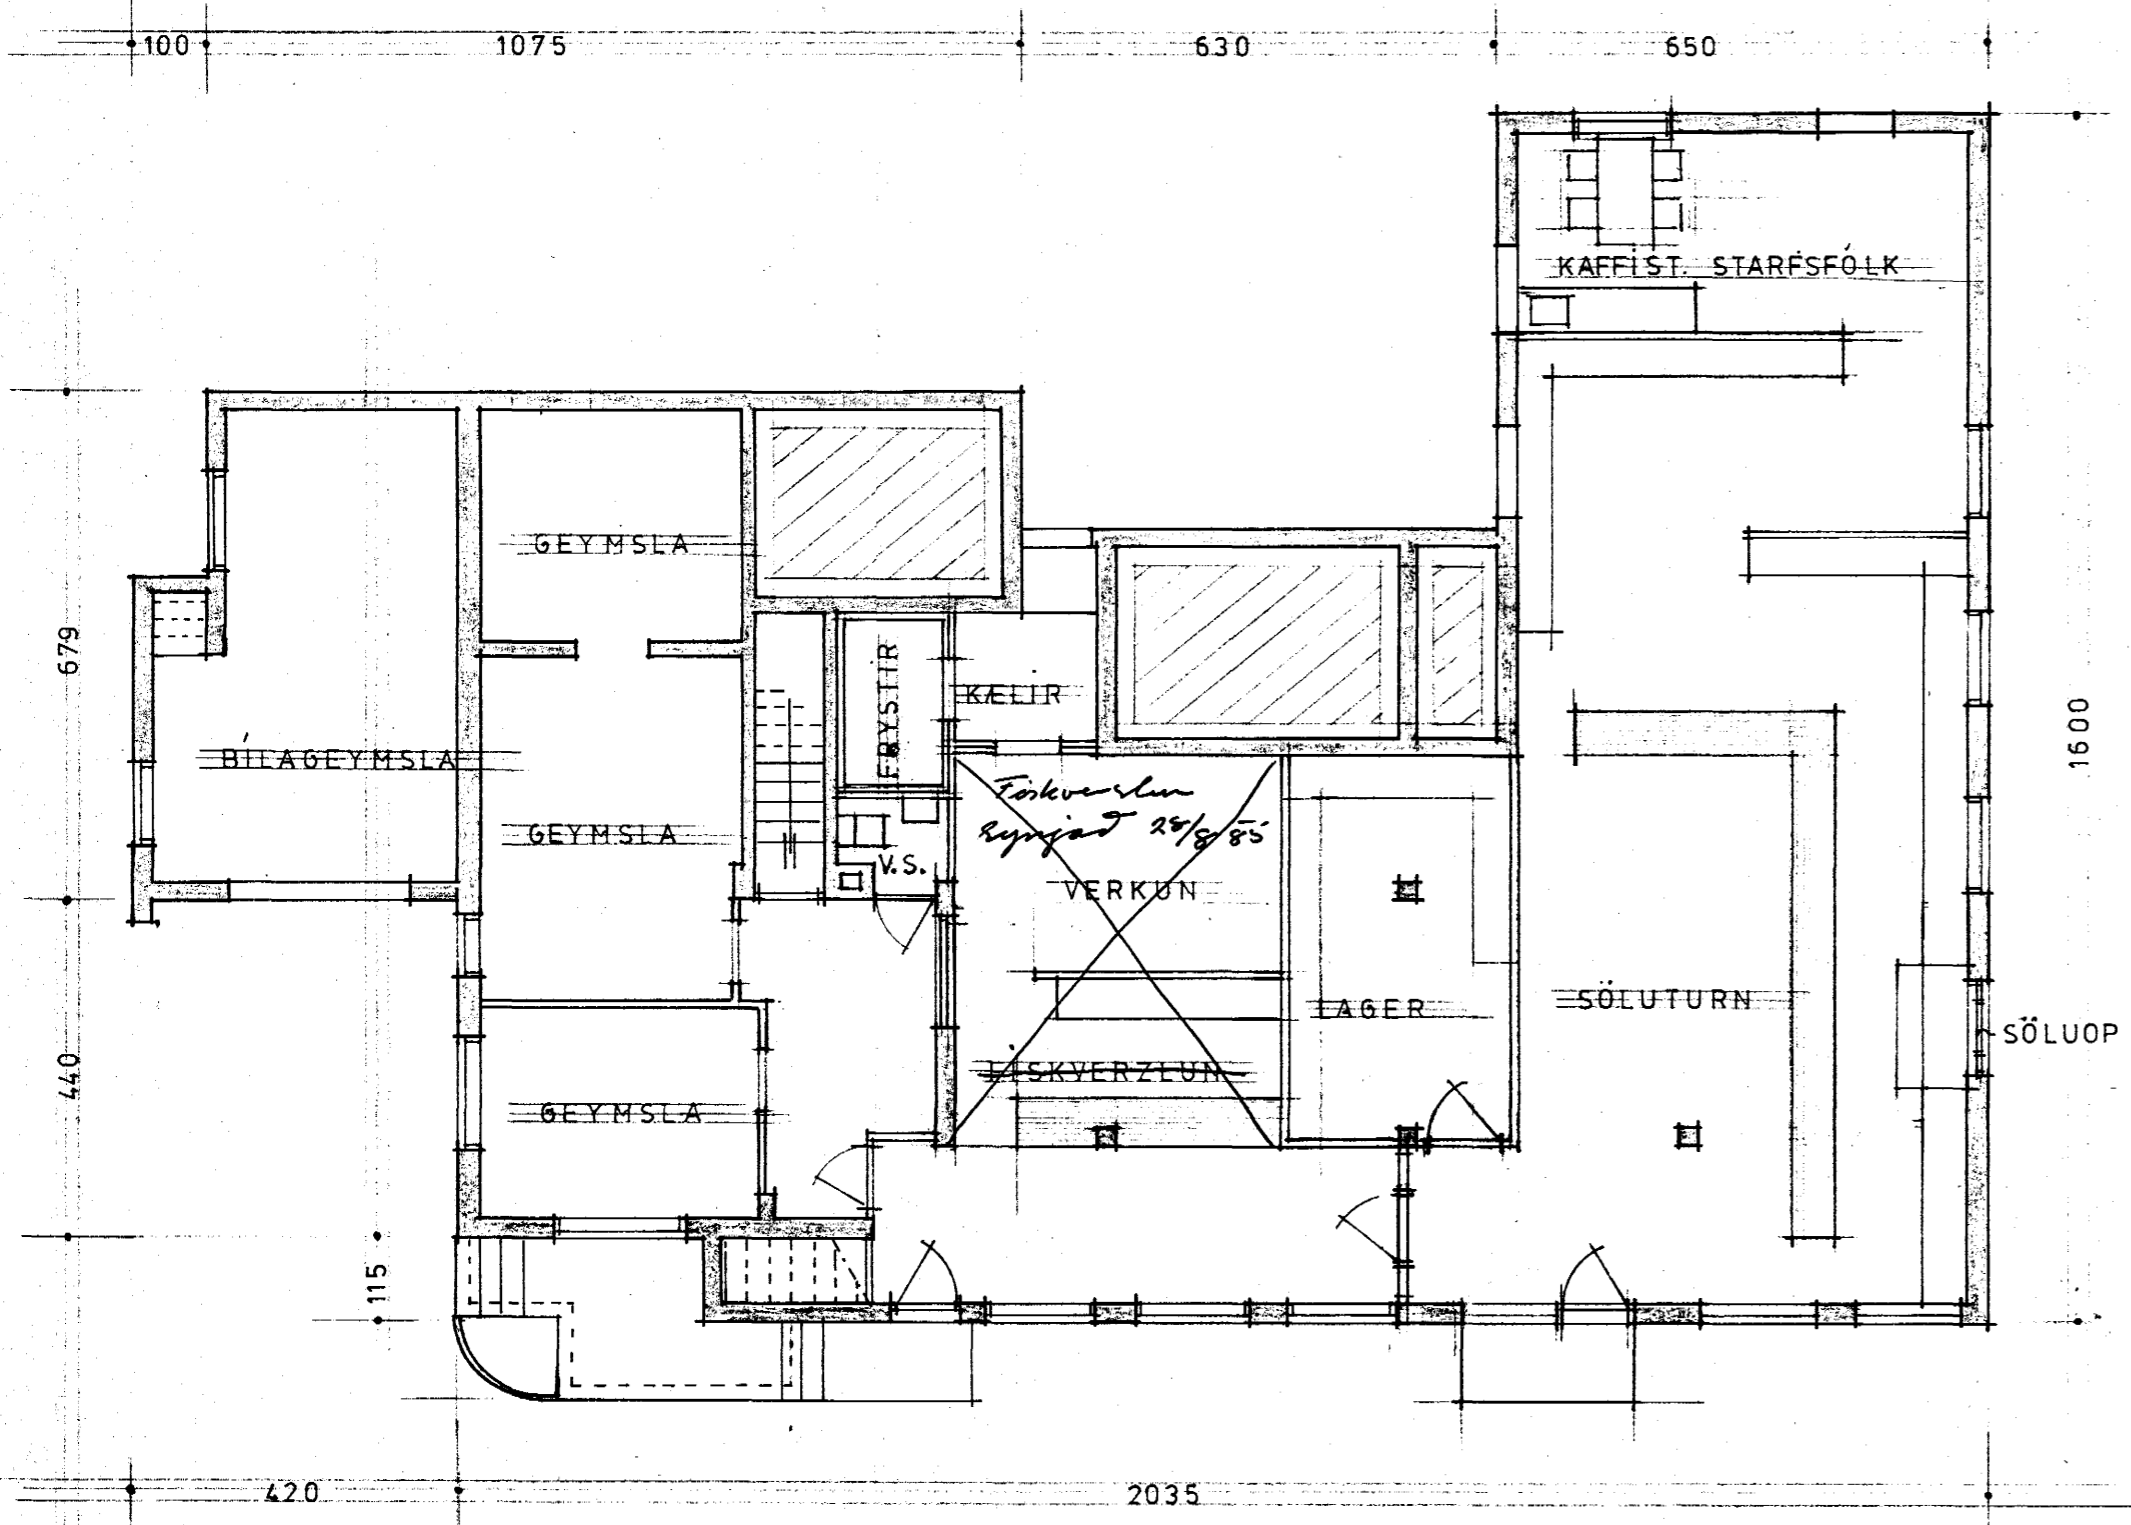

1. HÆÐ

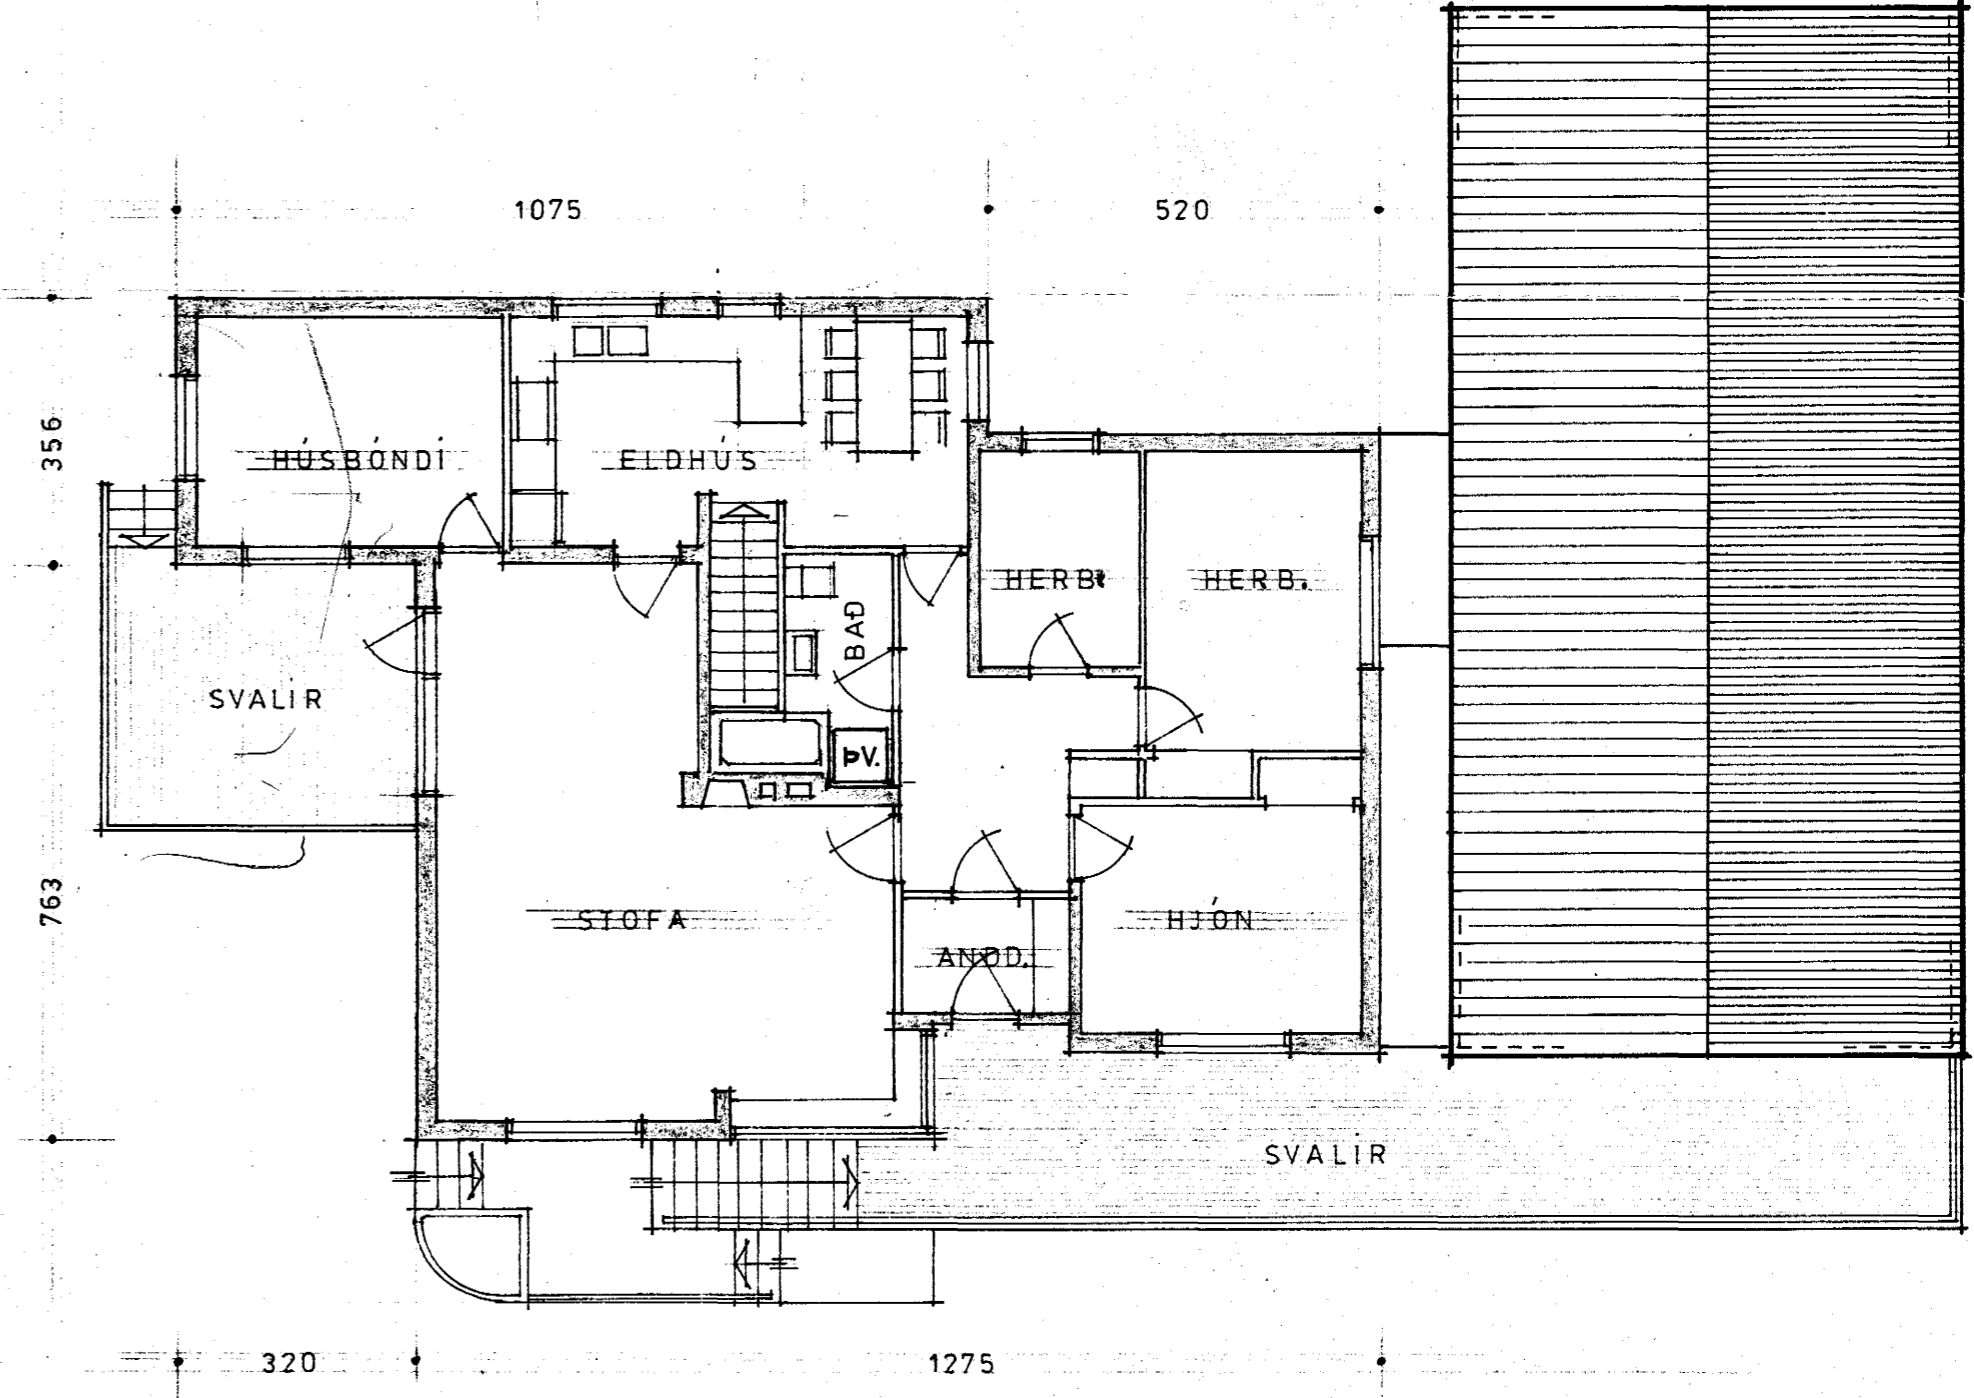

2. HÆÐ

verkefni NORÐURBRAUT NR. 39
VERZLUNAR OG ÍBÚÐARHÚSNÆÐI
verk BREYTT 1. HÆÐ Í VERZLUNARHÚSNÆÐI
ASAMT BR. A GLUGGUM OG ÚTIHURÐ
mál 1:100, 1:500 dags. 22. 7. '85 teikn. SIG. 'AM

Sigurður Ámundason