




Sambykkt á fundi bygginga-  
nefndar þ. 12 / 7 1985  
BYGGINGAFULLTRÚINN  
Í HAFNARFIRDI  
*P.V.*

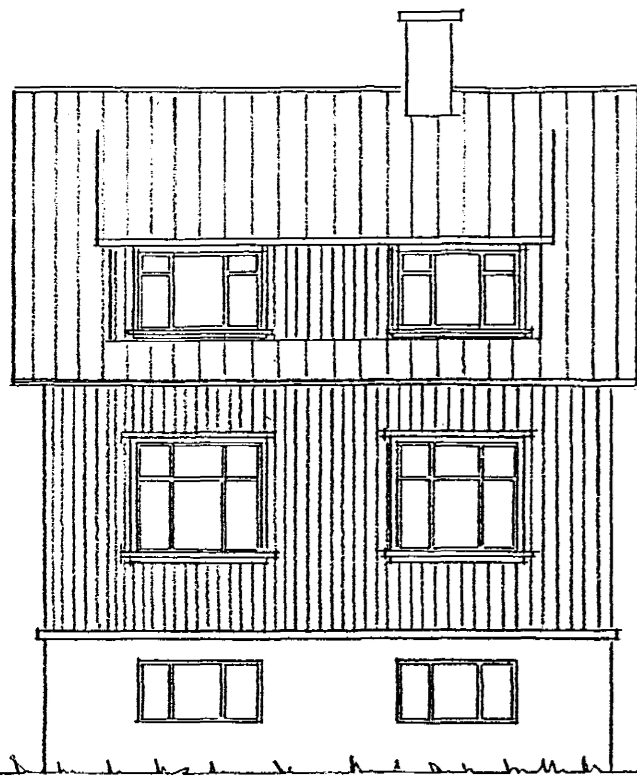

SUÐUR 1:100

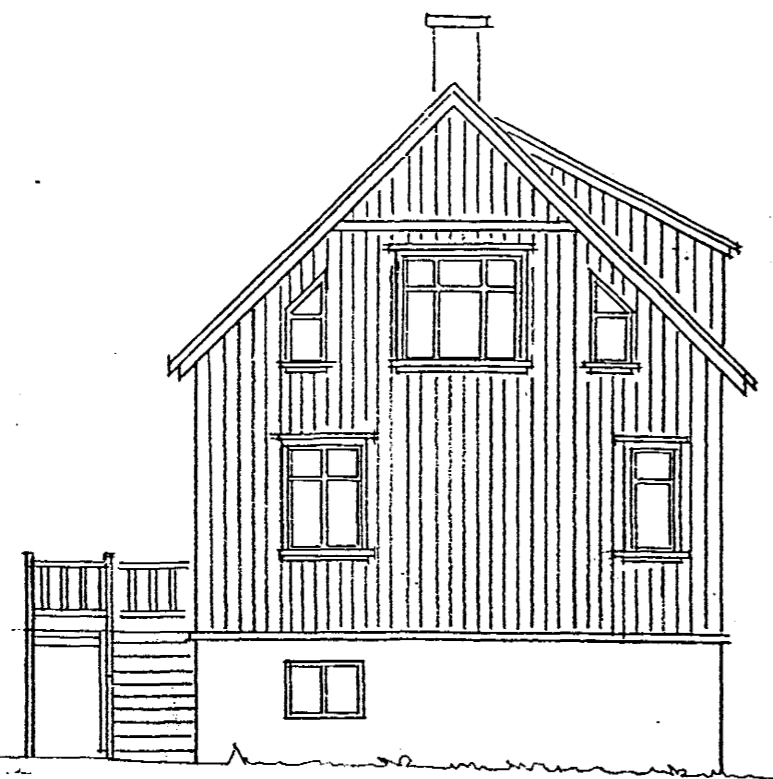

VESTUR 1:100

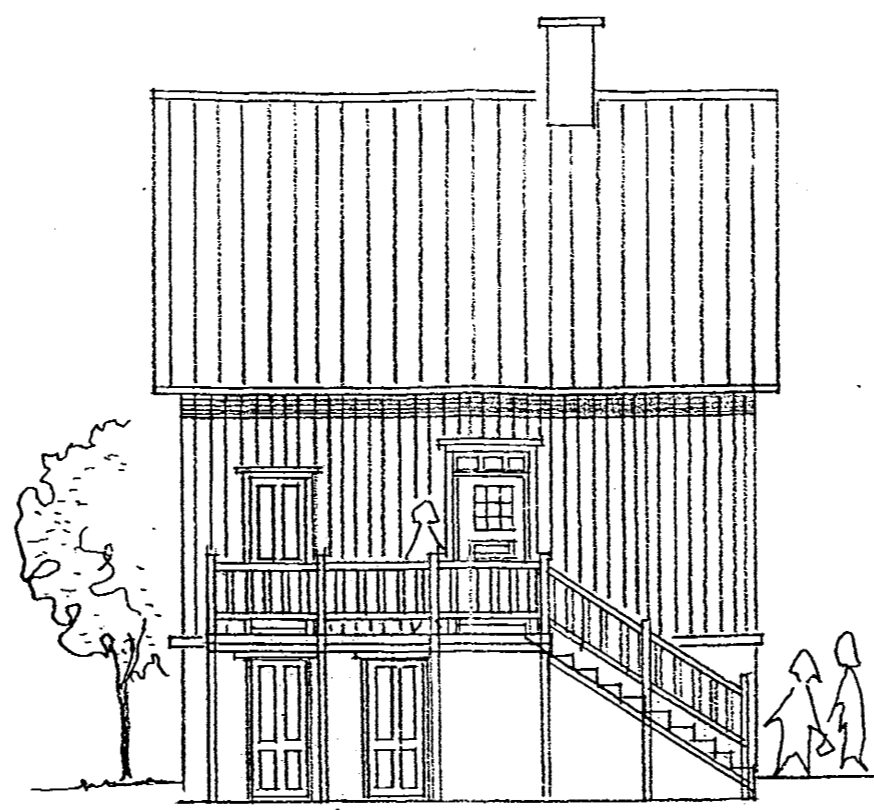


NORÐUR 1:100




AUSTUR 1:100

STÆRÐIR:


ÍBÚÐ 01-01-01	m <sup>2</sup>	m <sup>3</sup>
HÆÐ	51.3	133.4
KJALLARI	44.8	112
ALLS	96.1 m <sup>2</sup>	245.4 m <sup>3</sup>

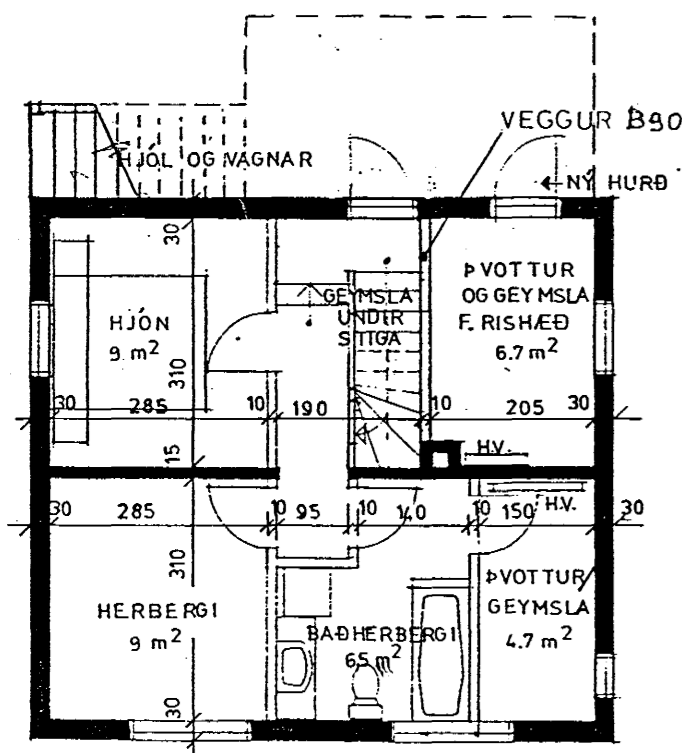


GRUNNMYND KJALLARA 1:100

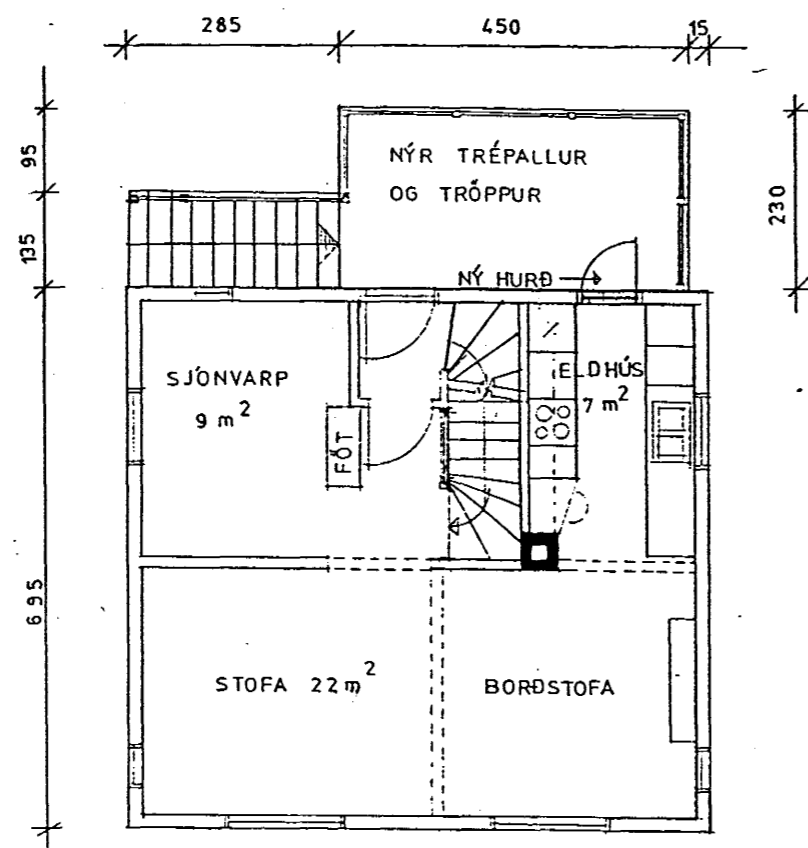

GRUNNMYND AÐALHÆÐAR 1:100

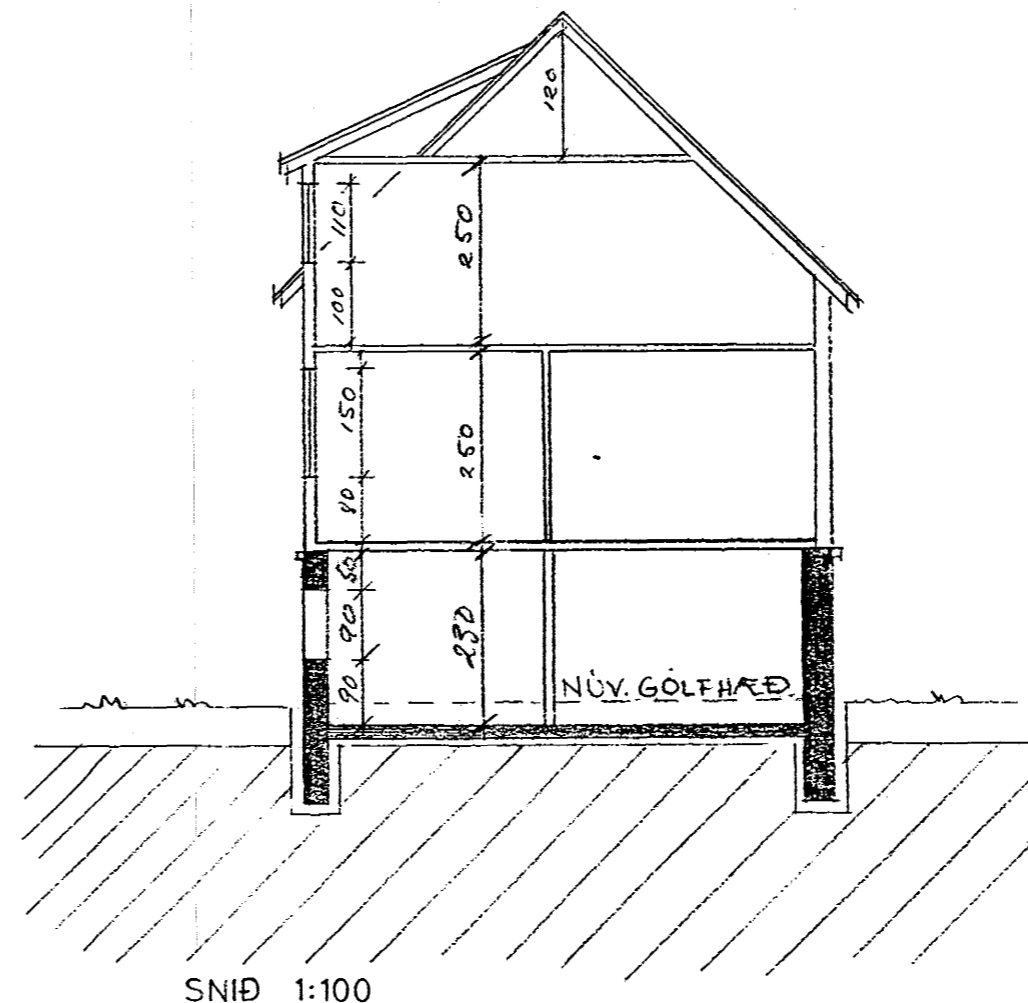

SNIÐ 1:100

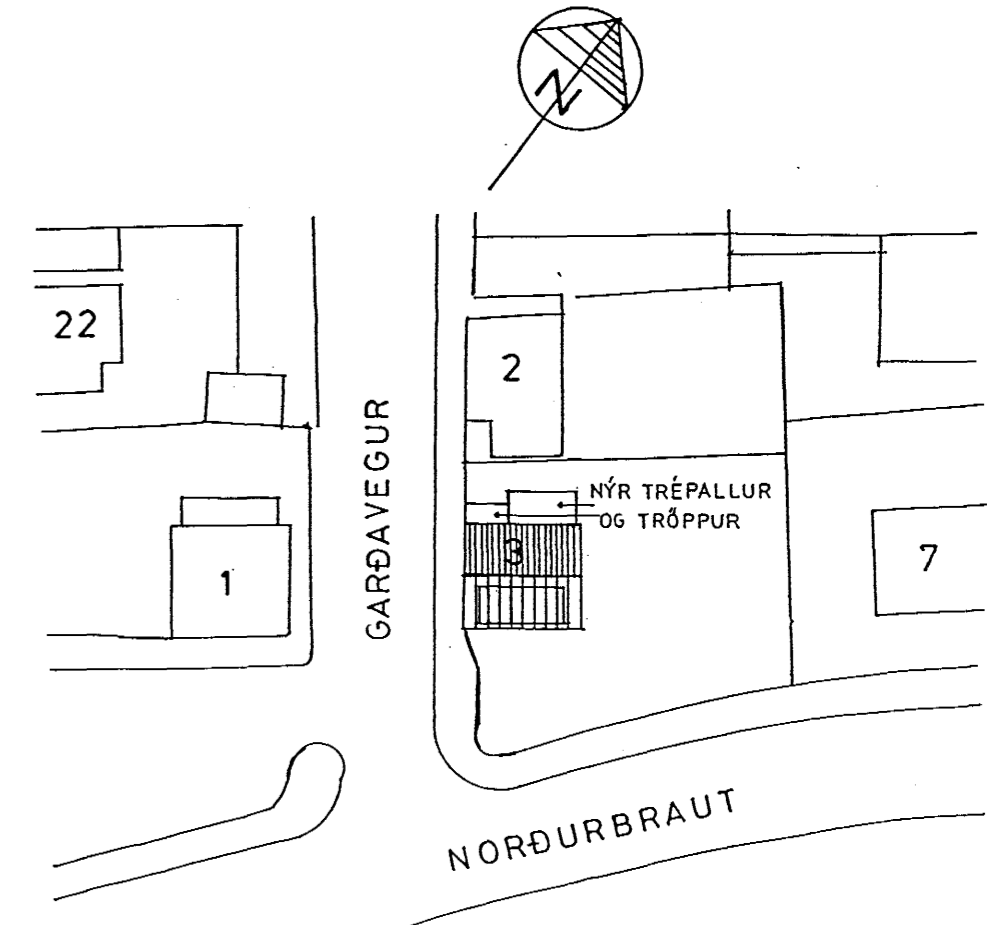

TEIKNISTOFAN Laufásvegi 7 **Páll V. Bjarnason**  
PRÚÐVANGUR 101 Reykjavík Arkitekti Fái Sími 610260 Fax 610265

269-1

NORÐURBRAUT 3, HAFNARFIRDI  
BREYTINGAR - ÚTITRÖPPUR OG KJALLARI

*Páll V. Bjarnason*

DAGS.	16. MAÍ 1995
KVAFER	1:100 1:500
HANNAÐ	P.V.B.
TEKNAÐ	ÓP
YFIRF.	P.V.B.