



ofnatafla dt. 40°C

ofn	orkubærf vött	hæð cm	lengd cm	tenging	arnad	
ofn 1	1185	60	90	14	C D	PÖTTÖFN HERB.
ofn 2	1185	60	90	14	C D	PÖTTÖFN HERB.
ofn 3	1525	90	80	14	C D	PÖTTÖFN RINDSYRI
ofn 4	950	60	74	12	A B	PÖTTÖFN STÖFR
ofn 5	950	60	90	14	C D	PÖTTÖFN STÖFR
ofn 6	2150	40	162	22	C D	PÖTTÖFN STÖFR
ofn 7	1160	40	86	22	A B	PÖTTÖFN STÖFR
ofn 8	1335	72	86	14	A B	PÖTTÖFN STÖFR
ofn 9	950	60	70	12	A B	PÖTTÖFN HERB.
ofn 10	870	60	65	14	C D	PÖTTÖFN ELDH.
ofn 11	930	60	80	8	A B	HELLUÖFN ÞVÖTT.
SAMTALS	13.230	ÞVÖTT				

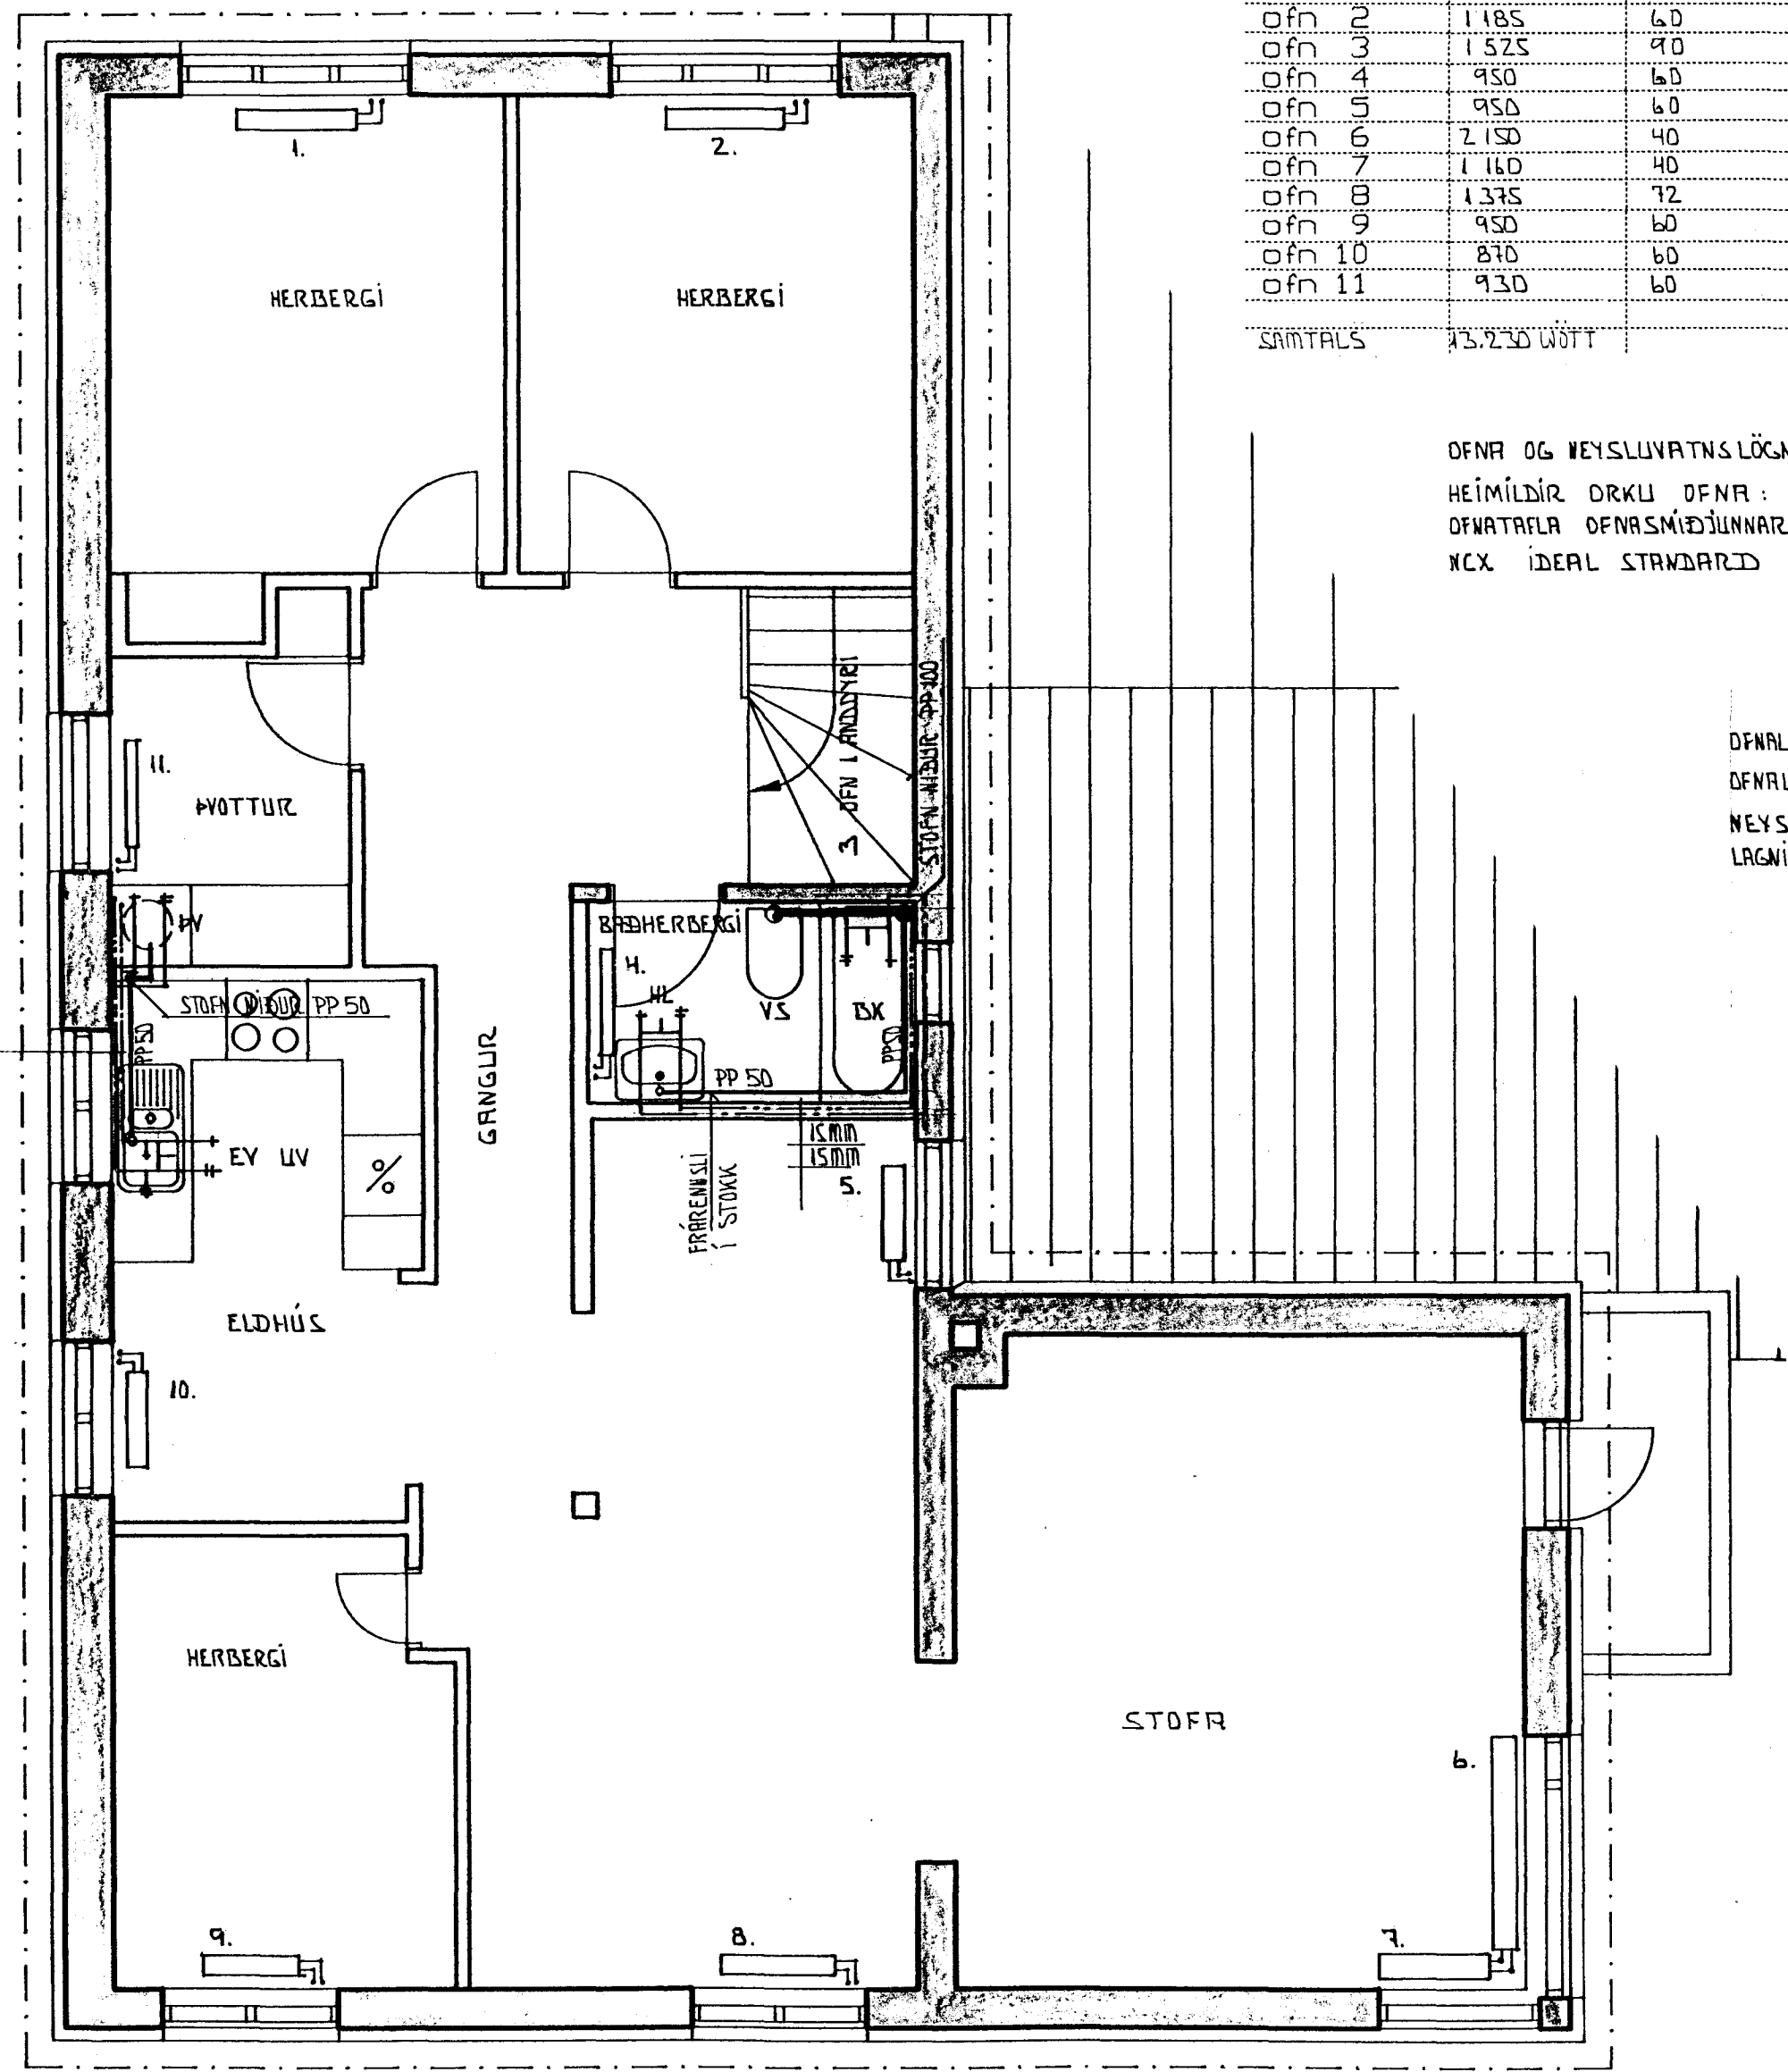

ÖFNA OG NEYSLUVATNSLÖGN TEIKNUÐ UPP Í DESEMBER 1994
 HEIMILDIR DRUKU ÖFNA:
 ÖFNATAFLA ÖFNASMÍÐJUNNAR HELLUÖFNAR
 KEX IDEAL STANDARD PÖTTÖFNAR

ÖFNALÖGN NEDRI HÆÐAR: HÖRÐ EYRRÖR SAMKVÆMT 1ST 67
 ÖFNALÖGN EFRI HÆÐAR: SVÖRT STÁLÖR SAMKVÆMT 1ST 67
 NEYSLUVATNSLAGNIR: GALVANISERUÐ STÁLÖR SAMKVÆMT 1ST 67
 LAGNIR ERU UTANLÍGGJANDI

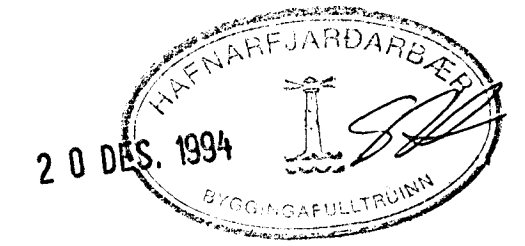

SJÁ TEIKNINGAR L-1, L-2

GRUNNMYND 2. HÆÐ 1:50

NORDURBRAUT 41 HAFNARFIRÐI 13 DESEMBER 1994

EFRI HÆÐ
 ÖFNA OG NEYSLUVATNSLAGNIR
 GRUNNMYND ÖFNATAFLA

MÆLIKVARDI
 1:50

TEKNIÞJÓNUSTA SVEINS KARLSSONAR TFI
 BÆJARHRAUNI 2 220 HAFNARFJÖRÐUR
 91-653045

TEIKNING
 L-3

Steinn Björnsson