


ofnatafla dt. 40°C

ofn	orkubörf wött	hæð cm	lengd cm	BYKKT	tenging	arnað
ofn 1	1185	60	90	14	C D	POTTOFN HERB.
ofn 2	1185	60	90	14	C D	POTTOFN HERB.
ofn 3	1525	90	80	14	C D	POTTOFN ANDDYRI
ofn 4	950	60	74	12	A B	POTTOFN BÆB
ofn 5	950	60	90	14	C D	POTTOFN STÖFR
ofn 6	2150	40	162	22	C D	POTTOFN STÖFR
ofn 7	1160	40	86	22	A B	POTTOFN STÖFR
ofn 8	1375	72	86	14	A B	POTTOFN STÖFR
ofn 9	950	60	70	12	A B	POTTOFN HERB.
ofn 10	870	60	65	14	C D	POTTOFN ELDH.
ofn 11	930	60	80	8	A B	HELLUOFN SVÖTT.


OFNA OG NEYSLUVATNSLÖGN TEIKNUÐ UPP Í DESEMBER 1994

HEIMILDIR ORKJÓ OFNA:  
OFNATAFLA OFNASMÍÐJUNNAR HELLUOFNAR  
NEX IDEAL STANDARD POTTOFNAR

OFNALÖGN NEDRI HÆÐAR: HÖRÐ EYRRÖR SAMKVÆMT 1ST 67  
OFNALÖGN EFRI HÆÐAR: SVÖRT STÁLROÐ SAMKVÆMT 1ST 67  
NEYSLUVATNSLAGNIR: GALVANISERUÐ STÁLROÐ SAMKVÆMT 1ST 67  
LAGNIR ERU UTANLIGGIANDI

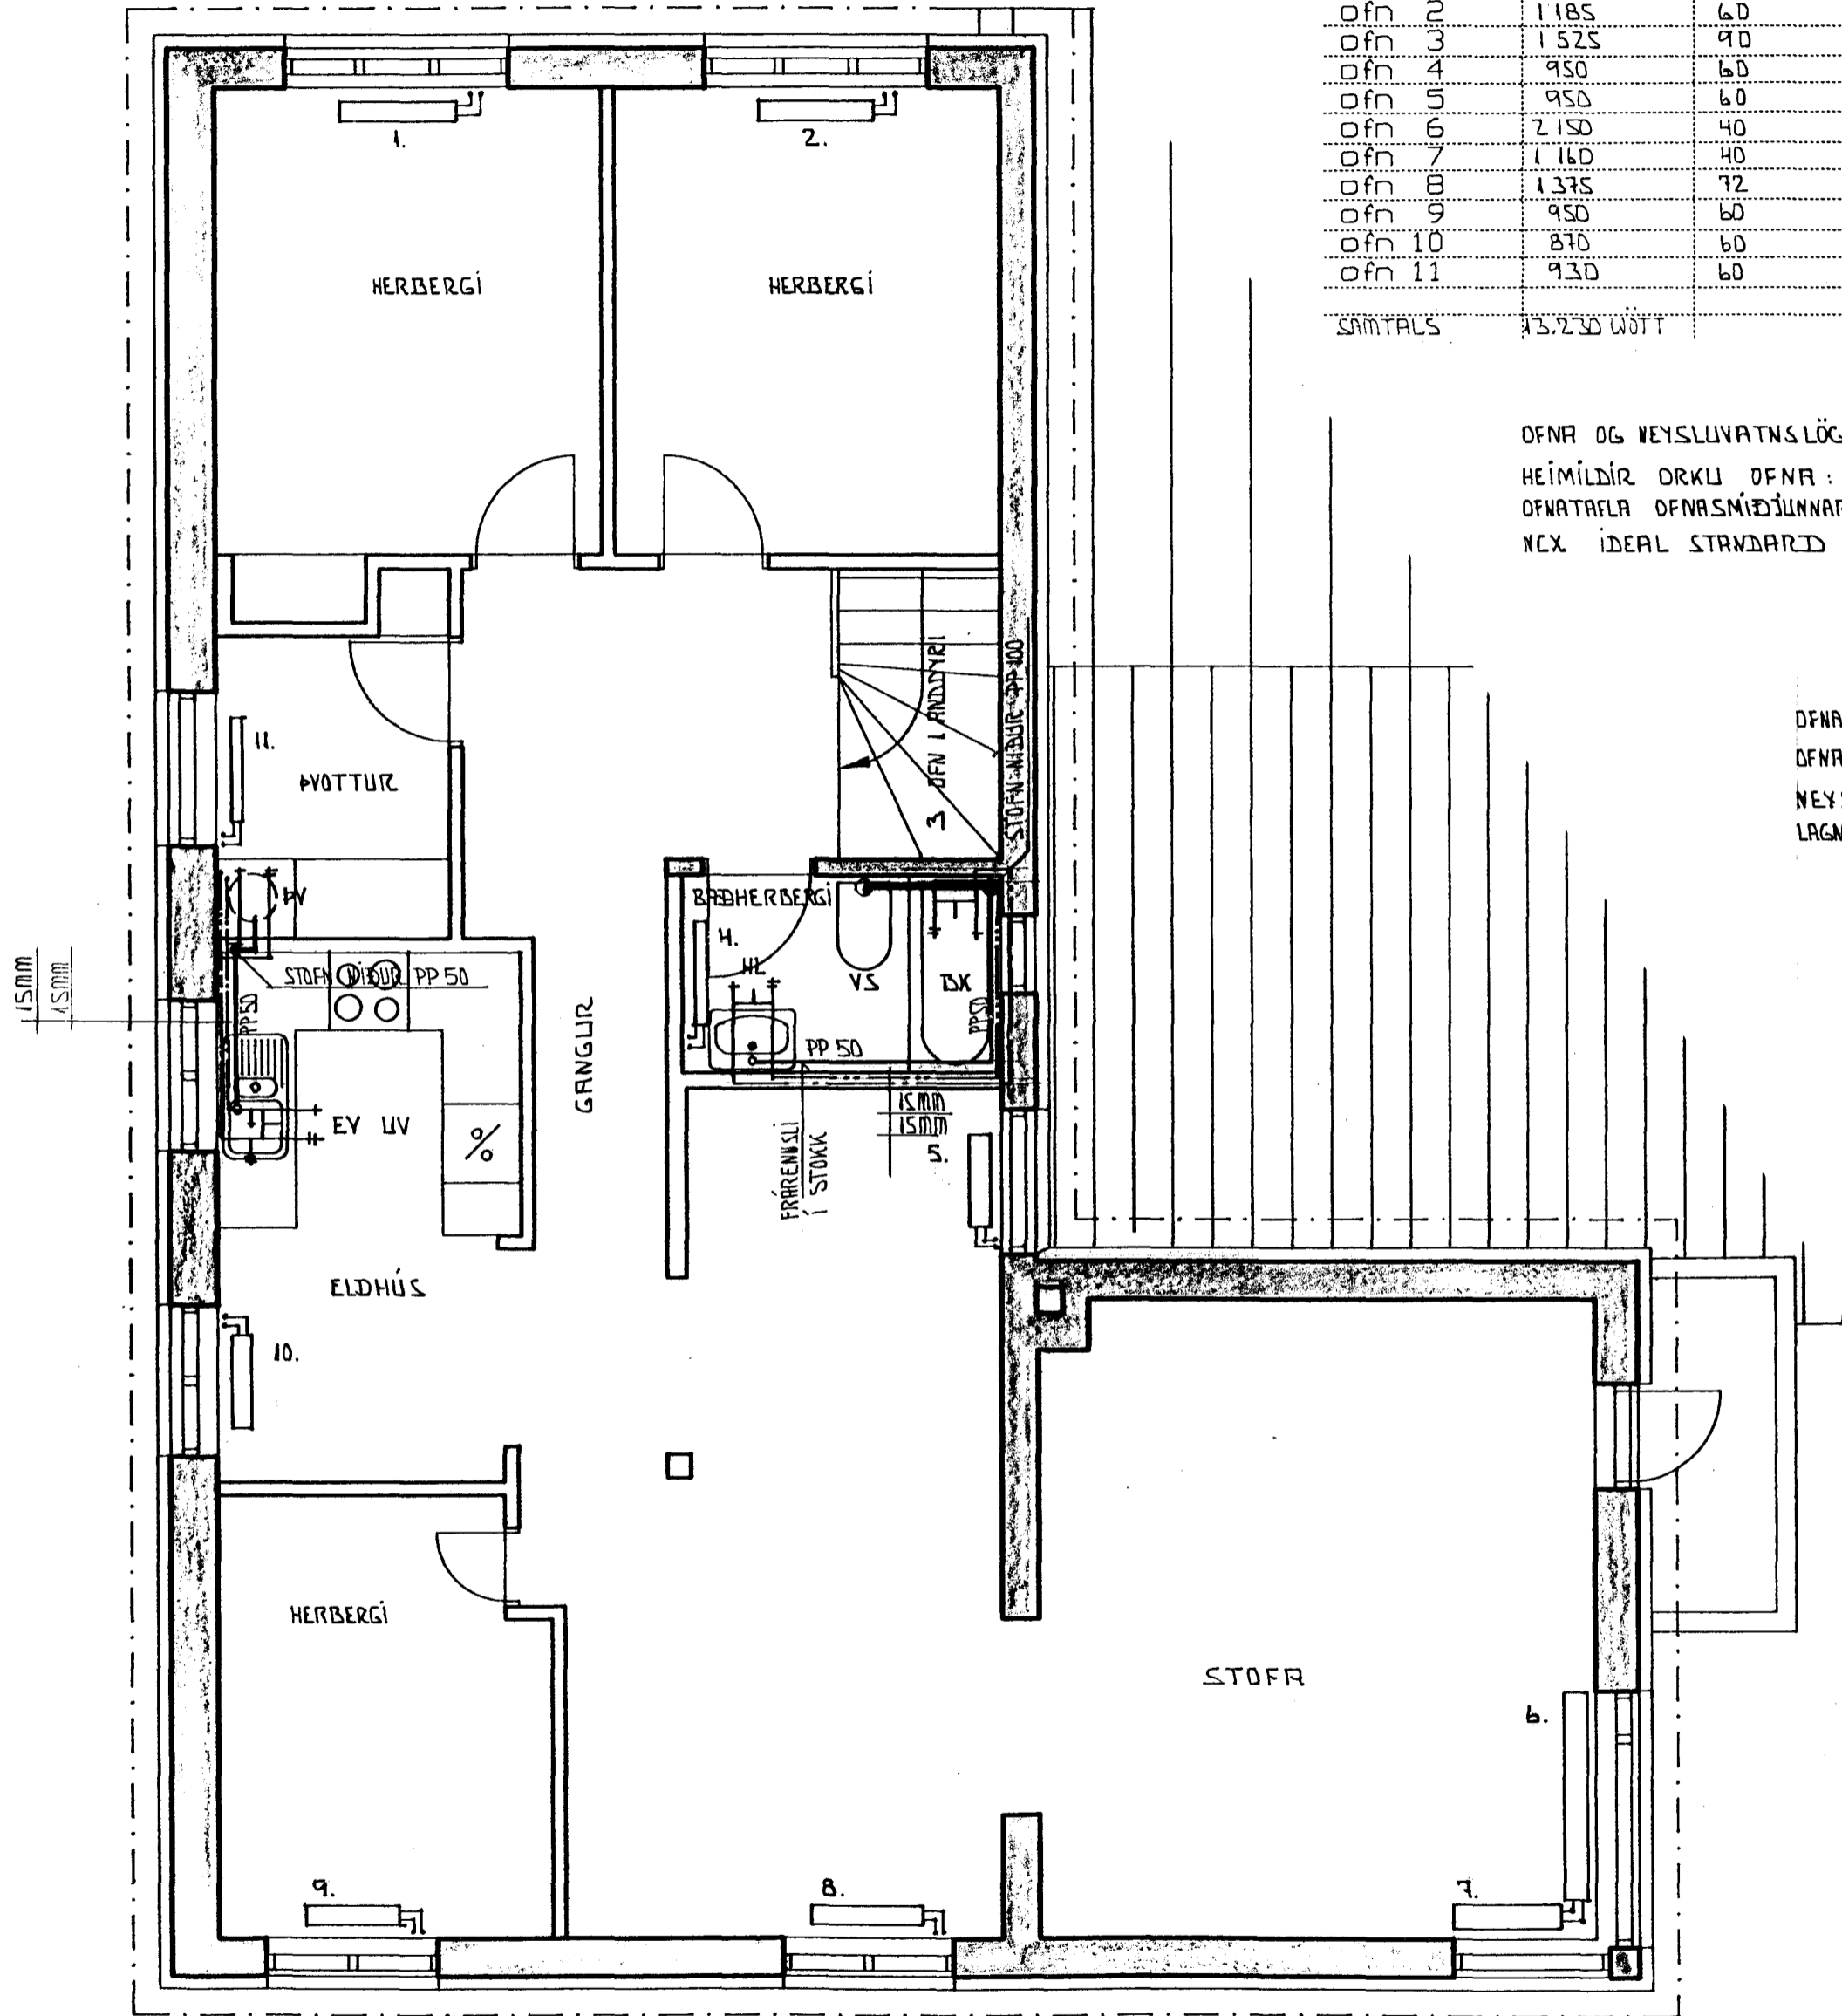

GRUNNMYND 2. HÆÐ 1:50

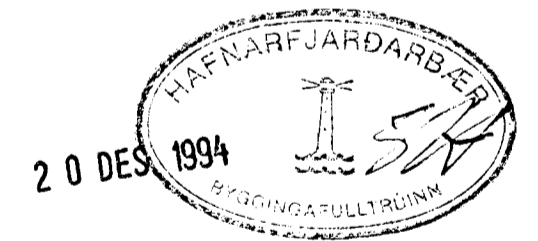

SJÁ TEIKNINGAR L-1, L-2

NORDURBRAUT 41 HAFNARFIRDI 13 DESEMBER 1994

EFRI HÆÐ  
OFNA OG NEYSLUVATNSLAGNIR  
GRUNNMYND OFNATAFLA

MELIKVARDI  
1:50

TEKNIÞJÓNUSTA SVEINS KARLSSONAR ÞFI  
BÆJARHRAUNI 2 220 HAFNARFJÖRÐUR  
91-653045

TEIKNING  
L-3

*Swinn*