

64






Eig:
Kristján Guðmundsson
Norðurbraut nr. 7^b

1:100



hfe.
17/8 57

Fyrir breytingu

Eftir breytingu

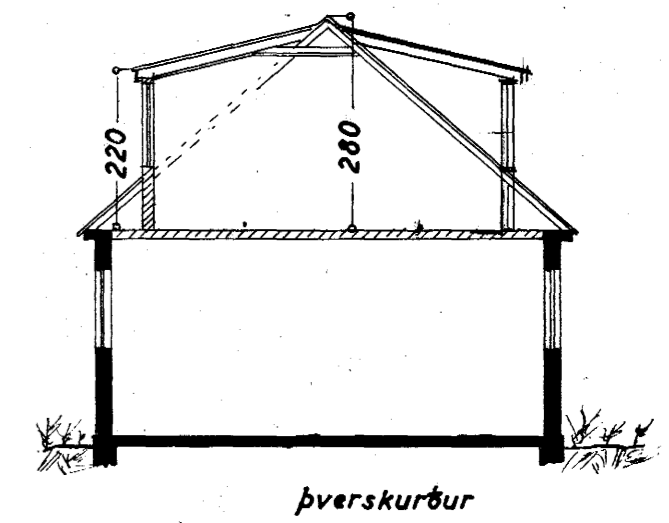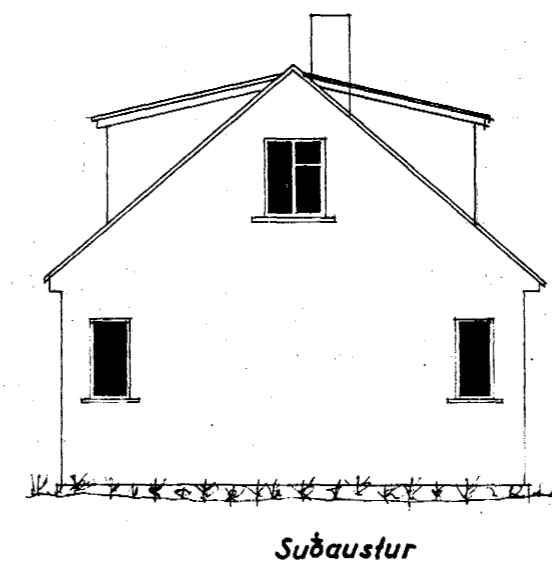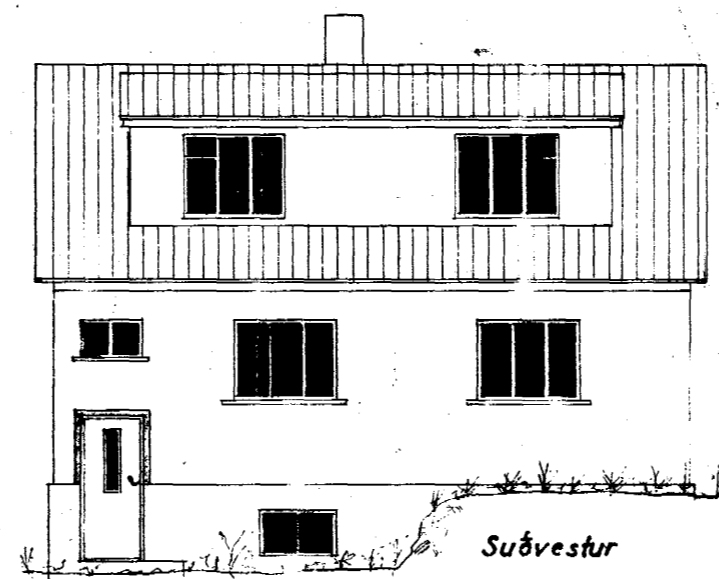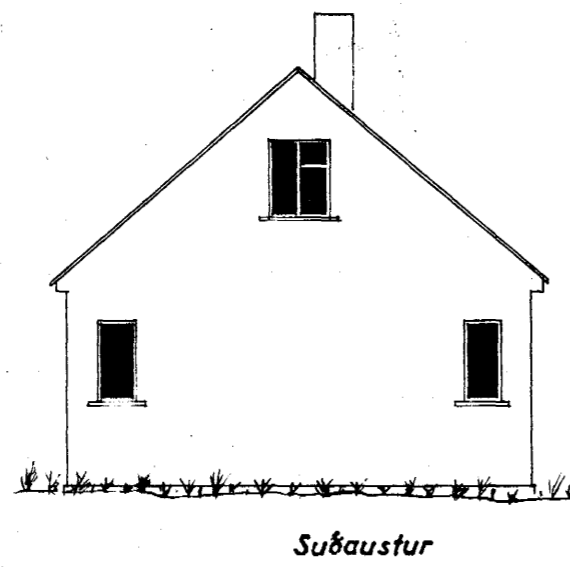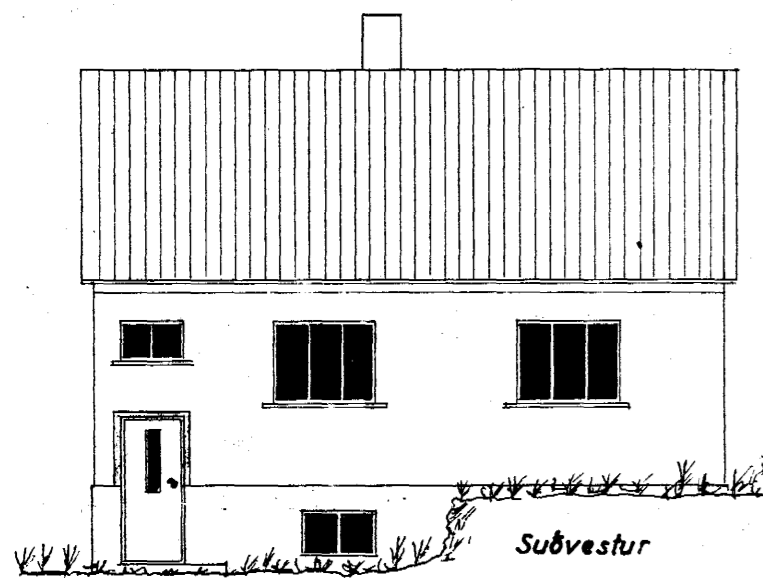


Afstöðumynd
1:500

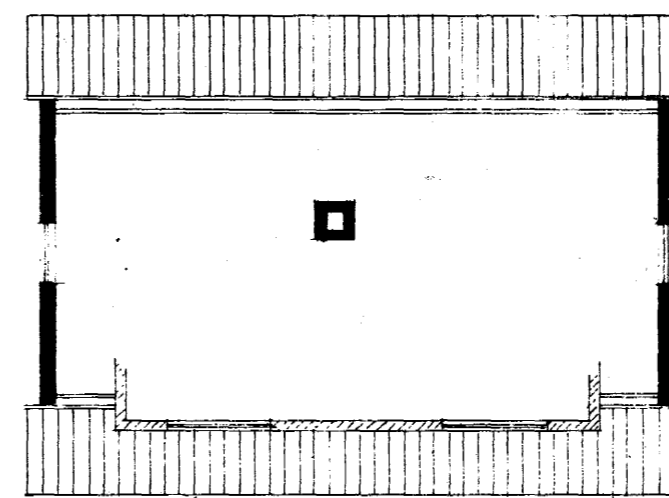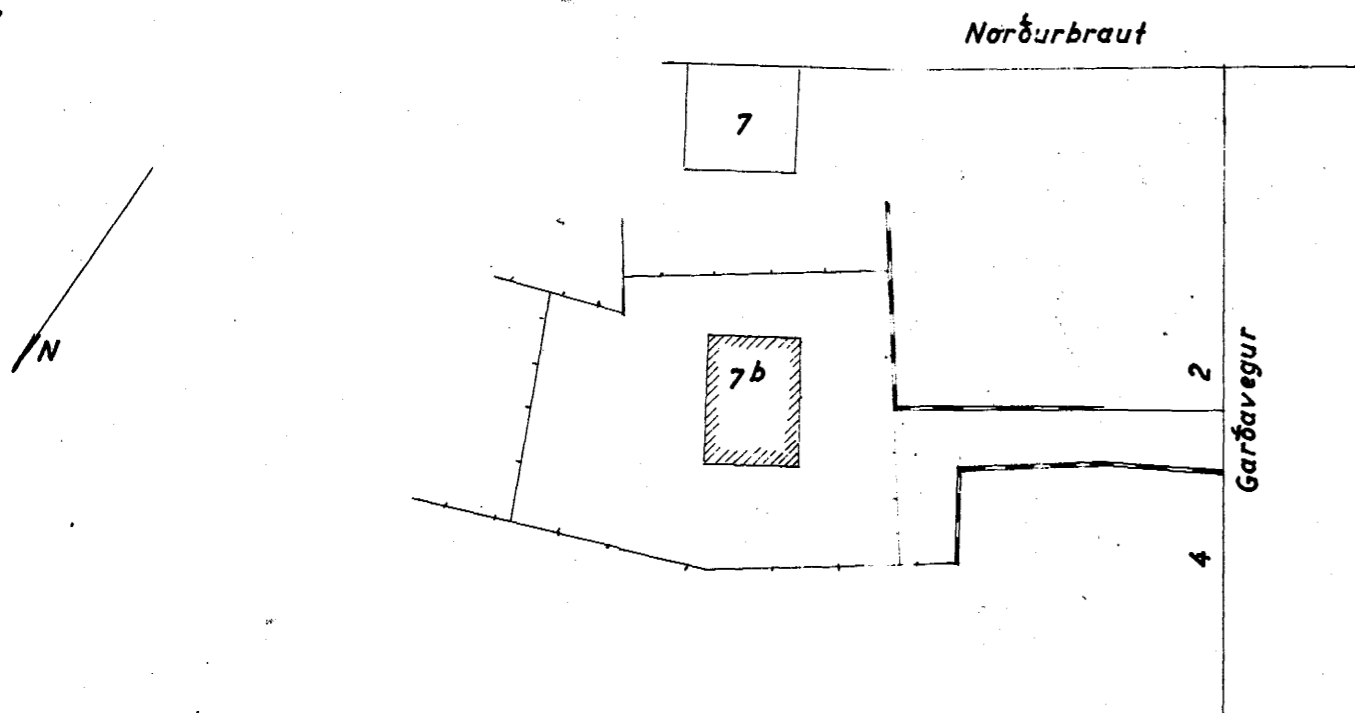

100 70 140 218 140 70 100

Rishæð

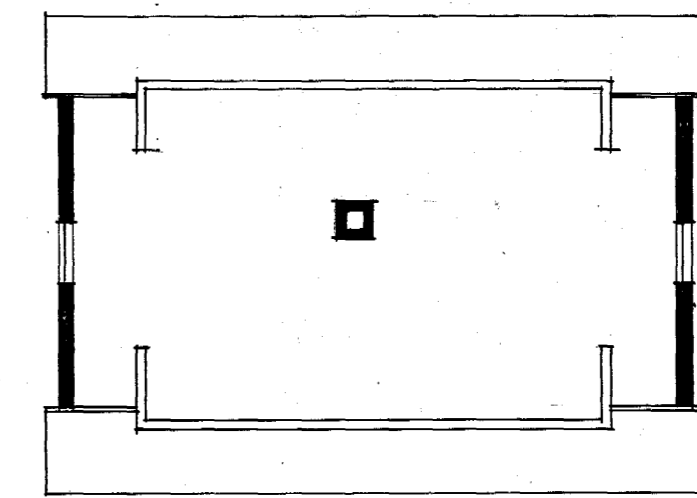

100 70 140 218 140 70 100

F. Sigurðsson