

Eig:


Kristján Guðmundsson

Norðurbraut nr. 7<sup>b</sup>


1:100

18. 23/7 1954.



Fyrir breytingu

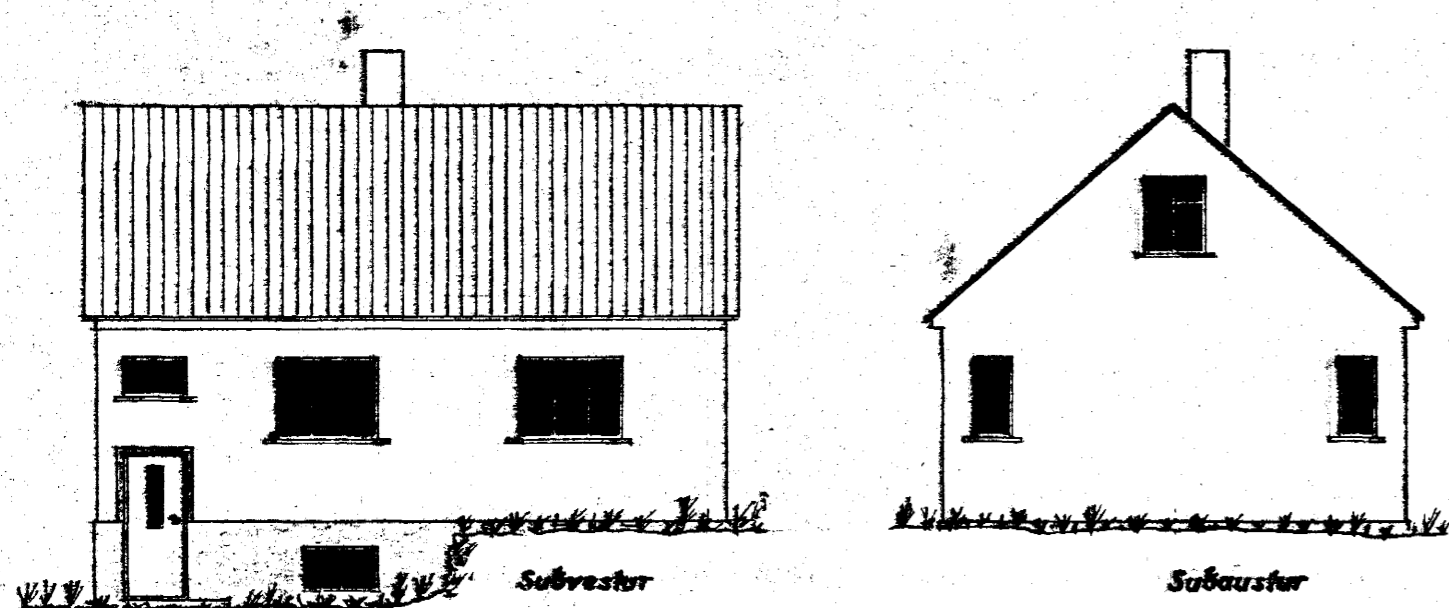

Eftir breytingu

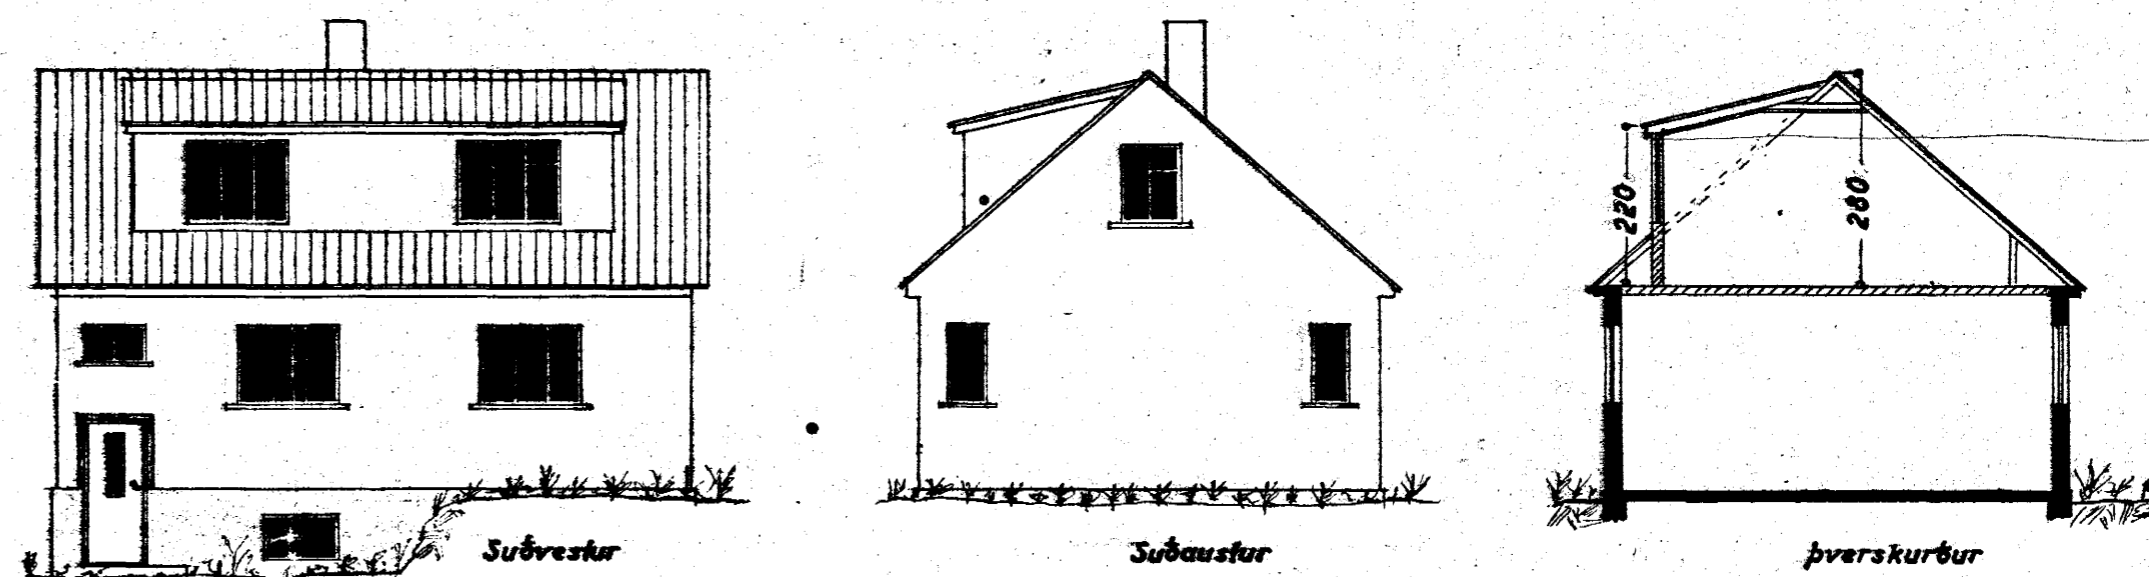

Afstöðumynd  
1:500

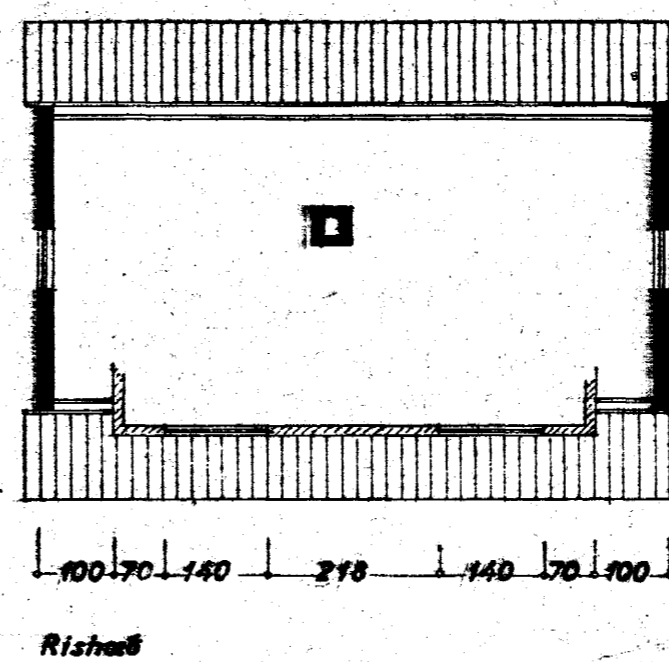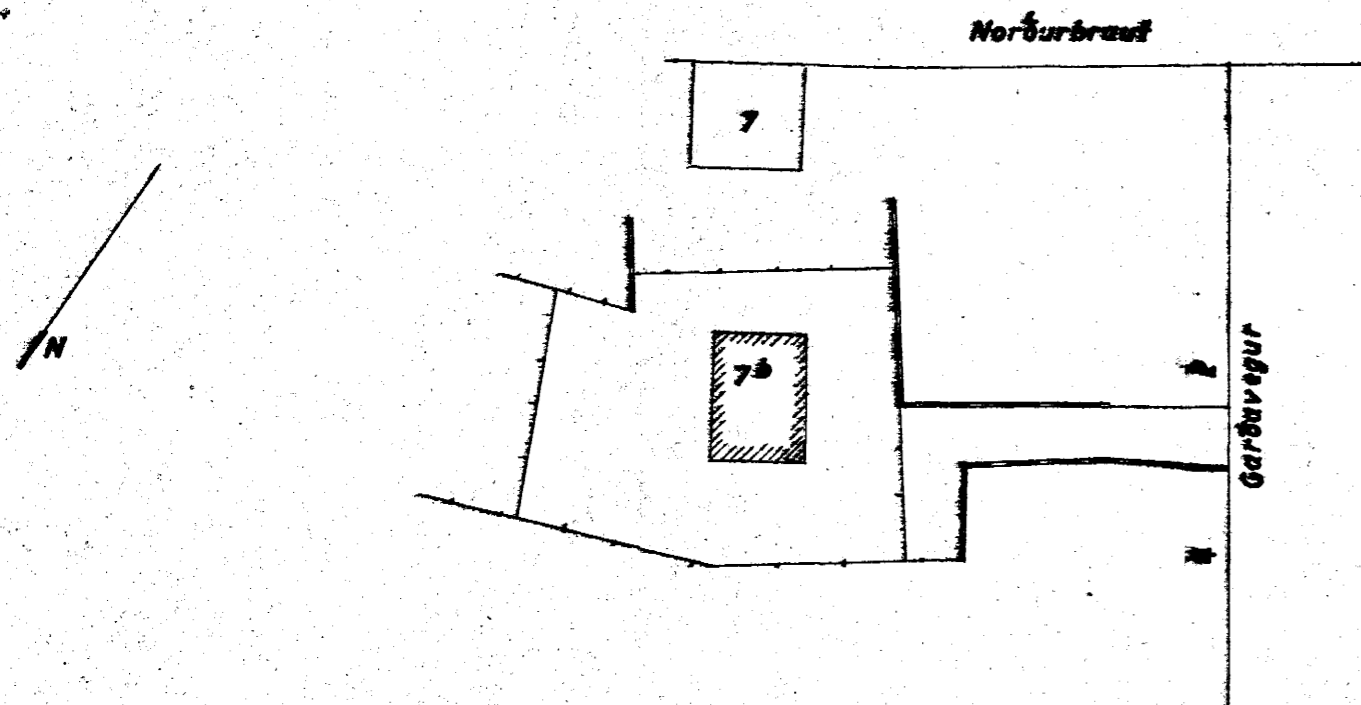

F. Sigurðsson