


GRUNNMYND 1.HÆÐAR
 MKV 1:100

BRUNATÁKN

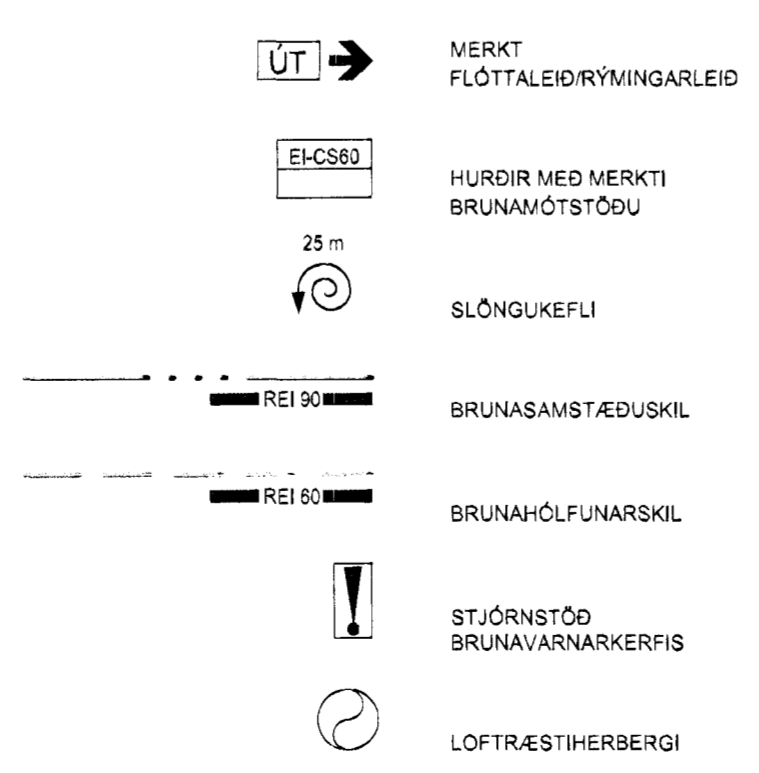

TÁKN OG SKÝRINGAR

- K: 19.200 REIKNUD HÆÐ FRA YFIRBORDI GÓLFA
- 01-01** EININGRÝMI
 - GN GÓLFNIDURFALL
 - ÞN ÞAKNIDURFALL
 - LR LOFTRÆST RÝMI
 - RV INNTAK RAFVEITU
 - S INNTAK SÍMA
 - VV INNTAK VATNSVEITU
 - HV INNTAK HITAVEITU

FASTEIGNAFÉLAG HAFNARFJARÐAR
FRAMKVÆMDARSVIÐ HAFNARFJARÐAR
 NORÐURHELLA 2 **0651**
 Landnúmer: 204715
 Stgr. 1400-1-66350022, MH, 01
ADALUPPDRÁTTUR
 REYNDARTEIKNING
 GRUNNMYND 1. HÆÐAR
 MKV: 1:100
 TEIKNAD: GS/BS
 ÚTGÁFA DAGS: 05.08.09
 STOFN. DAGS: 01.08.07
 BLAÐSTÆRD: A1



03 05.10.11 GS Breytingar sja ský
 02 05.05.09 BS Reyndarteikning
 01 10.01.08 SVS Endunuppr. skrifstlhúsg., færsla stíga.
 00 12.06.07 GS/SBJ Byggingarfulltöl
 B 05.06.07 GS/SBJ Rými og samþykki verkkaupa
 A 01.06.07 GS/SBJ Innd rýni
 Útg Dags Teikn. Skýring / breyting
 12.06.07 GS
 04.06.07 SH
 Dags. Samp. af Dags.

Jón Ólafur Ólafsson FAJ
 Kt: 090655-1059
 Sigurður Elínsson FAJ
 Kt: 110457-2798
 Kt: 521291-1259
 Tíðniþraun 1
 220 Hafnarfjörð
 S: 54 54 700 F: 54 54 701
 Netfang: batjan@arkit.is
 Hefmasíða: www.arkit.is

© BATTERIÐ EHF
