


HAFNARFJARDAR  
BYGGINGAFLUTUNINGUR

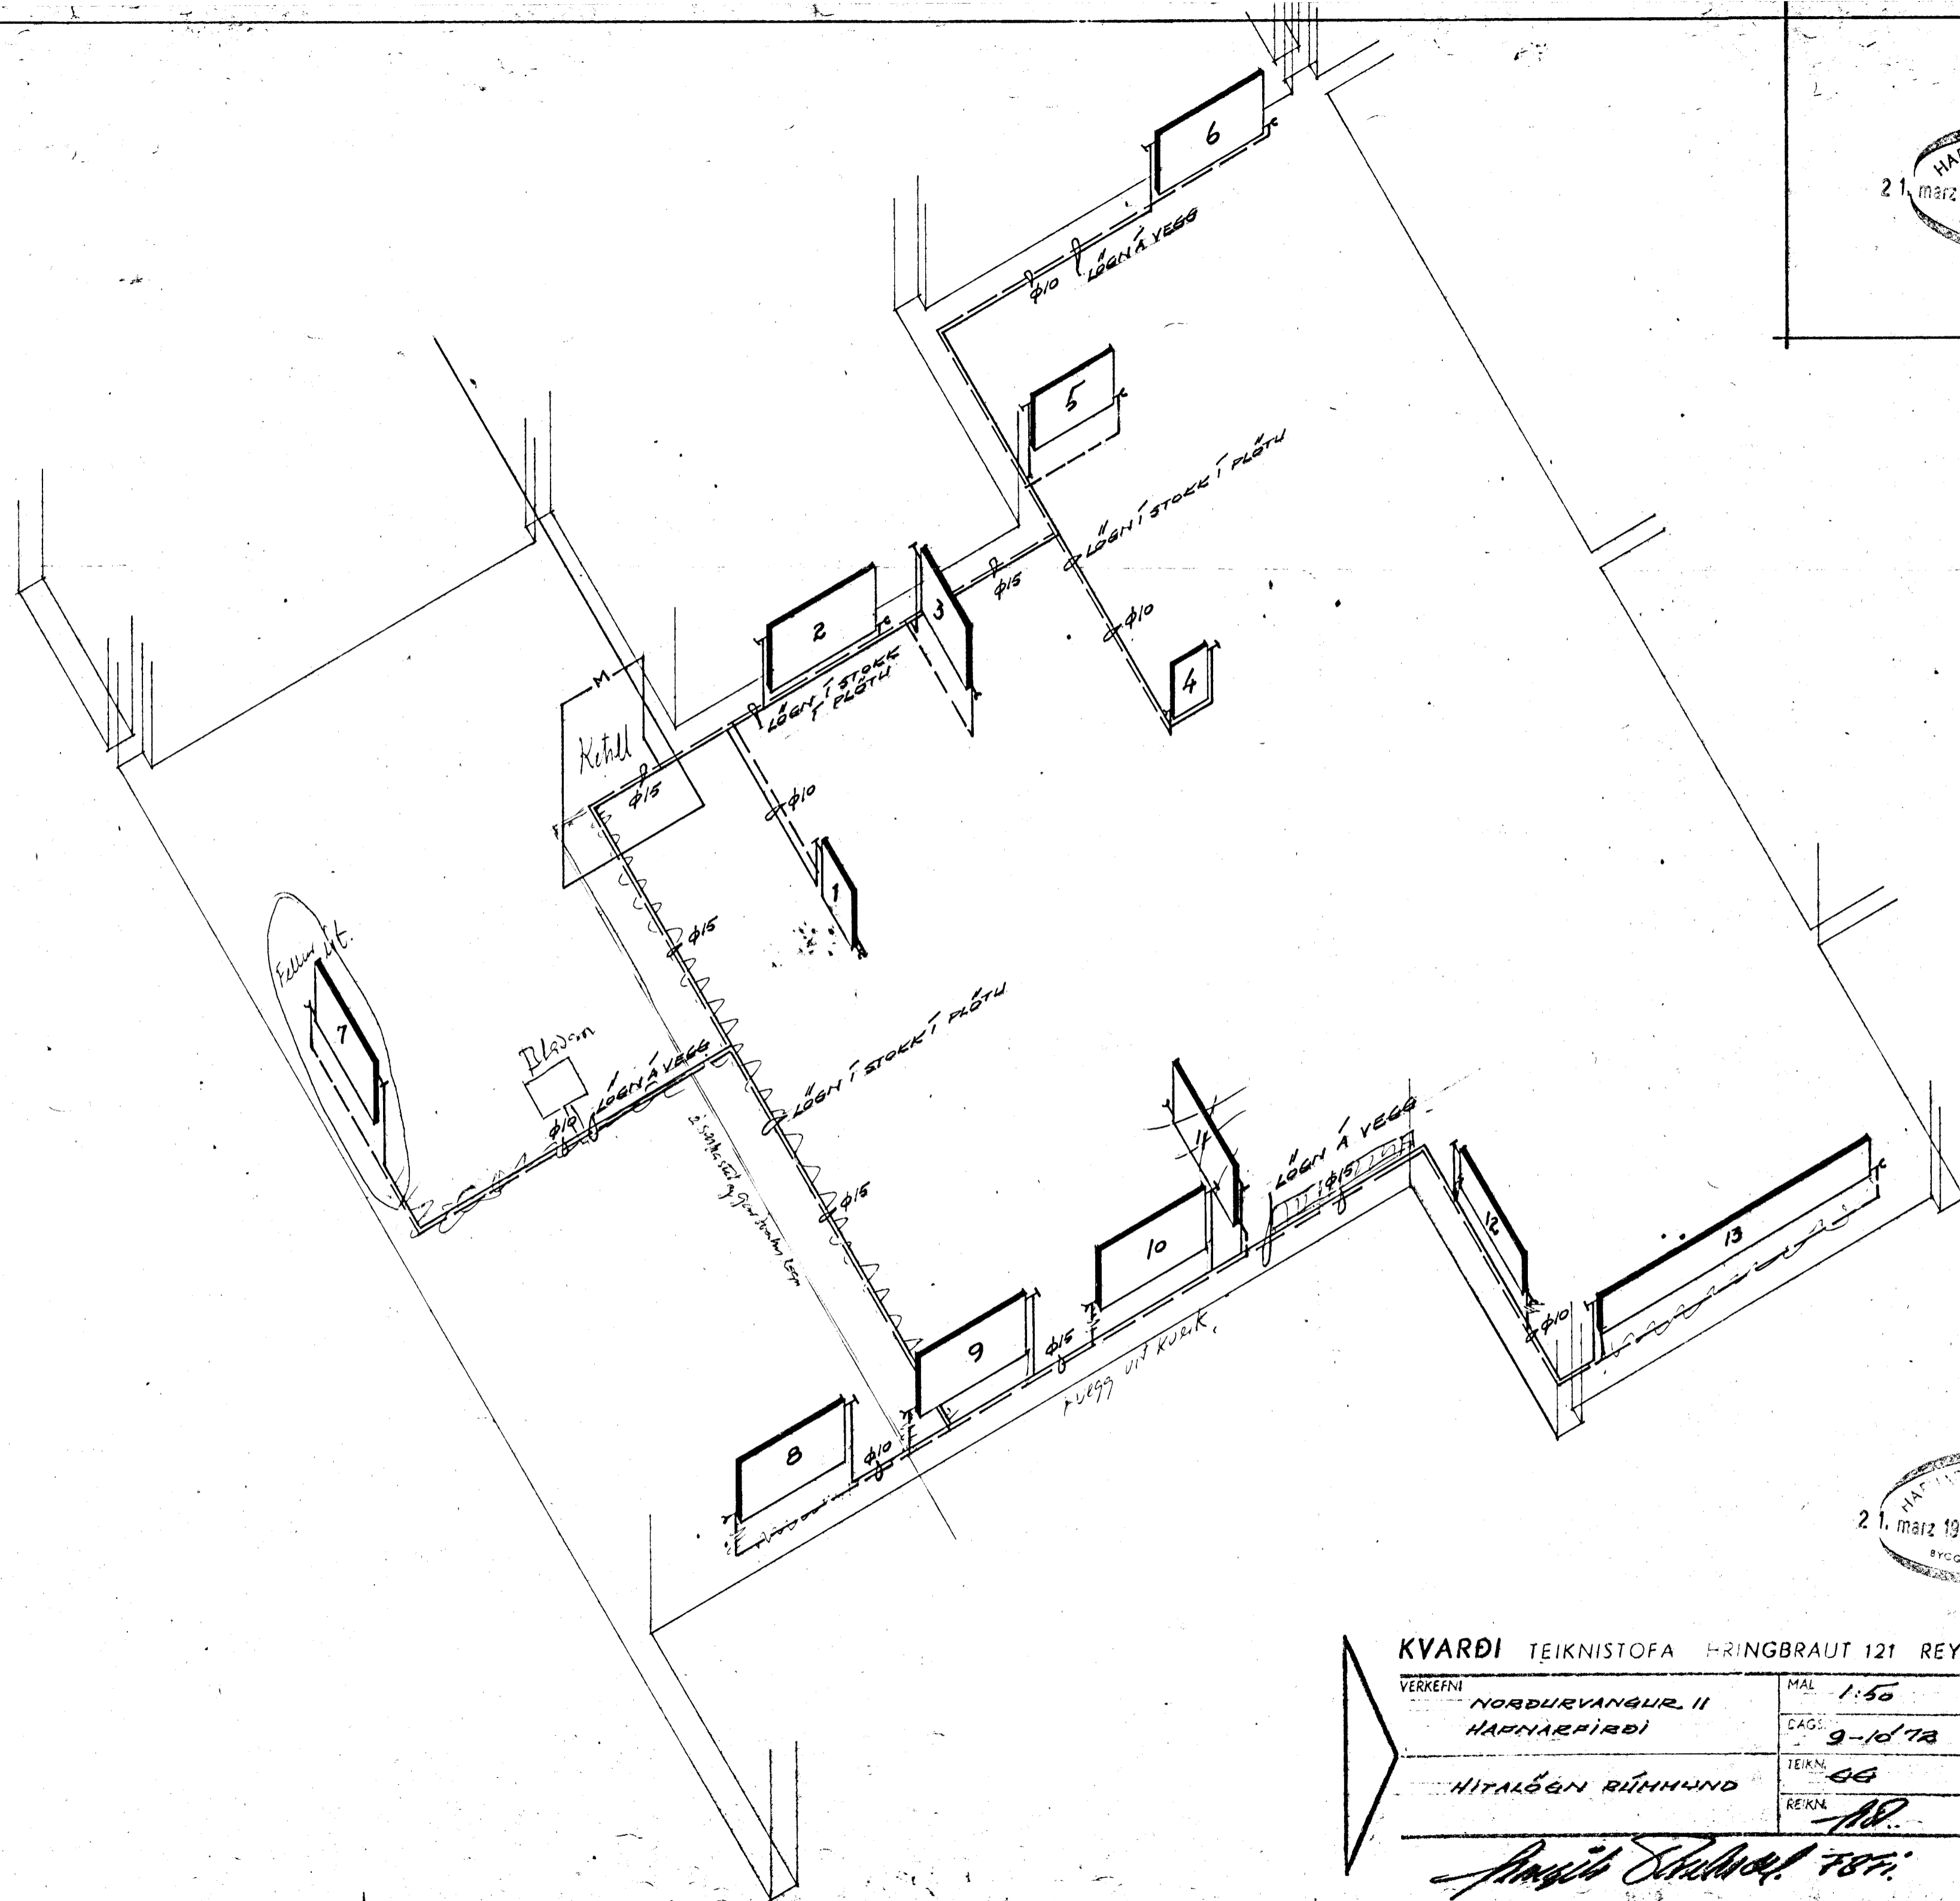

HAFNARFJARDAR  
BYGGINGAFLUTUNINGUR

KVARDI TEIKNISTOFA HRINGBRAUT 121 REYKJAVÍK SIMI 26340

VERKEFNI	NORÐURVANGUR II HAFNARFJARDI	MÁL	1:50	VERK NR.	3-72-27
		DAGS	9-10/78	ER	
	HITALÖGN RÁHHUND	TEIKN.	GG	TEIKN NR.	V-96
		REIKN.	AD.		

