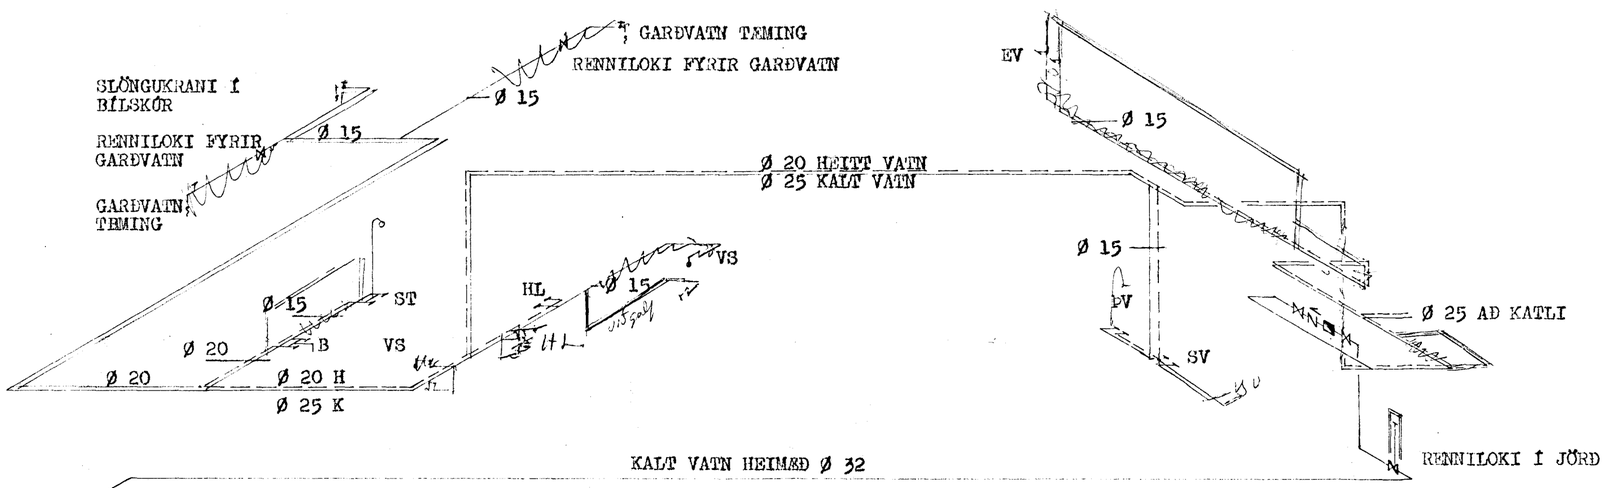

SKÝRINGAR:

NOTA SKAL GALVANÍSERAÐ EFNI, PÍPUR OG FITTINGS.
RENNILOKAR VIÐ ÖLL TÆKI. 30 CM LOFTPÚÐAR Á LÓÐRÉTTUM STÖMMUM.
EINSTREYMISLOKAR VIÐ ÞVOTTAVÉLAR.
ANNAÐ EFNI OG FRÁGANGUR LAGNA SÉ SAMKVÆMT REGLUGERÐ FYRIR VATNSVEITU Í REYKJAVÍK OG BYGGINGARSAMÞ.

27. apríl 1973 HAFNARFJARÐARBÆR BYGGINGAFULLTRÚI

STEINGRÍMUR TH. ÞORLEIFSSON MTFÍ		
NORÐURVANGUR NR. 15 HAFNARFIRÐI		
MÁL	1:50	
DAGS. APRÍL	1973	VATNSLAGNIR TENGIMYND OG SKÝRINGAR
BLAÐ	4	