

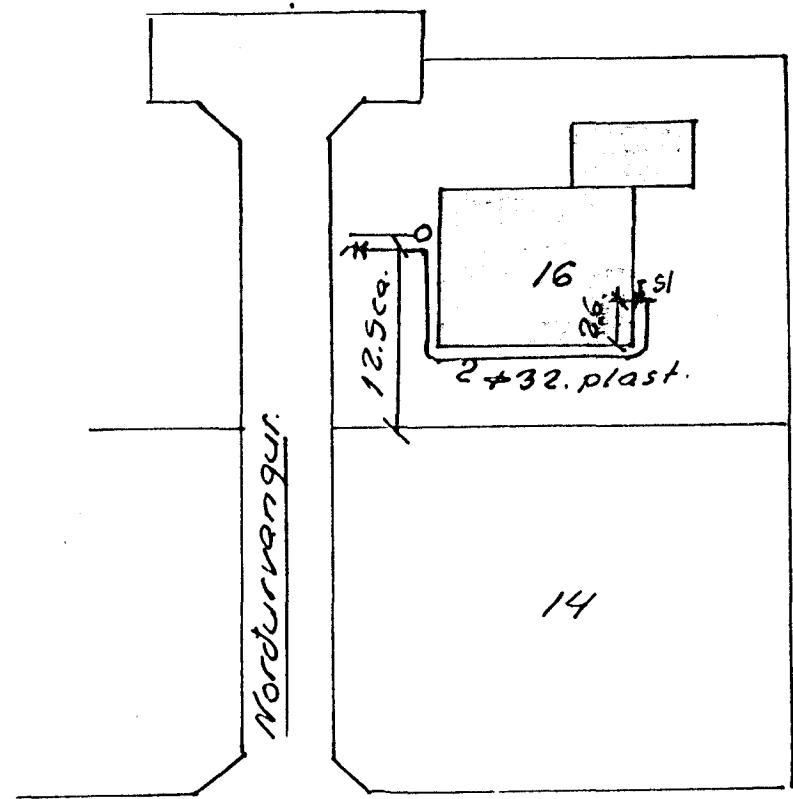


Afstöðumynd 1:500

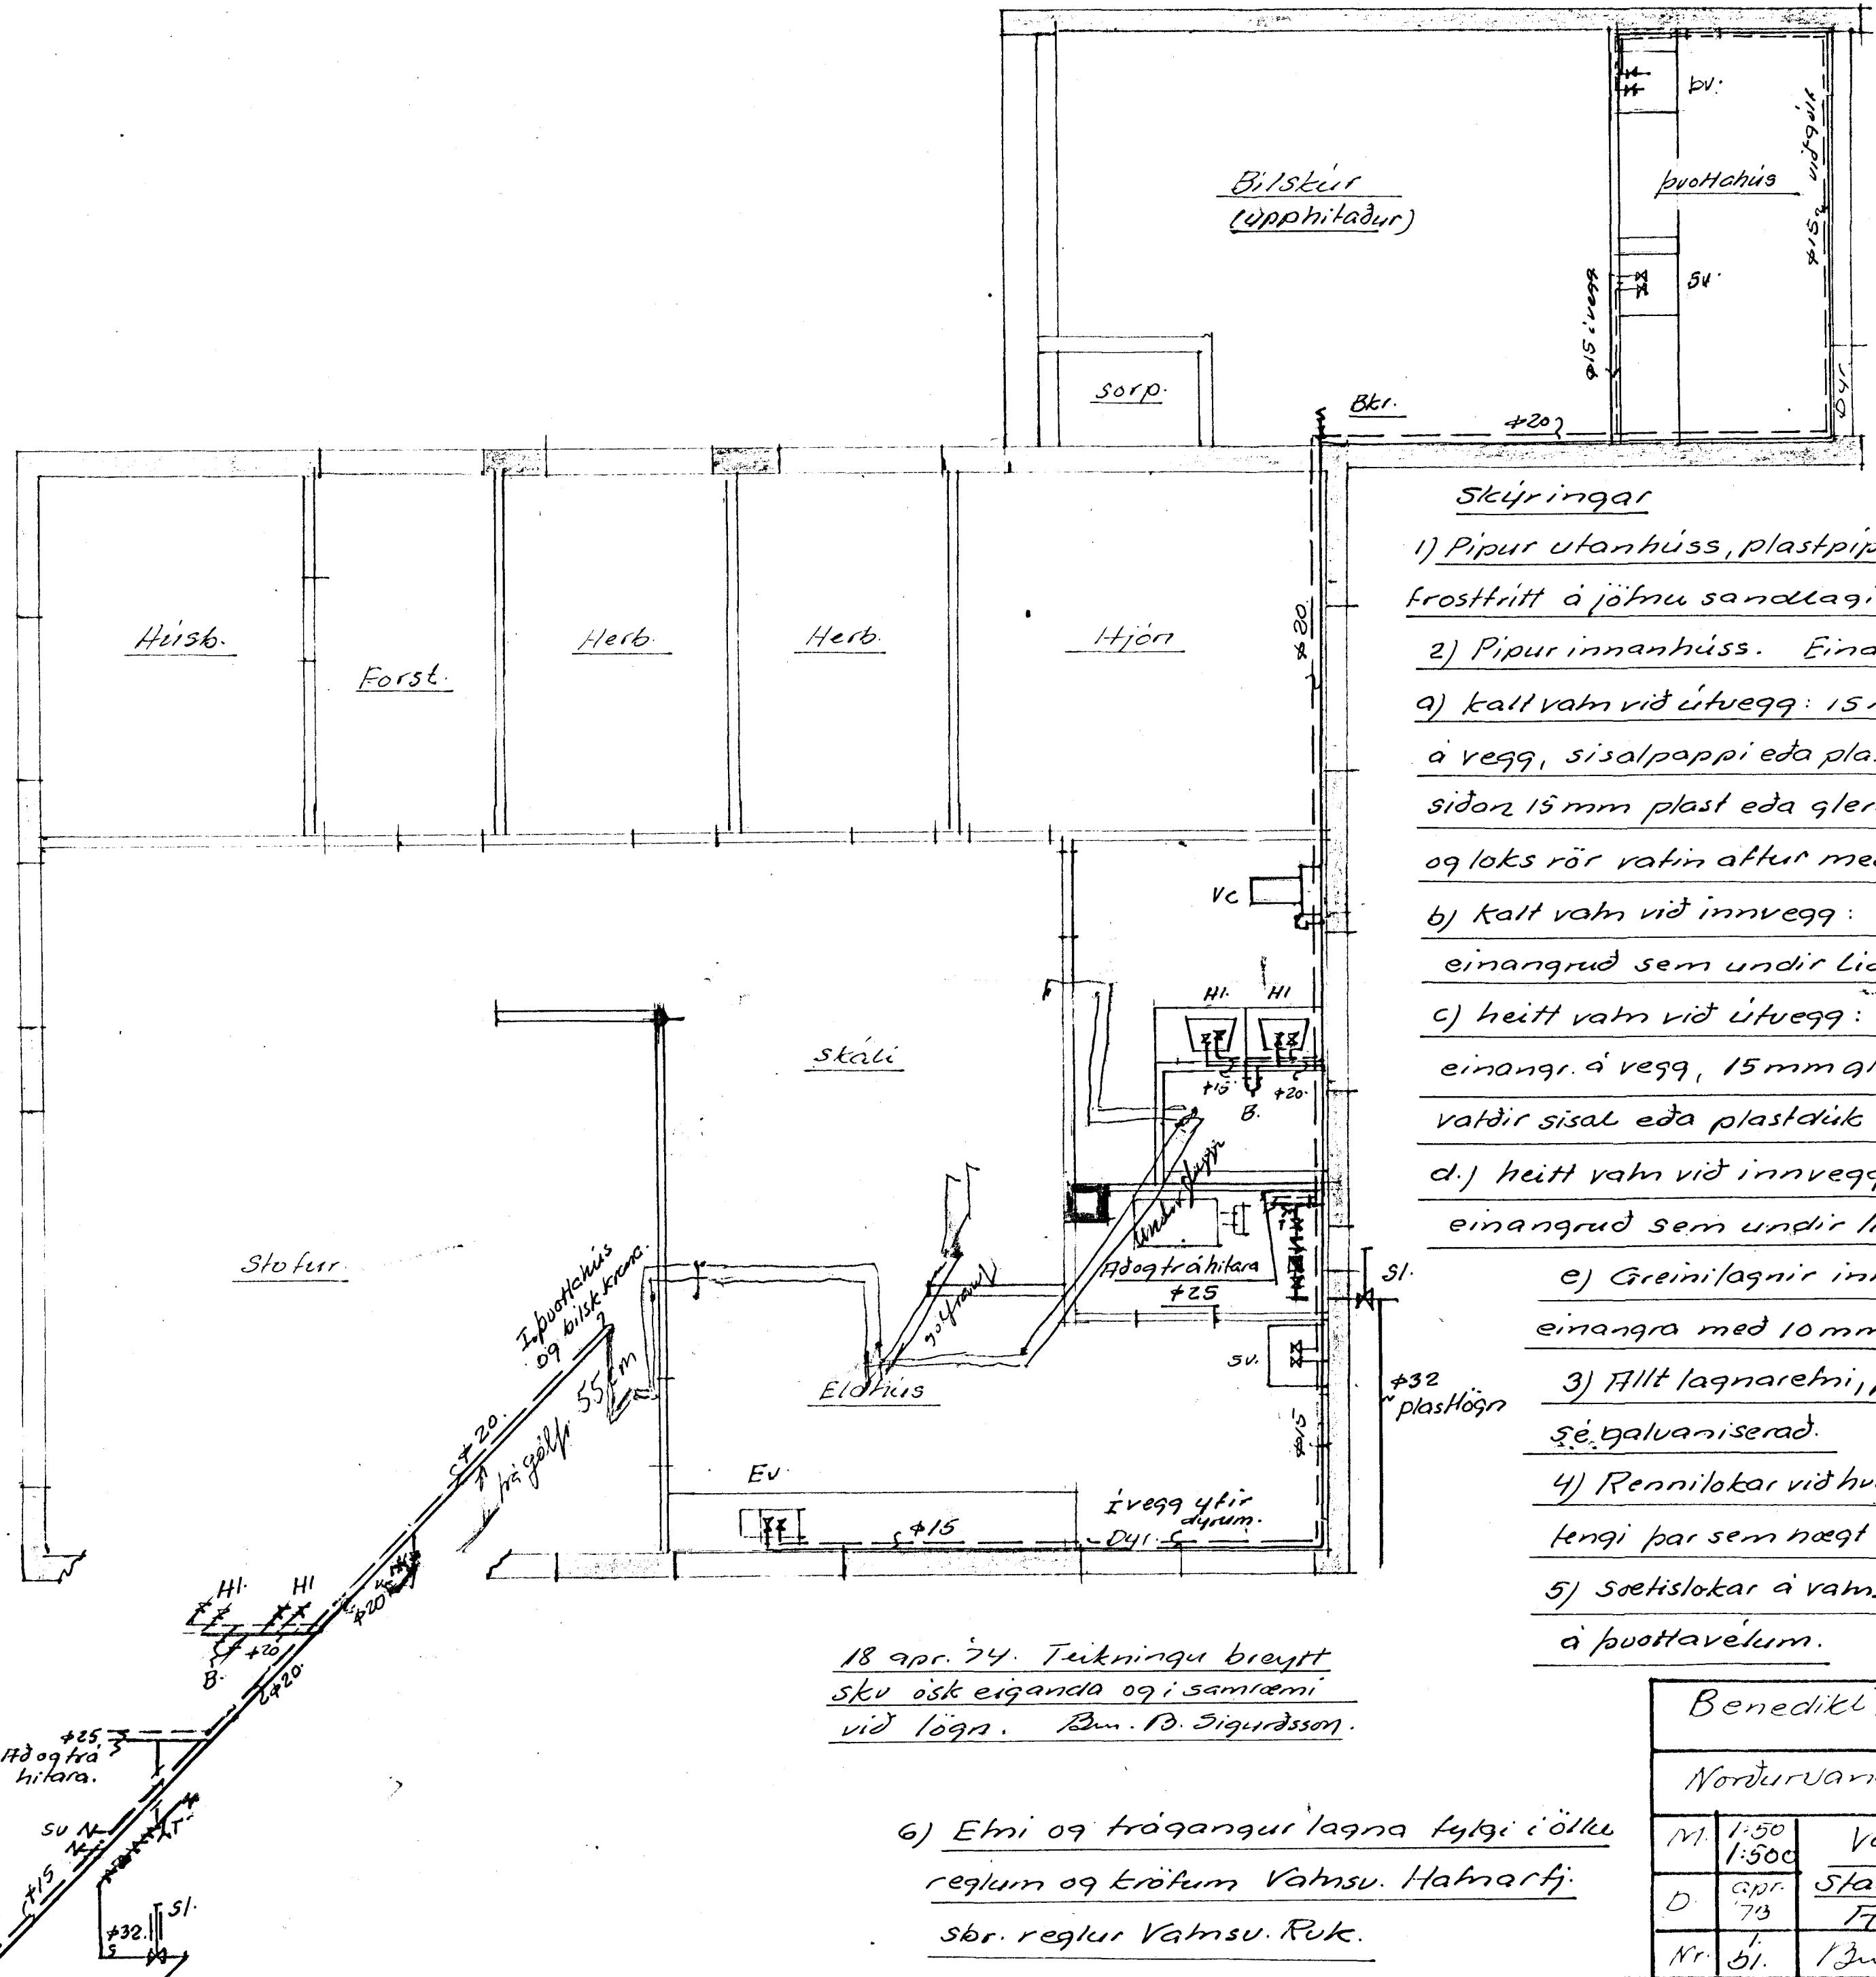

Leidslukerti
1:50

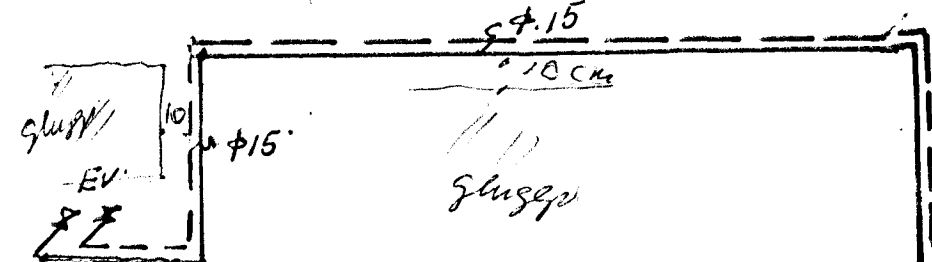

- Stýringar
- 1) Pipur utanhúss, plastpipur, sem liggir frosttritt á jöfnu sandlagi og huldur sandi.
 - 2) Pipur innanhúss. Einangra.
 - a) kalt vatn við útvegg: 15 mm plasteinangr. á vegg, sisalpappi eða plastdúkur næst rör, sidan 15 mm plast eða glerullarhólkar á rör og loks rör vatni aftur með sisal eða plastdúki
 - b) kalt vatn við innvegg: Rör vatni og einangrud sem undir lið a).
 - c) heitt vatn við útvegg: 15 mm plast-einangr. á vegg, 15 mm glerullarhólkar vatni sisal eða plastdúki yst.
 - d) heitt vatn við innvegg: Rör vatni og einangrud sem undir lið c).
 - e) Greinilagnir inni í búðum með einangra með 10 mm glerullarmottum.
 - 3) Allt lagnarefni, pipur og fittings sé þjálvaniserad.
 - 4) Rennilokar við hvert tæki og krana-lengi þar sem hægt er.
 - 5) Sættislokar á vatns. en einstr.lokar á þvottavélum.

18 apr. 74. Tækningu breytt skv. ósk eiganda og í samræmi við lögn. Þem. Þ. Sigurðsson.

6) Efni og trágangur lagna fylgi í öllu reglum og kröfum Vatnsu. Hámarfj. sbr. reglur Vatnsu. Ruk.

Benedikt B. Sigurðsson.		
Nóðuvangur 16. Hámarfj.		
M.	1:50 1:500	Vatnslögru
D.	apr. 73	Staðs. tækja/leidslk.
Nr.	51.	18 apr. 74. Sigurðsson.