
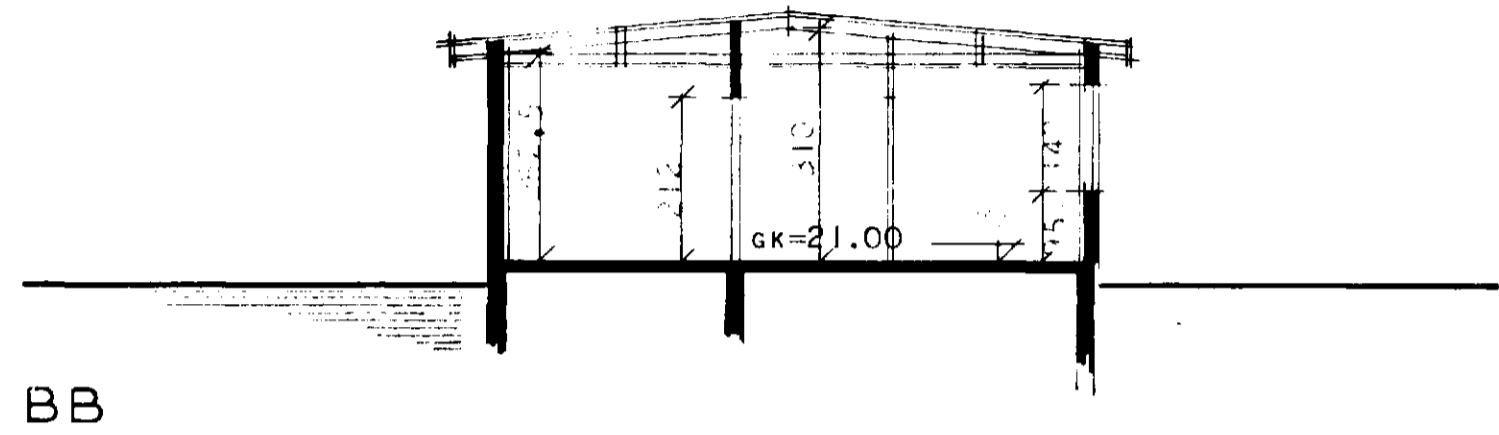
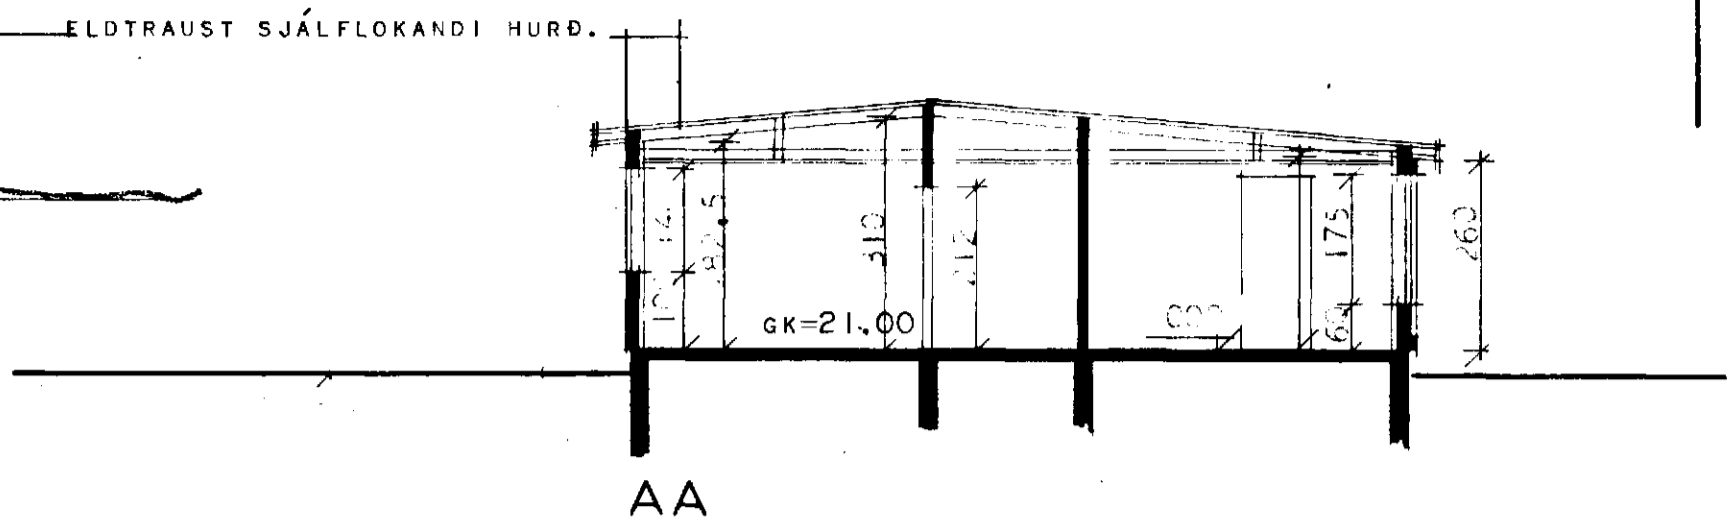




NORÐURVANGUR 17. HAFNARFIRÐI.

Stærðir á fl. og gólfl. mál
 teiðar p. 1 11. 72
BYGGINGAUFNÉTTUNN
Í HAFNARFIRÐI
[Signature]

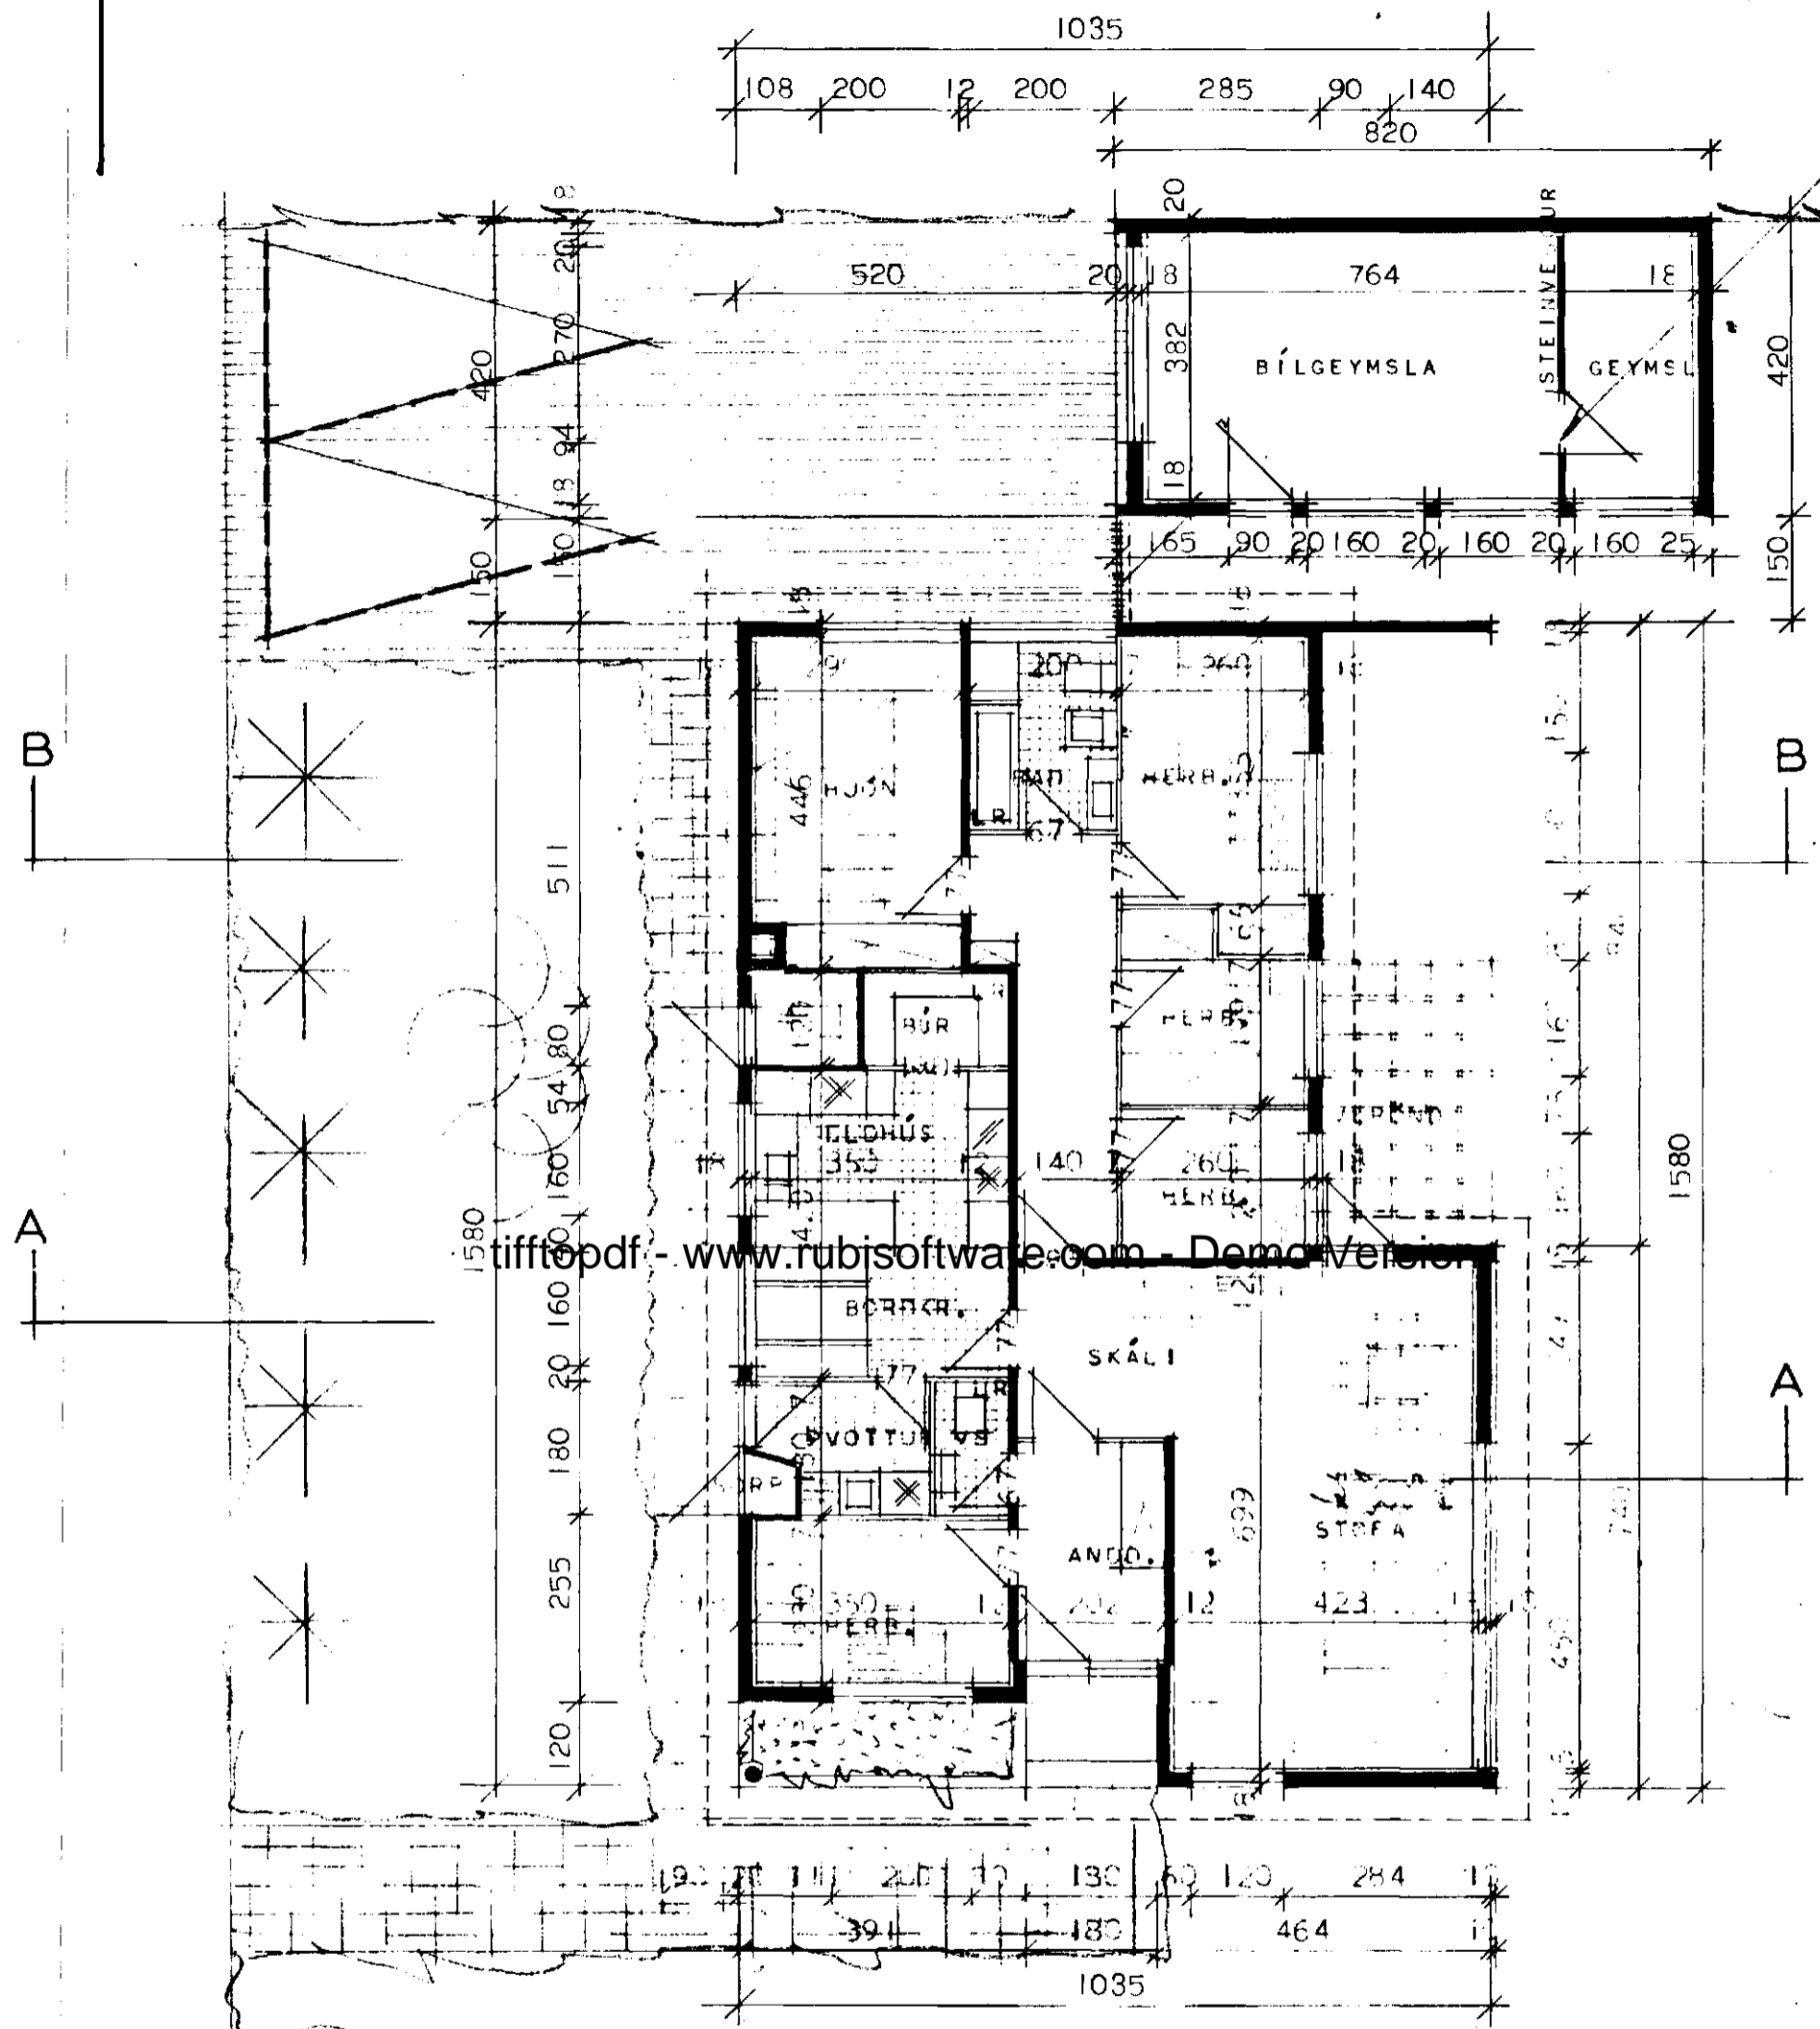

BRÚTTAFLATARMÁL HÚSS 156.00 M²
 NETTÓFLATARMÁL HÚSS 120.00 M²
 BÍLGEYMSLA BRÚTTÓ 33.60 M²

ATH. VEGGIR UMHVERFIS HITAKLEFA OG SORPGEYMSLU SÉU
 ÚR STEINI OG KLEFARNIR MÚRHÚÐADIR Í HÓLF OG GÓLF

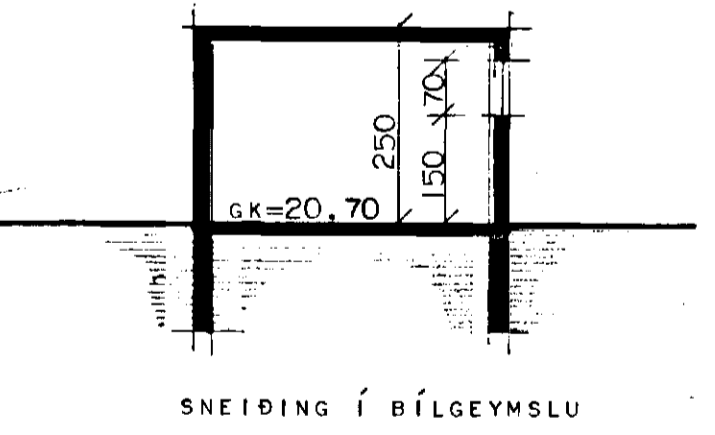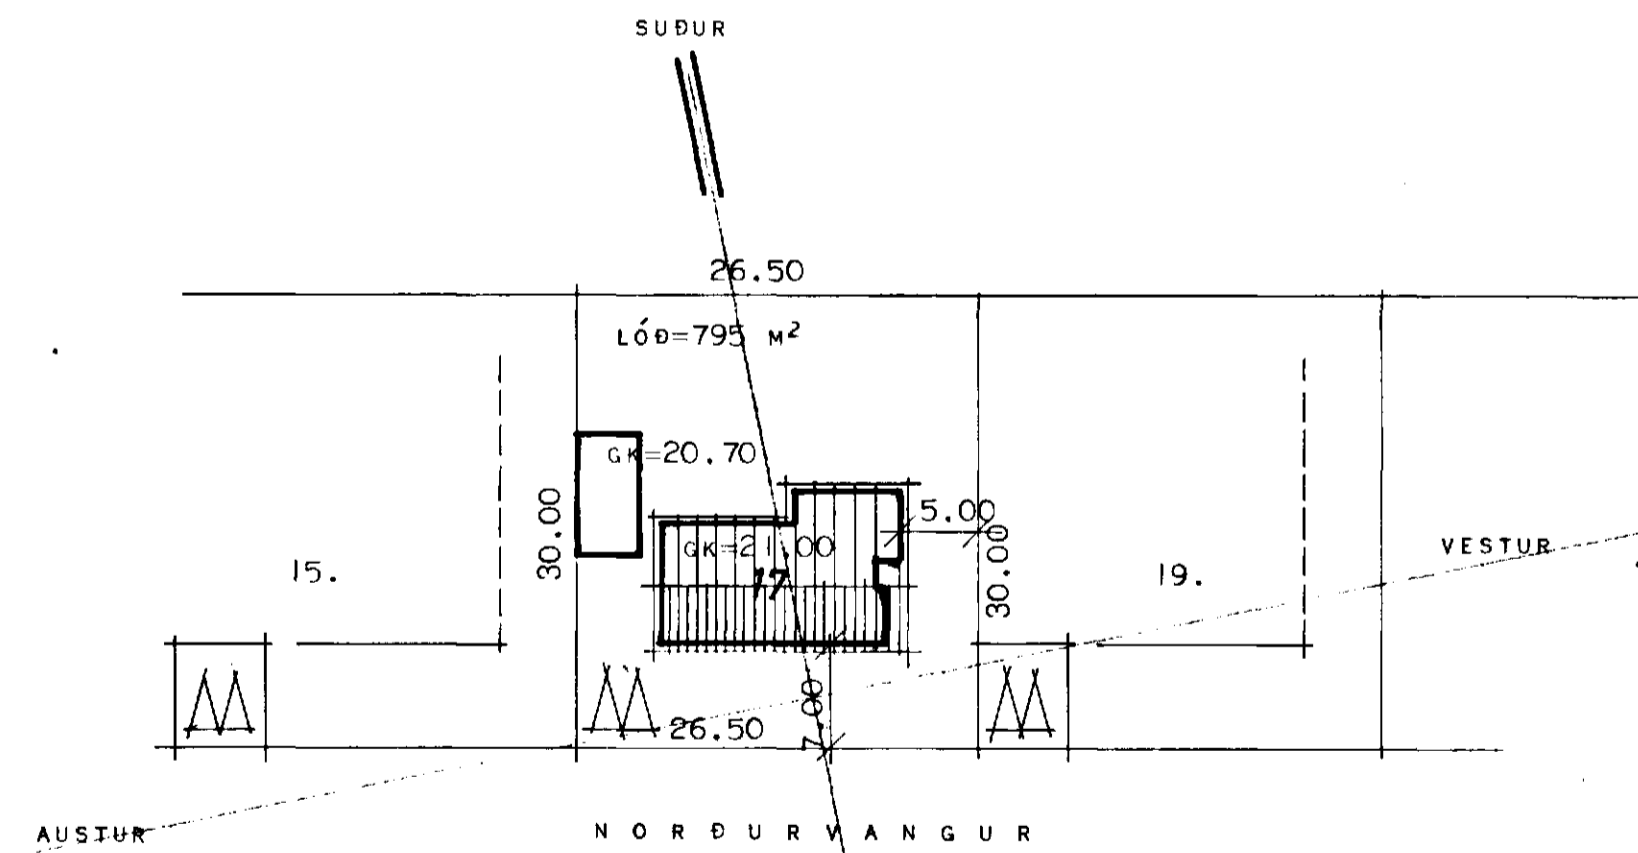

SNEIÐING Í BÍLGEYMSLU

AFSTÖÐUMYND MÁL 1:500

BREYTT Í OKT 72 SG

HÉSNÆMISMÁLSTOFN HÍKISÍAS	
GRUNNMYND OG SNÆIÐ- MYNDAR MÁL 1:100	BYGGINGAUFNÉTTUNN
AFSTÖÐUMYND MÁL 1:500	83
	BLAÐ NR. I
	1969

[Signatures]