

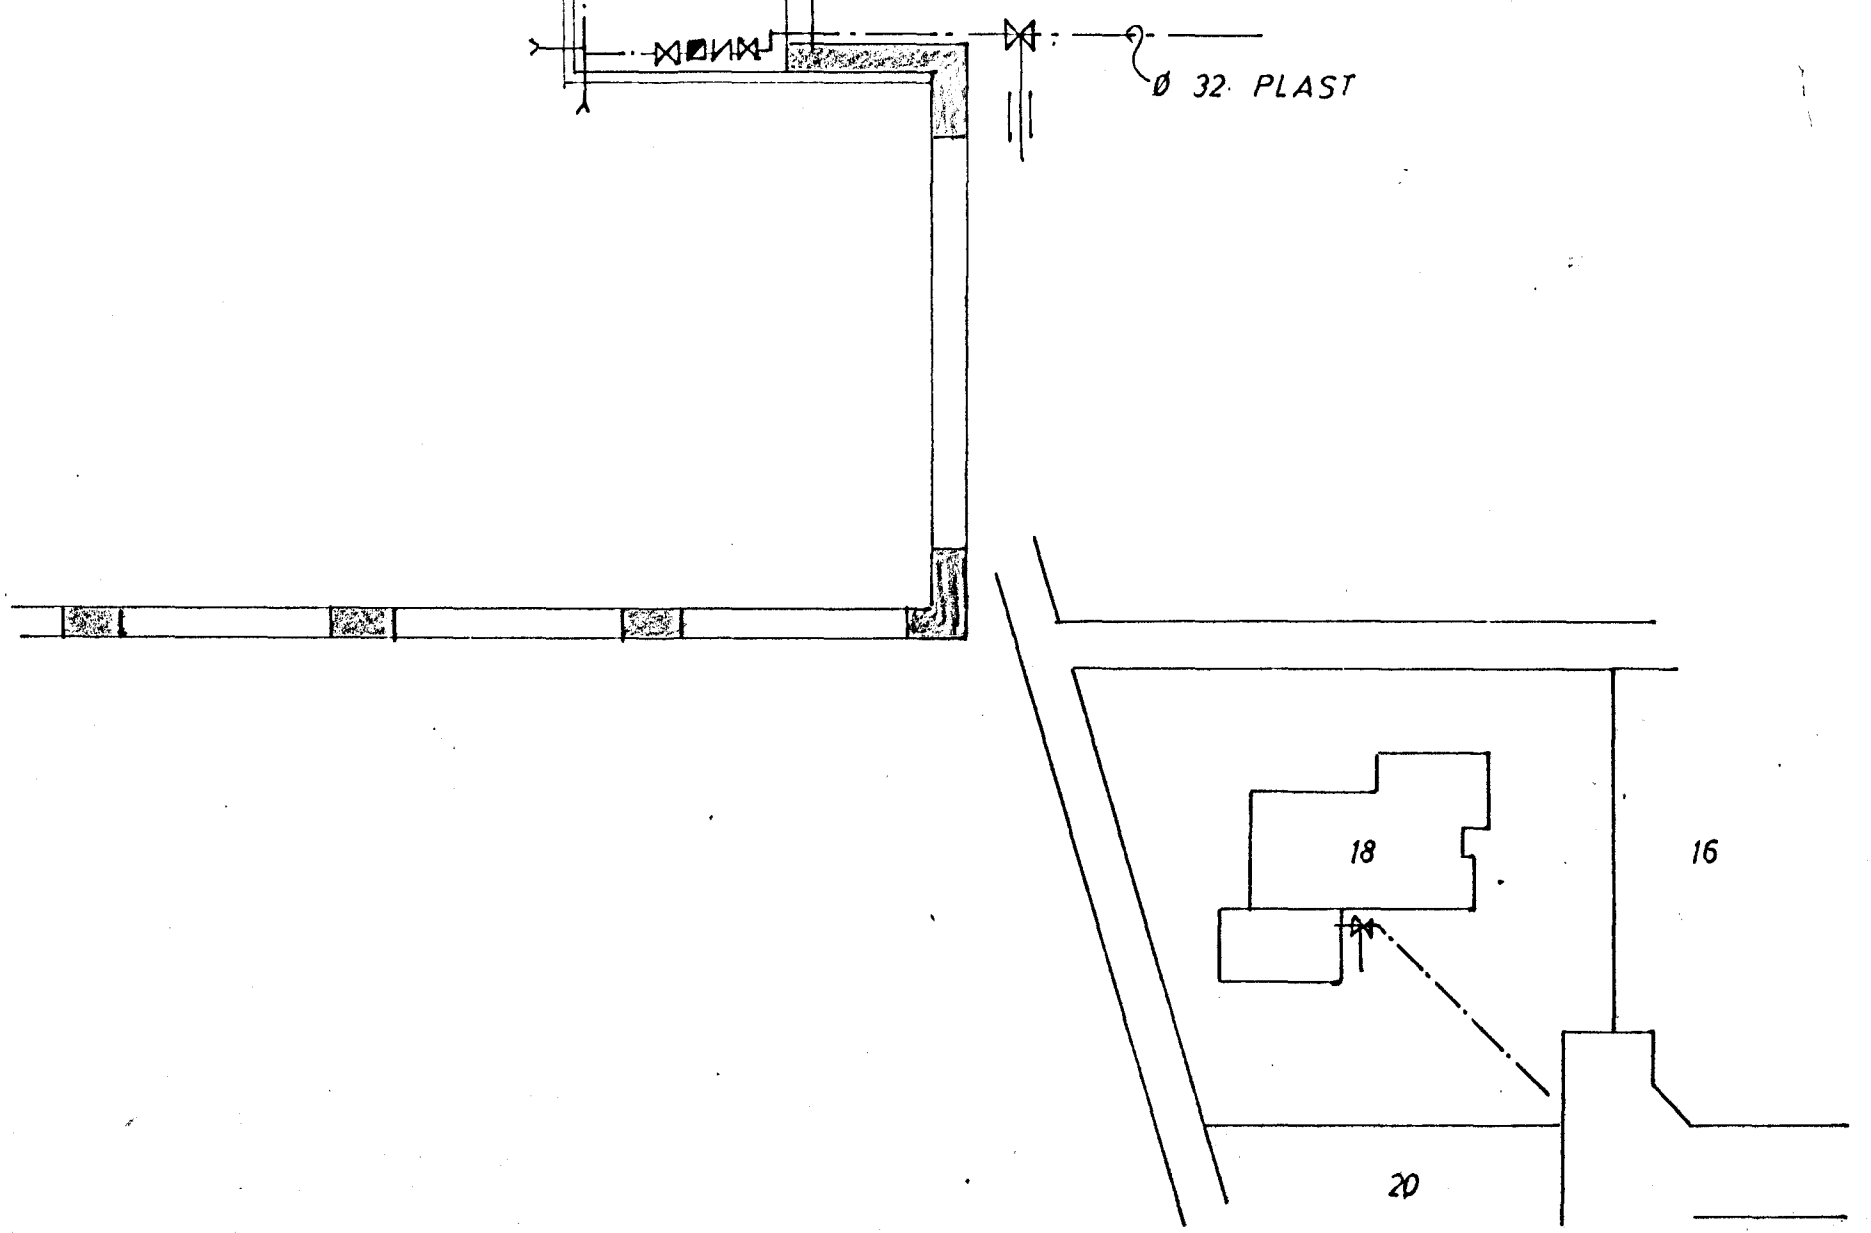


UPPTEIKNAD EFTIR BREYTINGU  
Á LÖGN HÚSNÆÐISMALASTJÖRN NR. 83

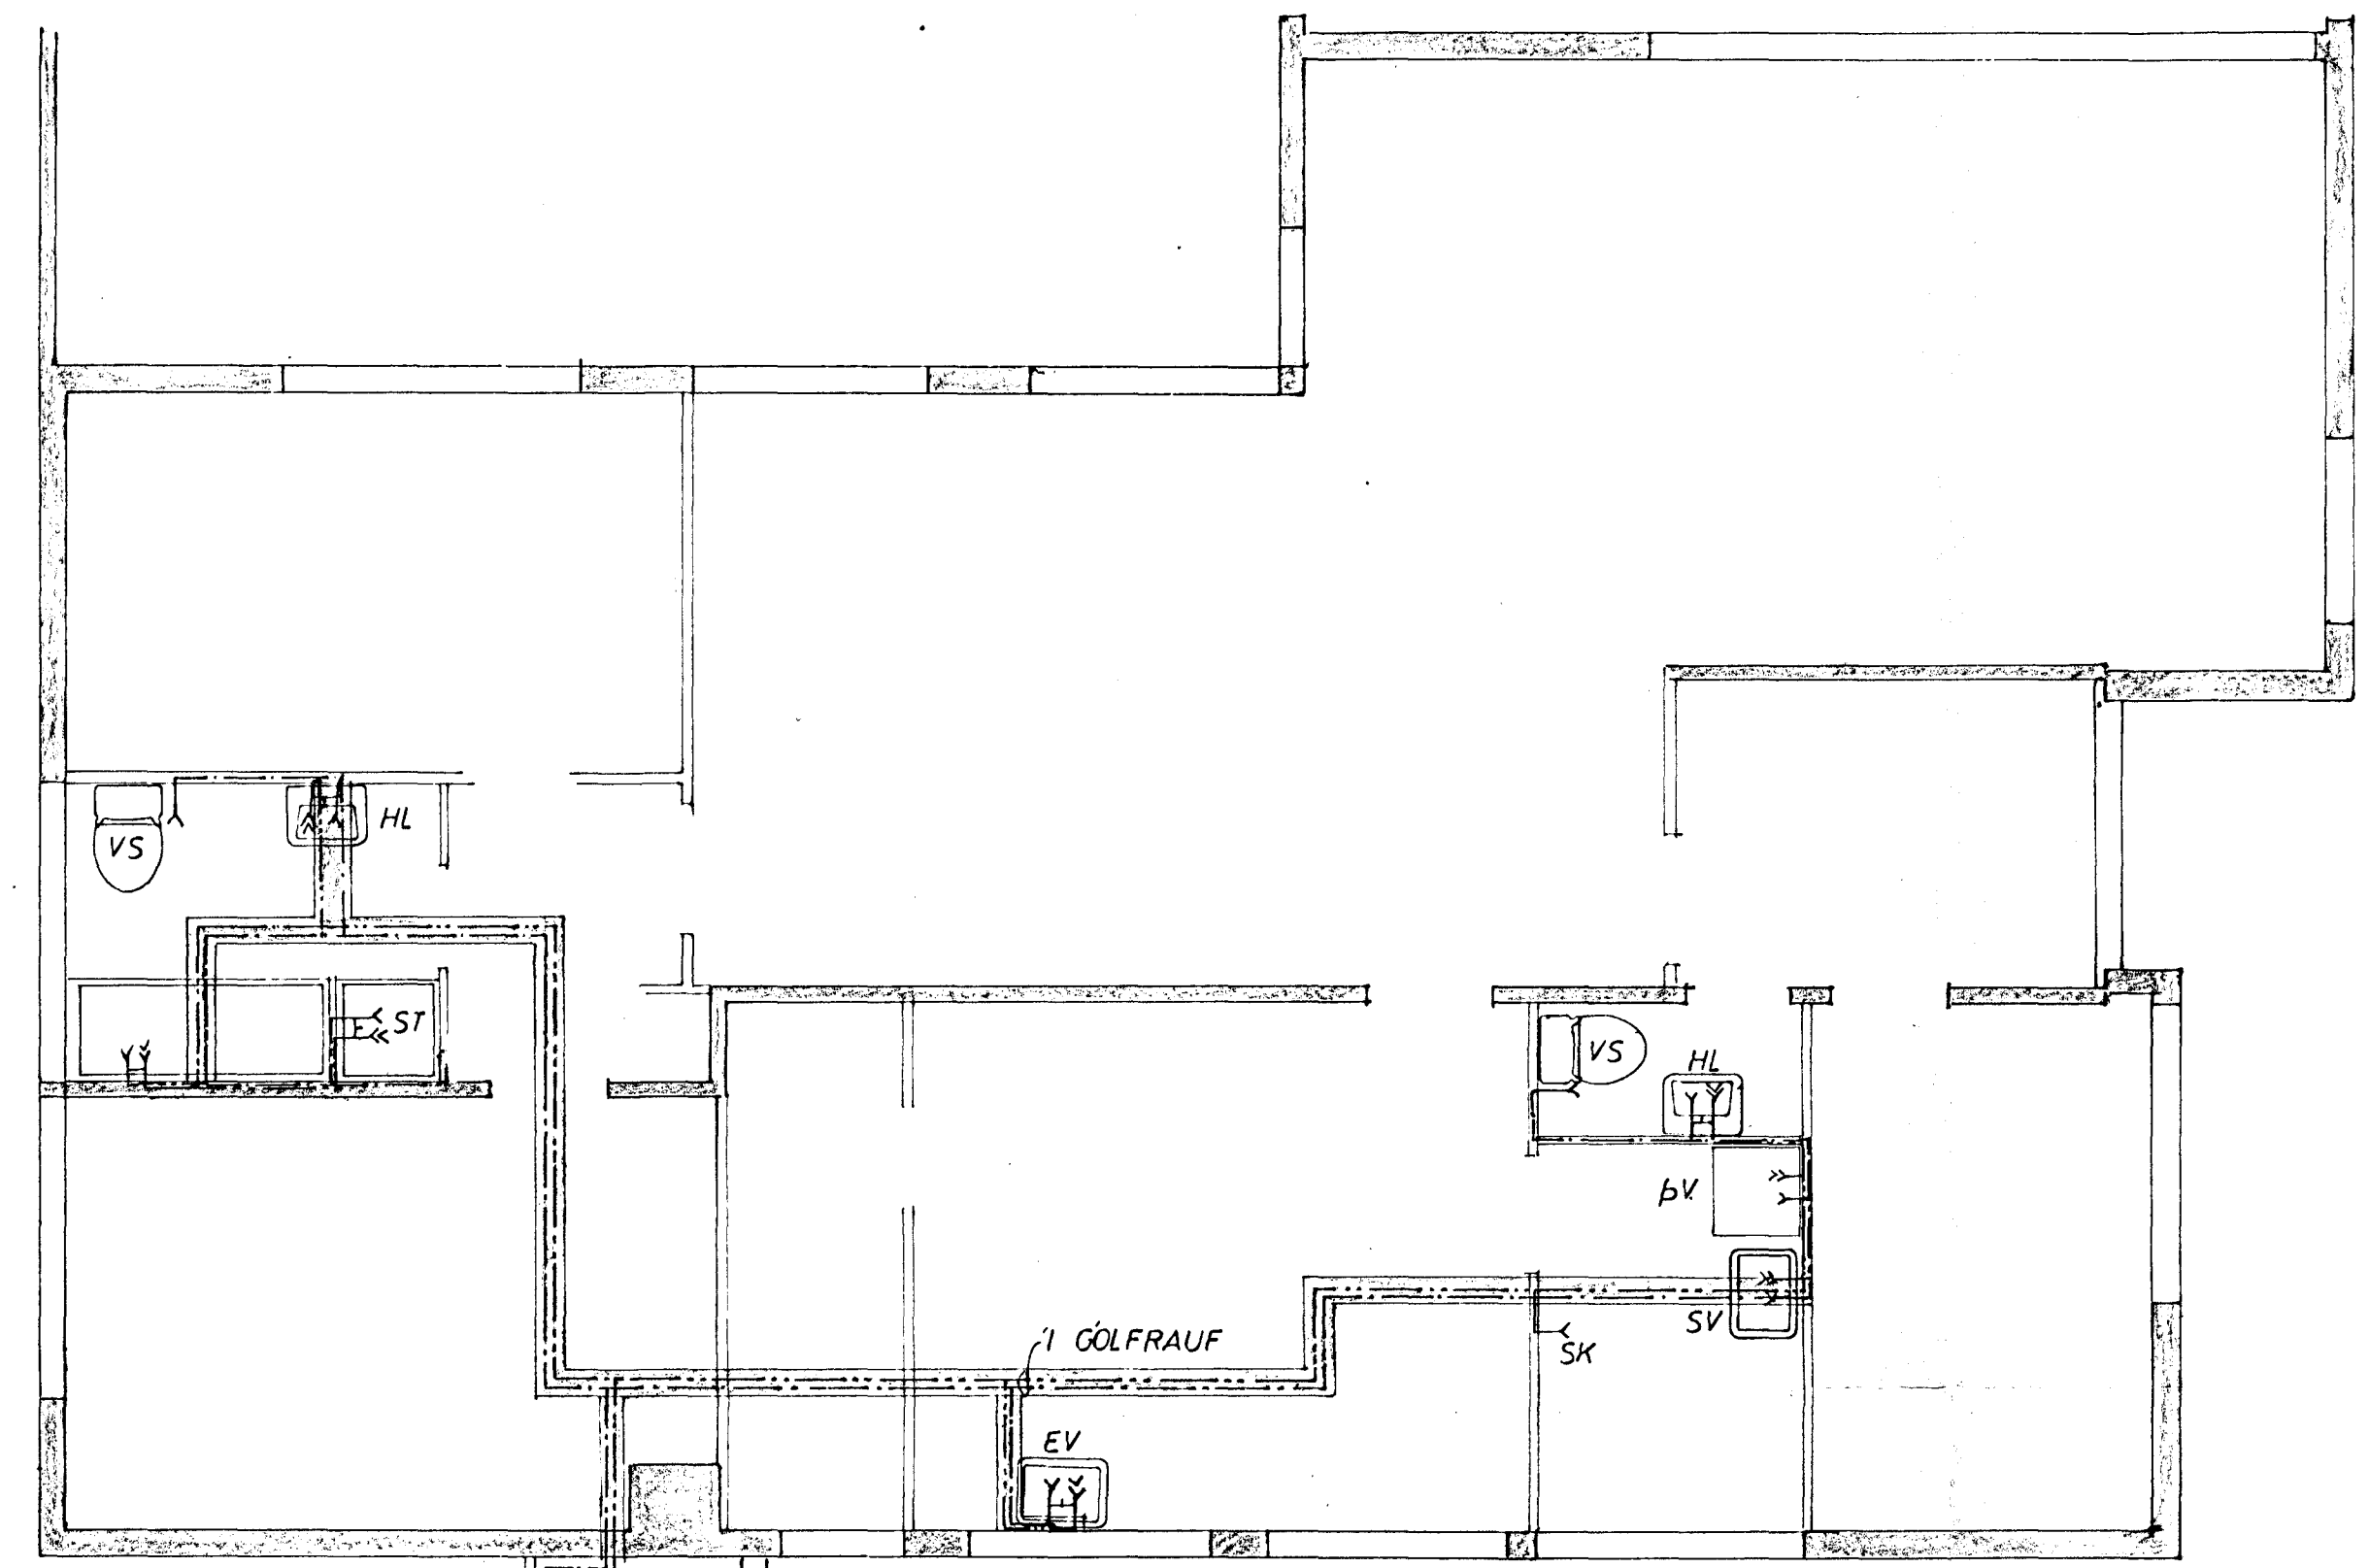

TENGINGAR VIÐ HITAVATNSGEYMI  
SJA TEIKN. NR. 83 FRA HÚSNÆÐISMALASTJÖRN

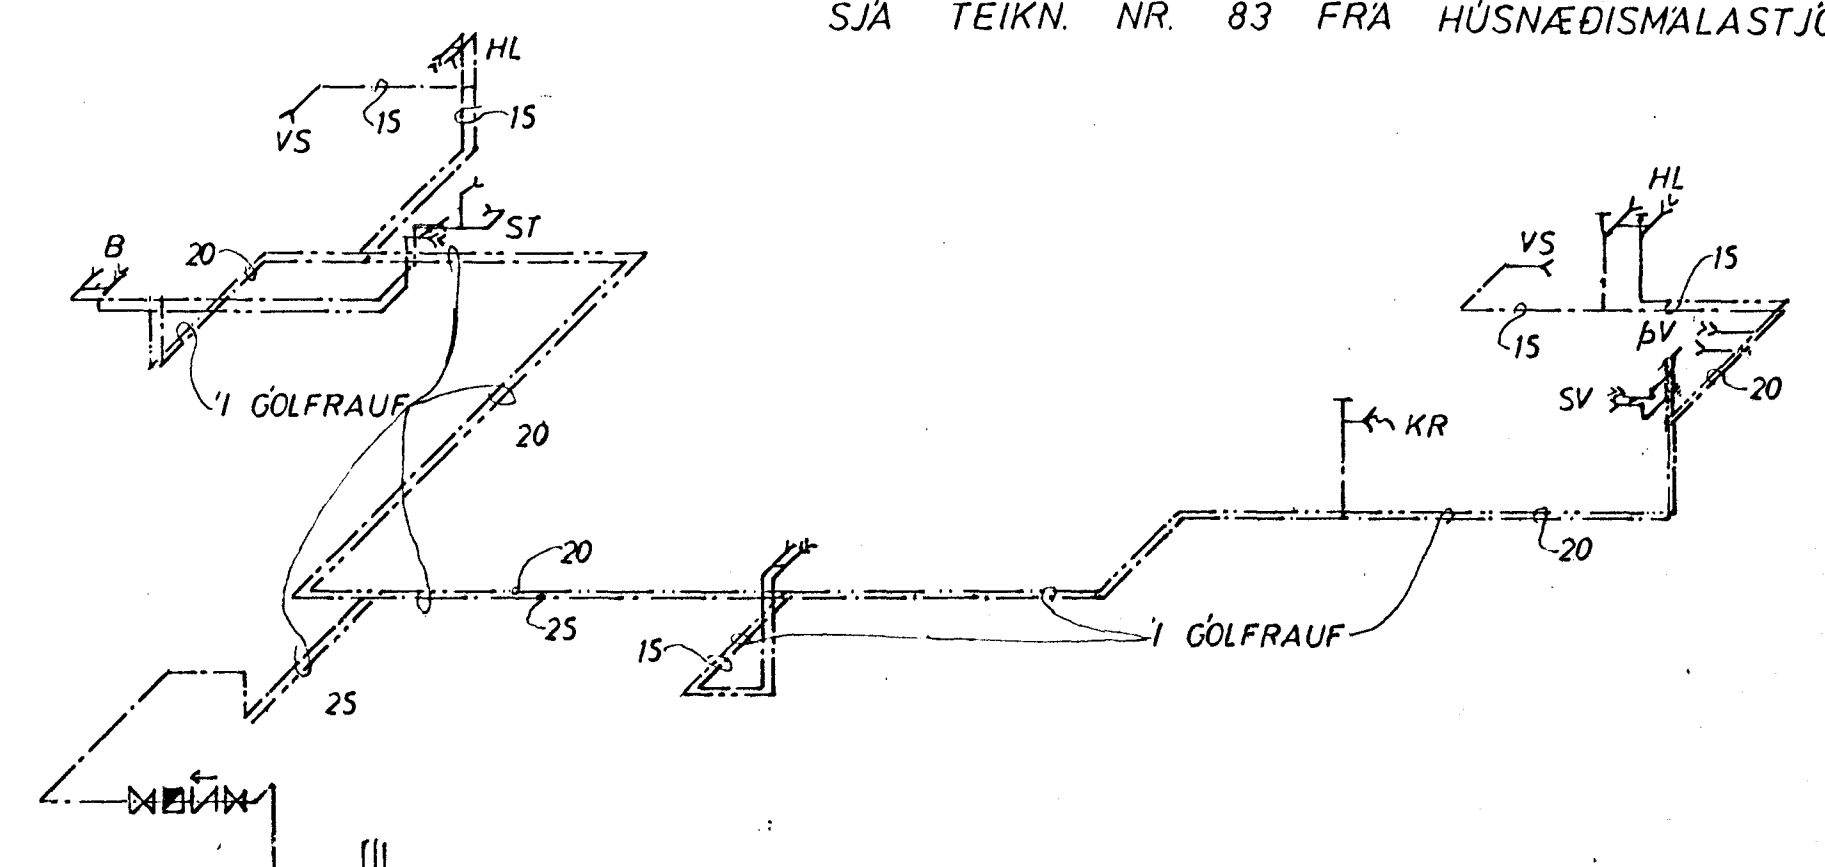

NORÐURVANGUR 18		MÆLIKVARDI ~1:50	VERK	TEIKN NR 1
VATNSLÖGN GRUNNMYND OG KERFI		MÆLT: 8/18 Teiknað: 21/18	Yfirfarir: Samb: 6/0	DAGS DES. '73
JÓHANN GUNNAR BERGPÓRSSON VERKFR MVFI KÖLDUKINN 9 - HAFNARFIRÐI - Sími 52895		BREYTT		