



# NORÐURVANGUR 18.

HAFNARFIRÐI.

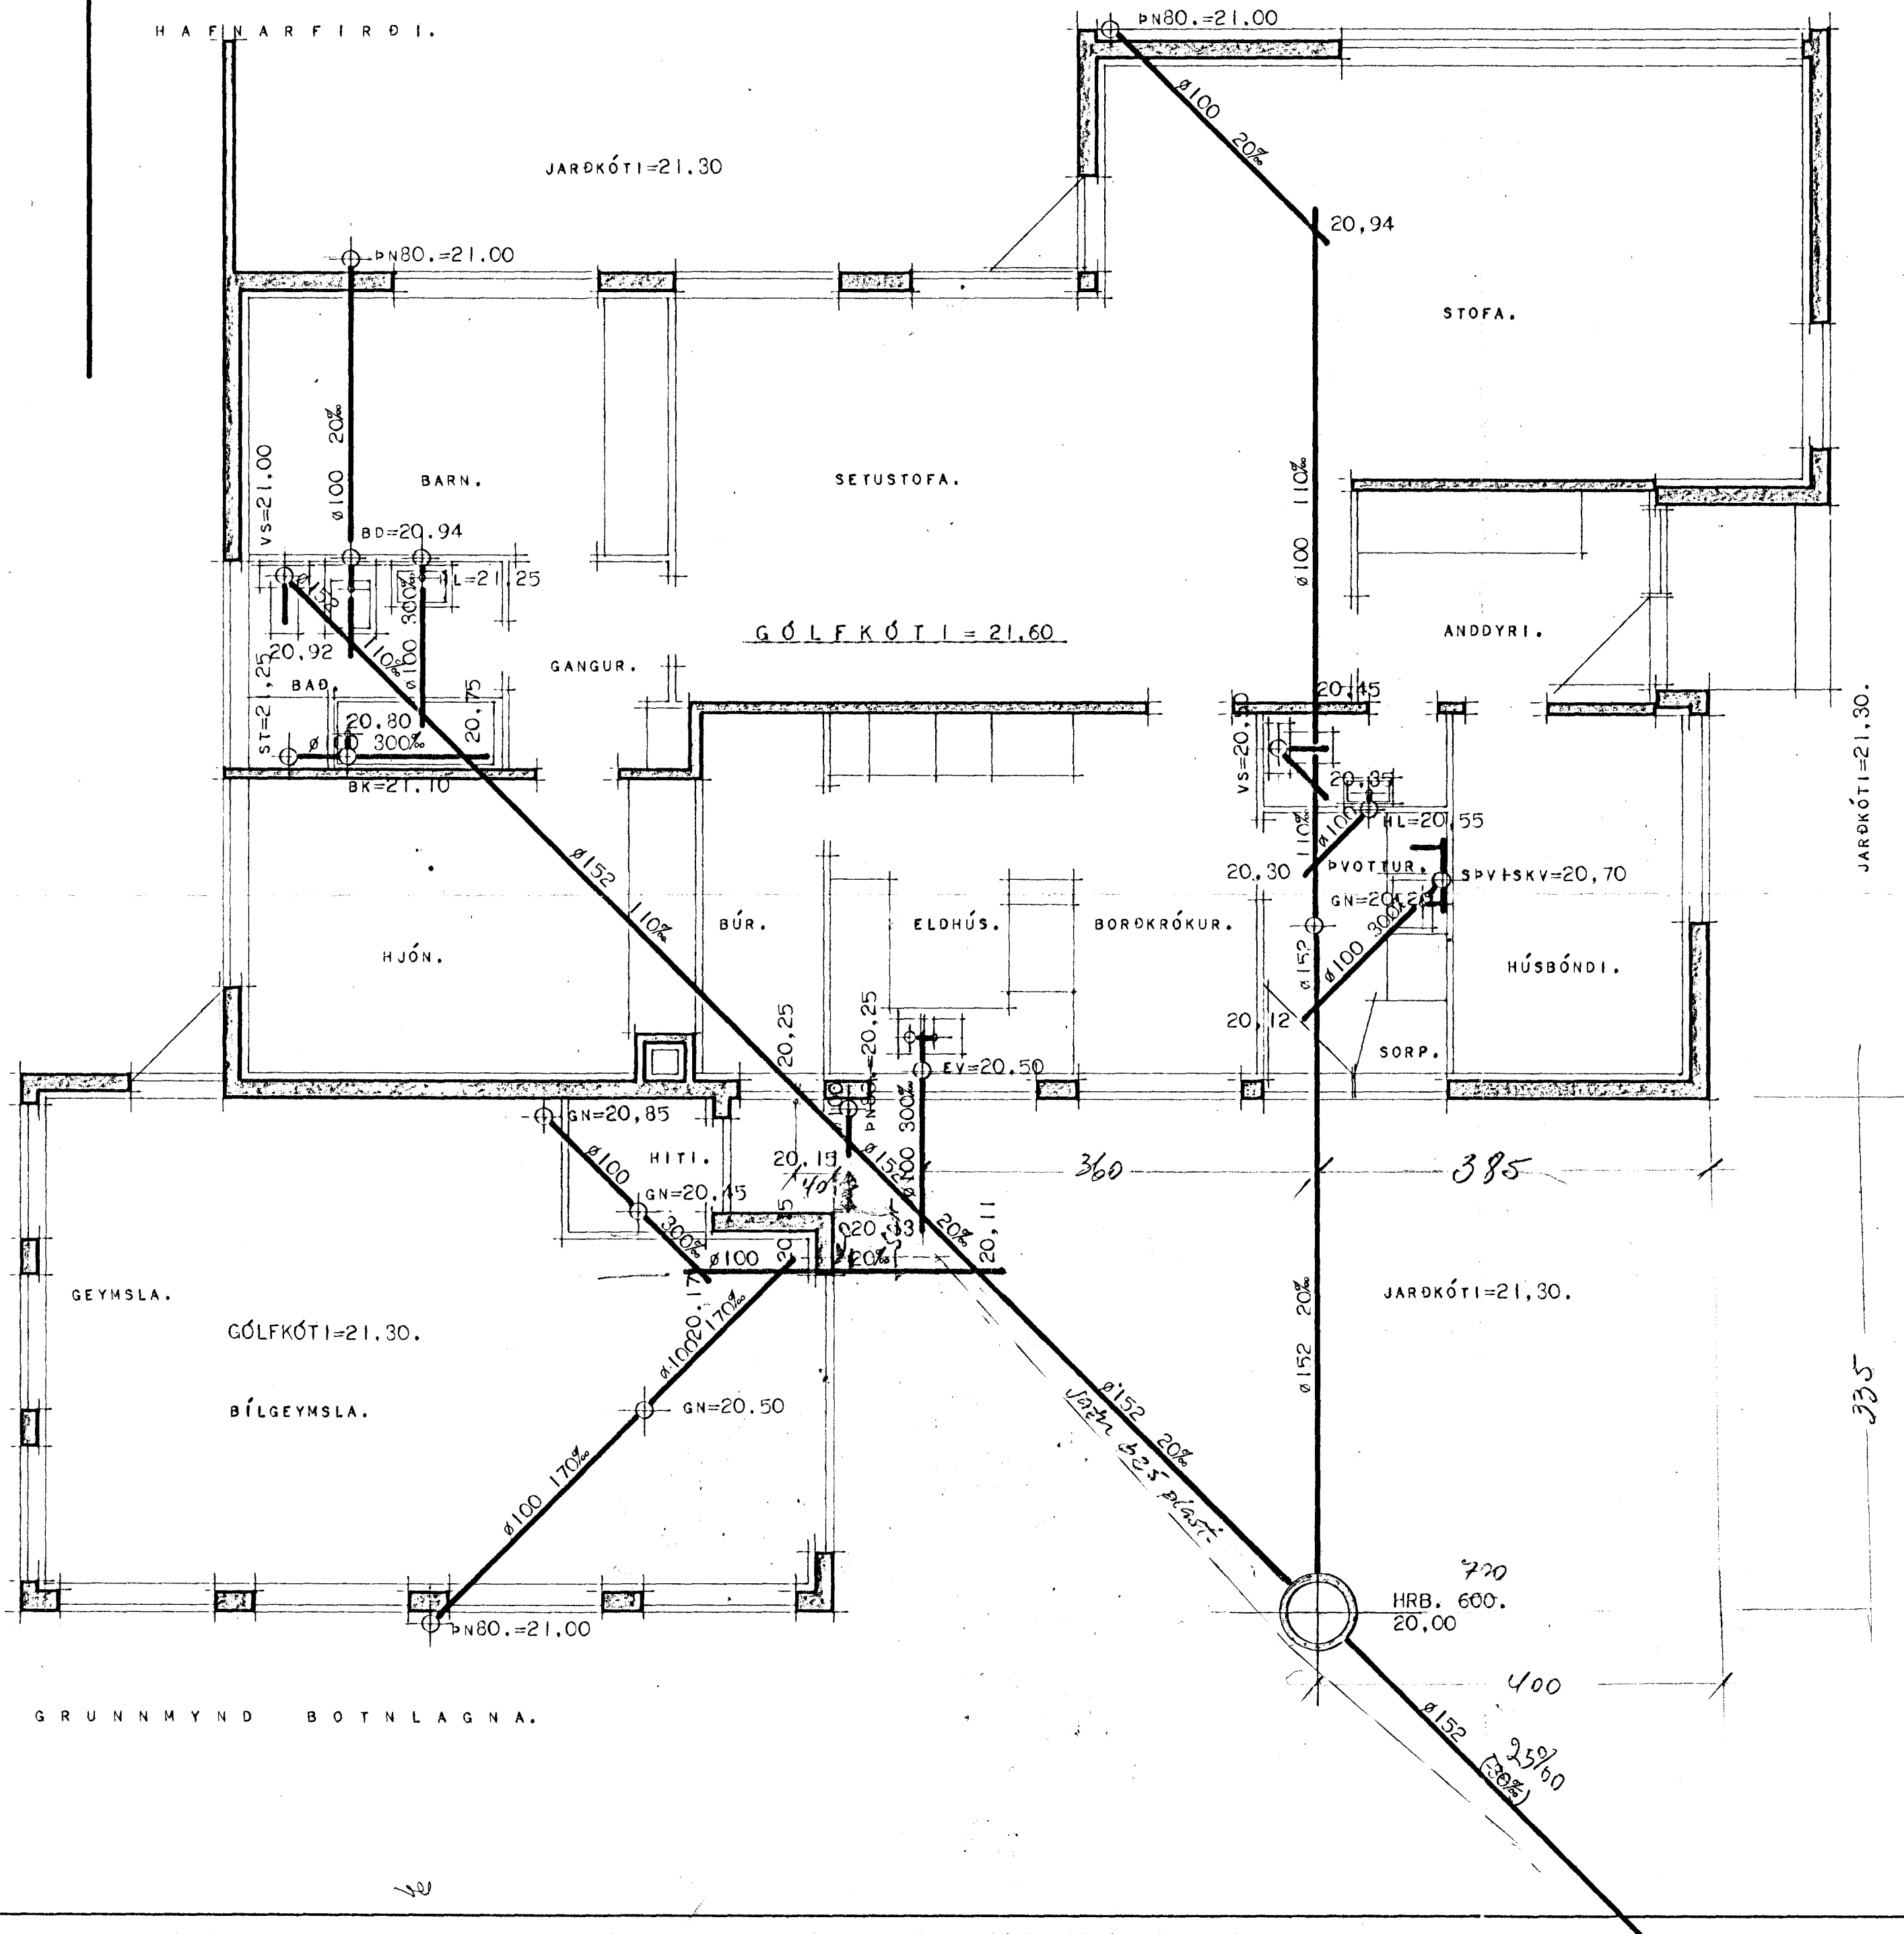

GRUNNMYND BOTNLAGNA.

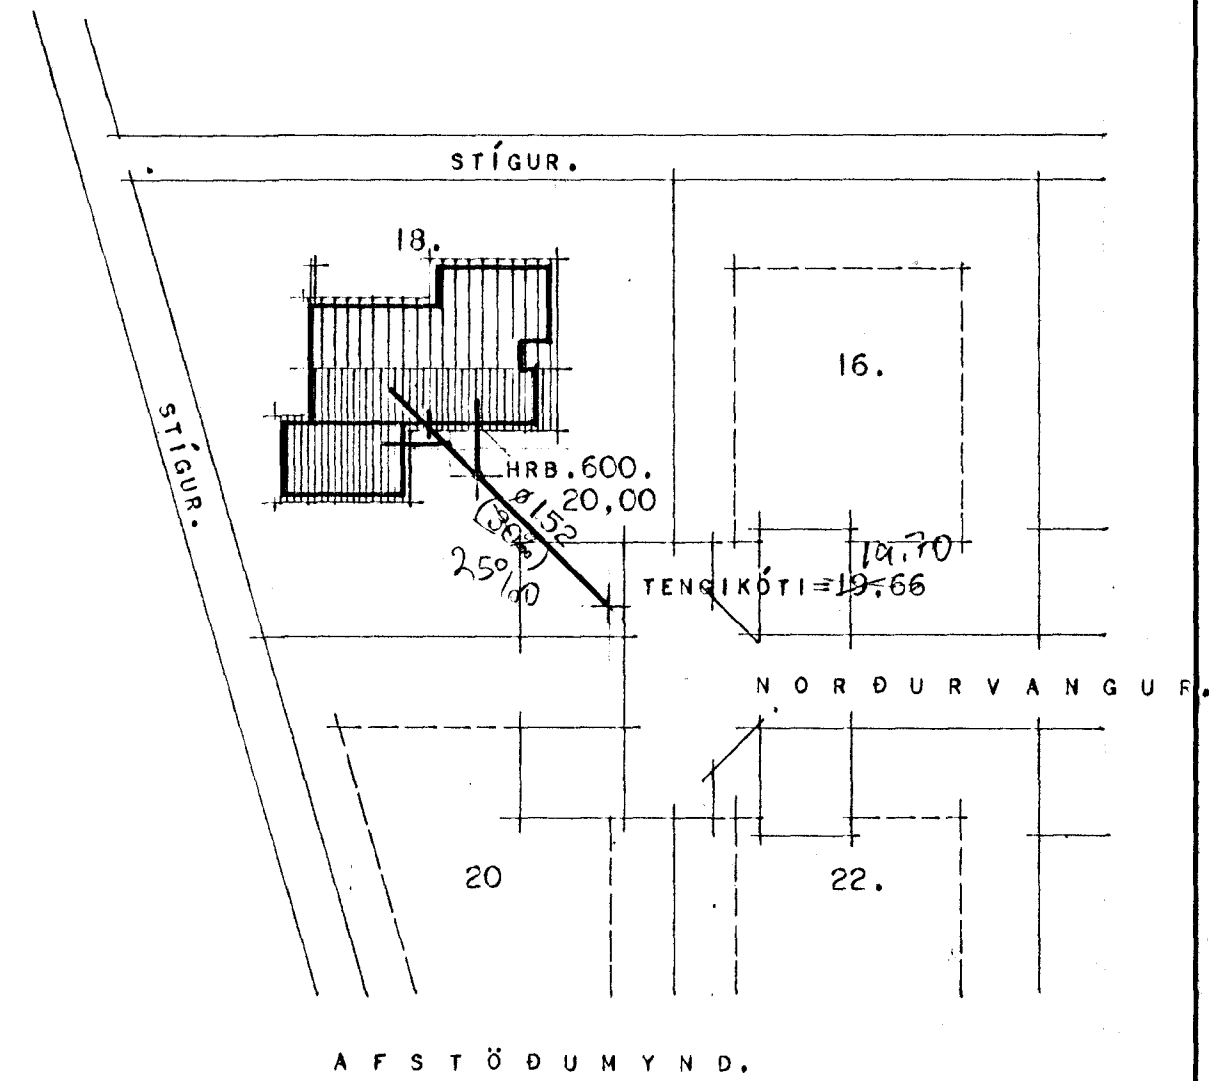

**MERKINGAR:**

- HRB. MERKIR HREINSIBRUNNUR.
- SPV. SJÁLVIRK ÞVOTTAVÉL.
- SKV. SKOLVASKUR.
- EV. ELDHÚSVASKUR.
- BK. BADKAR.
- HL. HANDLAUG.
- BD. SKOLSKÁL.
- ST. STURTA.
- VS. VATNSSALERNI.
- GN. GÓLFNIDURFALL.
- PN. ÞAKNIDURFALL.

EFNI OG FRÁGANGUR LAGNA SÉ Í SAMRÆMI VIÐ  
REGLUGERÐIR UM FRÁRENSLISLAGNIR.



HÚSNÆÐISMÁLASTOFNUN	RÍKISINS.
FRÁRENSLISLAGNIR.	EINBÝLISHÚS.
GRUNNMYND BOTNLAGNA.	VERK.
MÁL 1:50.	<b>83.</b>
AFSTÖÐUMYND.	BLAD NR. 1 AF 1.
MÁL 1:500.	OKTÓBER 1972.
<i>Björn E. Hjortmann</i>	