
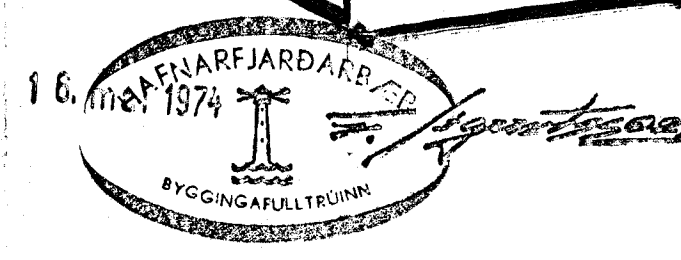


EFNI OG FRAGANGUR LAGNA SKAL
 VERA SAMKVÆMT BYGGINGASAMÞYKKT
 HAFNARFJARÐAR OG REGLUGERÐ UM
 HOLRÆSI Í REYKJAVÍK.

SKÝRINGAR SJA TEIKN NR. 2

AFSTAÐA 1:500

GRUNNMYND 1:50

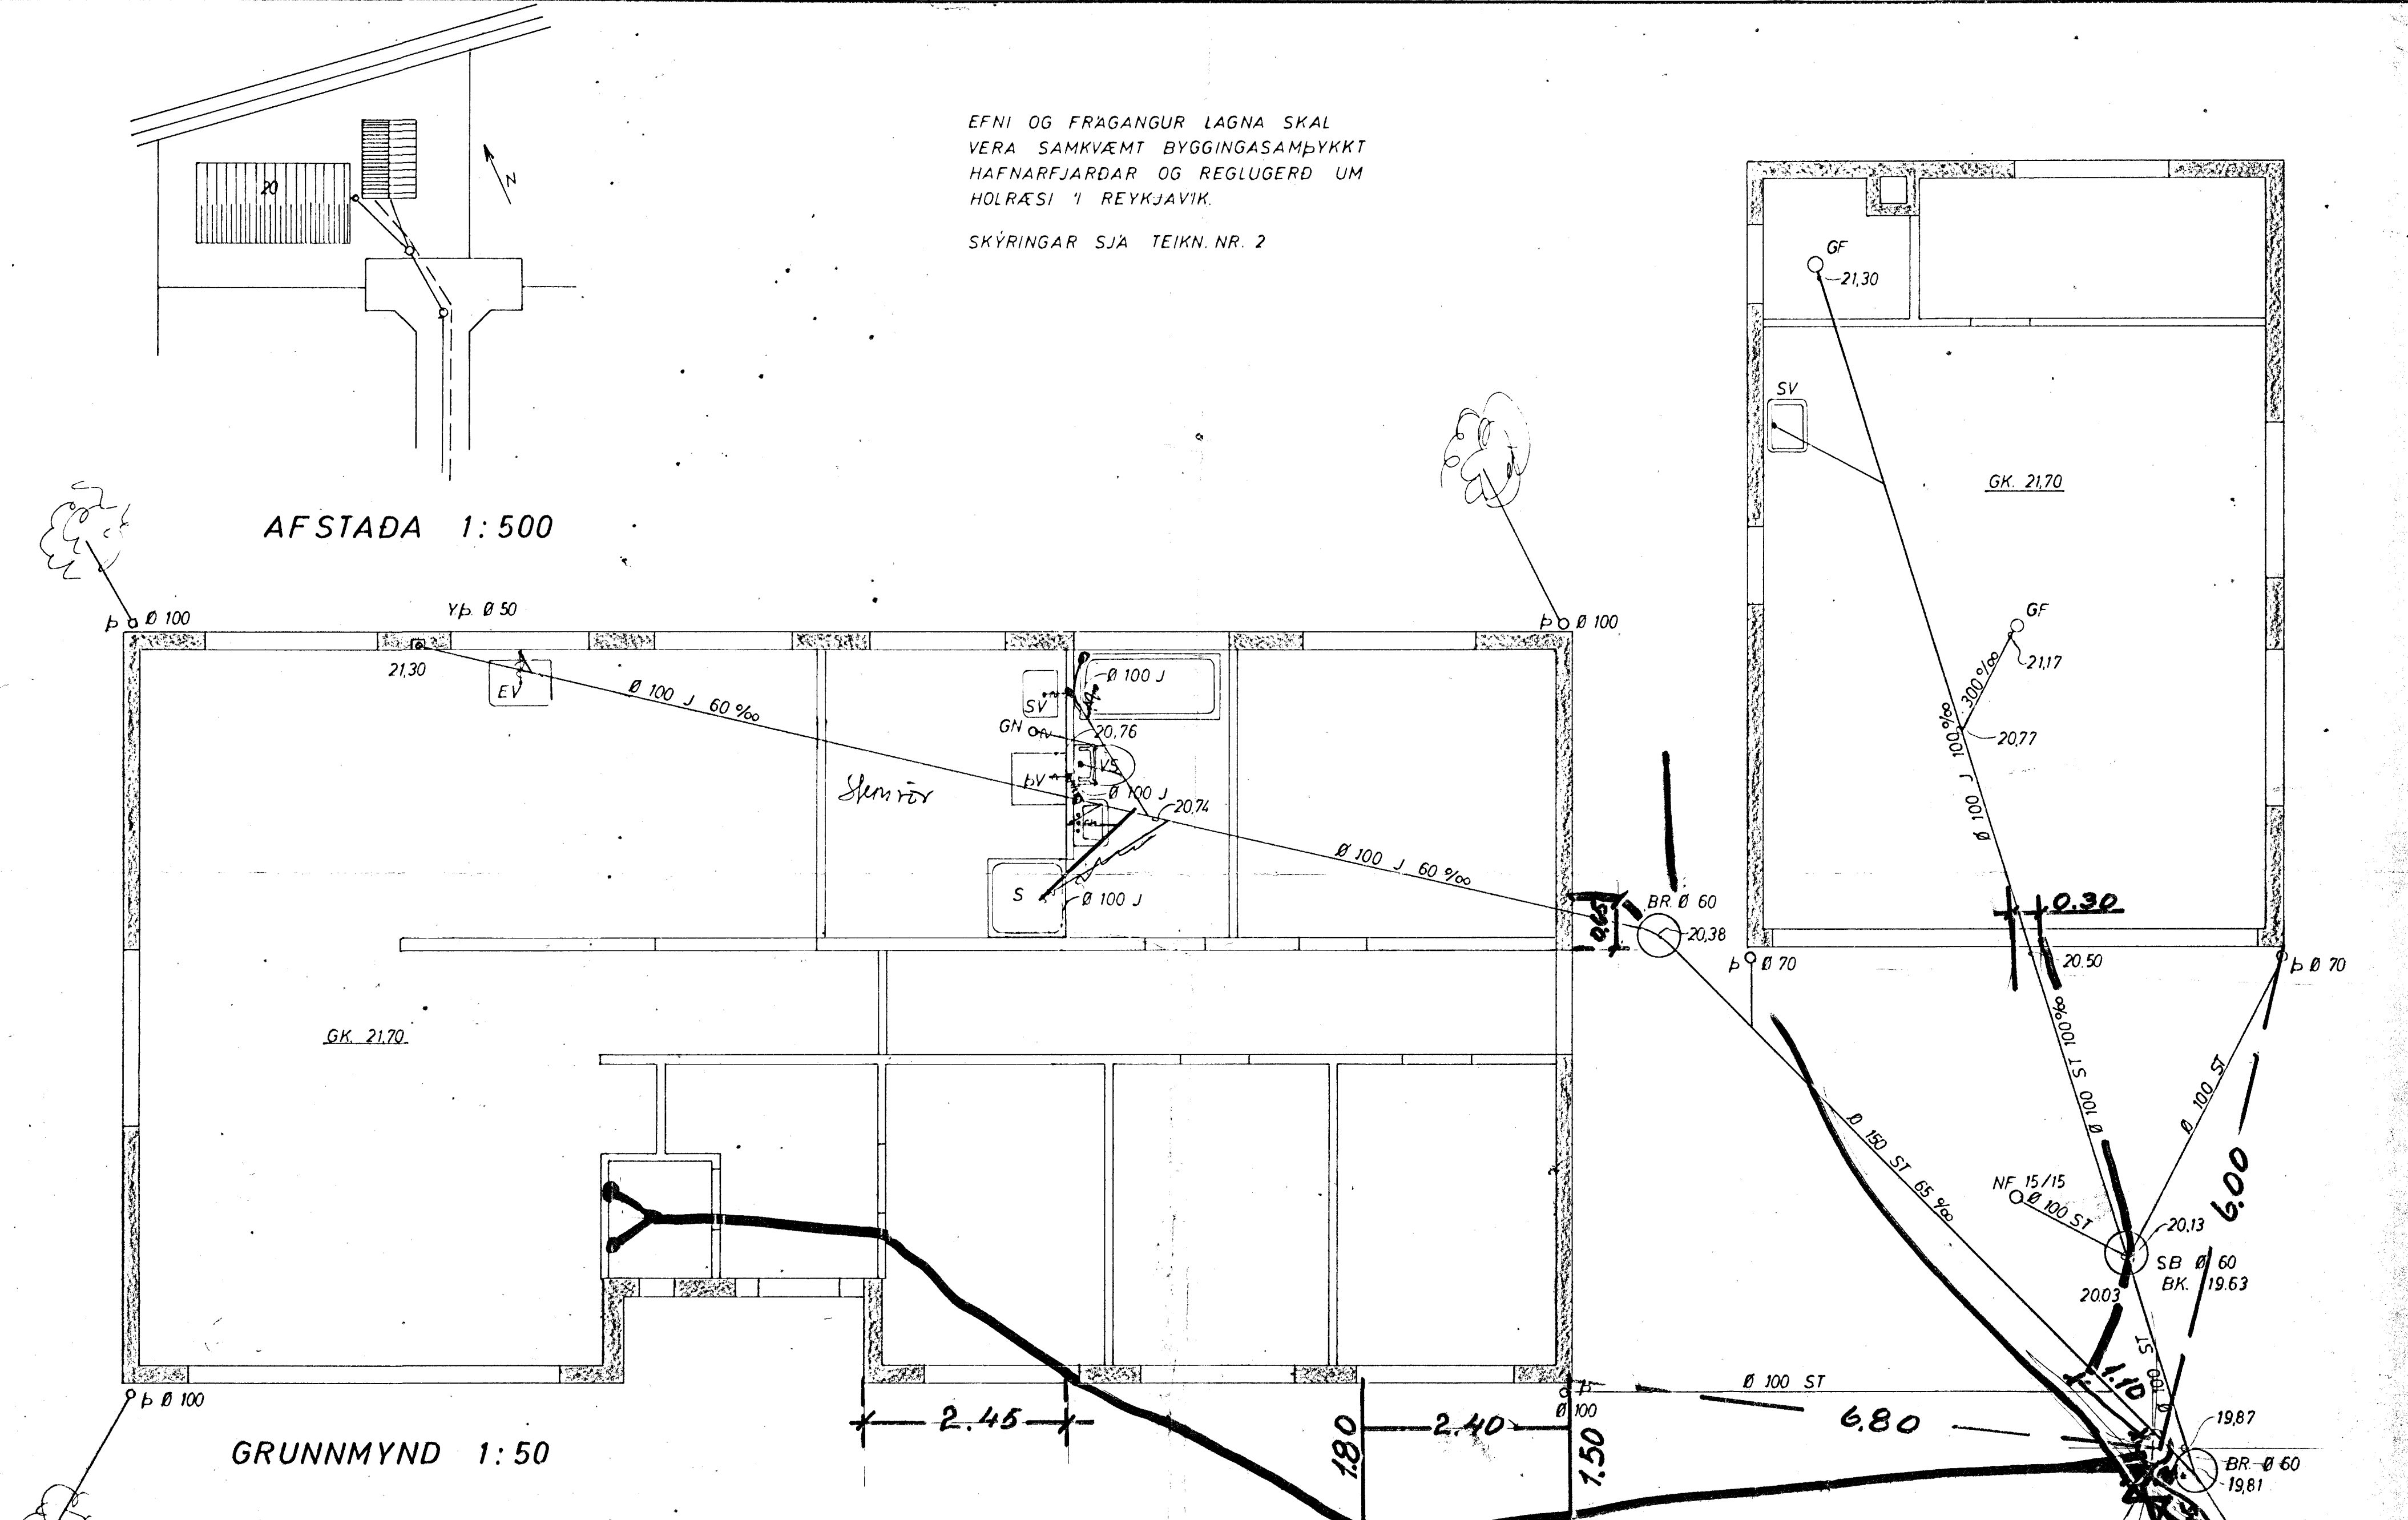

NORÐURVANGUR 20 FRÆRENNSLISLÖGN	MÆLIKVARÐI ~ 1:50 1:500	VERK 7306	TEIKN NR 1
	Hannað: [Signature] Teiknað: [Signature]	Yfirfaritð: Samb: [Signature]	DAGS JUNÍ '73
JÓHANN GUNNAR BERGPÓRSSON VERKFR MVFI KÖLDUKINN 9 - HAFNARFIRÐI - Sími 52895 - STRANDGÖTU 11 Sími 53315		BREYTT	