
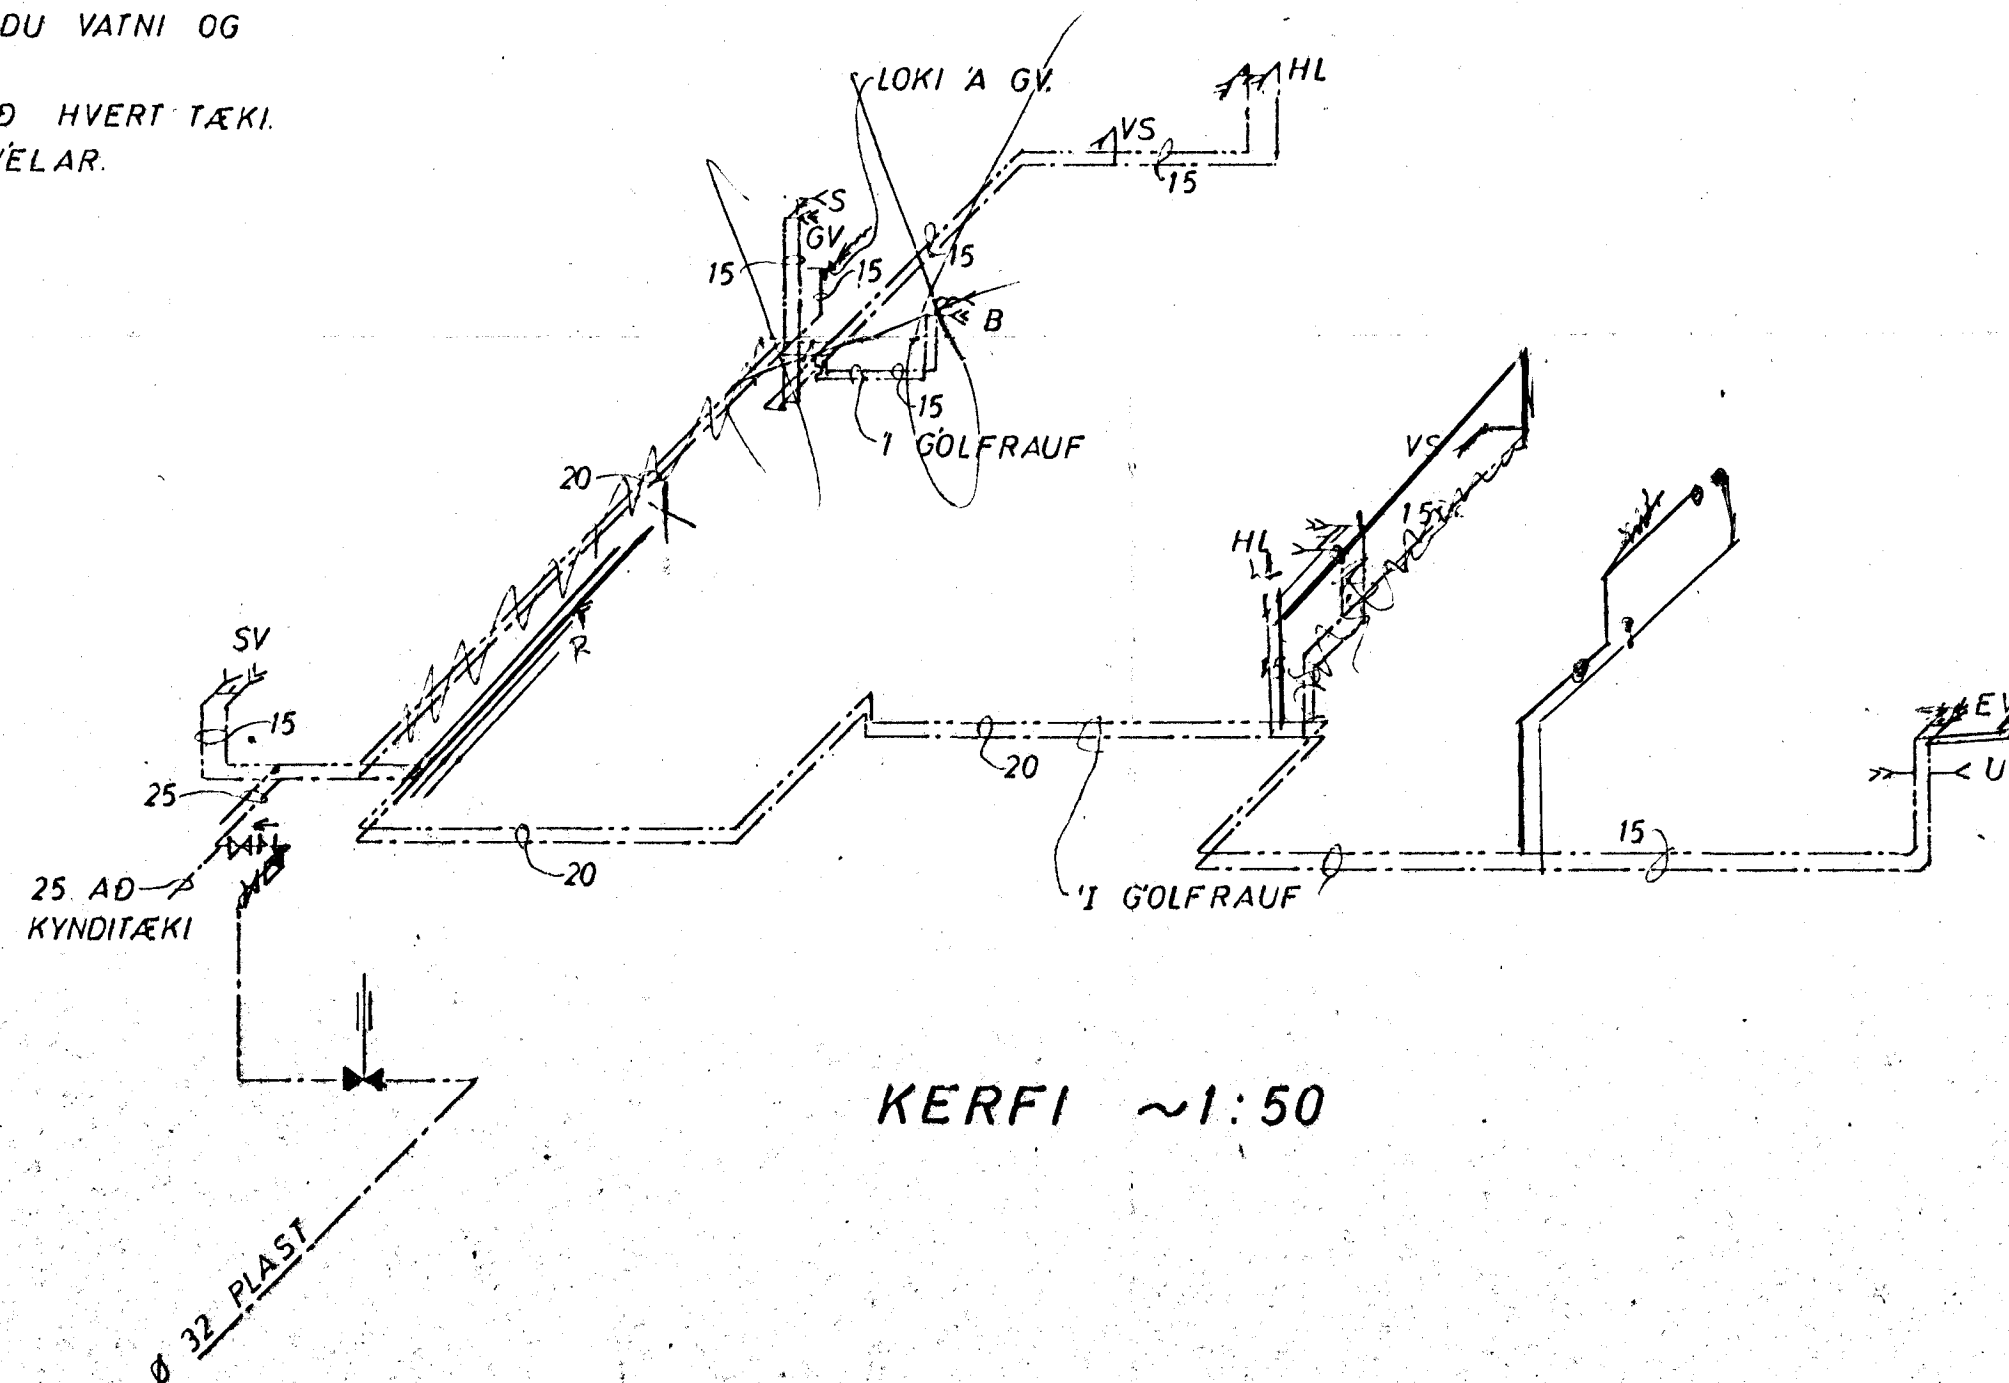


SKÝRINGAR:

- KALT VATN
- - - HEITT
- Y KALDAVATNSKRANI
- » HEITA
- ⊗ RENNILOKI
- ⊗ MEÐ SPINDLI UPPUR JÖRD.
- ⊗ EINSTREYMISLOKI
- VATNSMÆLIR

PIPUR SKULU EINANGRAÐAR MEÐ 20mm
GLERULLARHÖLKUM OG VAFÐAR MEÐ PLASTDÚK
ALLT EFNI, PIPUR OG FITTINGS SKAL VERA
GALVANISÉRAÐ.
KERFI SKAL PRÖFA MEÐ KÖLDU VATNI OG
6 KG/cm² ÞRÝSTINGI.
BALLOFIX RENNILOKAR SEU VIÐ HVERT TÆKI.
EINSTREYMISLOKI VIÐ ÞVOTTAVÉLAR.

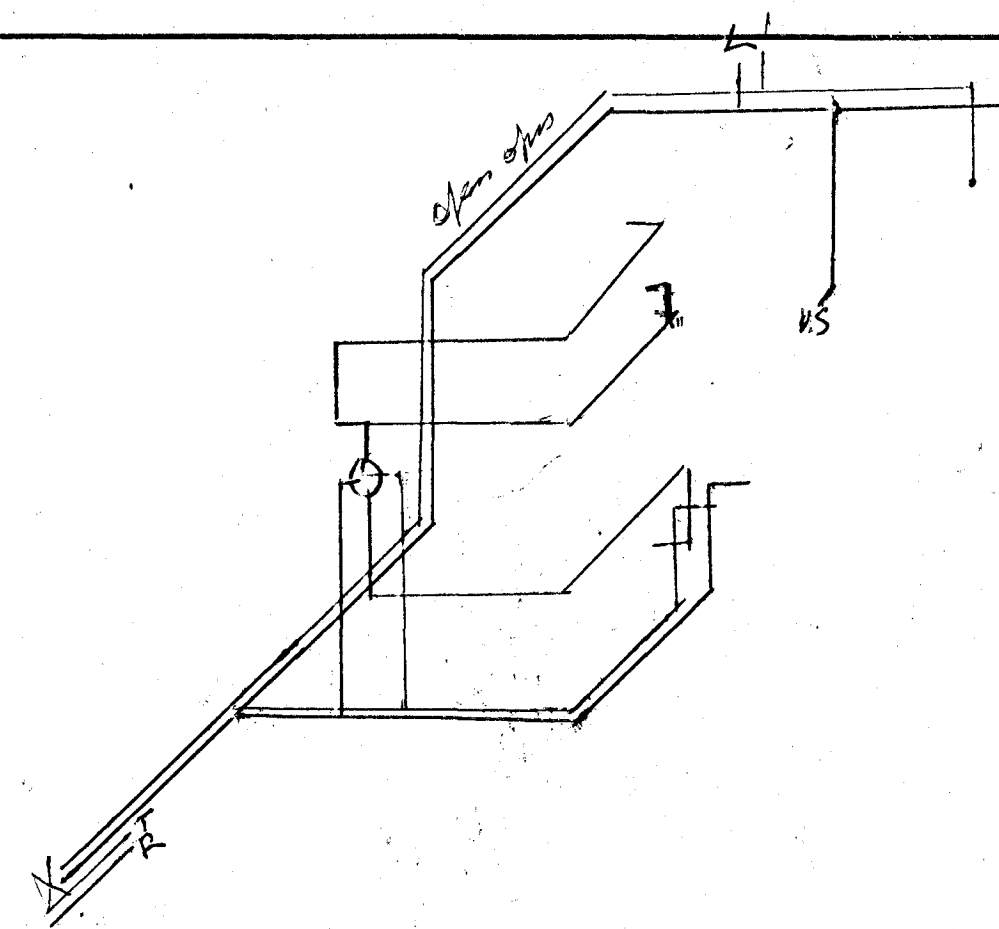

NORDURVANGUR 21	MÆLIKVARDI ~1:50	VERK 7302	TEIKN NR 7
VATNSLÖGN KERFI	Hannað: JEB Teiknað: JEB	Yfirfarið: JEB Samþ: JEB	DAGS JÚNÍ '73
JÓHANN GUNNAR BERGPÓRSSON VERKFR MVFI KÖLDUKINN 9 • HAFNARFIRÐI • SÍMI 52895 - STRANDGÖTU 11 SÍMI 53315		BREYTT	