




Sampykkt á fundi bygginga-
nefndar þ. 24.4.1987
BYGGINGAFULLTRÚINN
Í HAFNARFIRÐI
Einar Hjert

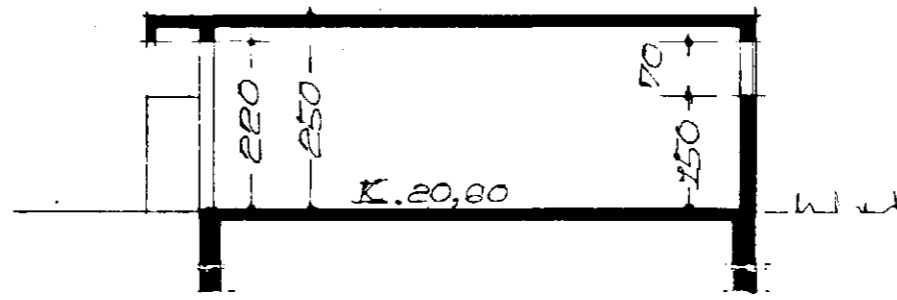


SKURÐUR B-B

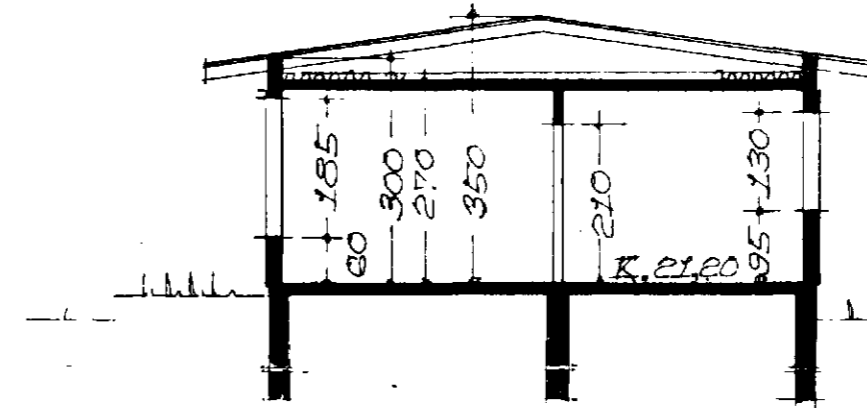

SKURÐUR A-A

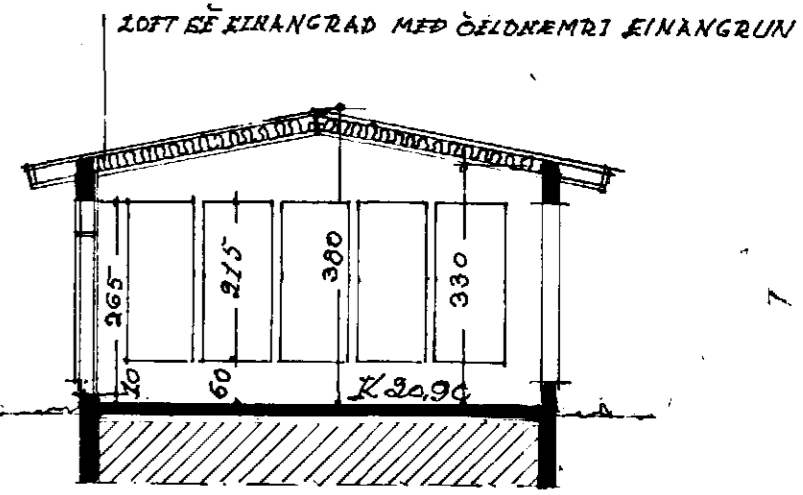

SKURÐUR Í VIÐBYGGINGU

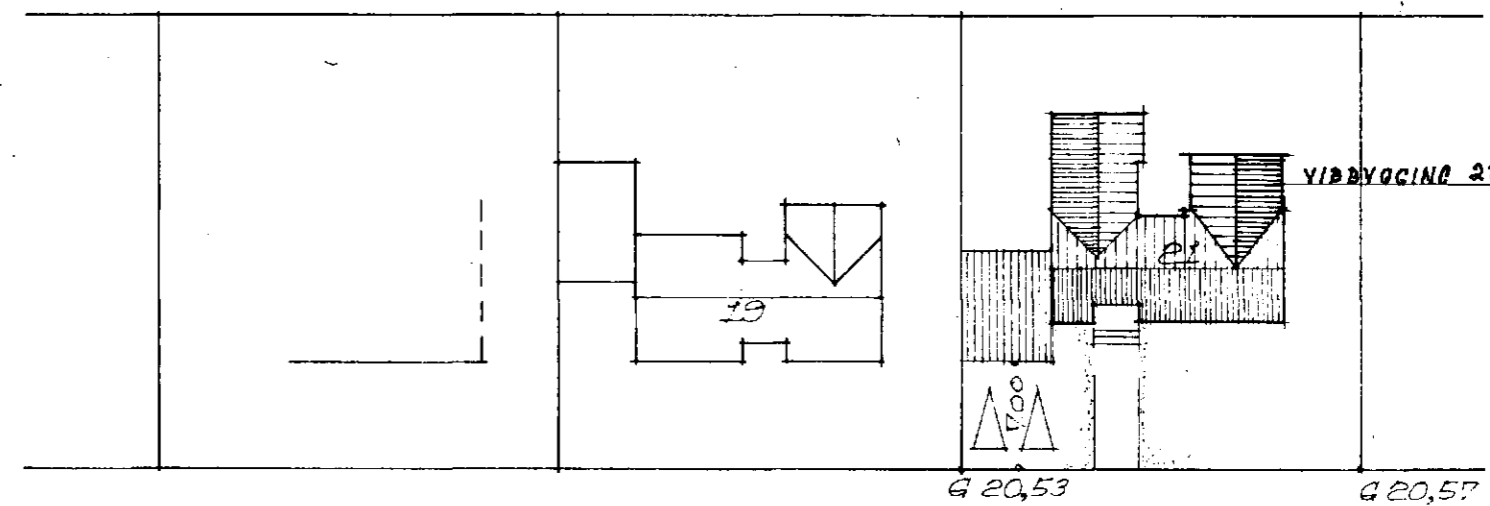


NORÐURVANGUR

AFSTÖÐUMYND M. 1:500
FLATARMÁL HÚSS 144,97 M²
FLATARMÁL BÍLSK. 41,88 M²

BREYTT Í MAÍ 1987
Einar Hjert

BREYTT Í MARS 1987
Einar Hjert
REKJAVÍK Í FEBRÚAR 1983
Einar Hjert

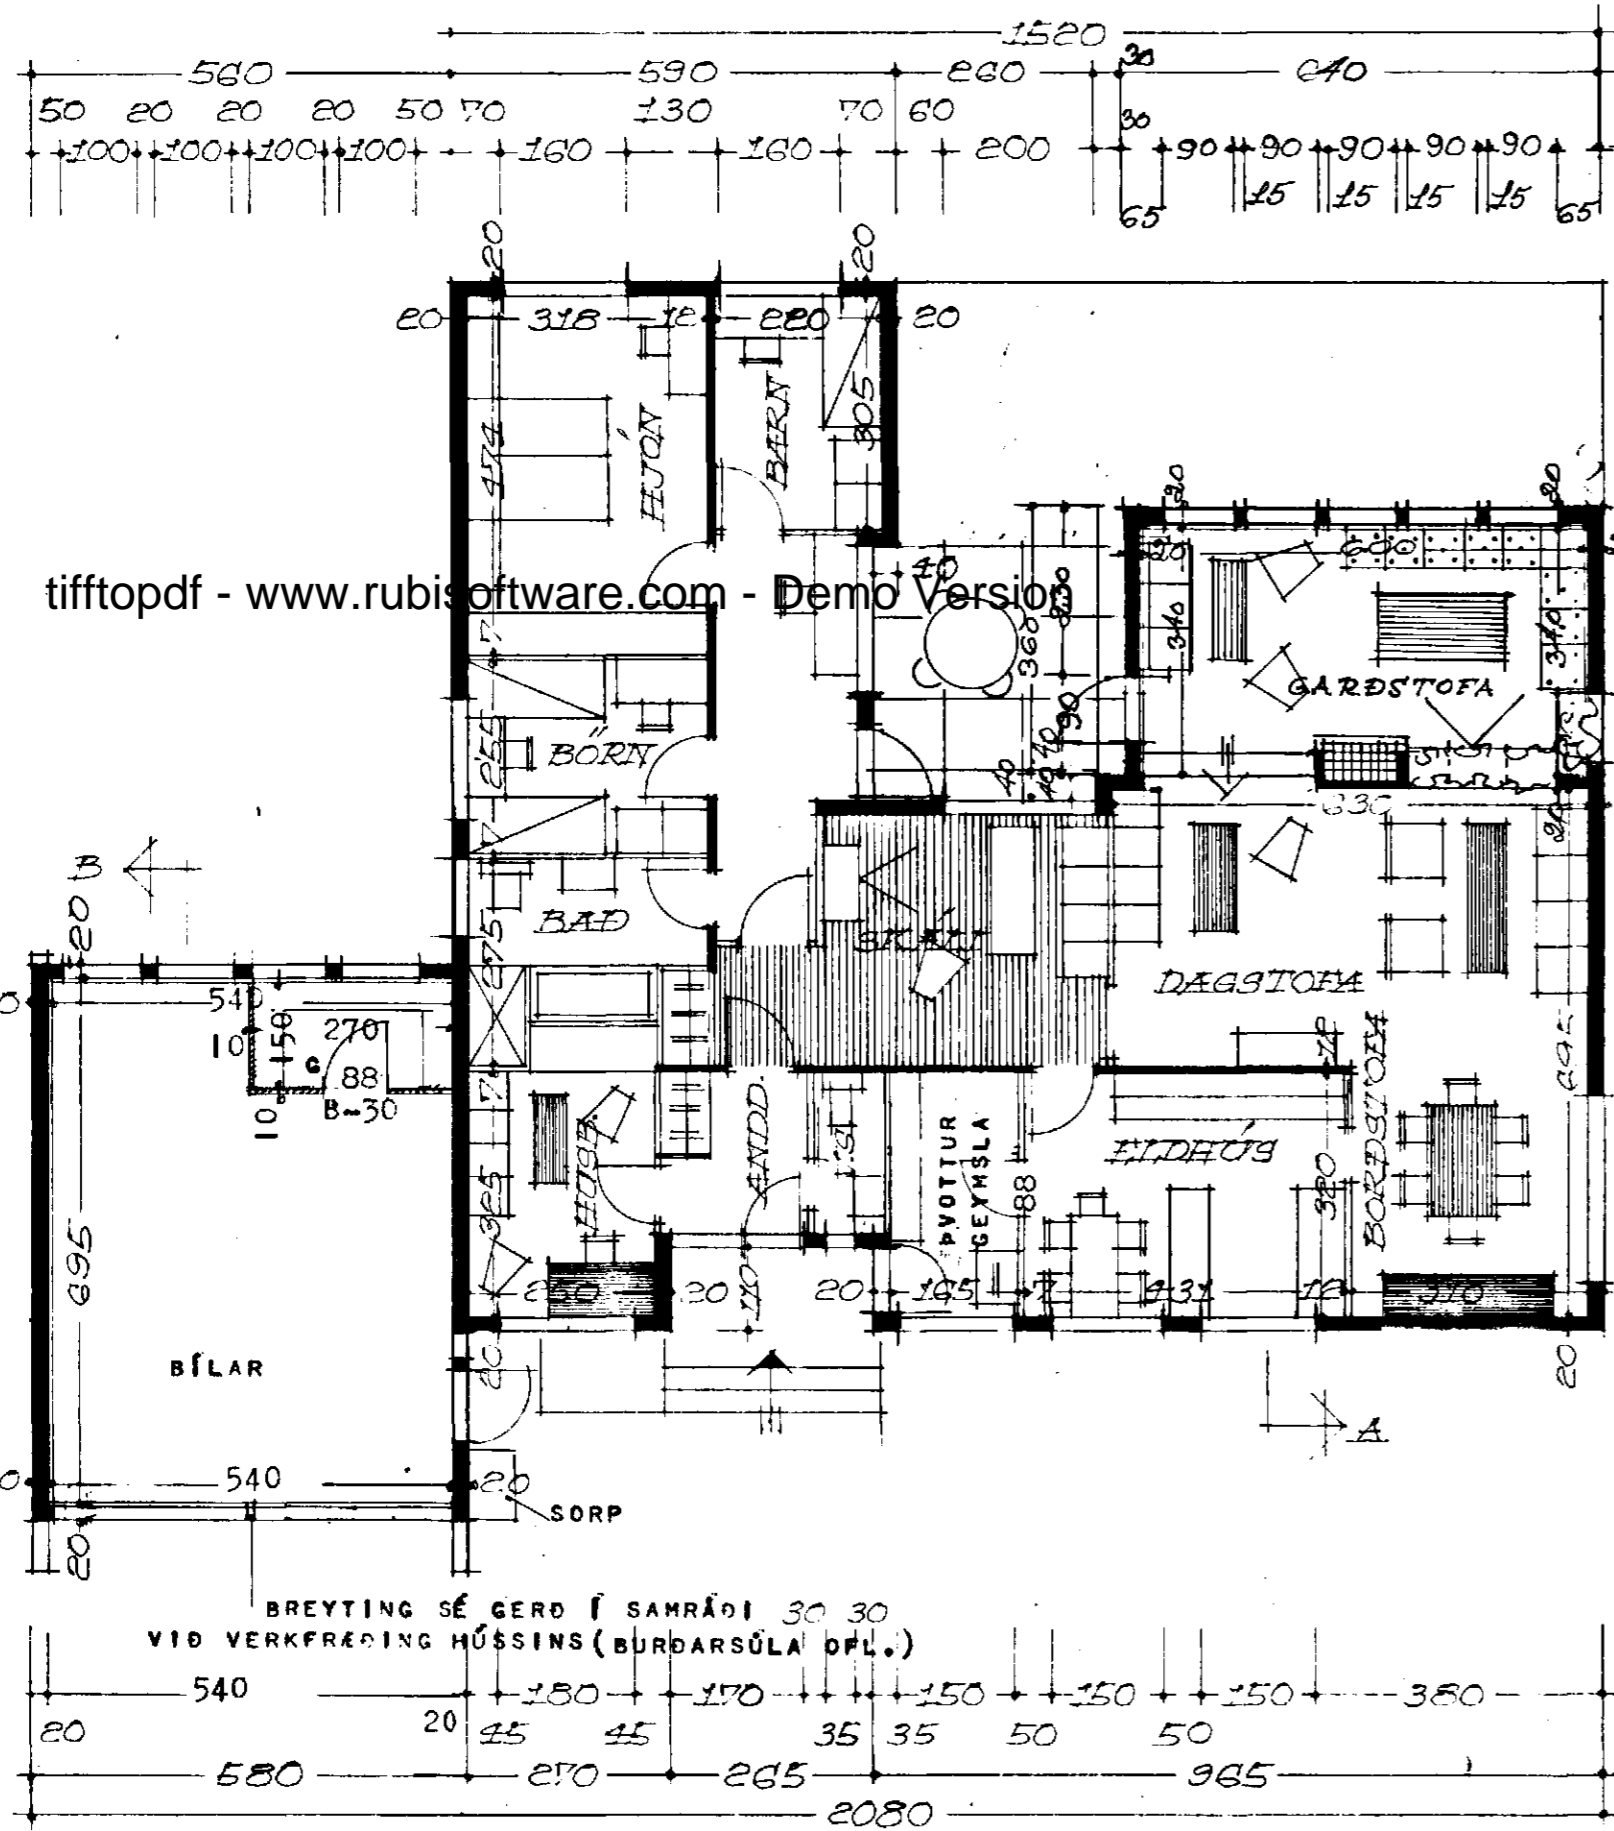

tifftopdf - www.rubissoftware.com - Demo Version

BREYTING SÉ GERD Í SAMRÁÐI 30 30
VIÐ VERKFRÆGING HÚSSINS (BÚÐARSÚLA DPL.)