


NORÐURVANGUR NR. 21 HAFNARFIRÐI M. 1:100

BREYTING Á BIFREIÐAGEYMSLU

Samþykkt á fundi bygginga-
nefndar þ. 24. 4. 1987


BYGGINGAFULLTRÚINN
Í HAFNARFIRÐI

Einar Svendsen

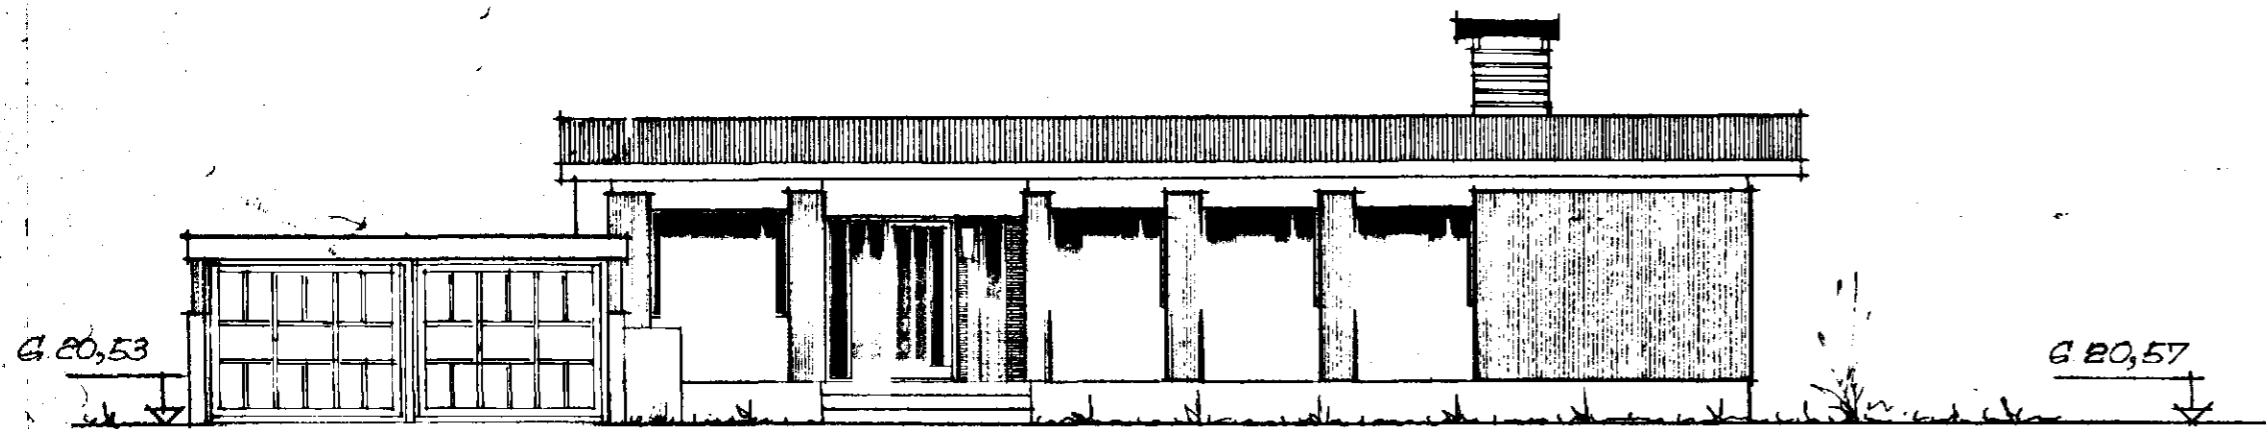


SÖRÞ


NORÐUR

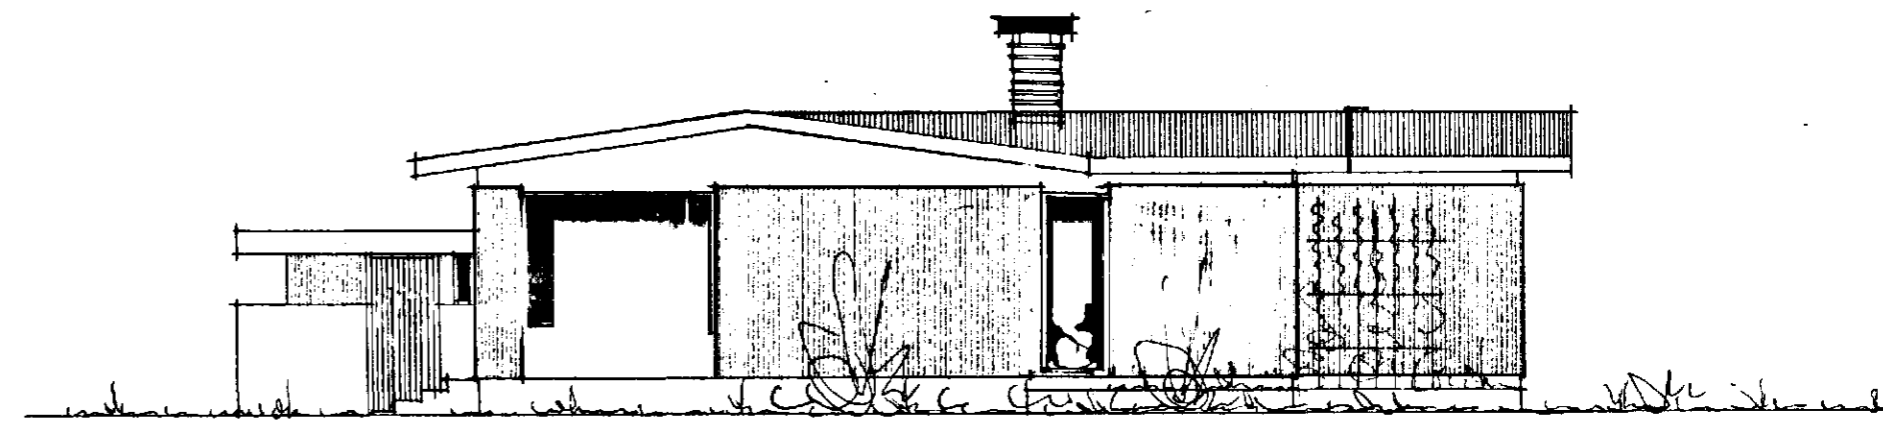

VÆSTUR

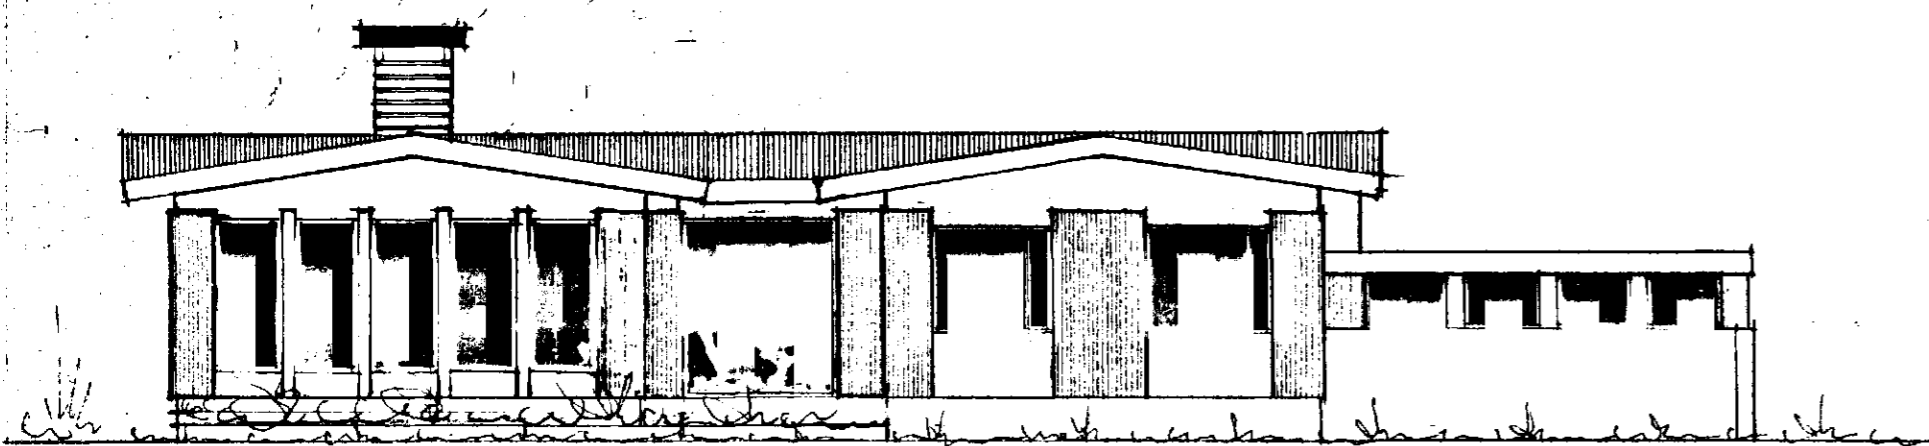

SÜÐUR

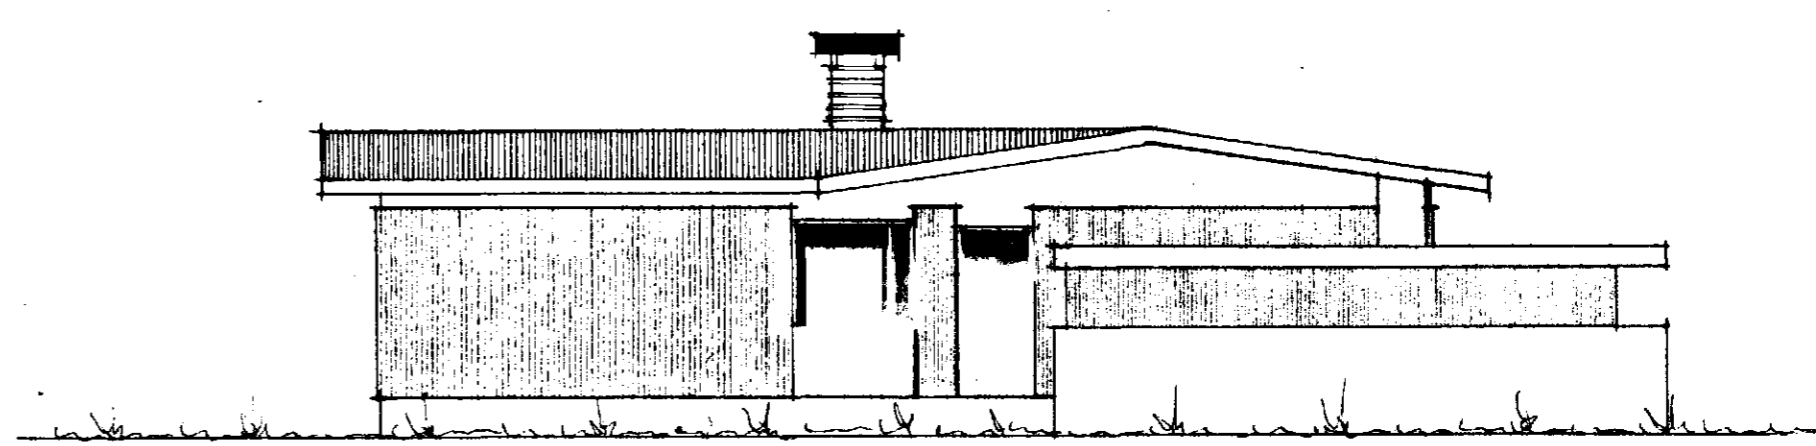

AUSTUR

BREYTT Í MAÍ 1981
Einar Svendsen

BREYTT Í MARS 1987
Einar Svendsen
REYKJAVÍK Í FEBRÚAR 1973
Einar Svendsen