NORÐURVANGUR NR. 23 HAFNARFIRÐI M1:100

BREYTING Á ÚTLITI OG FYRIRKOMULAGI.

Samþykkt á fundi bygginga-
nefndar þ. 9/8 1978
BYGGINGAFULLTRÚINN
Í HAFNARFIRÐI

Gengu skal frá opnu eldstæði í samráði við slökkvilitsstjóra

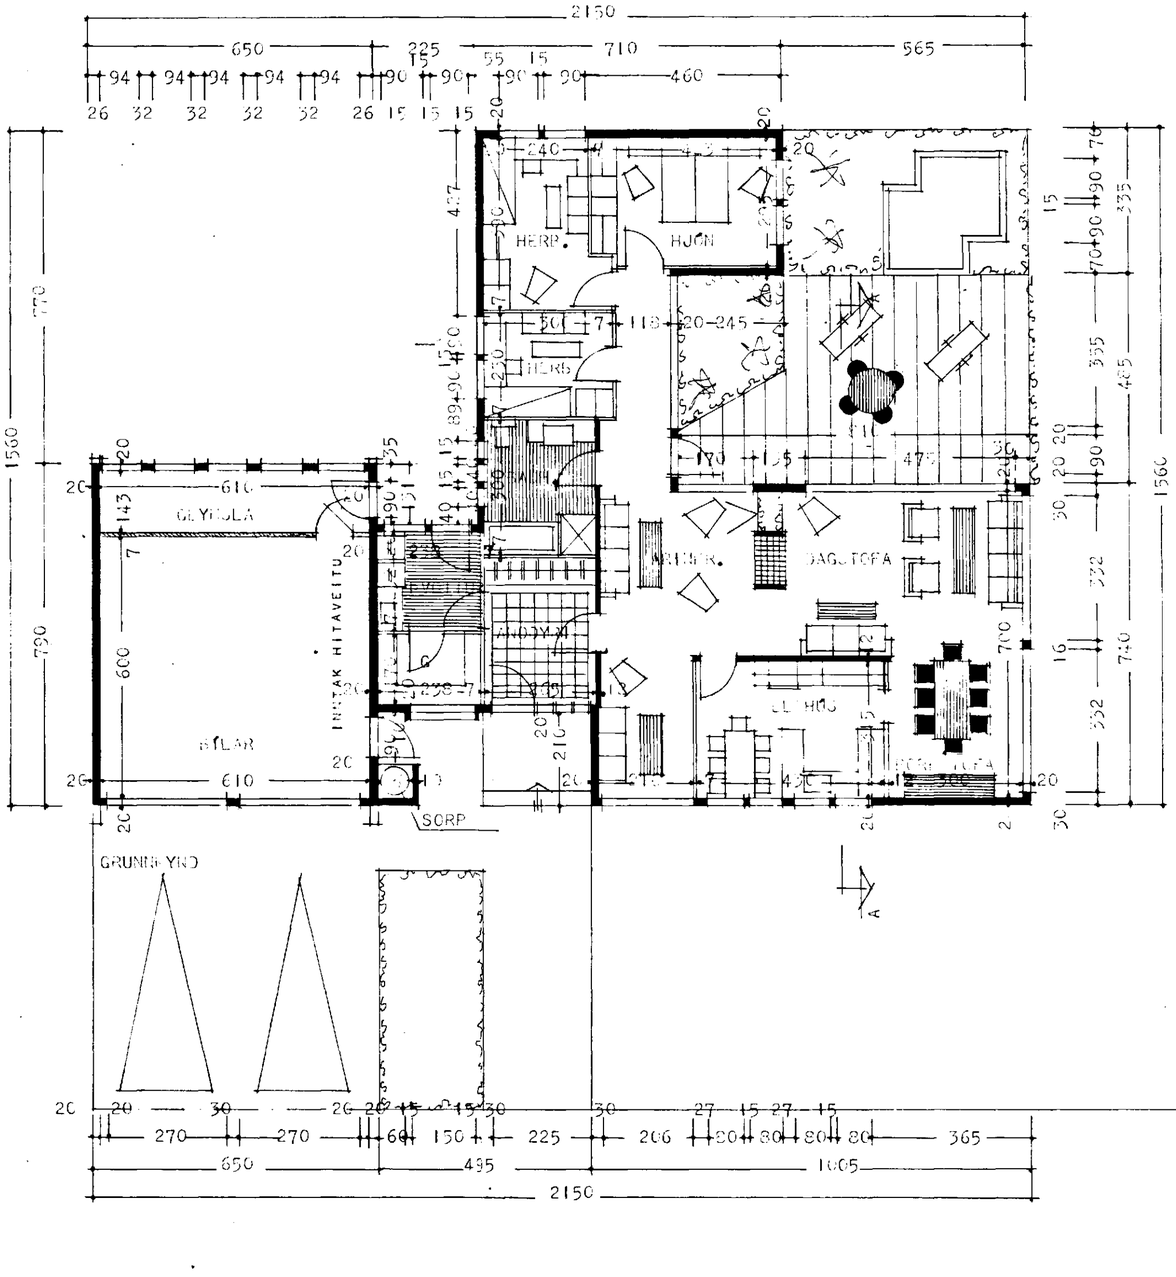

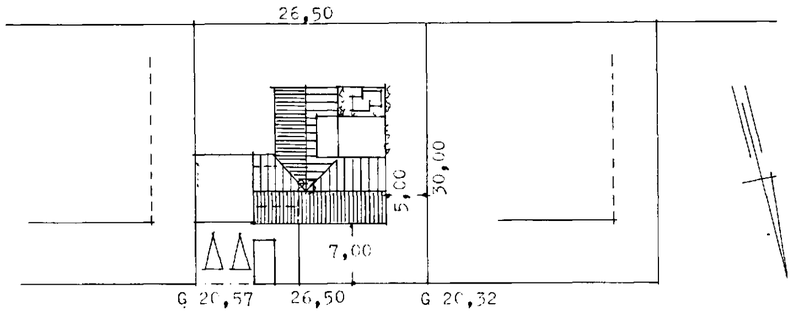

NORÐURVANGUR

FLATARMÁL HÚSS 146 M^2
FLATARMÁL BIFREIÐAGEYMSLU 51,35 M^2

LOFT STEYPT YFIR SVEFNHERBERGJUM,
ÞAR SEM LOFT ER EKKI STEYPT SKAL EINANGRA MEÐ
ÓELDNÆMRI EINANGRUN SVO SEM STEINULL.

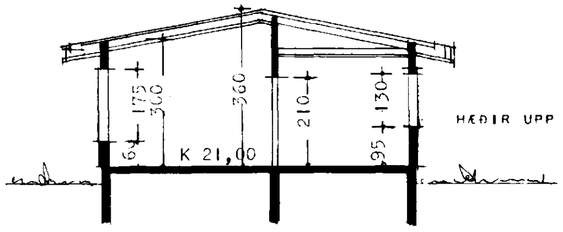

HÆÐIR UPP Í AÐRA GLUGGA SKV. SÉRTEIKNINGU AF GLUGGUM

SKURÐUR A – A

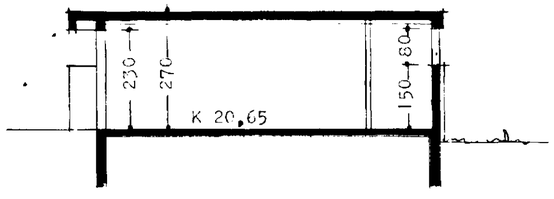

SKURÐUR Í BIFREIÐAGEYMSLU

REYKJAVÍK Í ÁGÚST 1978

Ingartan Sveinsson