



1:63 vopnfrák

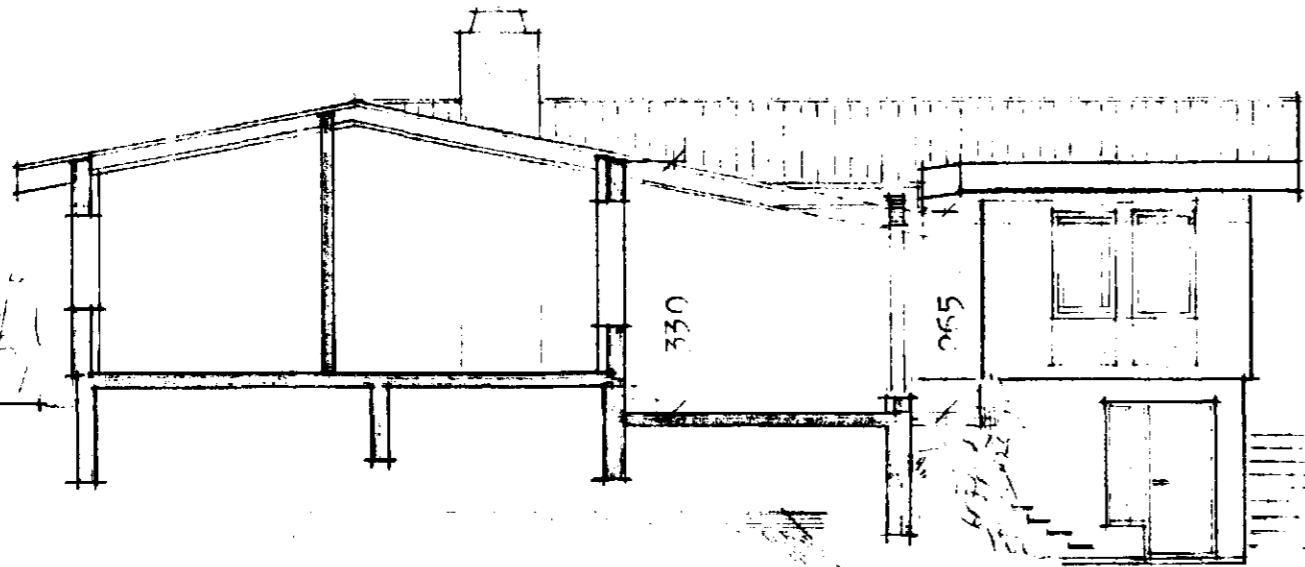

SKYRIR A-A

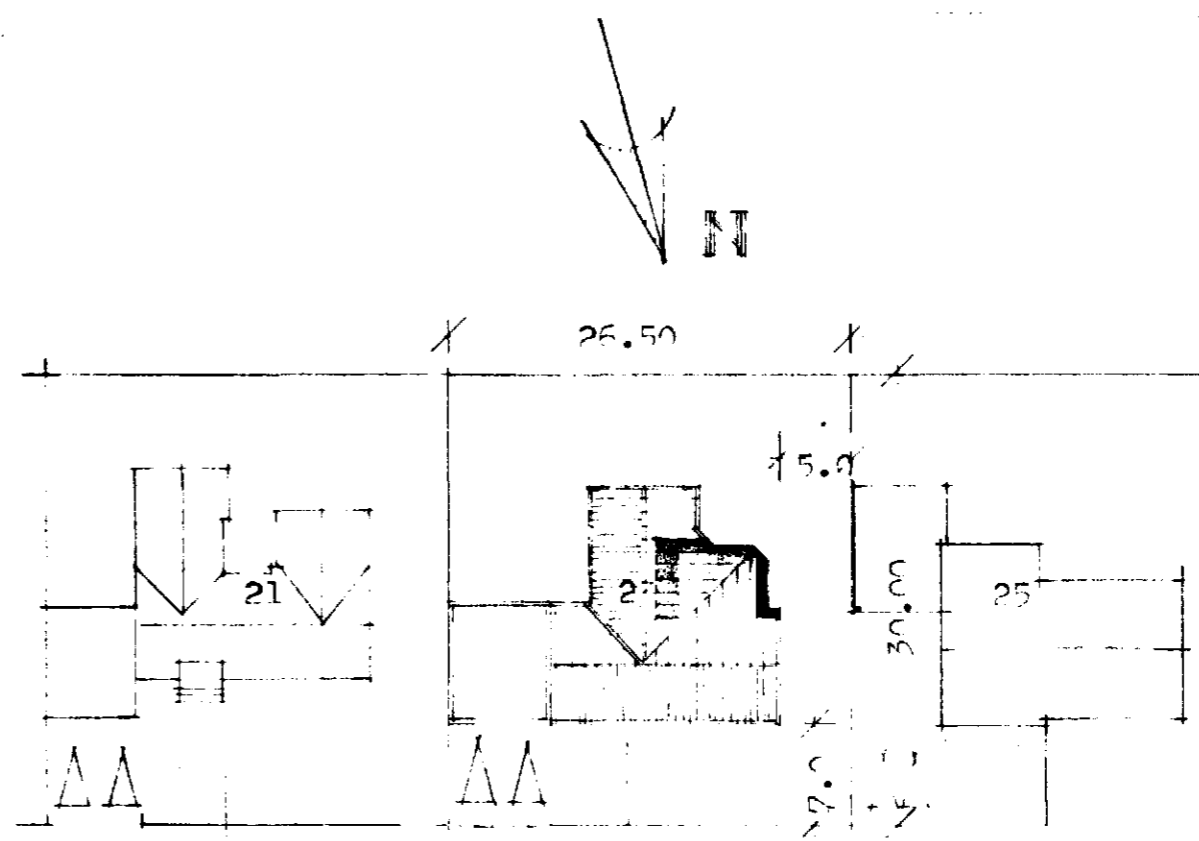

HORÐUR VINGUR


Stærðir 4 hól þetta	m <sup>2</sup>	-3
Stofa	30.3	24
Elfalli	33.5	73
Gartala	67.2	167

Stíngrenslutefill 0.33

Íth. við gerð unalátta var stuðin við teikningu eftir Hjarlan Sveinsson d. 1. 1. 1911.


Samþykkt á fundi bygginga-  
ráðsins þ. 6 / 5 1911.  
LÝÐGAFUR TÍNNAK  
(S. 11. 1911.)  
*[Signature]*

1:63 vopnfrák

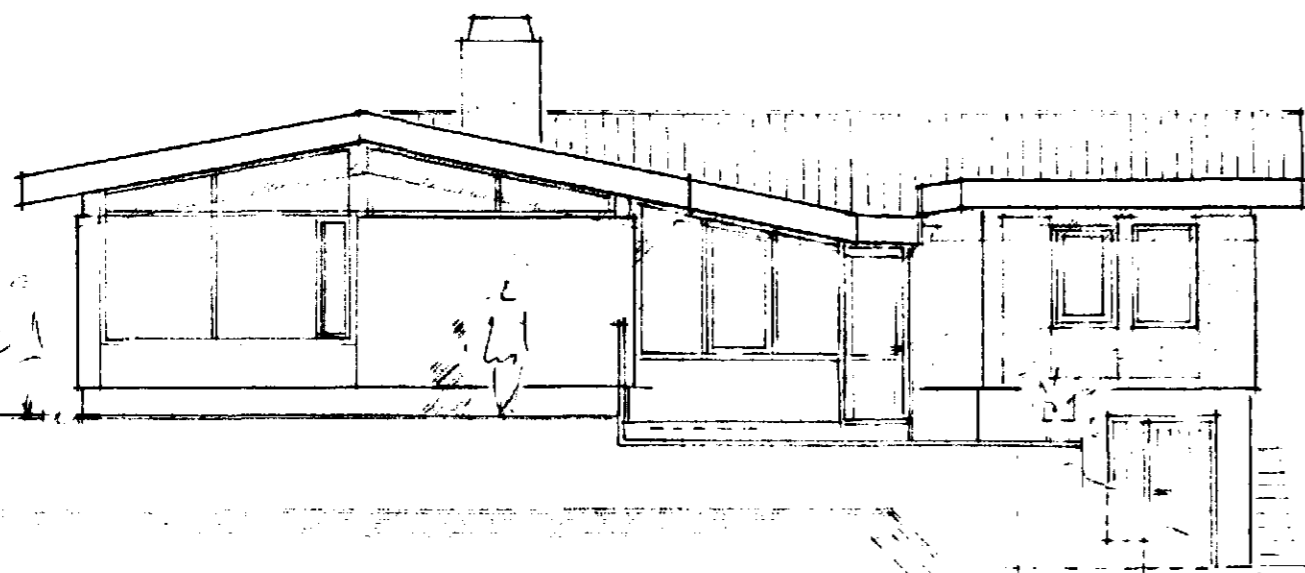

FRIT VESUR

1:63 vopnfrák

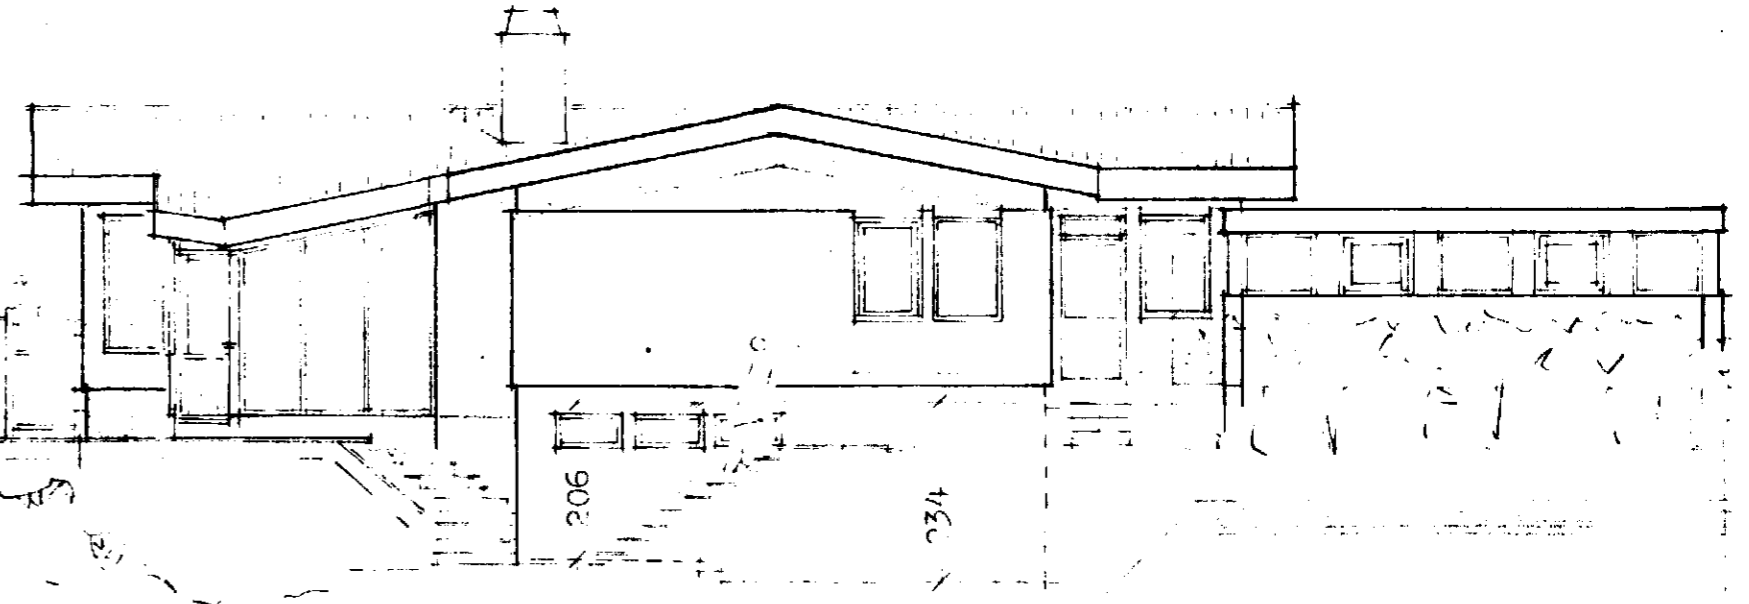

FRIT SUÐUR

Höfundurinn Hjarlan Sveinsson		dagur	27. 04. 1911
FRIT og skurðir sem stáir breytingar 4 hól		skala	1:100
		teikn. nr.	11
<i>Kristján Þorvaldsson</i>			

1:63 vopnfrák