
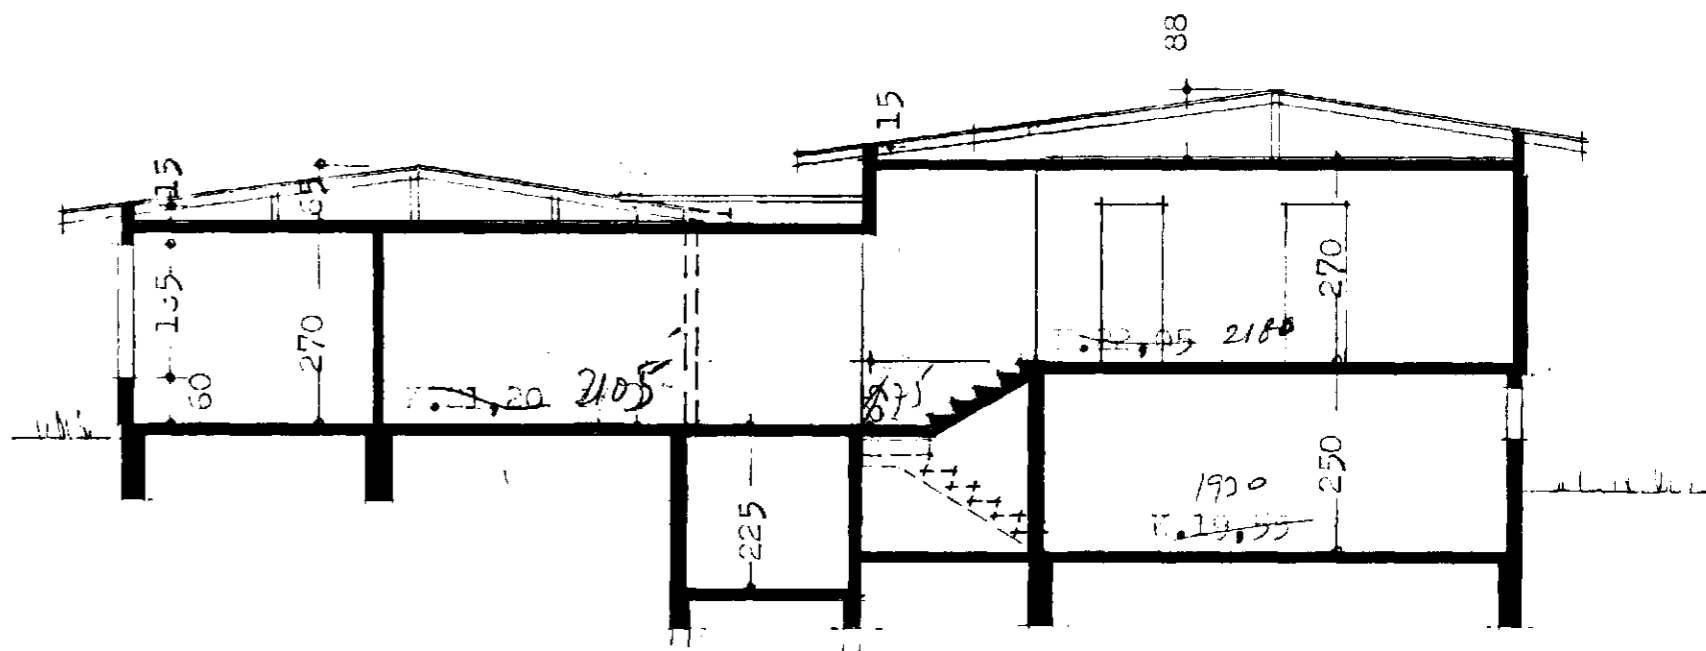


Samþykkt á fundi bygginga-
nefndar þ. 28/11/1973
BYGGINGAFULLTRÚINN
Í HAFNARFIRÐI
F. Sigmundsson

Lagfare þarf spálkotta
F. Sís

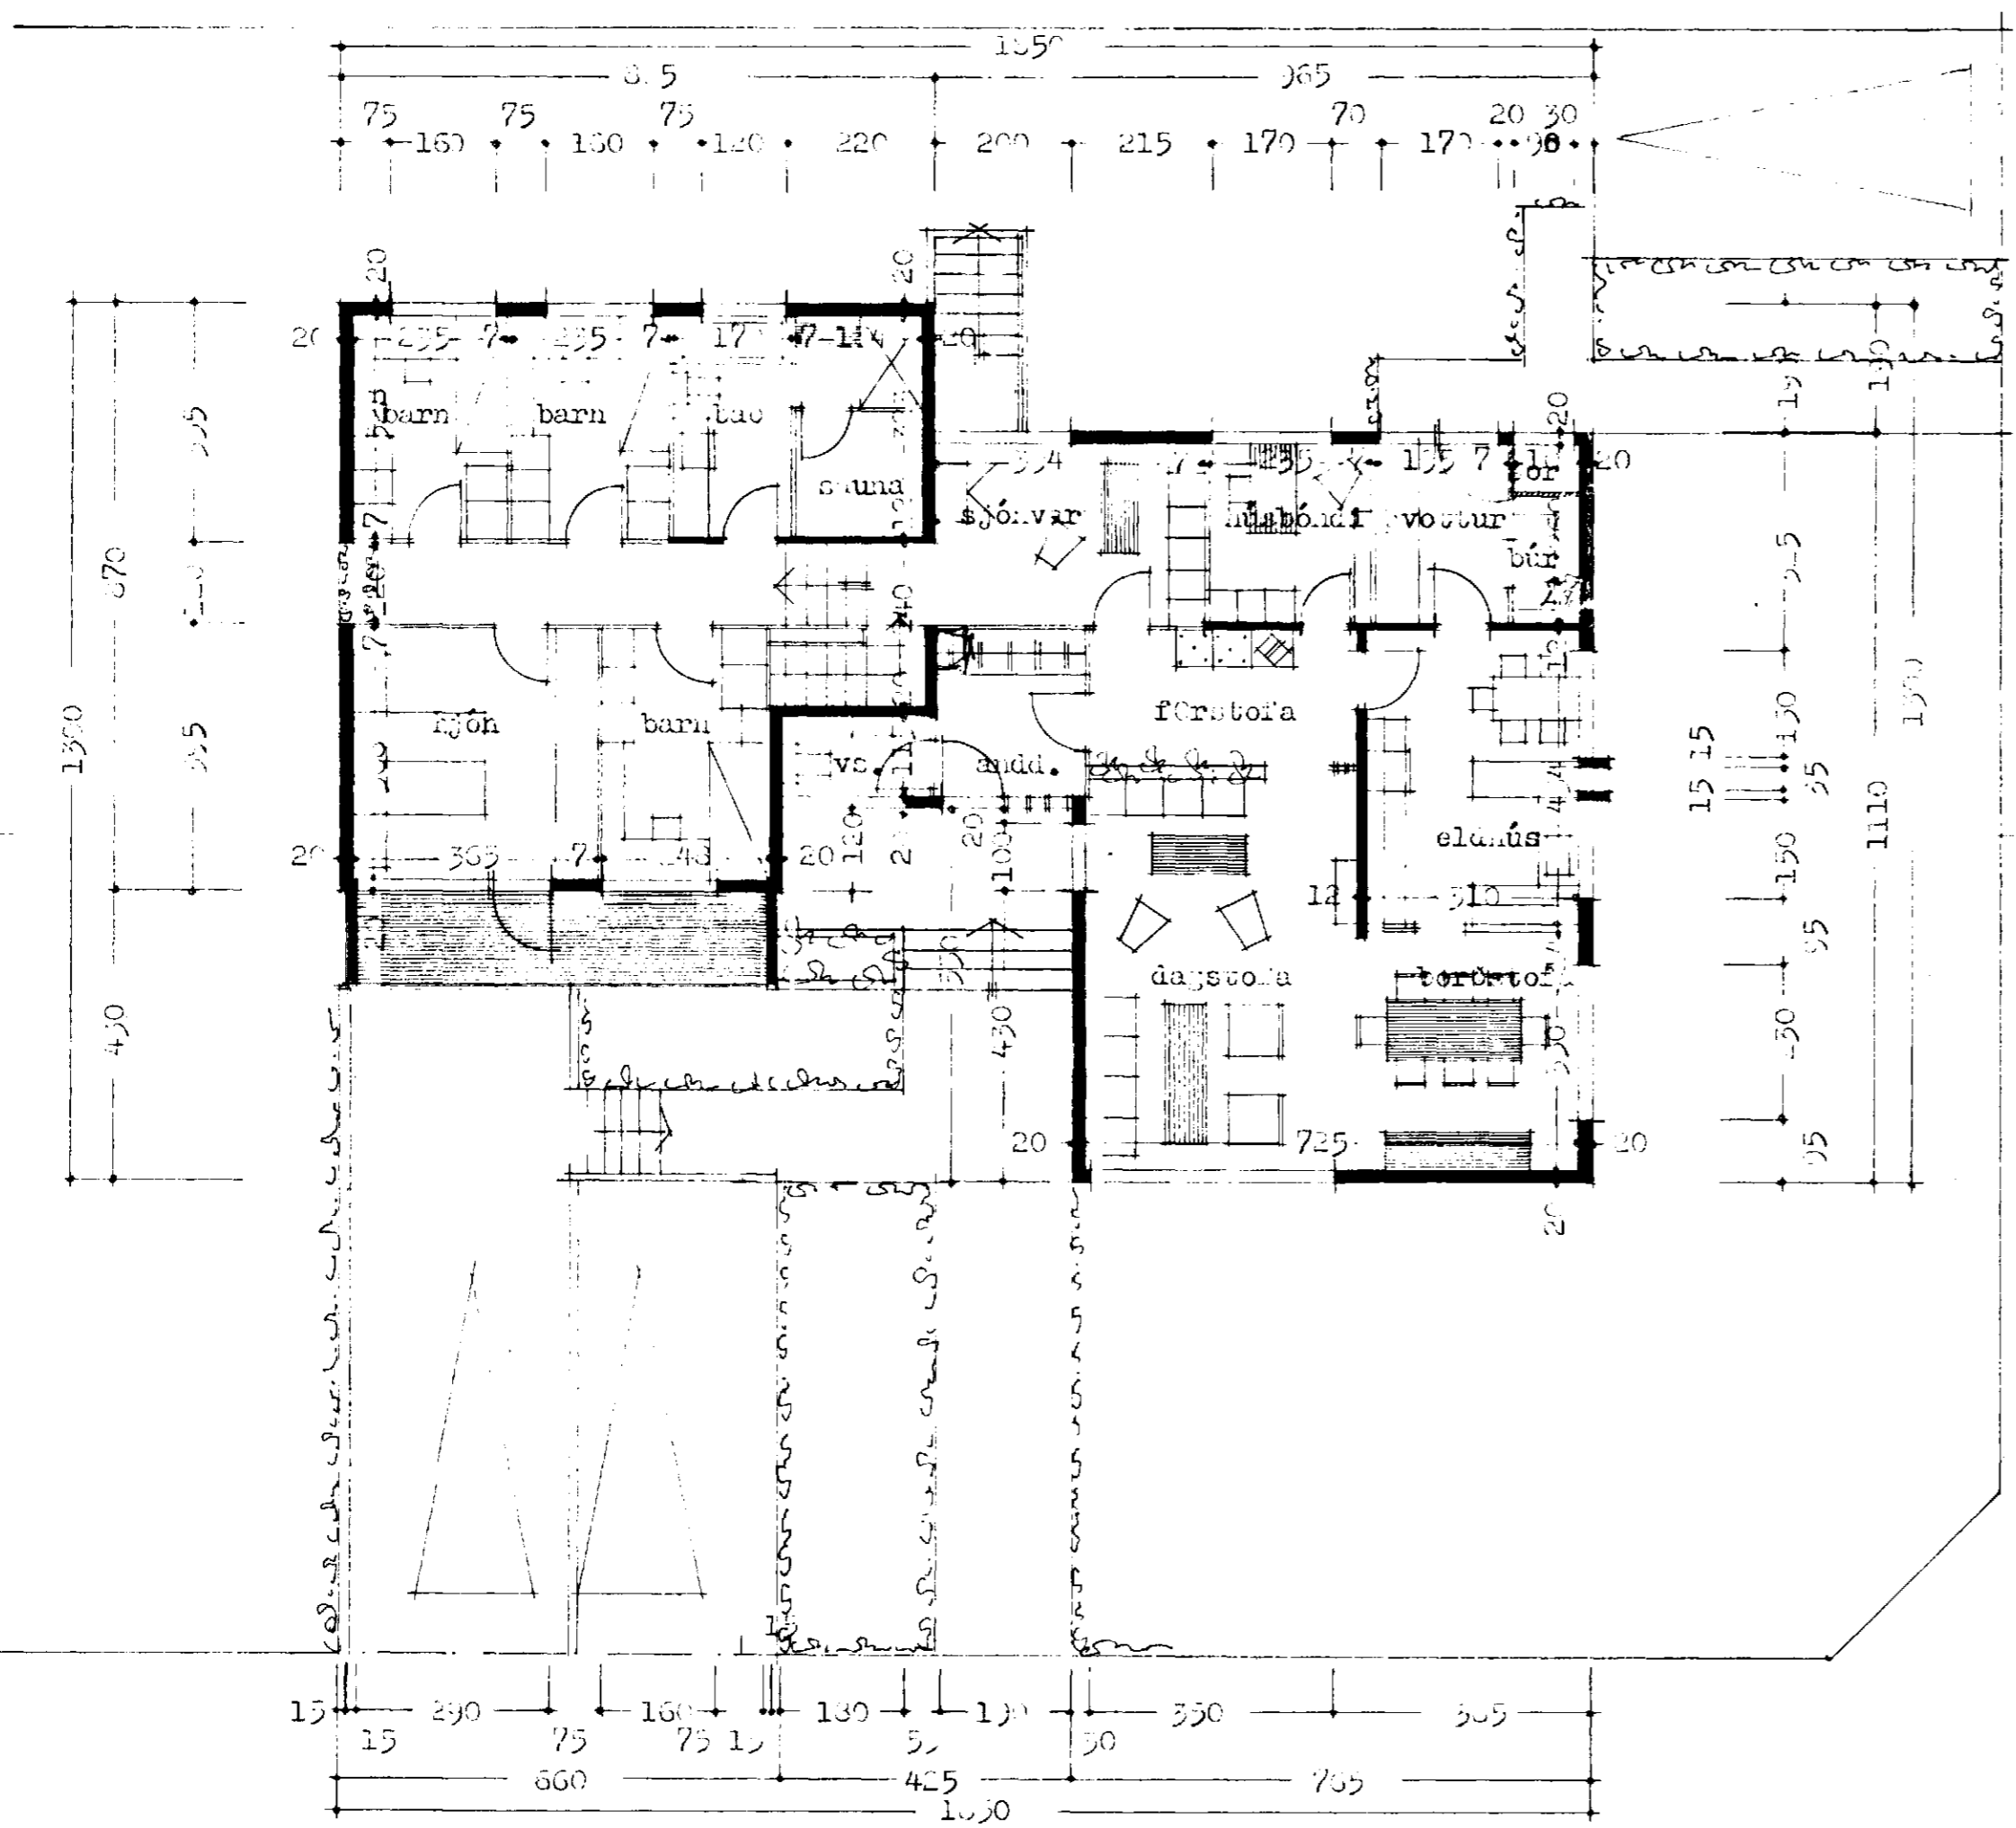

SKURBUR A - A

Flatarmál húss 170,41 m.²

Grunndýnd

Reykjavík í nóv. 1973

Hjartan Þeirsson