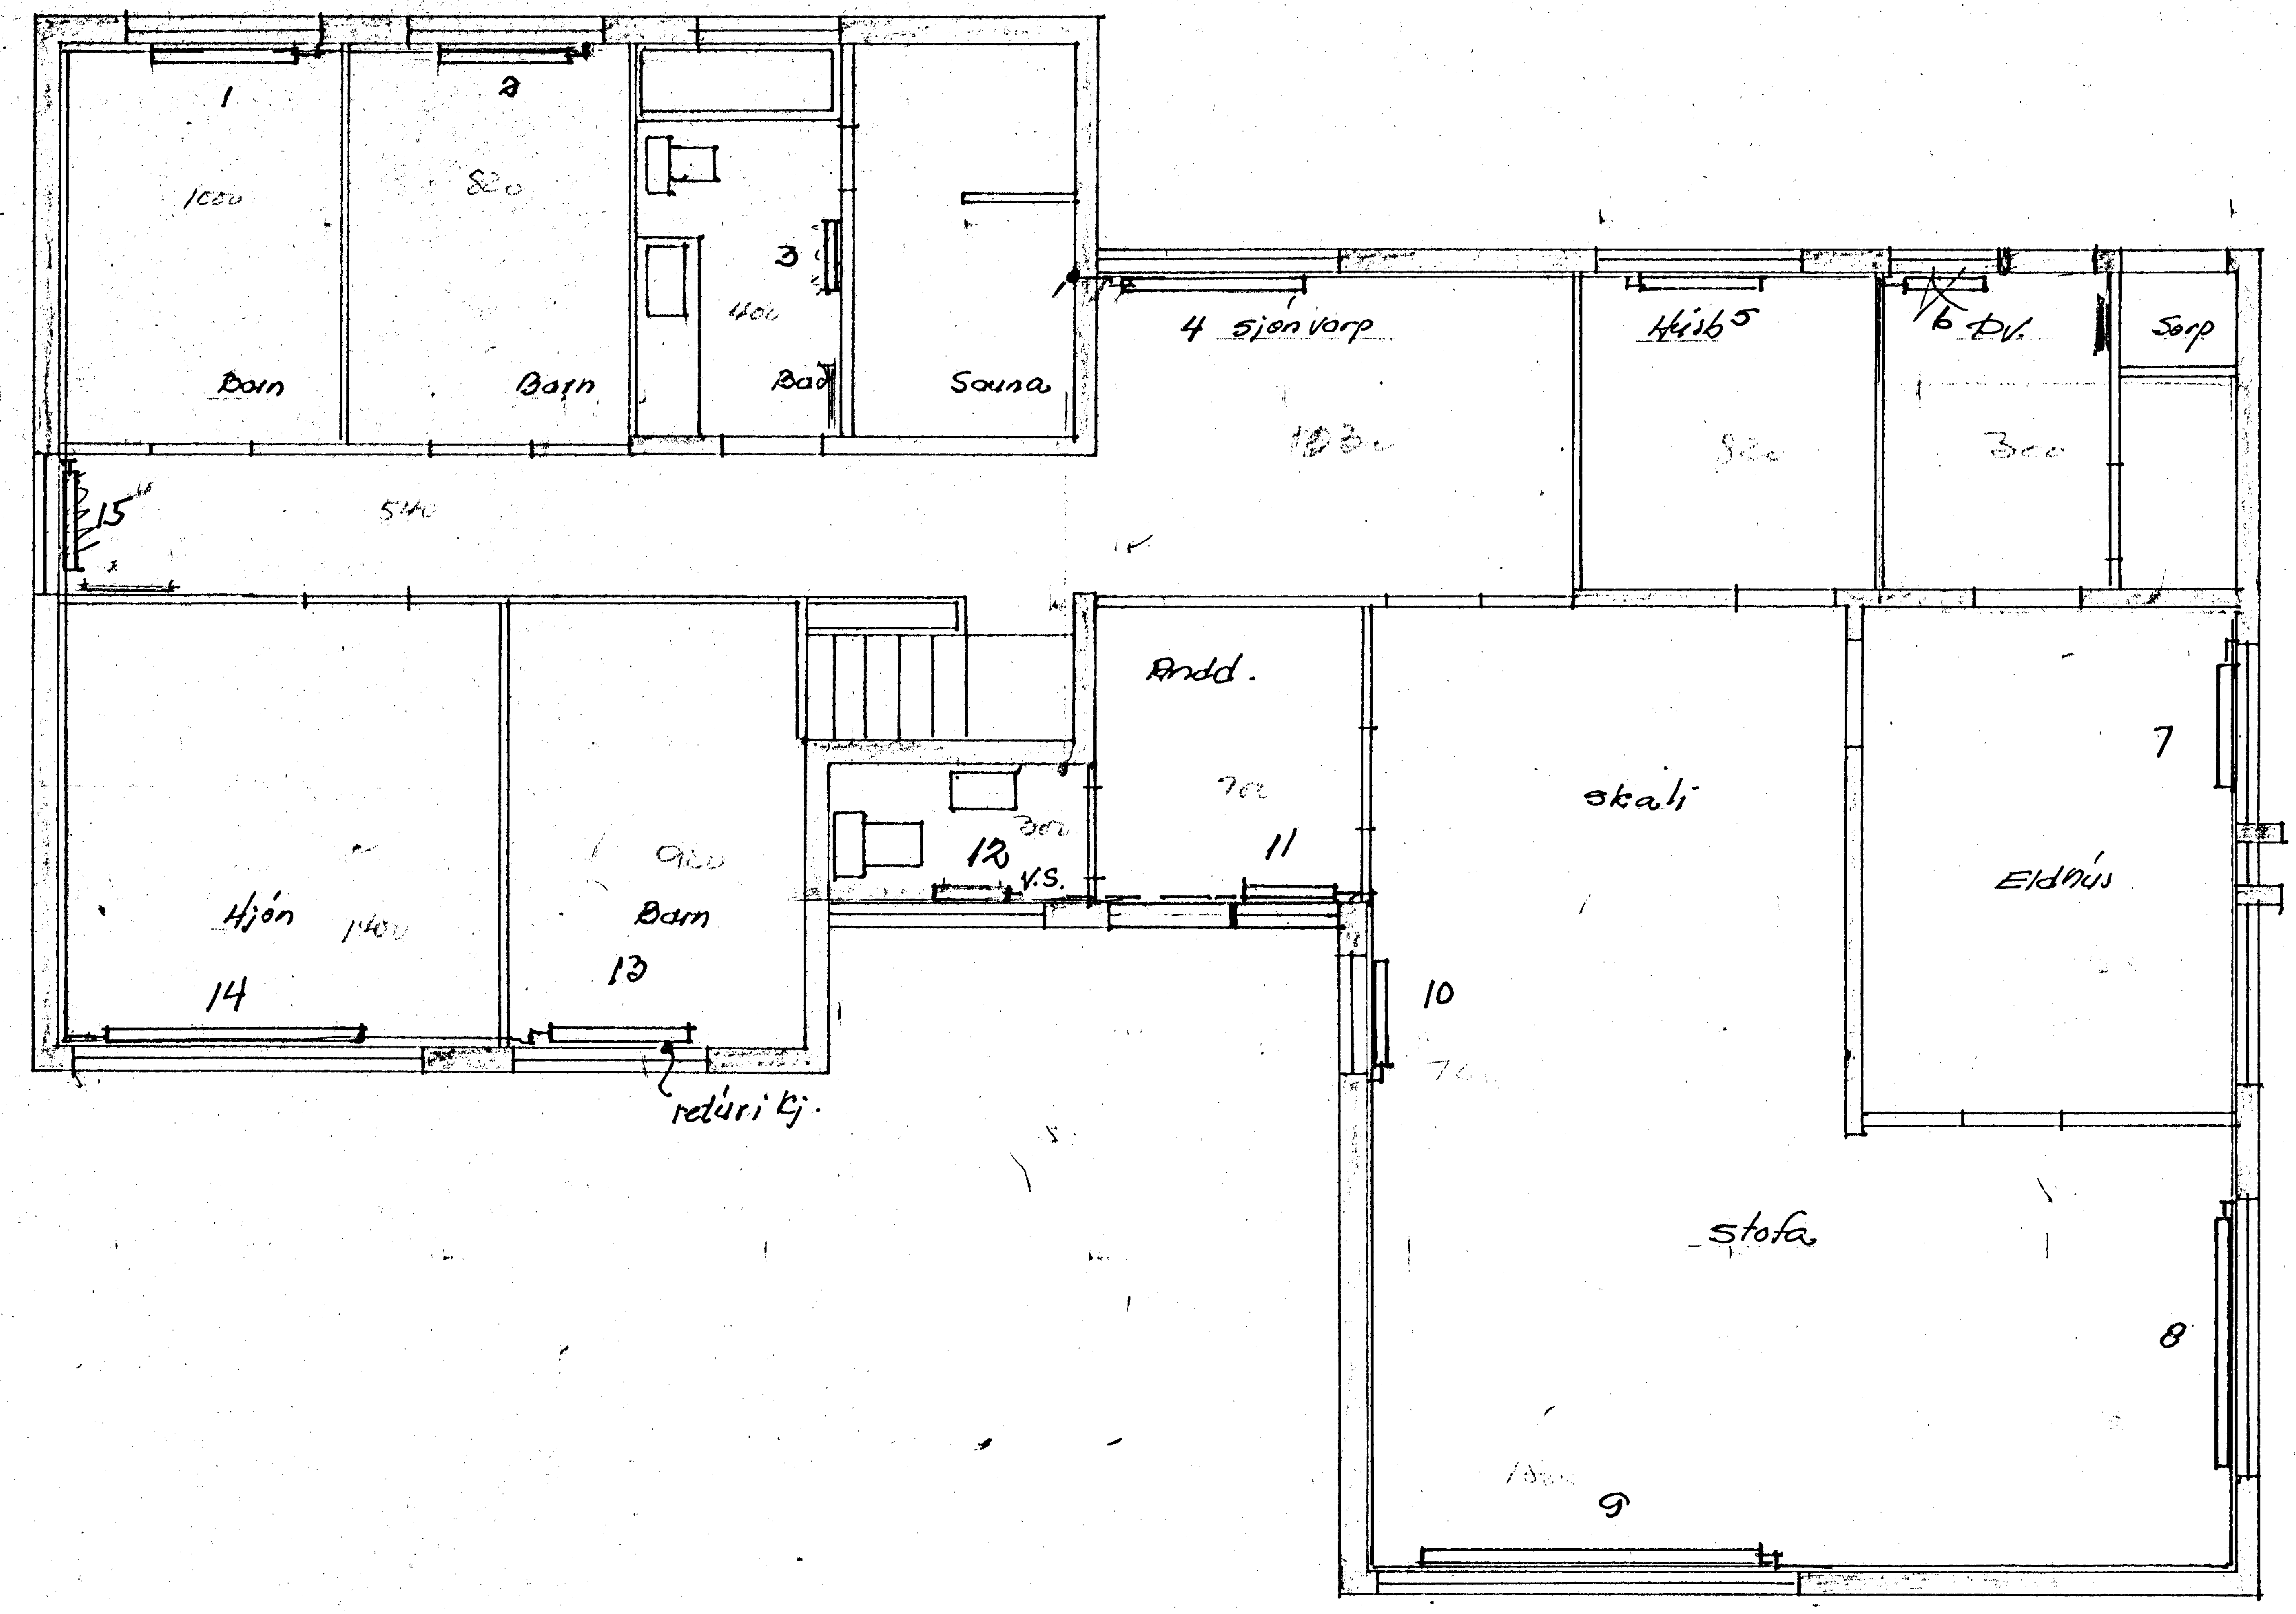


NORÐURVANGUR 24
HITALAGNIR

| | | |
|---|---|---|
| Dags. | 11.5.75 | |
| Teik. | [illegible] | |

Verktækni

TEIKN. NR 7511.

[illegible]