


NORÐURVANGUR 25, HAFNARFIRÐI


Sambykkt á fundi bygginga-
nefndarinnar 3.1.4.19.74
BYG. ULLTRÖUN
Í HAFNARFIRÐI
F. Sigurðsson

Verkið hefur verið tekið upp til innviðbyggingar
með efnisbreytingum og er á annan
hættu stæð hafið fullt samráð við
byggingarfulltrúa og stæðendurinn um
þessum stæðum útlitum F. Sig.


FLATARMÁL BRÚTTÓ = 135,0 M²
FLATARMÁL NETTÓ = 119,2 M²
FLATARMÁL BÍLSKÚRS BRÚTTÓ 55,5 M²
FLATARMÁL LÓÐAR 795,0 M²

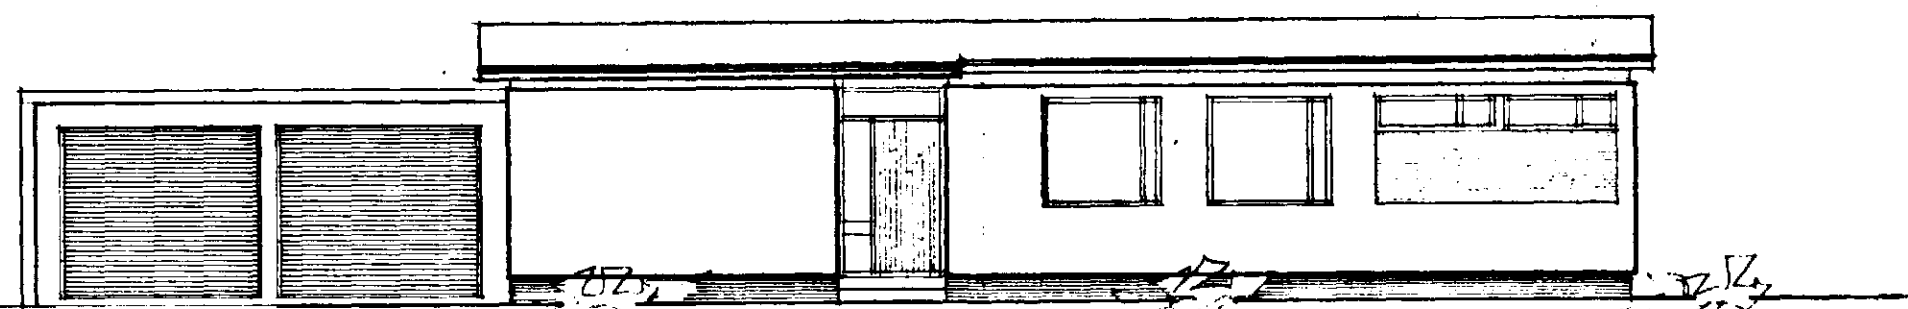


NORÐUR

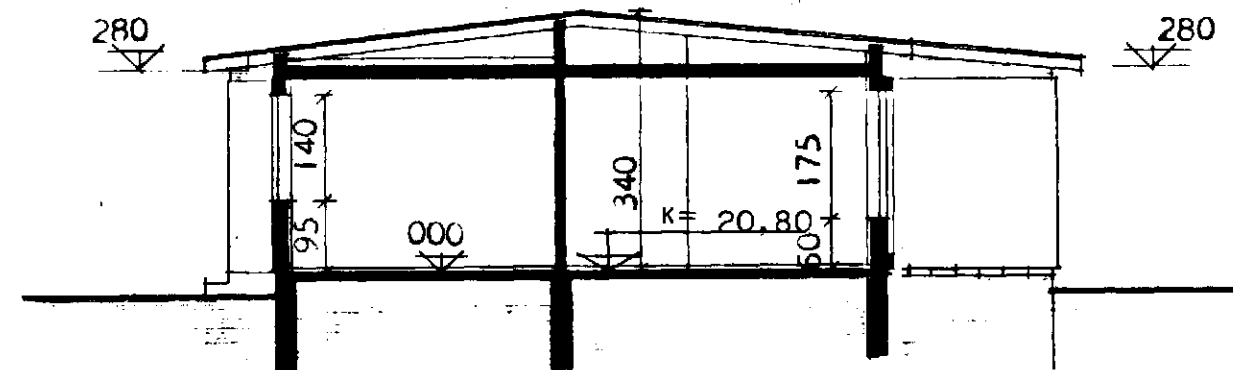


SNEIÐING A - A

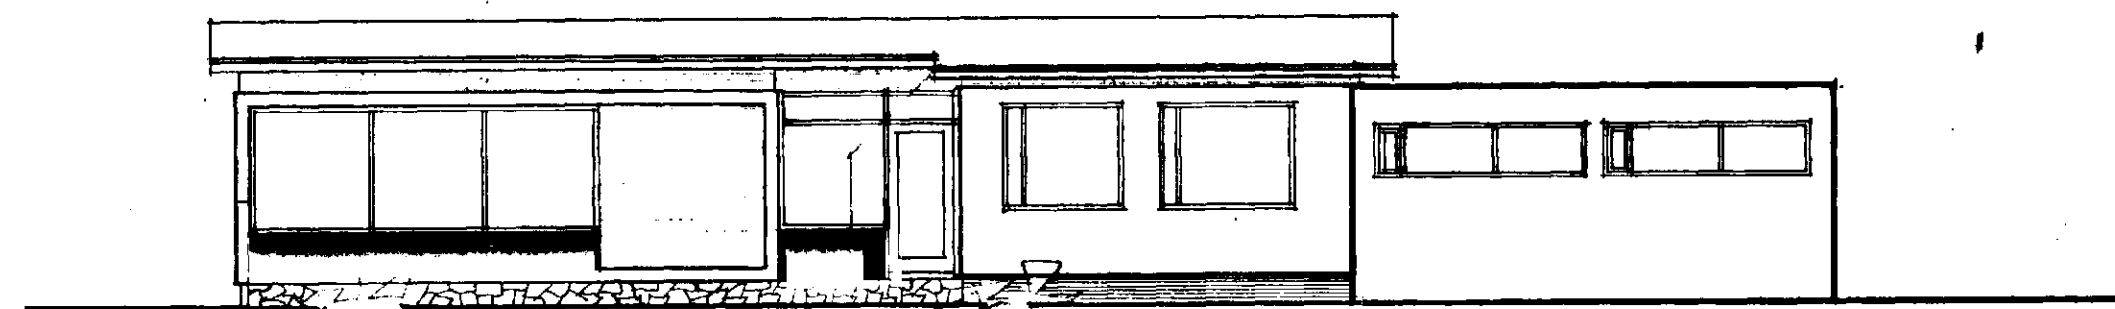


SUÐUR

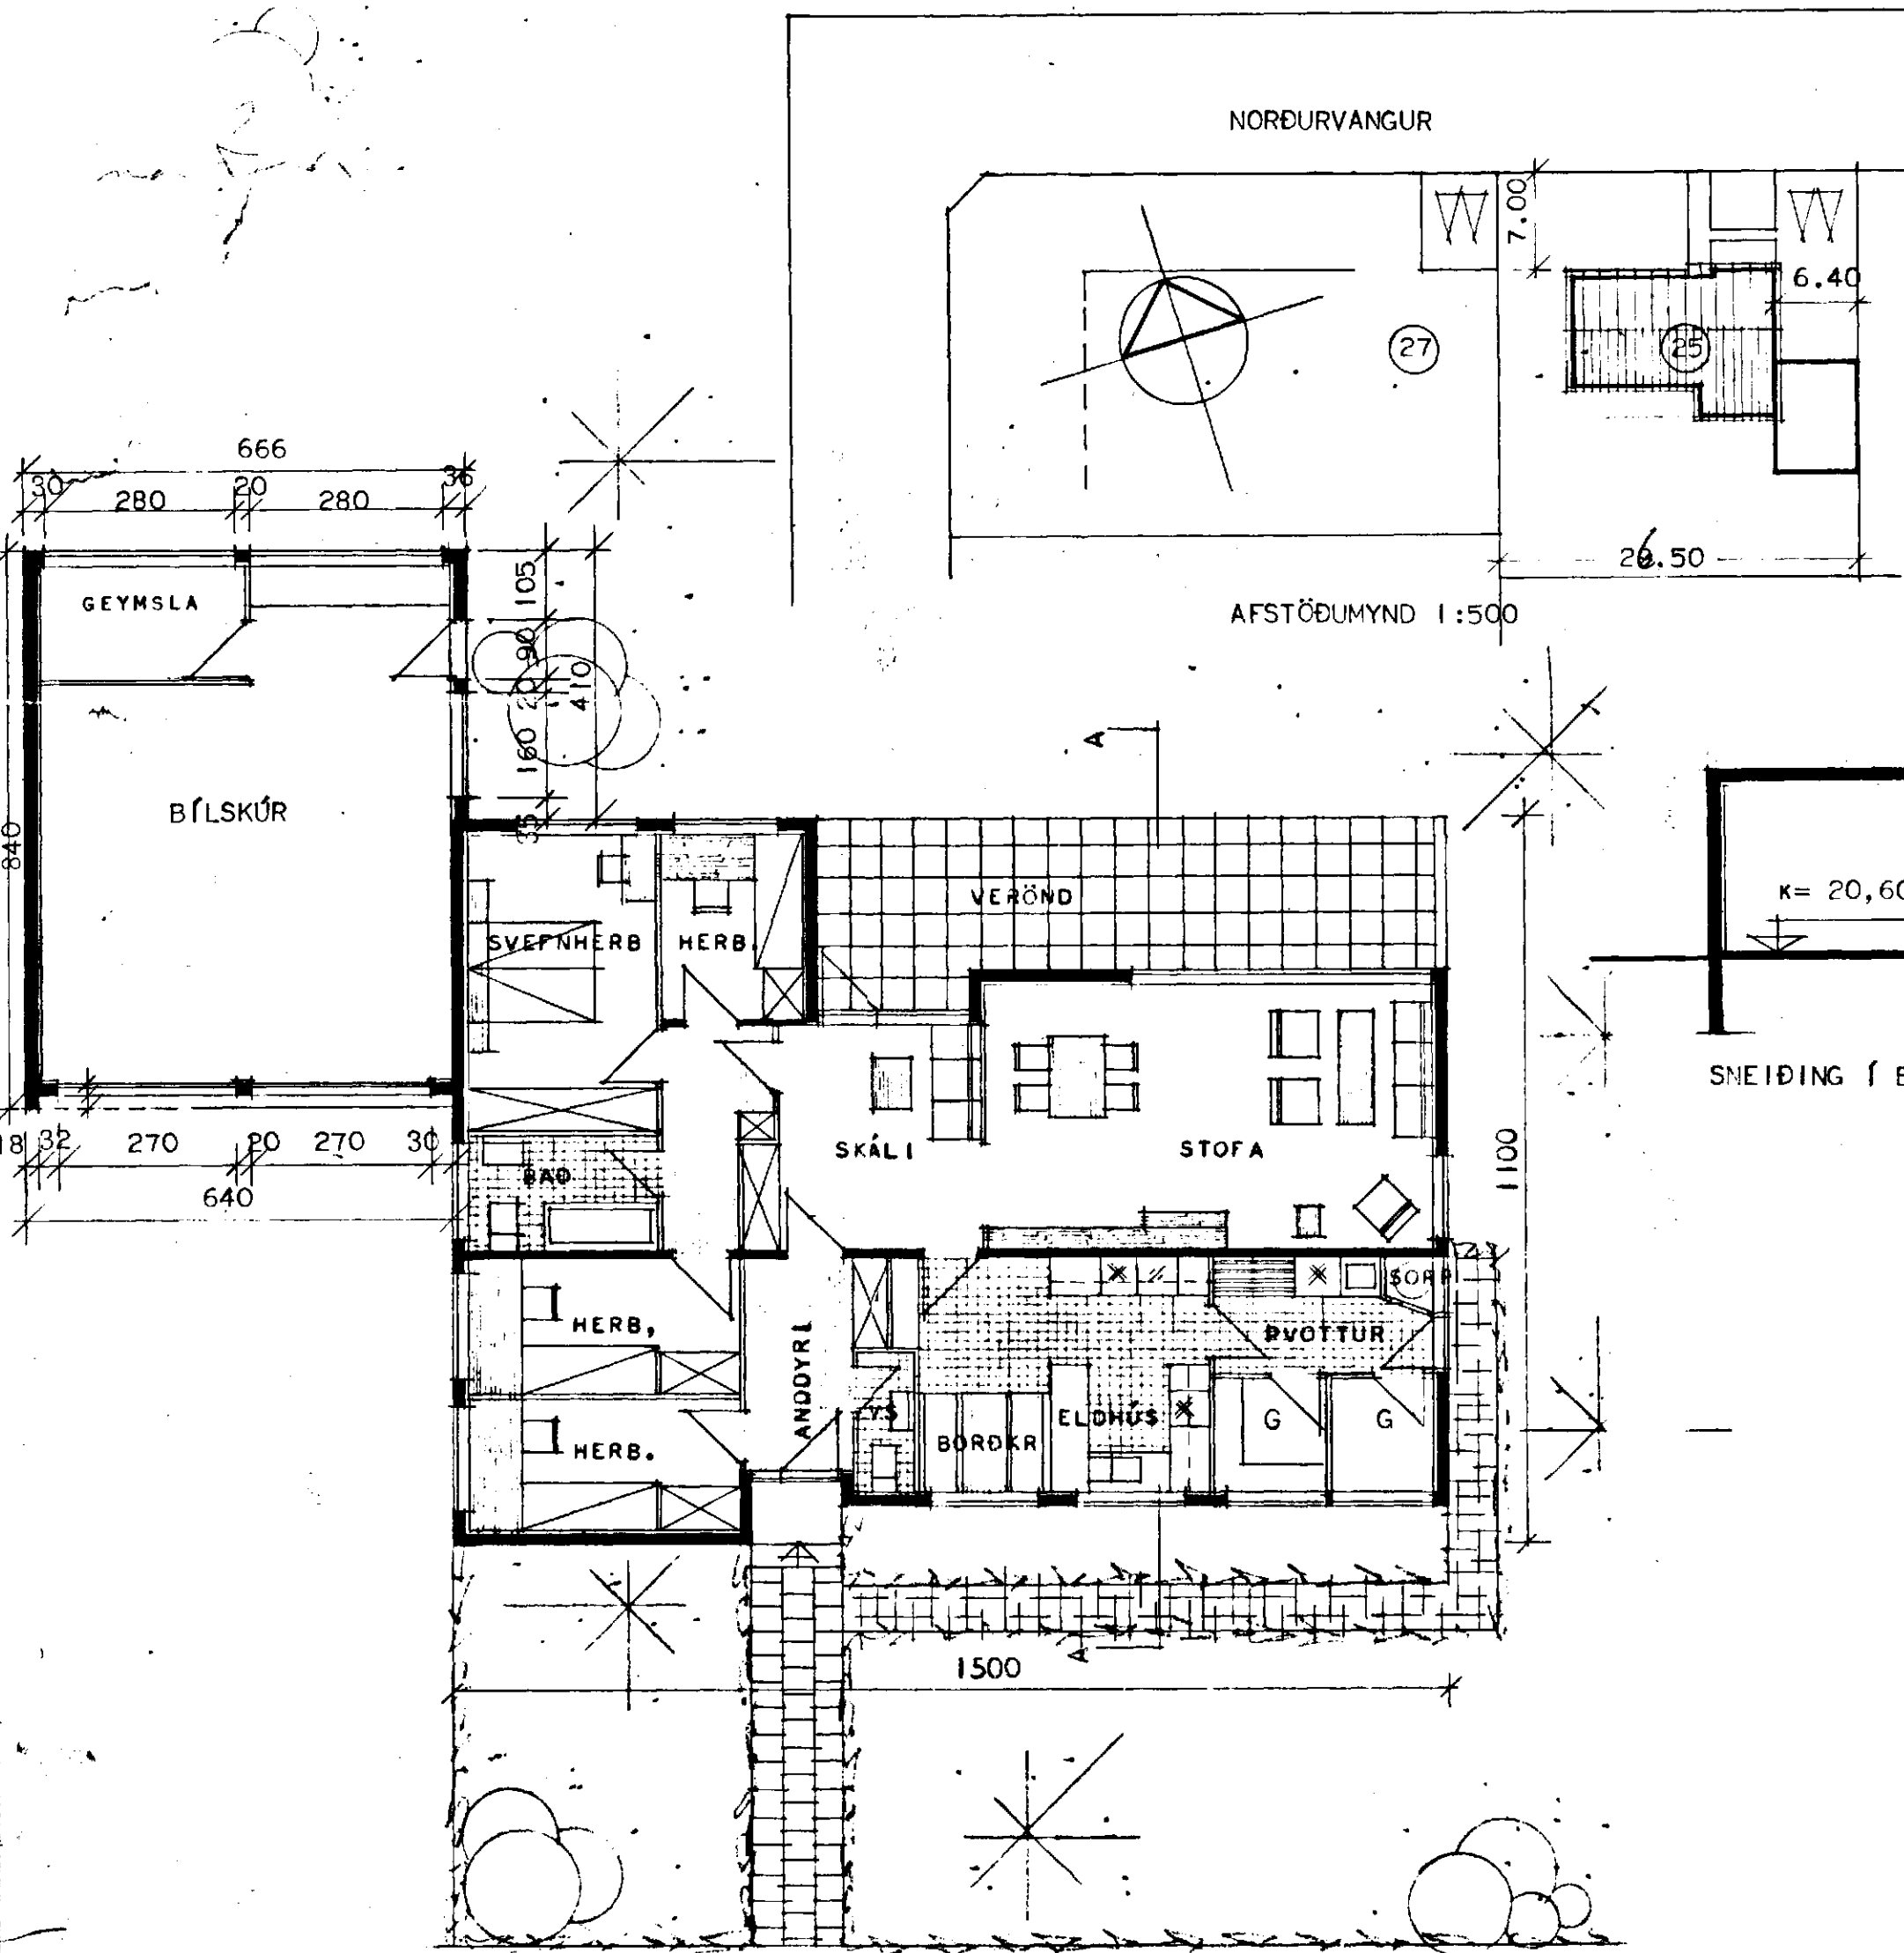


AFSTÖÐUMYND 1:500

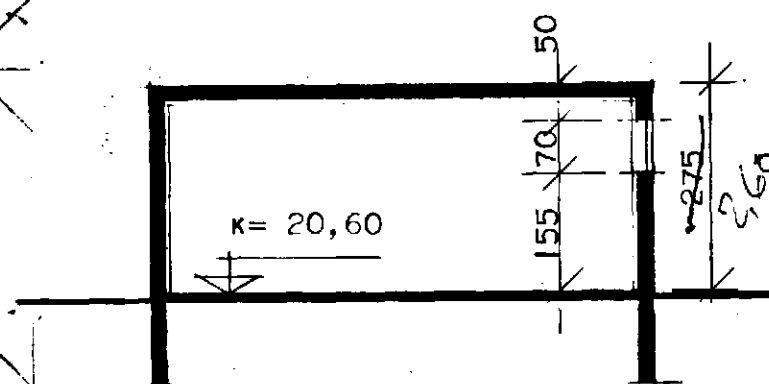

SNEIÐING Í BÍLSKÚR

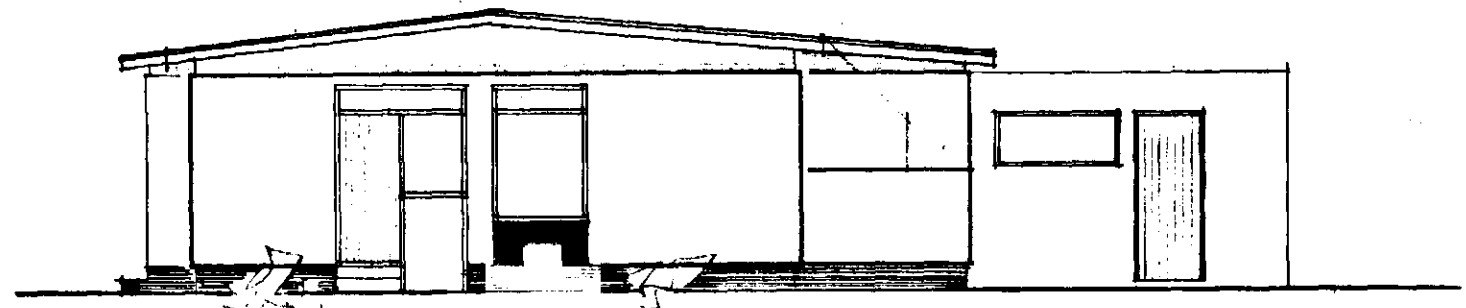

VESTUR

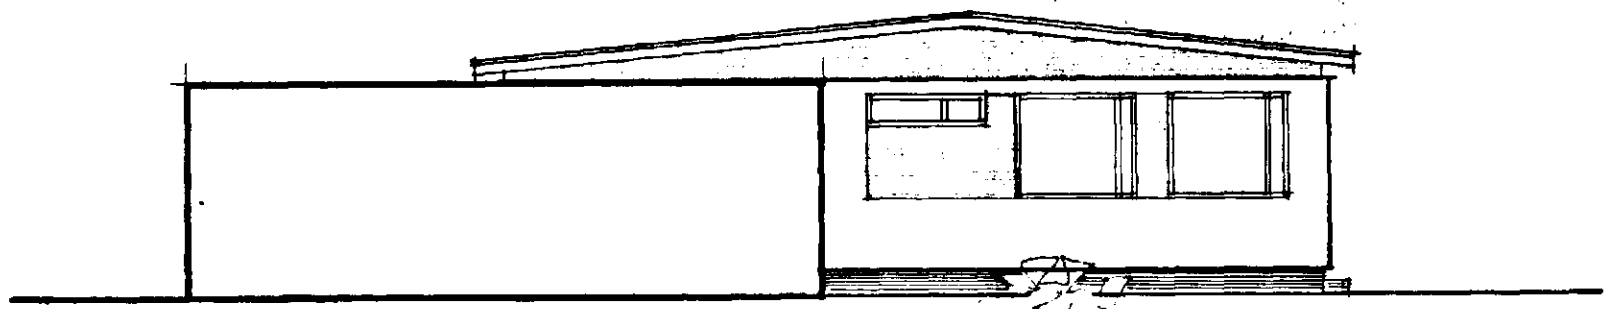

AUSTUR

HÚSNÆÐISMÁLASTOFNUN RÍKISINS	
GRUNNMYND, ÚTLIT	EINBYLISHÚS
SNEIÐING	VERK NR.
MÁL 1:100	81
	BLAÐ NR. 1
	JAN. 1966
Magnús Ástí Sigurðsson Rauði Hallgrímsson	