



FYRIR BREYTINGU

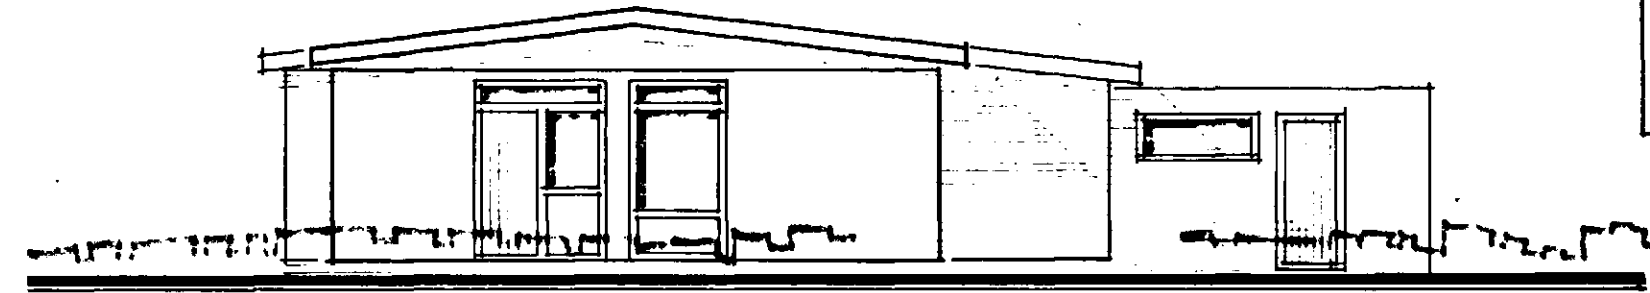


VESTUR

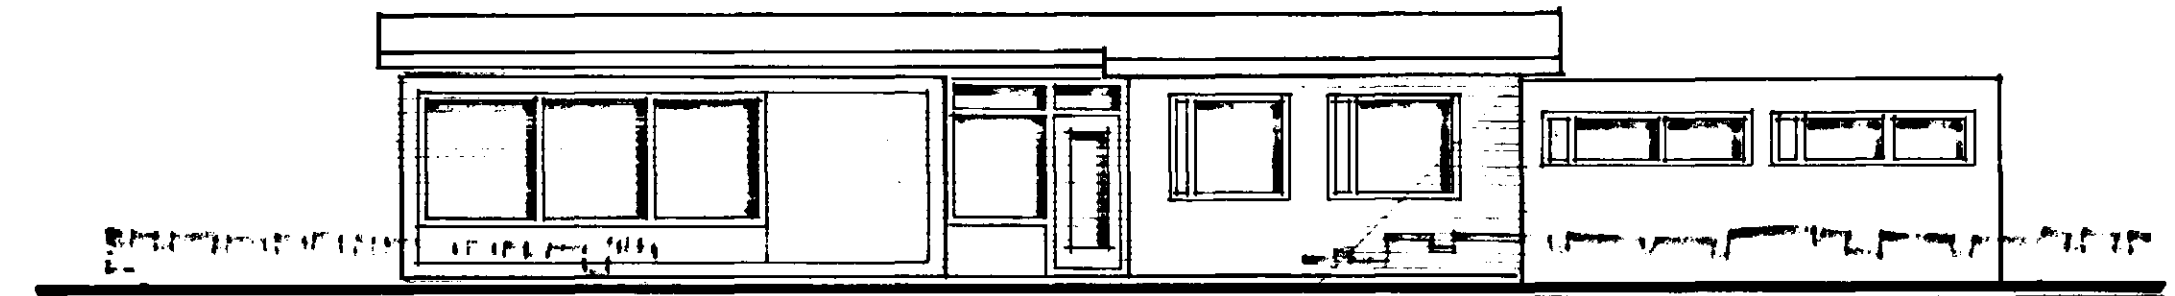


SUÐUR


Samþykkt á fundi bygginga-  
nefndar þ. 9. 7. 19. þ.  
BYGGINGAFULLTRÚINN  
Í HAFNARFIRÐI  
*[Signature]*

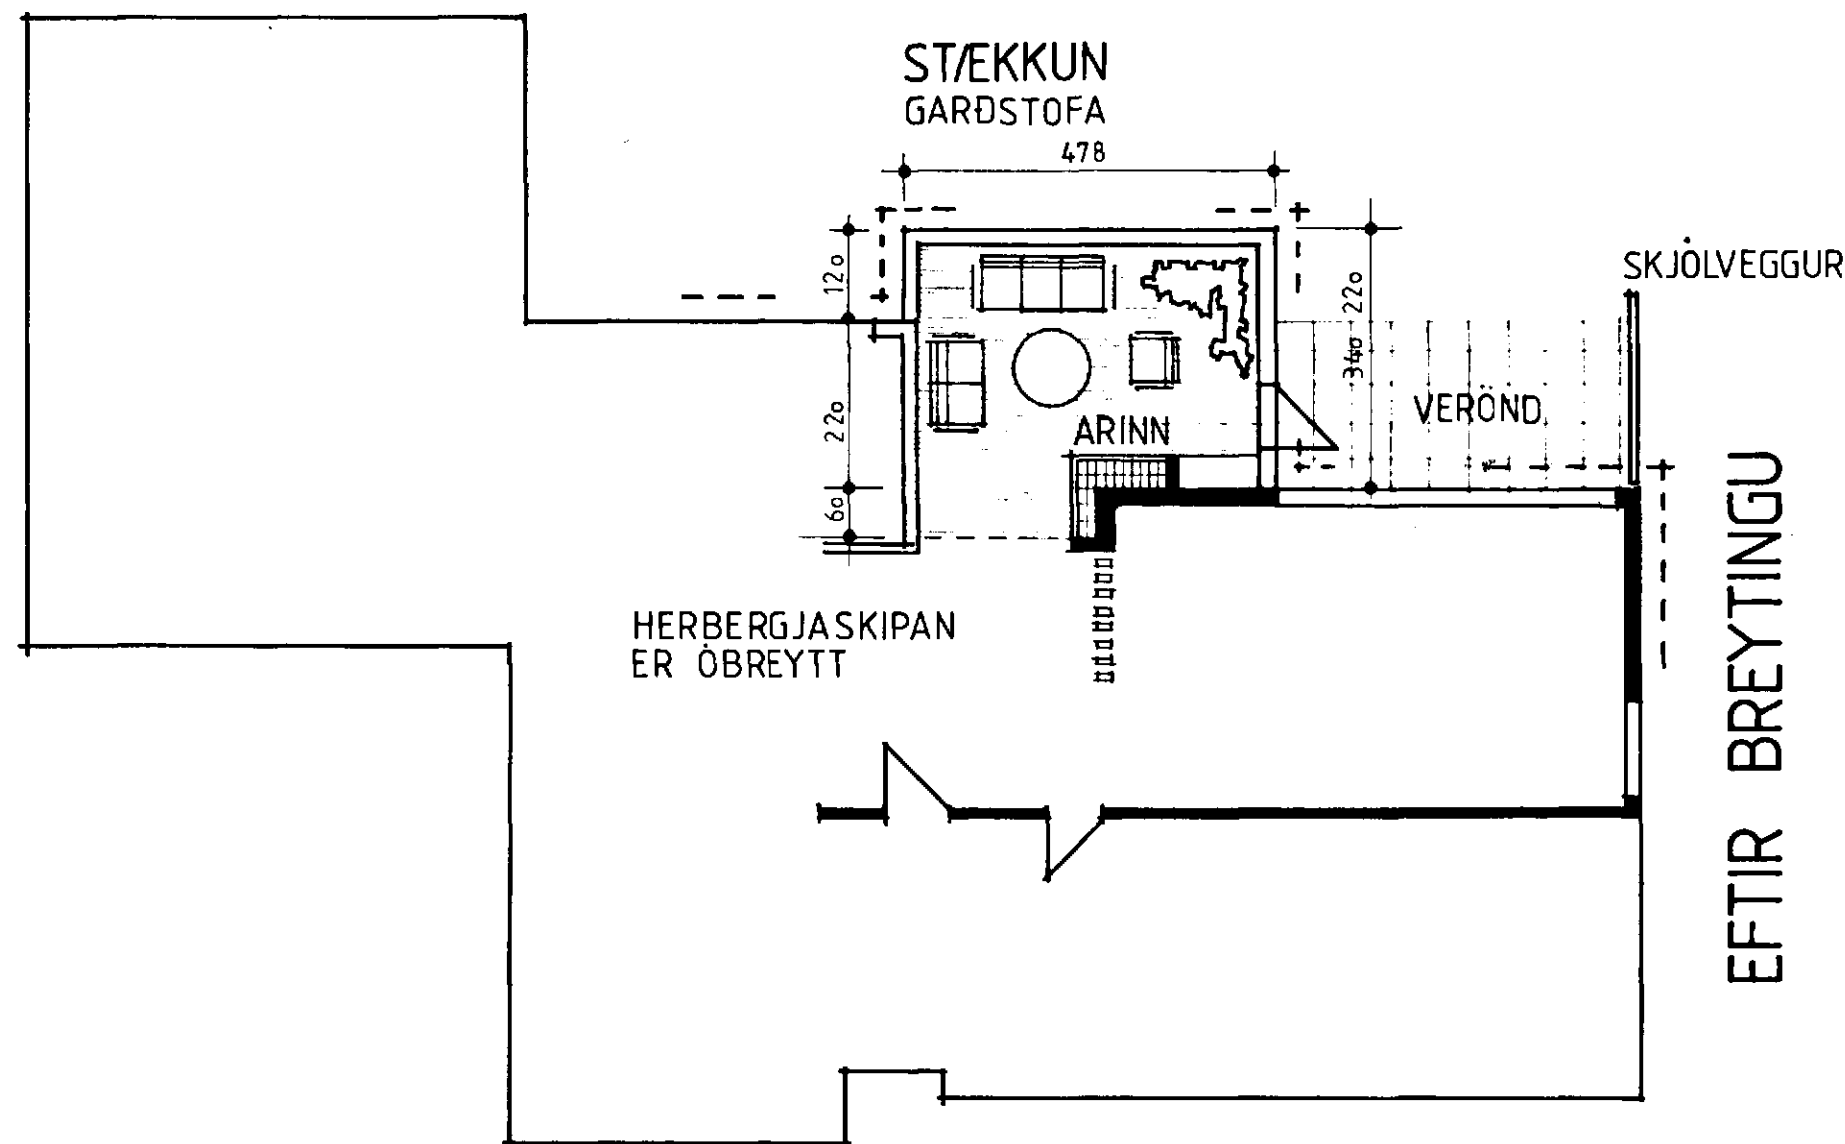

EFTIR BREYTINGU

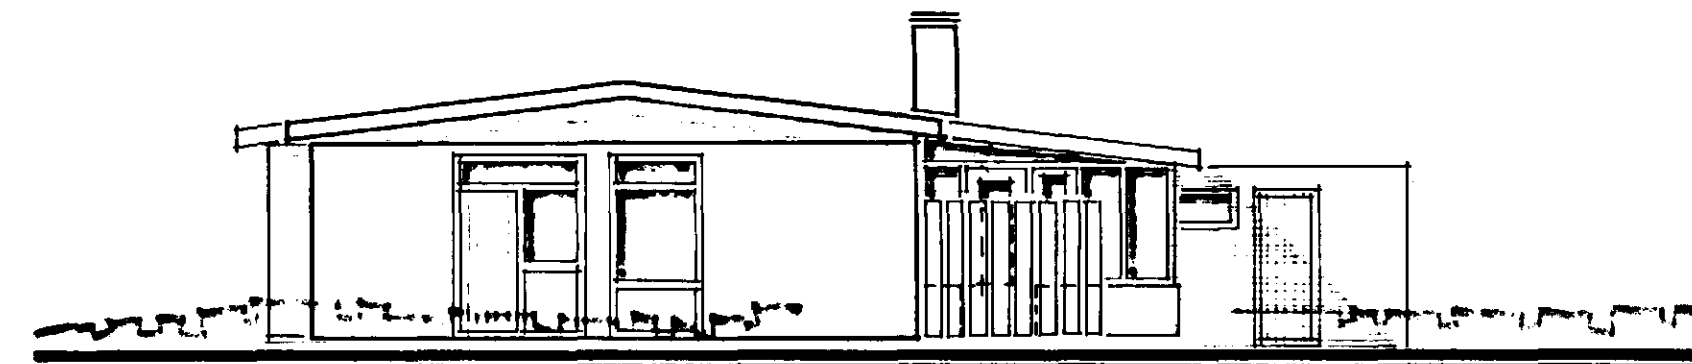

VESTUR

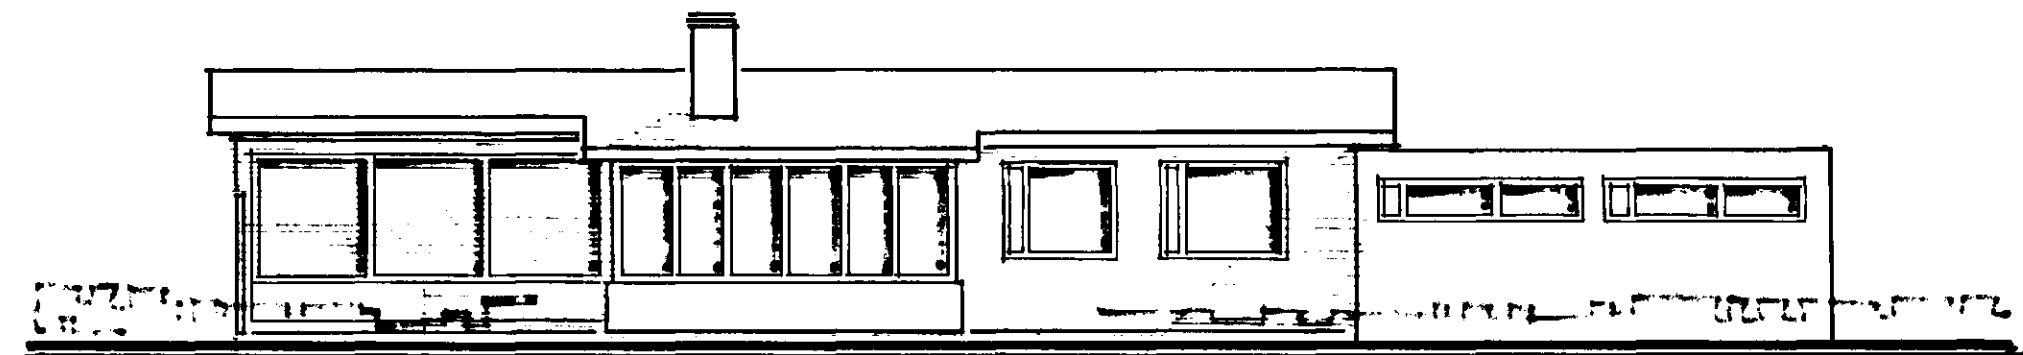

SUÐUR

NORÐURVANGUR 25, HAFNARFIRÐI

168m<sup>2</sup> 45.0m<sup>2</sup>

BREYTING - VIÐBYGGING  
GRUNNMYNDIR - ÚTLIT 1:100

JÚNÍ 1986 BJÖRN KRISTLEIFSSON FAI

*Björn Kristleifsson*