


NORÐURVANGUR 25

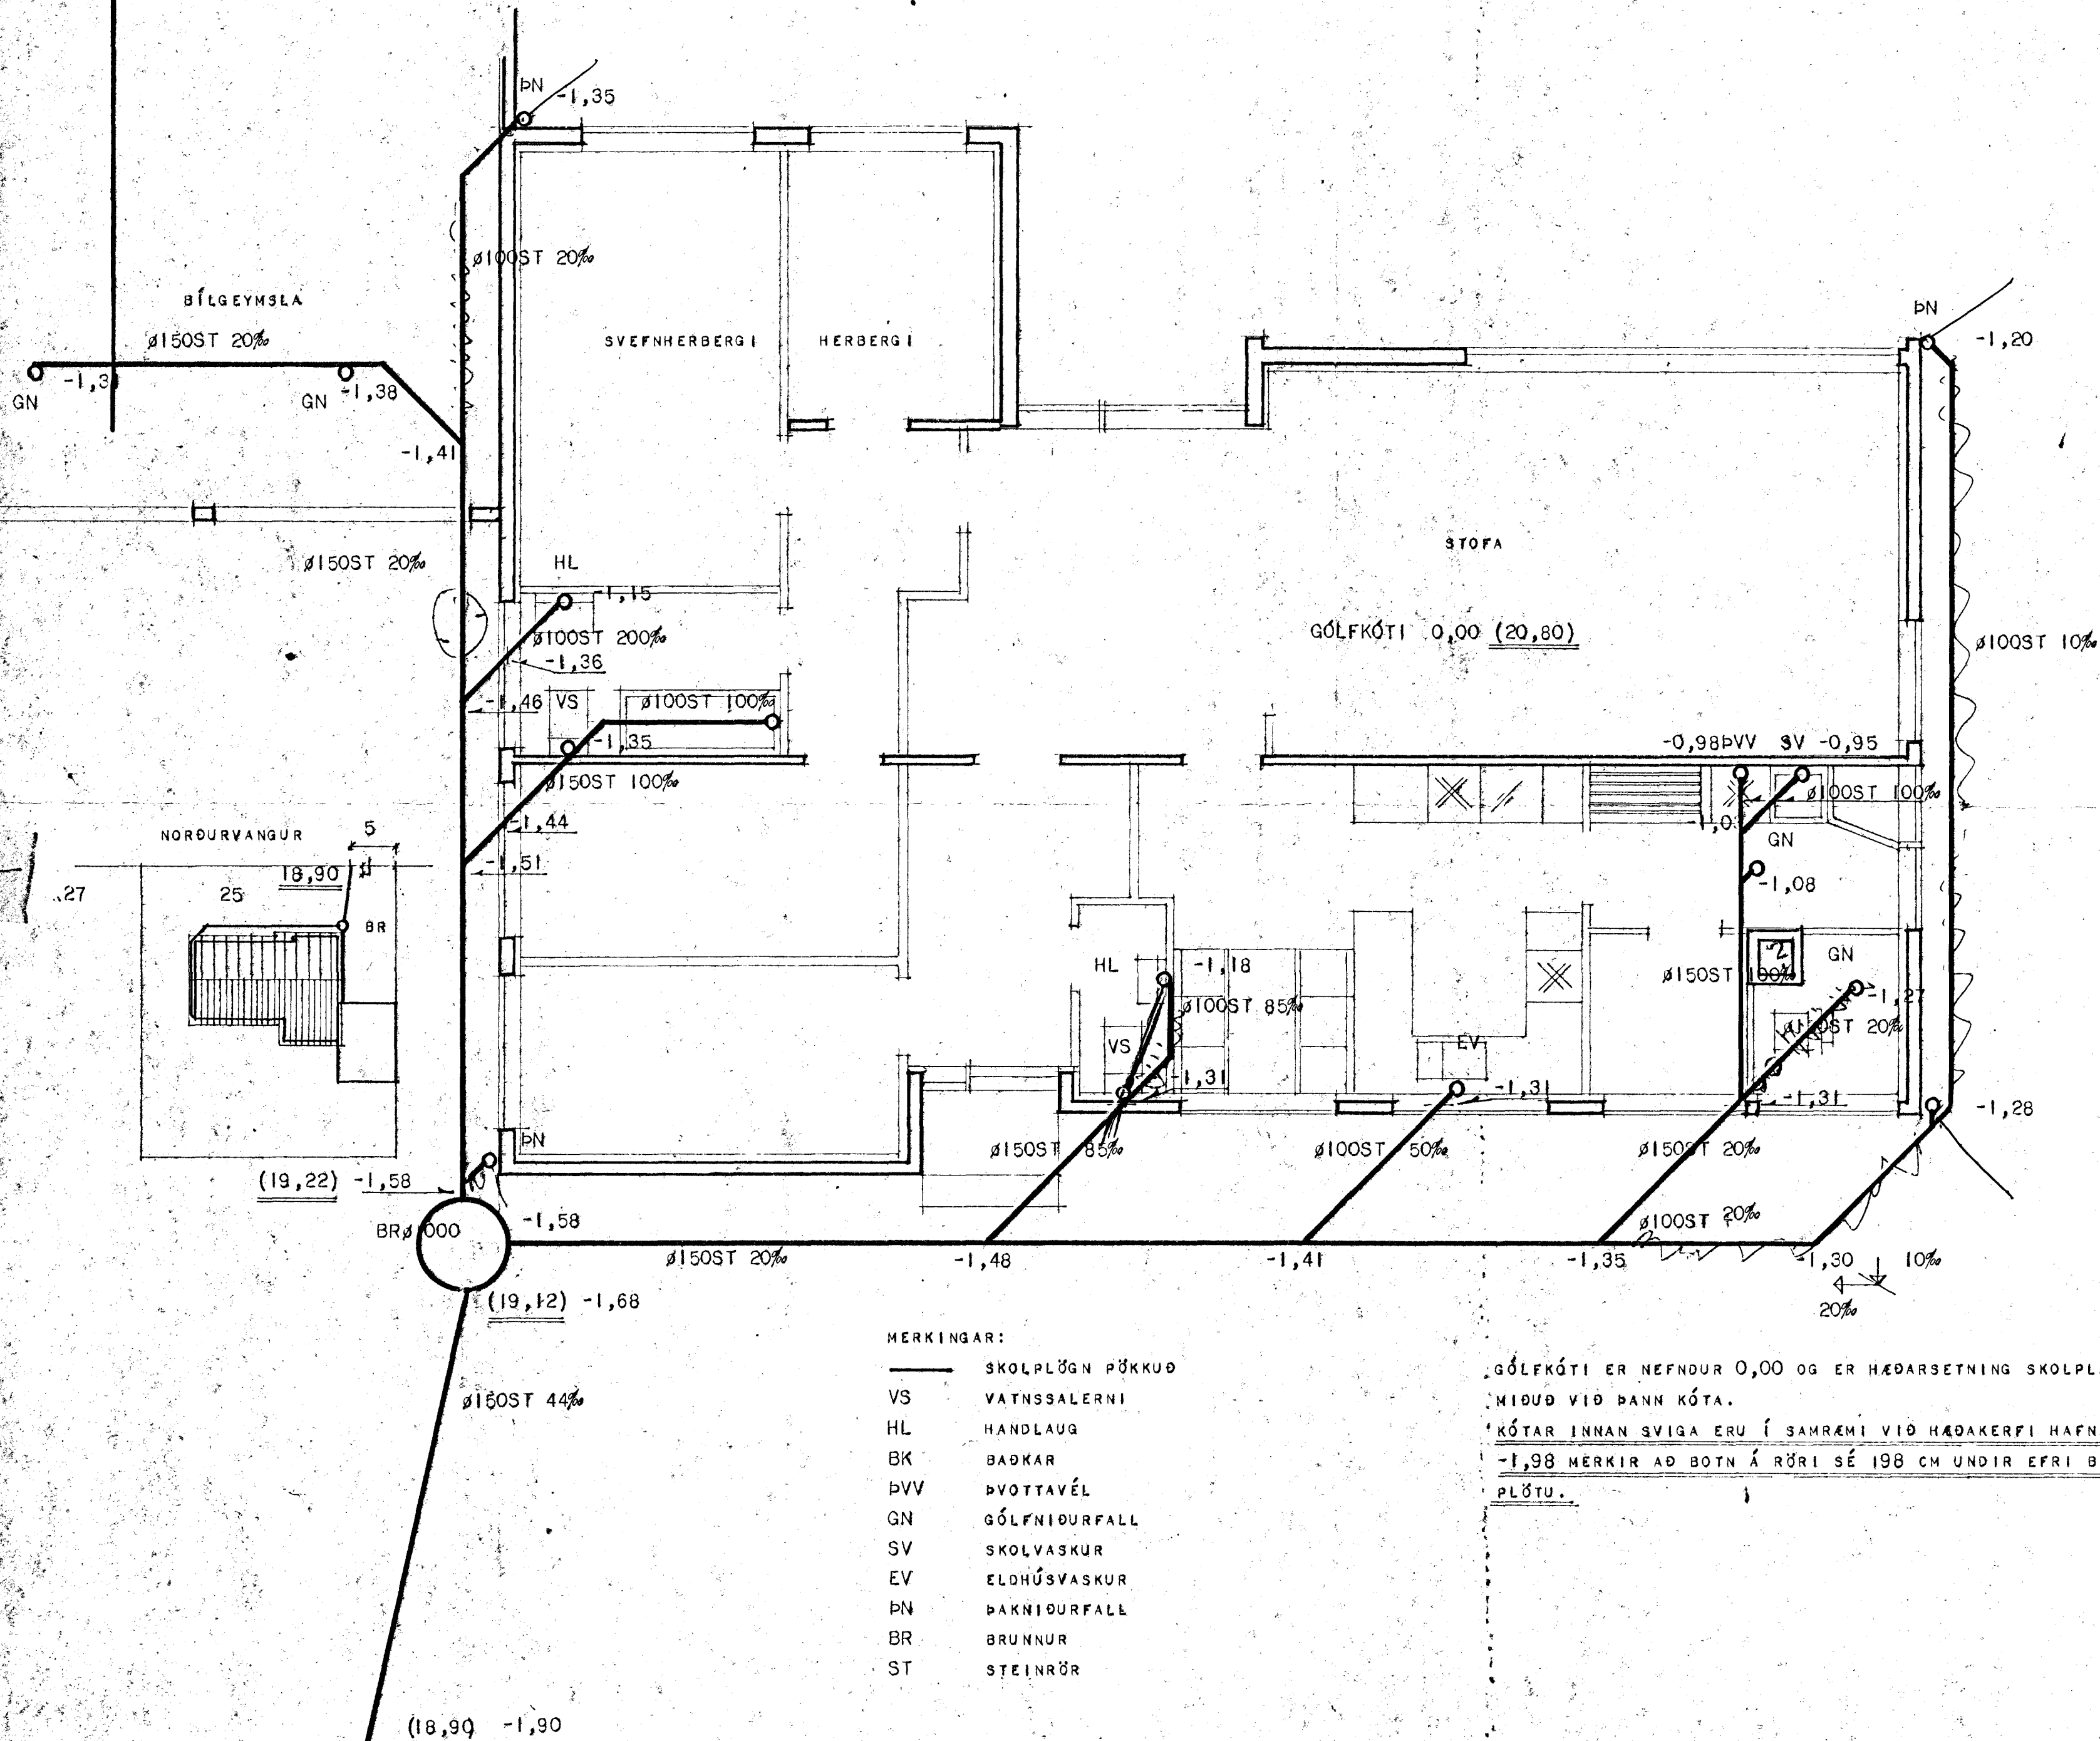

- GRUNNLAGNIR SKULI VERA ÚR STEYPTUM RÖRUM OG ER INNRA ÞVERMÁL ÞEIRRA GEFID UPPI Í MM Á GRUNNMYND. ÞAKKA SKAL RÖRIN MEÐ TJÖRUHAMPI OG ASFALTSTEYPU EÐA TJÖRUHAMPI OG SANDSTEYPU
- LAGNIR SKULU LAGÐAR Á VEL ÞJAPPAGA UNDIRSTÖÐU ÚR SANDE EÐA GRÚS OG SKAL GRAEID Í UNDIRSTÖÐUNA FYRIR MÚFFUNUM, ÞANNIG AD RÖRIN HVÍLI Á BELGNUM.
- BEYGJU SKAL FRAMKVEMA MEÐ ÞAR TIL GERÐUM BEYGJUSTYKKJUM OG SKAL LÖGNIN VERA BEIN MILLI BEYGJUSTYKKJA.
- Á ÖLLUM HREINLÆTISTÆKJUM, NIÐURFÖLLUM OG ÞVOTTAVÉL SKULU VERA VATNSLÁSAR.
- ALLT EFNÍ OG VINNA SKAL VERA Í SAMRÆMI VIÐ GILDANDI REGLUGERÐ UM HOLRESALAGNIR.

13. júní 1974
 HAFNAFJARDAR
 BYGGINGAFLUTUN
 [Signature]

*þænitaföll skulu stöð
 tengjast hrislagn.*
 F.S.H.

- MERKINGAR:
- SKOLPLÖGN ÞÖKKUÐ
 - VS VATNSSALERNI
 - HL HANDLAUG
 - BK BADKAR
 - ÞVV ÞVOTTAVÉL
 - GN GÓLFNIÐURFALL
 - SV SKOLVASKUR
 - EV ELDHÚSVASKUR
 - ÞN ÞAKNIÐURFALL
 - BR BRUNNUR
 - ST STEINRÖR

GÓLFKÓTI ER NEFNÐUR 0,00 OG ER HÆÐARSETNING SKOLPLAGNAR NIÐUR VIÐ ÞANN KÓTA.
 KÓTAR INNAN SVIGA ERU Í SAMRÆMI VIÐ HÆÐAKERFI HAFNAFJARDAR -1,98 MERKIR AD BOTN Á RÖRI SÉ 198 CM UNDIR EFRI BRÚN Á PLÖTU.

HÚSNÆÐISMÁLASTOFNUN RÍKISINS	
FRÁRENNSLISLAGNIR	SÉRTEIKNING
MÆIKV 1:50	VERK
AFSTÖÐUMYND MKV 1:500	81
	1974
[Signature]	