


NORÐURVANGUR 27.

HAFNARFIRÐI


Samþykkt á fundi bygginga-
nefndar þ. 3. / 1. 1973
BYGGINGARFRÓÐUNN
I HAFNARFIRÐI
Þ. Þ. Þ.

*Styðjulefi veðri eldvanum í loft
og gólf og gluggi á útlagg.*

BLAÐ NO: 3

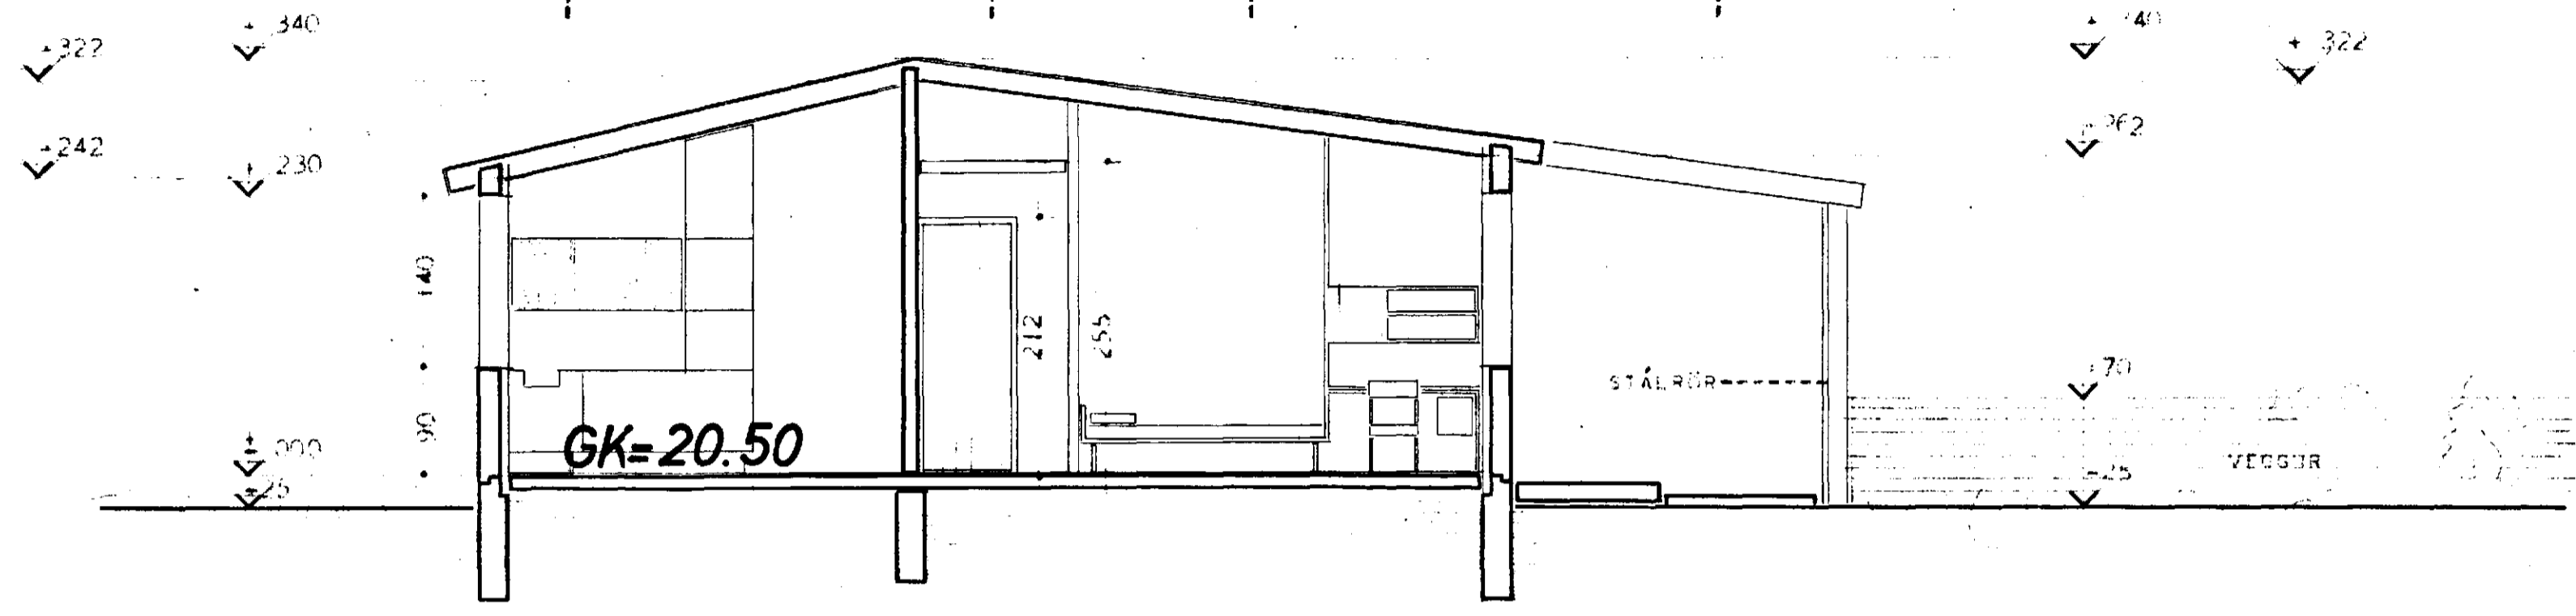

SNEIÐING B-A

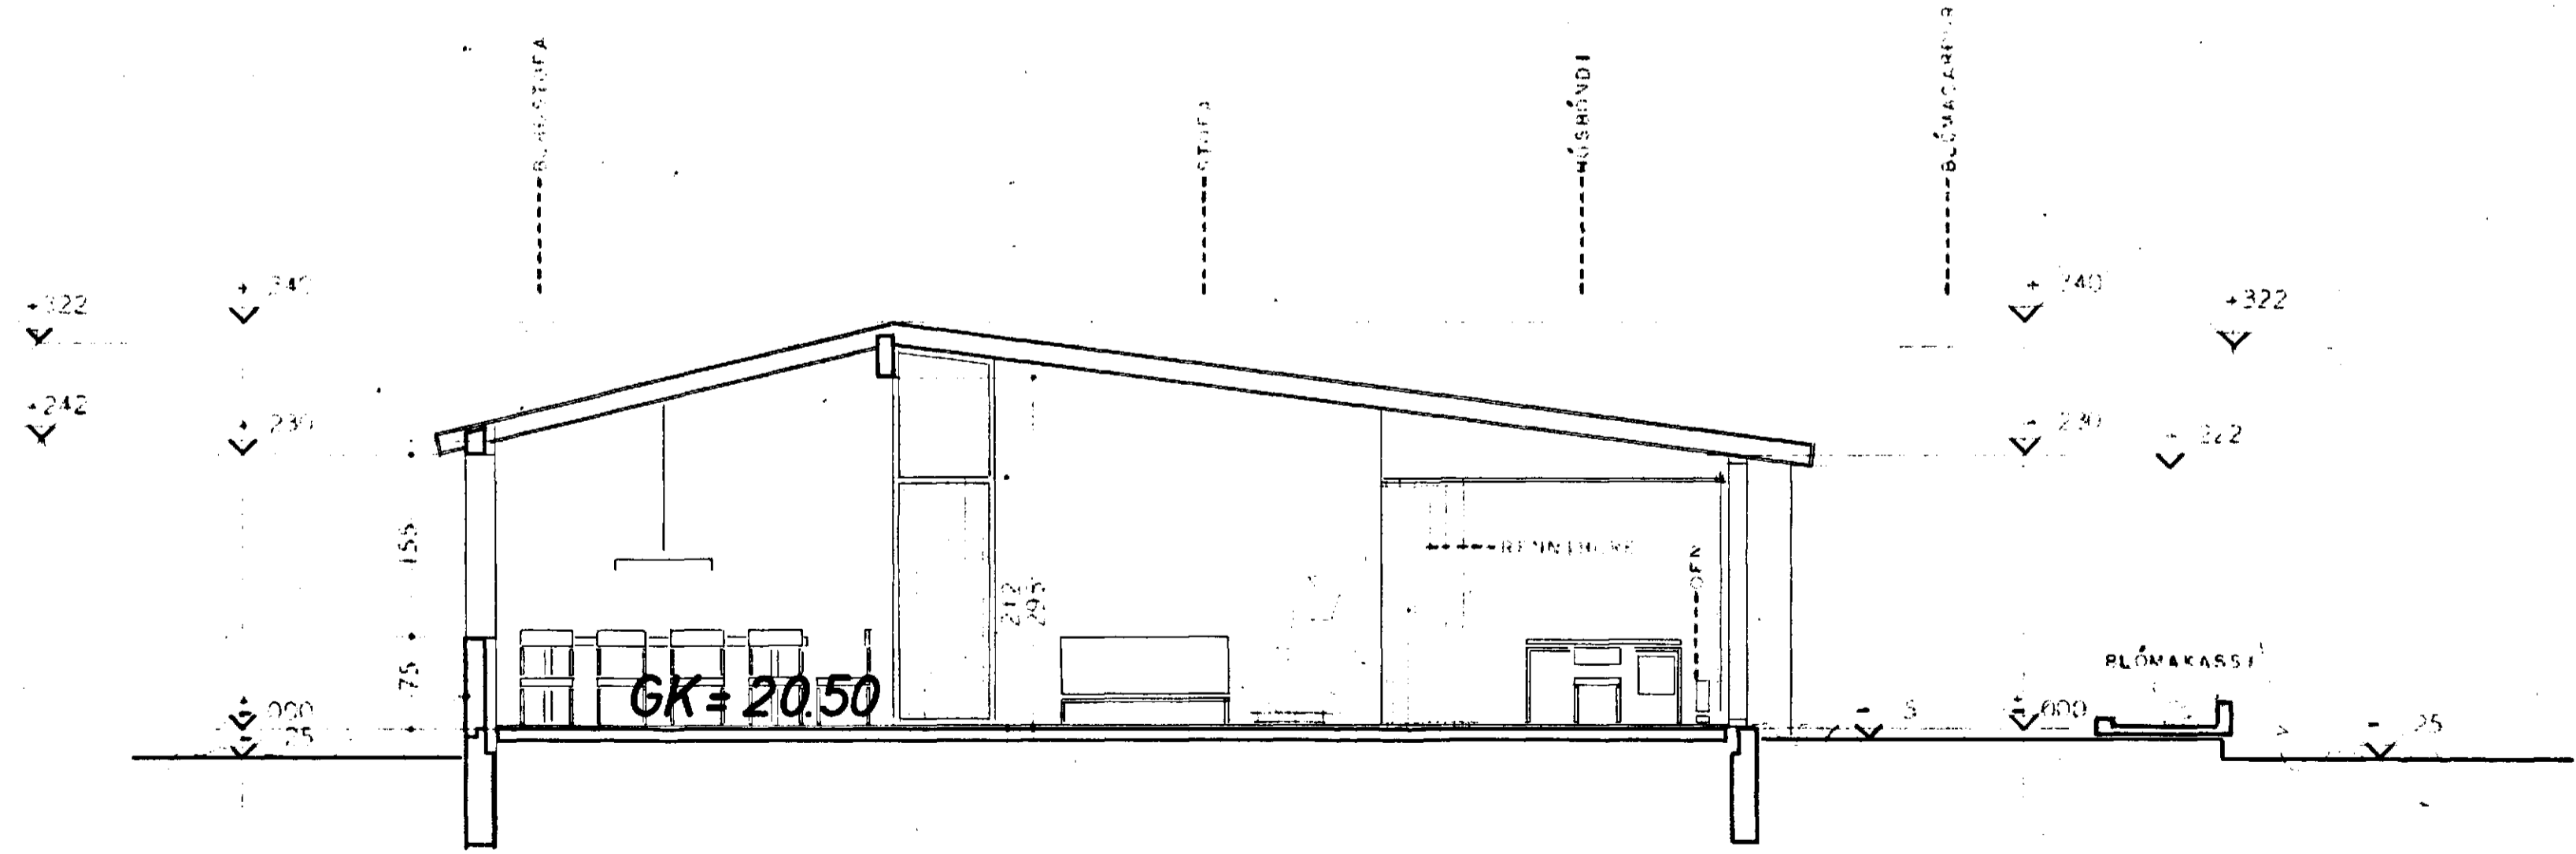

SNEIÐING A-A

HÚSNÆÐISMÁLASTOFNUN FÉLAGSINS
EINBÝGGINGAR
MÁL. 1:50

ÁRST
1954
Guðjónsson
Kalldín Kalldín