


SKÝRINGAR:

- — — — KALT VATN
- - - - HEITT
- Y — — — — KALDAVATNSKRANI
- » — — — — HEITA
- ⊗ RENNILOKI
- ⊗ — — — — MEÐ SPINDLI UPPUR JÖRD.
- ⊗ EINSTREYMISLOKI
- ⊗ VATNSMÆLIR

PIPUR SKULU EINANGRAÐAR MEÐ 20mm  
GLERULLARHÖLKUM OG VAFÐAR MEÐ PLASTDÚK  
ALLT EFNI, PÍPUR OG FITTINGS SKAL VERA  
GALVANISERAÐ.  
KERFI SKAL PRÖFA MEÐ KÖLDU VATNI OG  
6 KG/cm<sup>2</sup> ÞRÝSTINGI.  
BALLOFIX RENNILOKAR SEU VIÐ HVERT TÆKI.  
EINSTREYMISLOKI VIÐ ÞVOTTAVELAR.

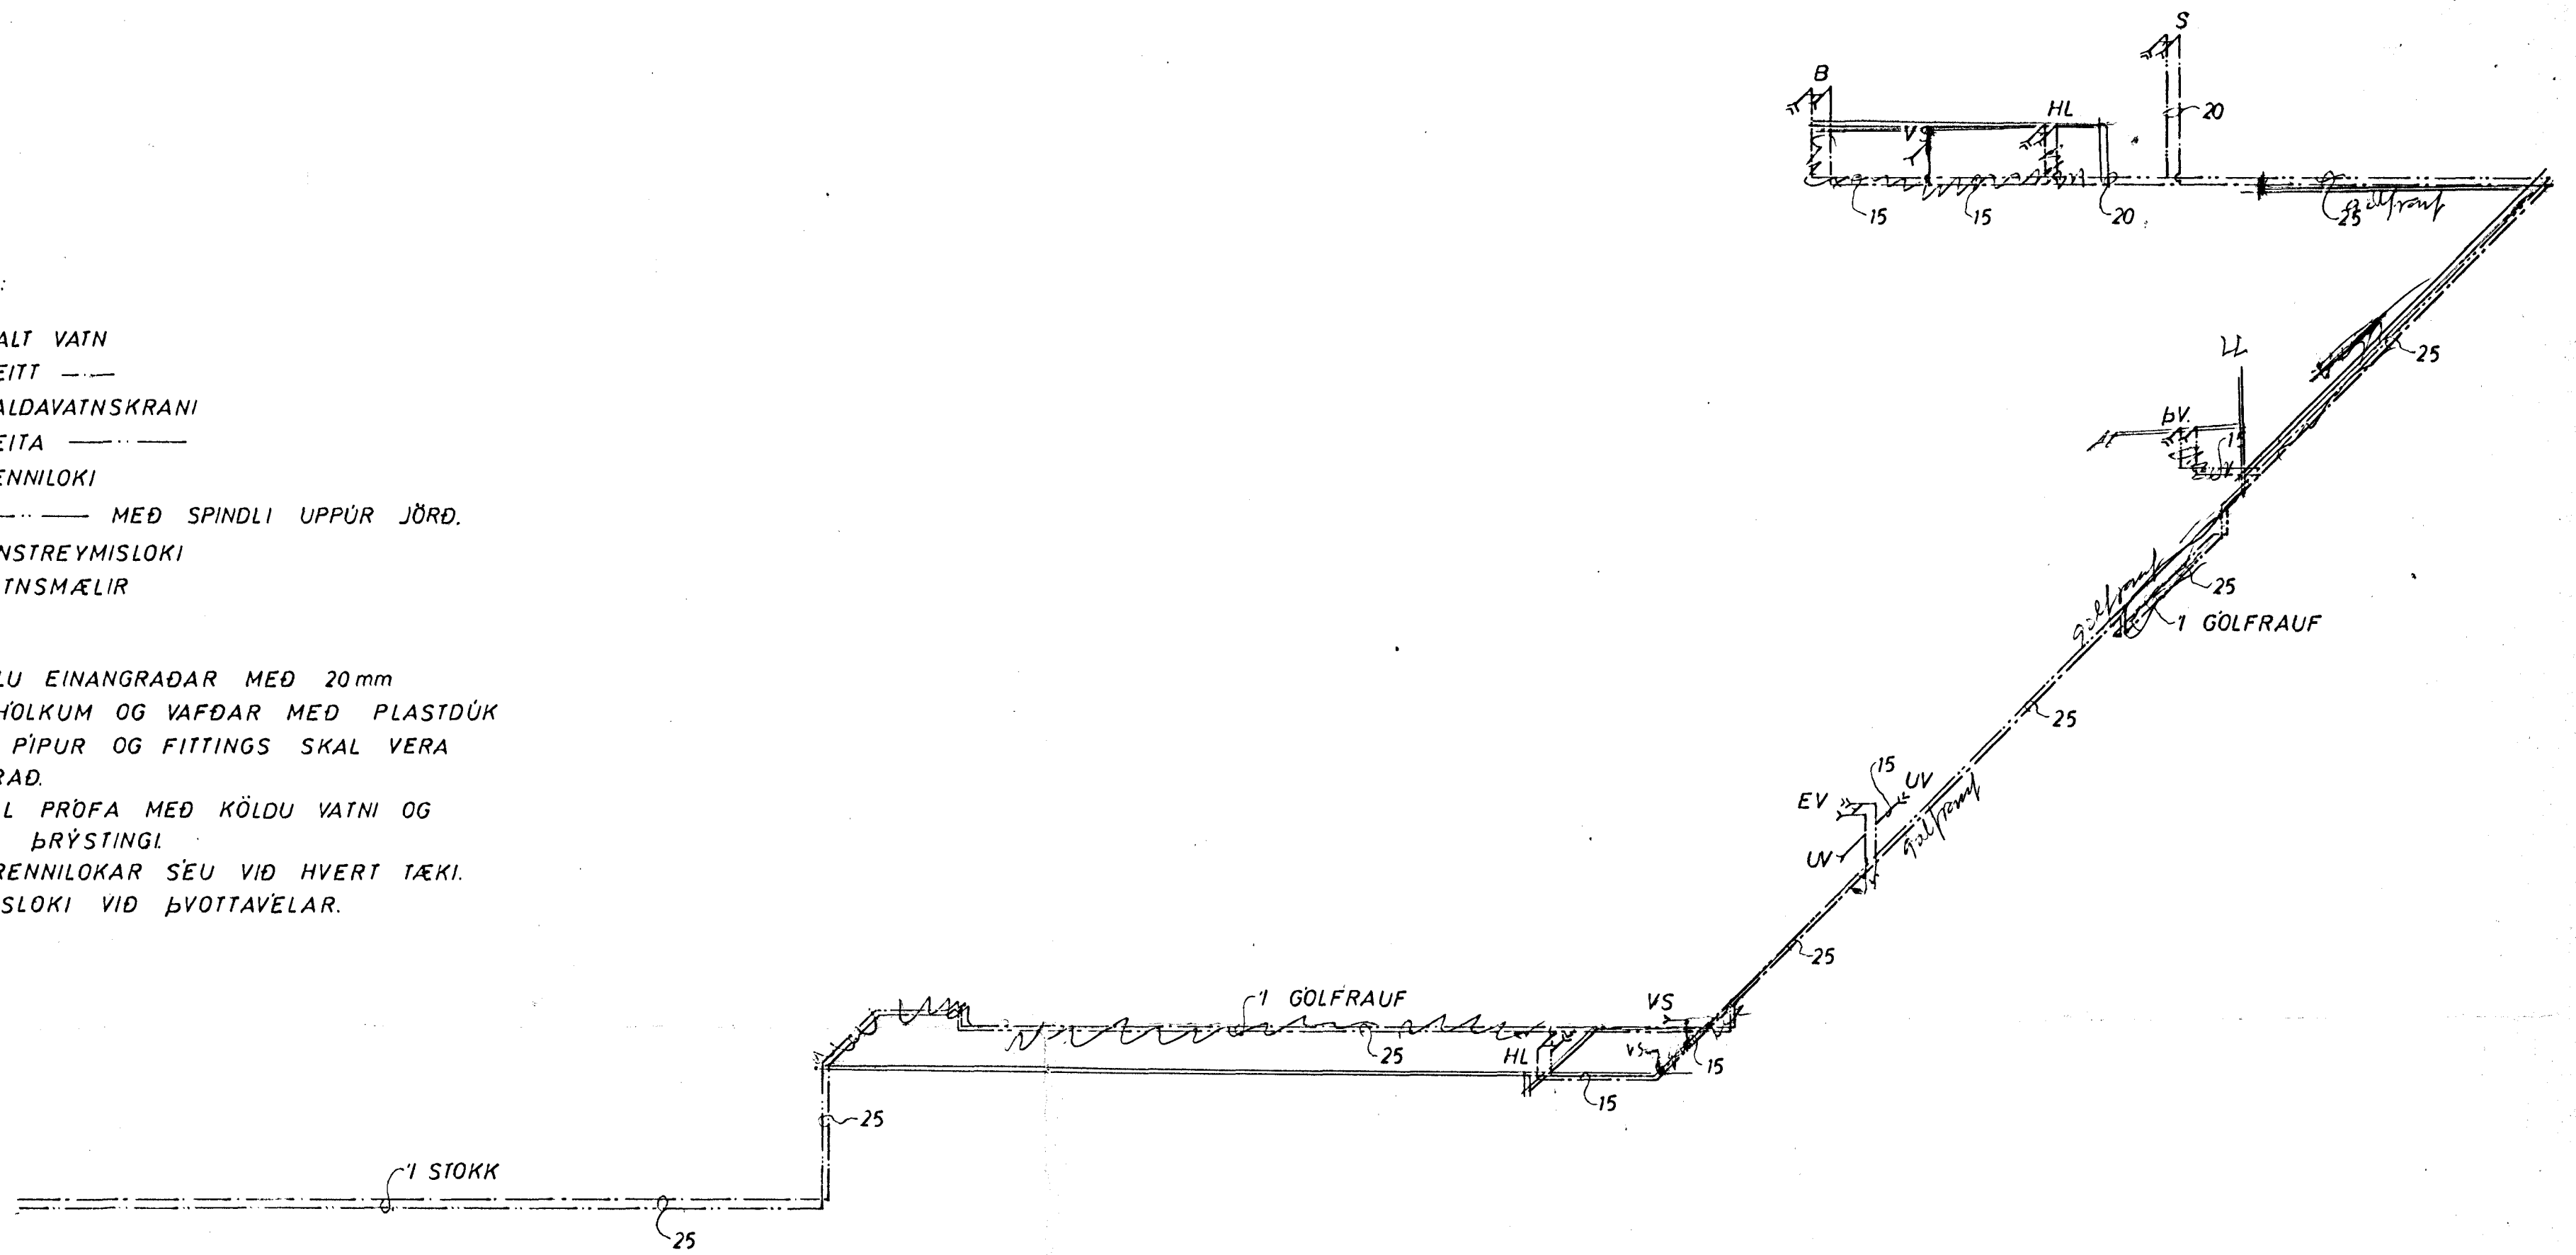

KERFI ~ 1:50

NORÐURVANGUR 28	MÆLIKVARÐI ~ 1:50	VERK 7233	TEIKN NR 7
VATNSLÖGN KERFI	Hannað: <i>SB</i> Teiknað: <i>SB</i>	Yfirfarið: Samb: <i>SB</i>	DAGS JÚNÍ '73
JÓHANN GUNNAR BERGPÓRSSON VERKFR MVFI KÖLDUKINN 9 - HAFNARFIRÐI - Sími 52895	BREYTT		