



GRUNNMYND

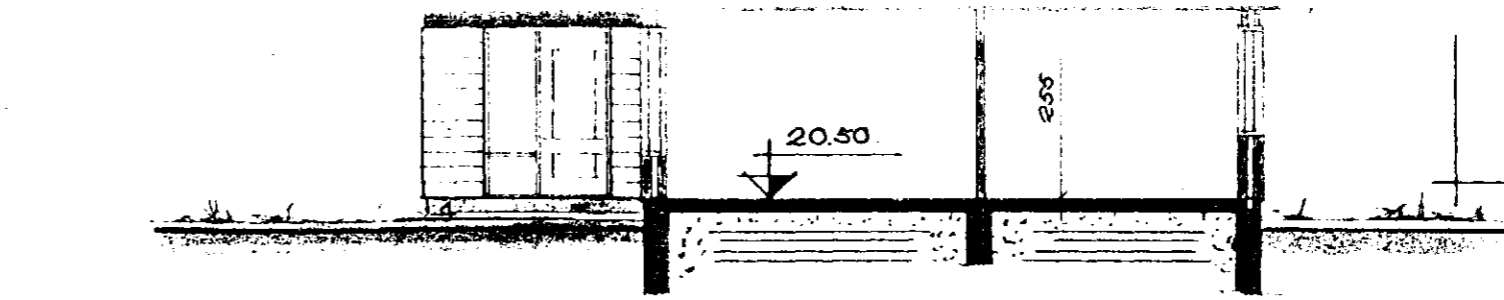


SNID A-A

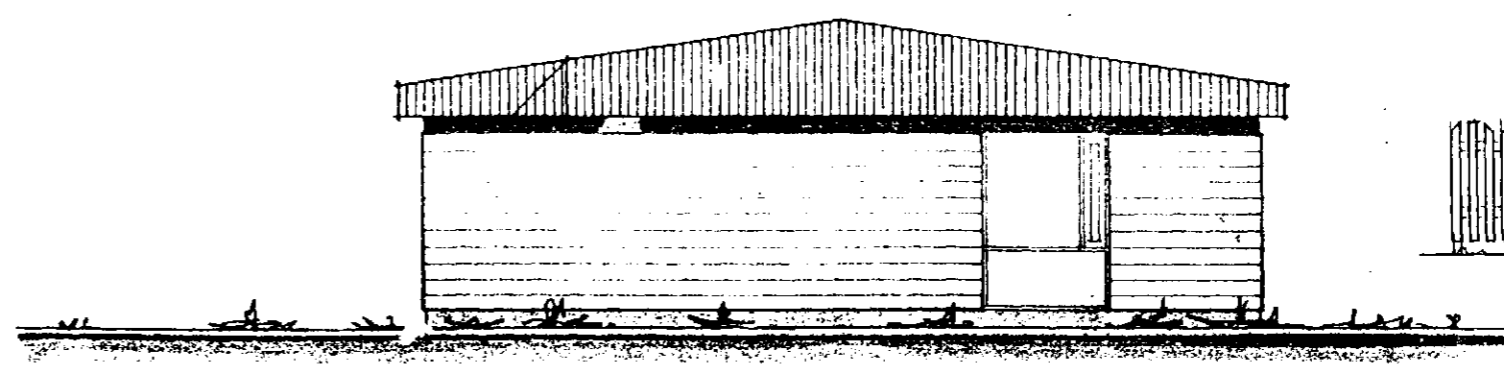

GAFL AUSTUR

LITLIT BIRDING  
1:50

UPPISTÖÐUR 90x90 CM  
LAMBÖND 34x95 CM  
KLEBNING 22x45 CM

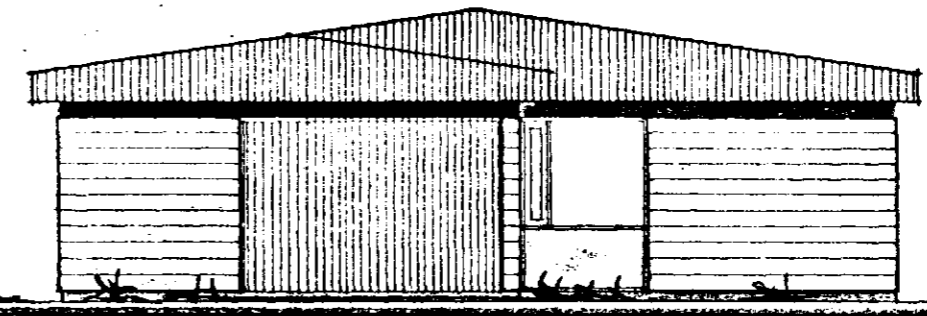


GAFL AÐ GÖTLU VESTUR


Sarap þessari breytingu

Hans Olafson  
Nordunvangur 46  
190954-5799  
Einna Einvaldottir  
190948-4399  
Nordunvangur 48.

ATHUGASEMDIR:  
HÚS BRÚTTÓ: 140 M<sup>2</sup>  
HÚS NETTÓ: 125 M<sup>2</sup>  
HÚS+BÍLSKÚR BRÚTTÓ: 178 M<sup>2</sup>  
HÚS+BÍLSKÚR NETTÓ: 157 M<sup>2</sup>  
FLATARMÁL LÖÐAR: 1107 M<sup>2</sup>  
NOTKILINGRGRÁÐA: 0.16

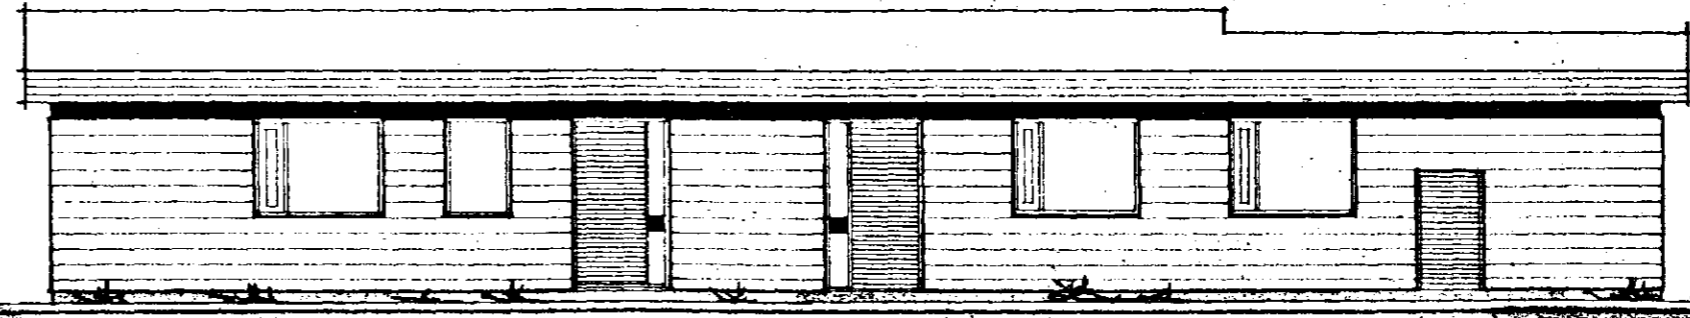


HLÍÐ NORDUR

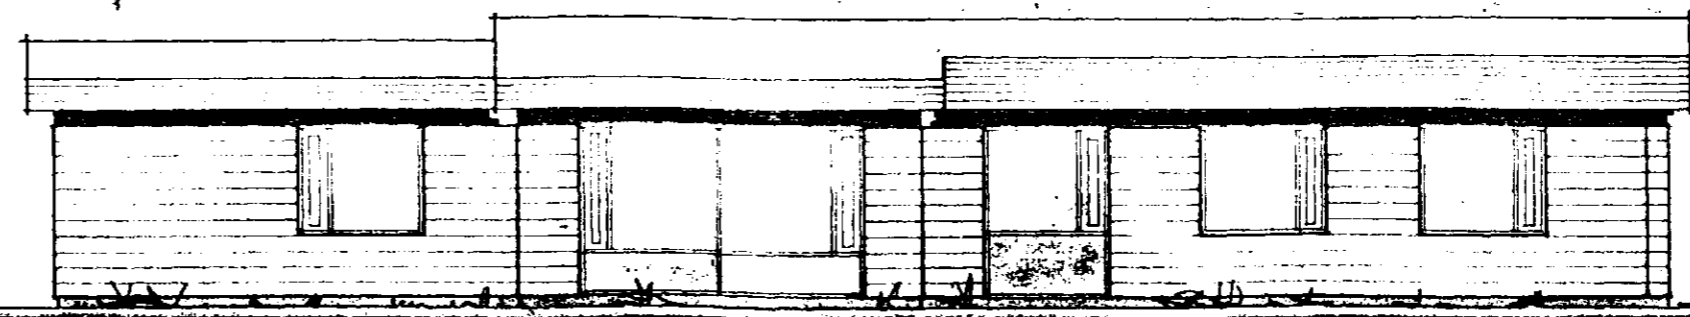

HLÍÐ SUDUR

BREYTING 8. júlí 1997.

Lit. Saksson  
KT: 211256-4519

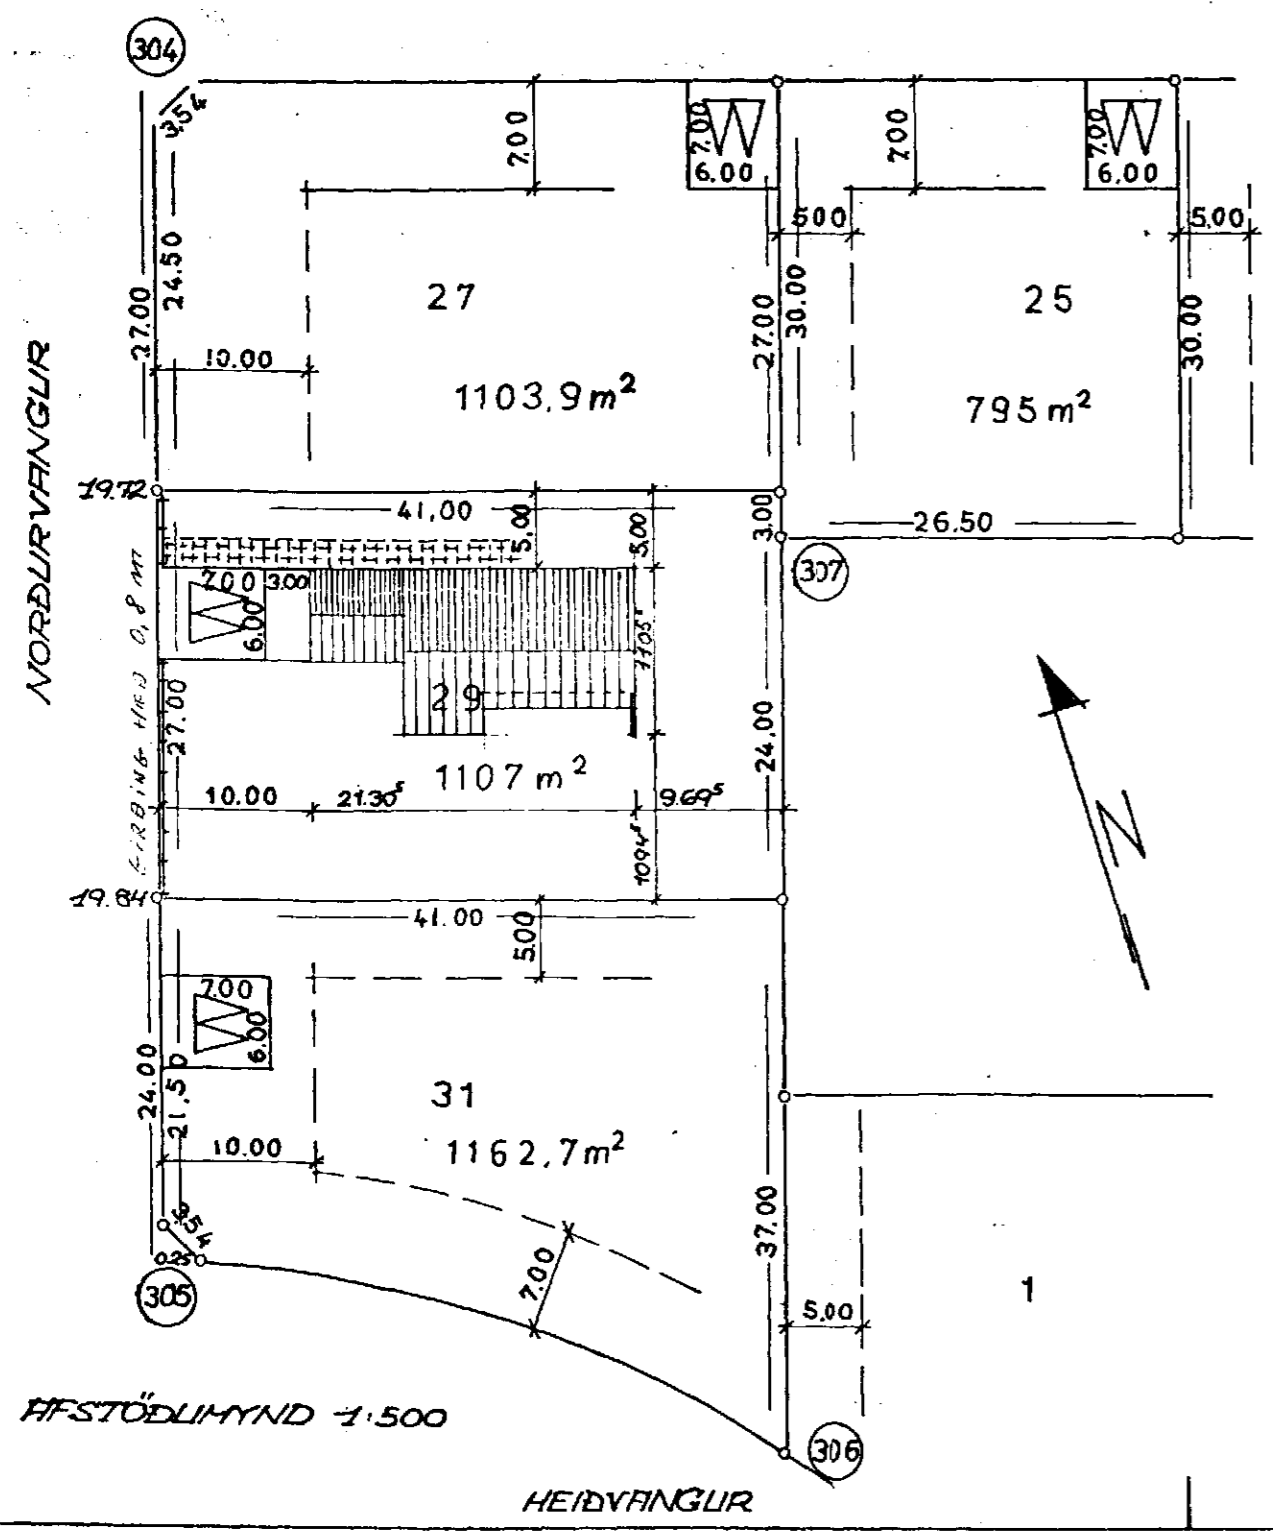

HFSTÖÐLIMYND 1:500

HEIÐVANGUR

RAFMAGNSHITUN, VÁTNSHITUN ER FYRIRHUGLID.

KVARDI LEIÐSÖGIA HRINGBRAUJ 121 REYKJAVIK SIMI 26

|  |               |     |
|--|---------------|-----|
| NORDURVANGUR 29                            | 1:100, 1:500. | 3-7 |
| HAFNARFIRÐI                                | 6.9.'72       |     |
| GRUNNMYND, LITLIT<br>SNID OG HFSTÖÐLIMYND. |               |     |

*Handwritten signature and initials*