Samþykkt á fundi bygginganefndar þ. 13/12 1972

BYGGINGAFULLTRÚINN
Í HAFNARFIRÐI
F. Ligurtssen

Gera þarf grein fyrir á hvern hátt hvern verk hitut þ.e.a.s. tilskilin leyfi Rafv. Hf., eta sýnd ástik til hitunar með öðrum hætti jafnframt er vakin athygli á jarðvarmav. . . . . .
F. Fig.

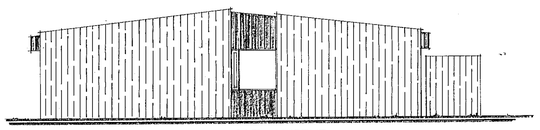

GAFL VESTUR

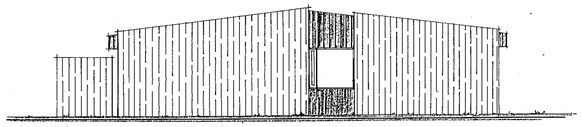

GAFL AUSTUR

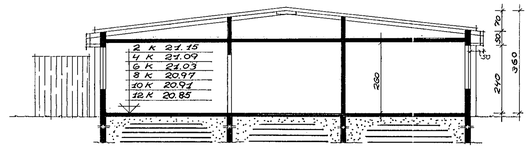

SNIÐ A-A

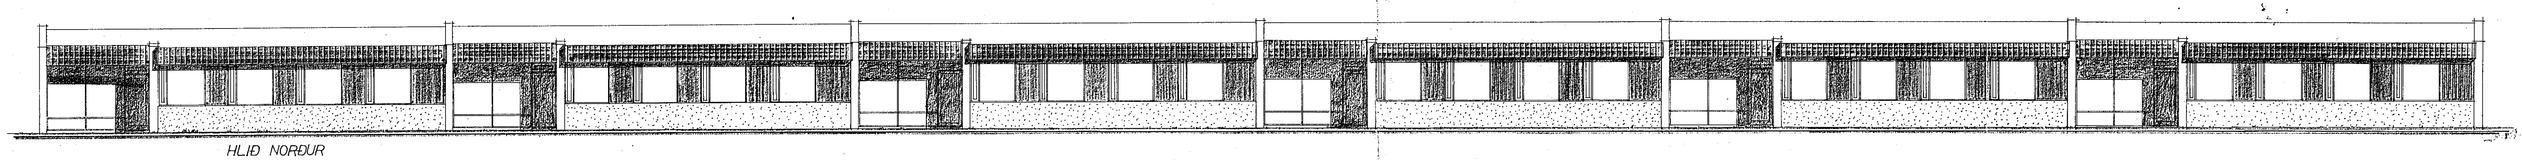

HLIÐ NORÐUR

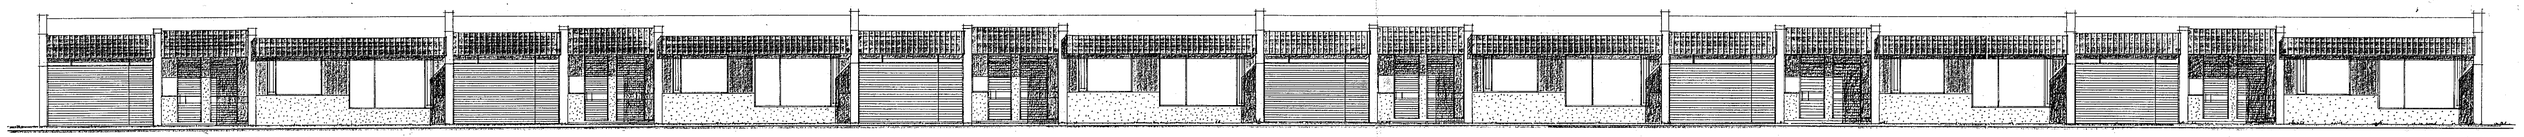

HLIÐ SUÐUR

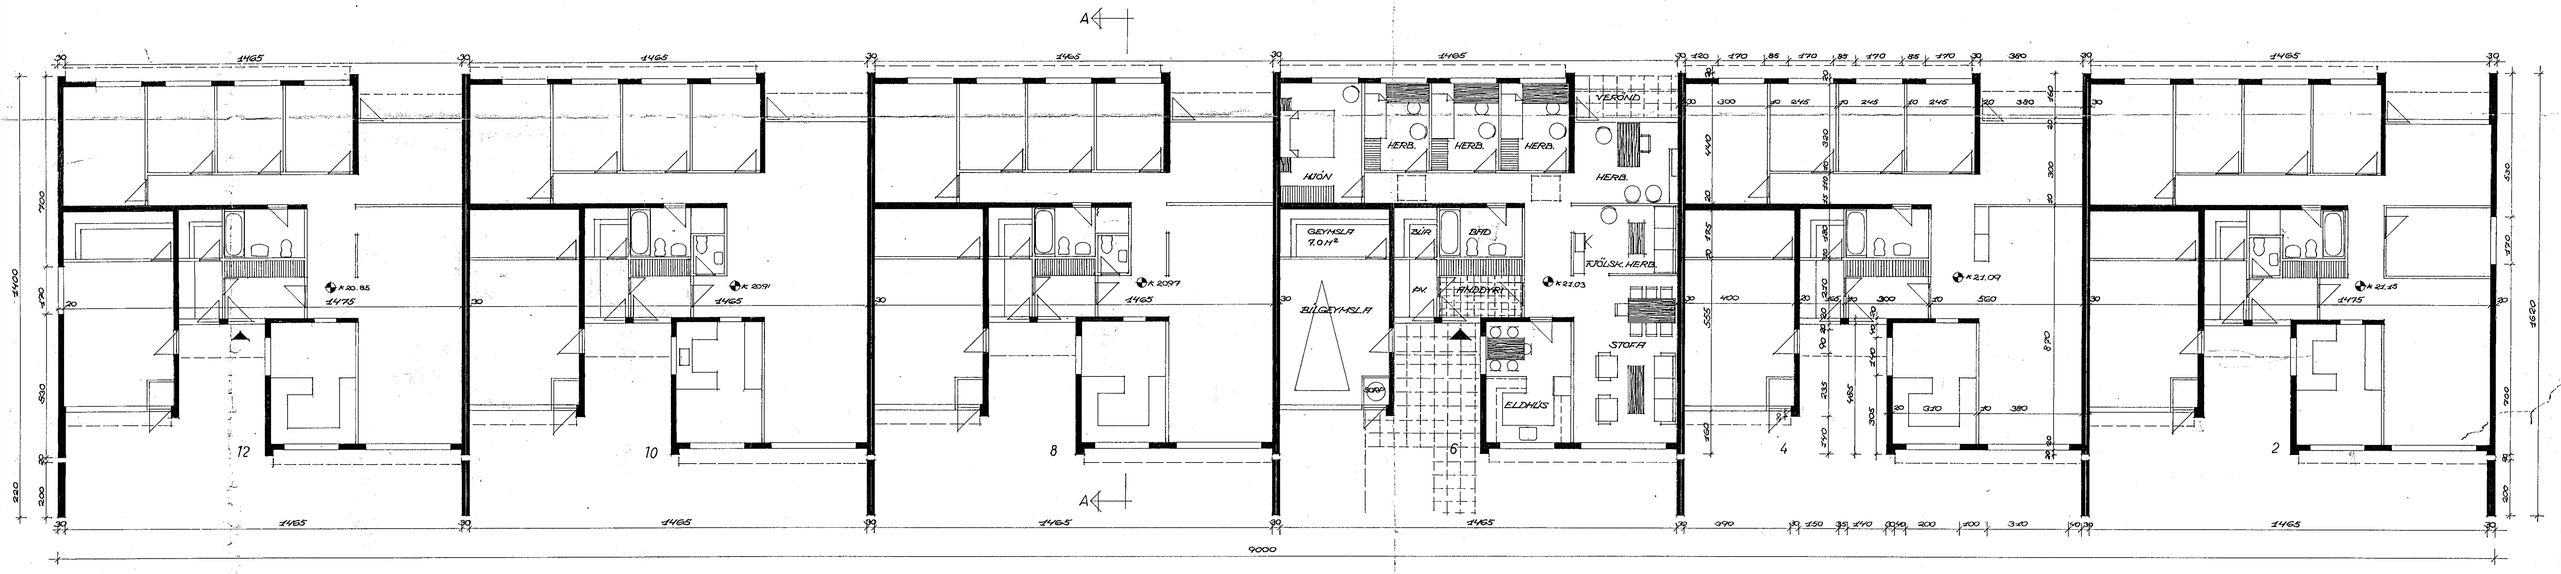

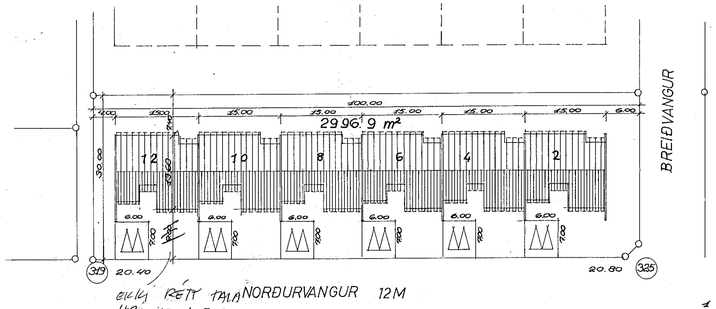

EKKI RÉTT TALA
HBJ 10.06.2020

NORÐURVANGUR 12M

AFSTÖÐUMYND 1:500

KVARÐI 1:100

ATHUGASEMDIR:
ÍBÚÐ: NETTÓ 125 M²
ÍBÚÐ: BRÚTTÓ 141 M²
BÍLGEYMSLA: BRÚTTÓ 33 M²
ÍBÚÐ + BÍLGEYMSLA: 174 M² BRÚTTÓ
LÓÐ: 2996.9 M²

RAFMAGNSHITUN ER FYRIRHUGUÐ.

NR 4

KVARÐI TEIKNISTOFA HRINGBRAUT 121 REYKJAVÍK SÍMI 26340

VERKEFNI: NORÐURVANGUR 2,4,6,8,10,12	MÁL 1:100 1:500	VERK NR. 3-72-27
	DAG 29.11.'72	BR.
GRUNNMYND, ÚTLIT, SNIÐ, AFSTÖÐUMYND	TE.	1-A-1.

FBFI.