


Gamþykkt á fundi bygginga-
nefndar þ. 13. 12. 1972


BYGGINGAFULLTRÚINN
I HAFNARÞRÓI

[Signature]


F. 115.

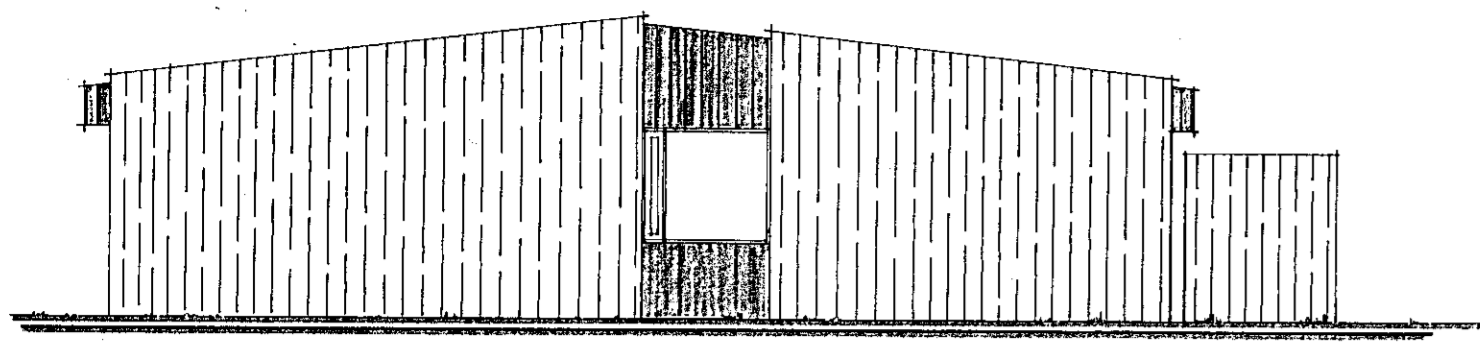


GAFL VESTUR

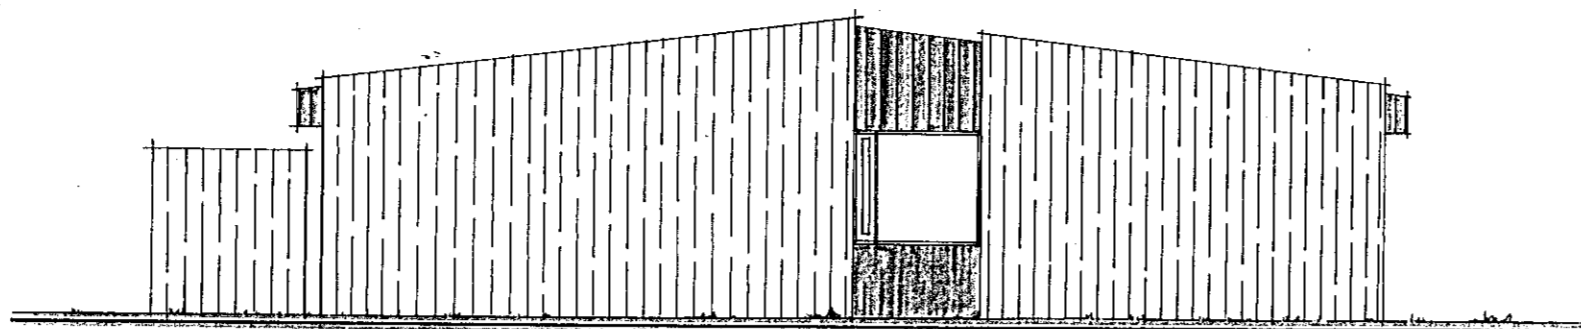


GAFL AUSTUR

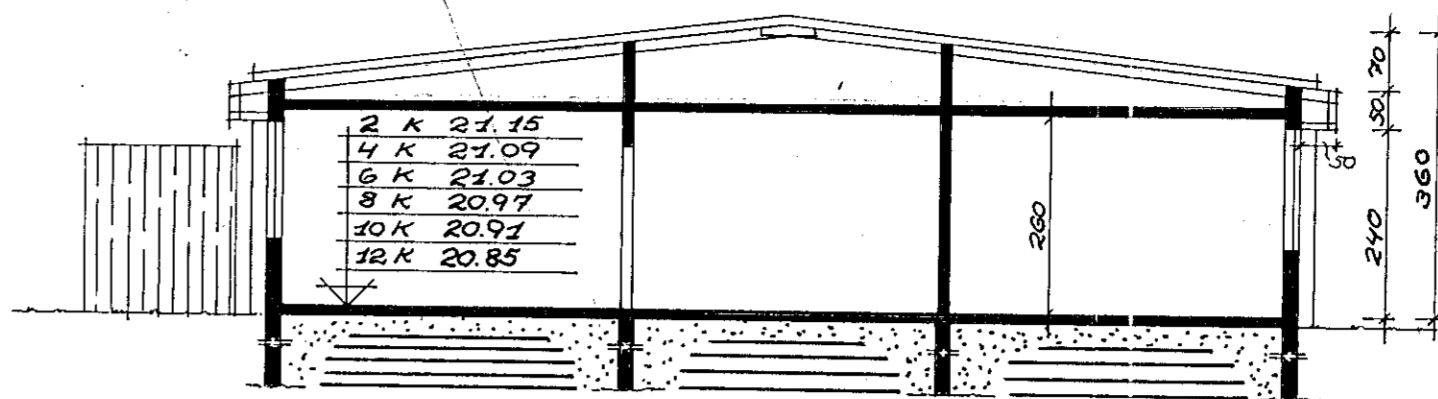




SNID AA

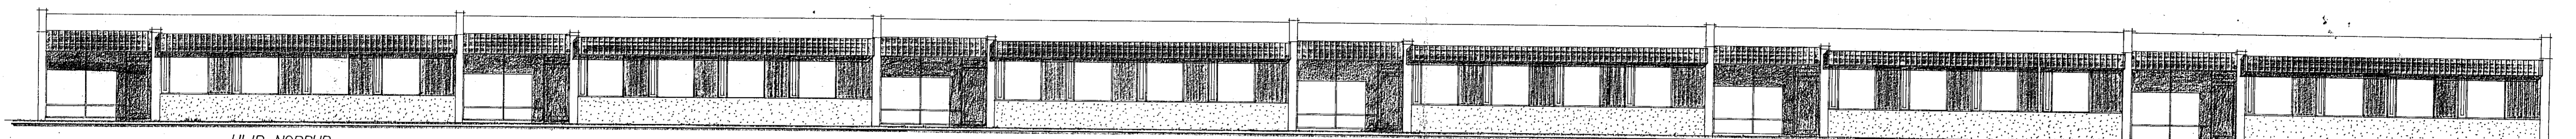

HLIÐ NORÐUR

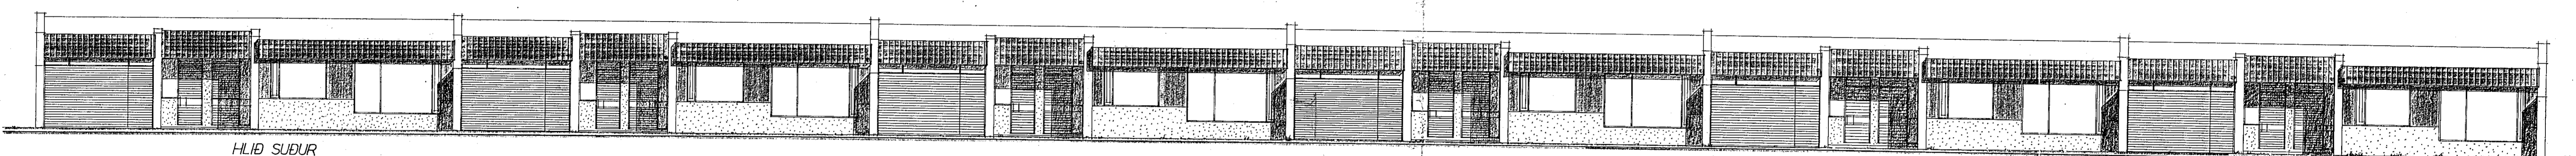

HLIÐ SUÐUR

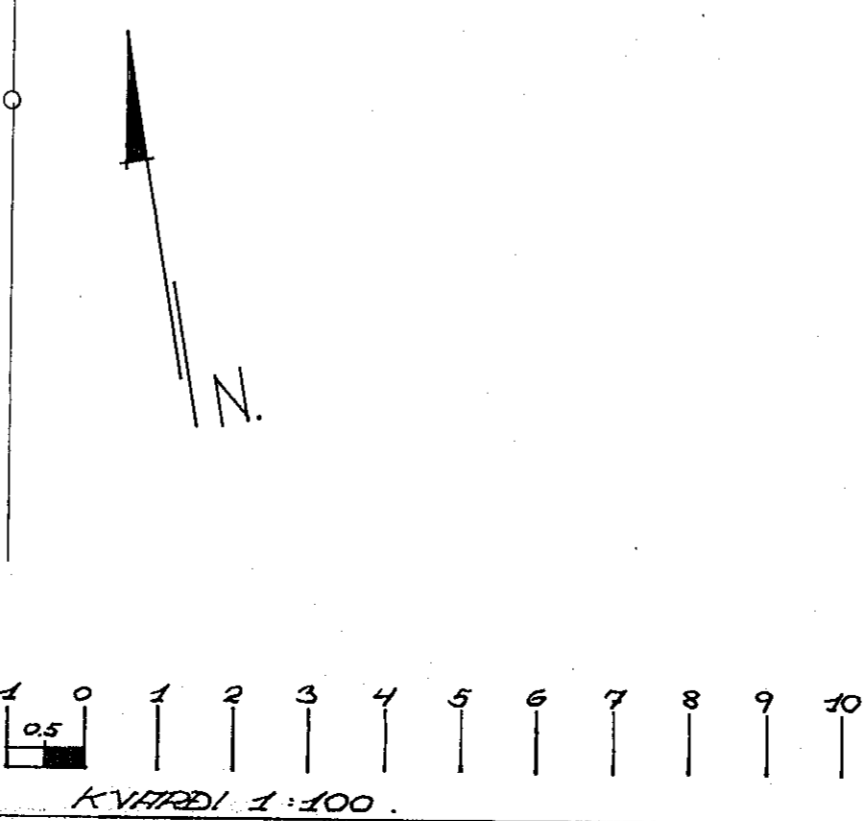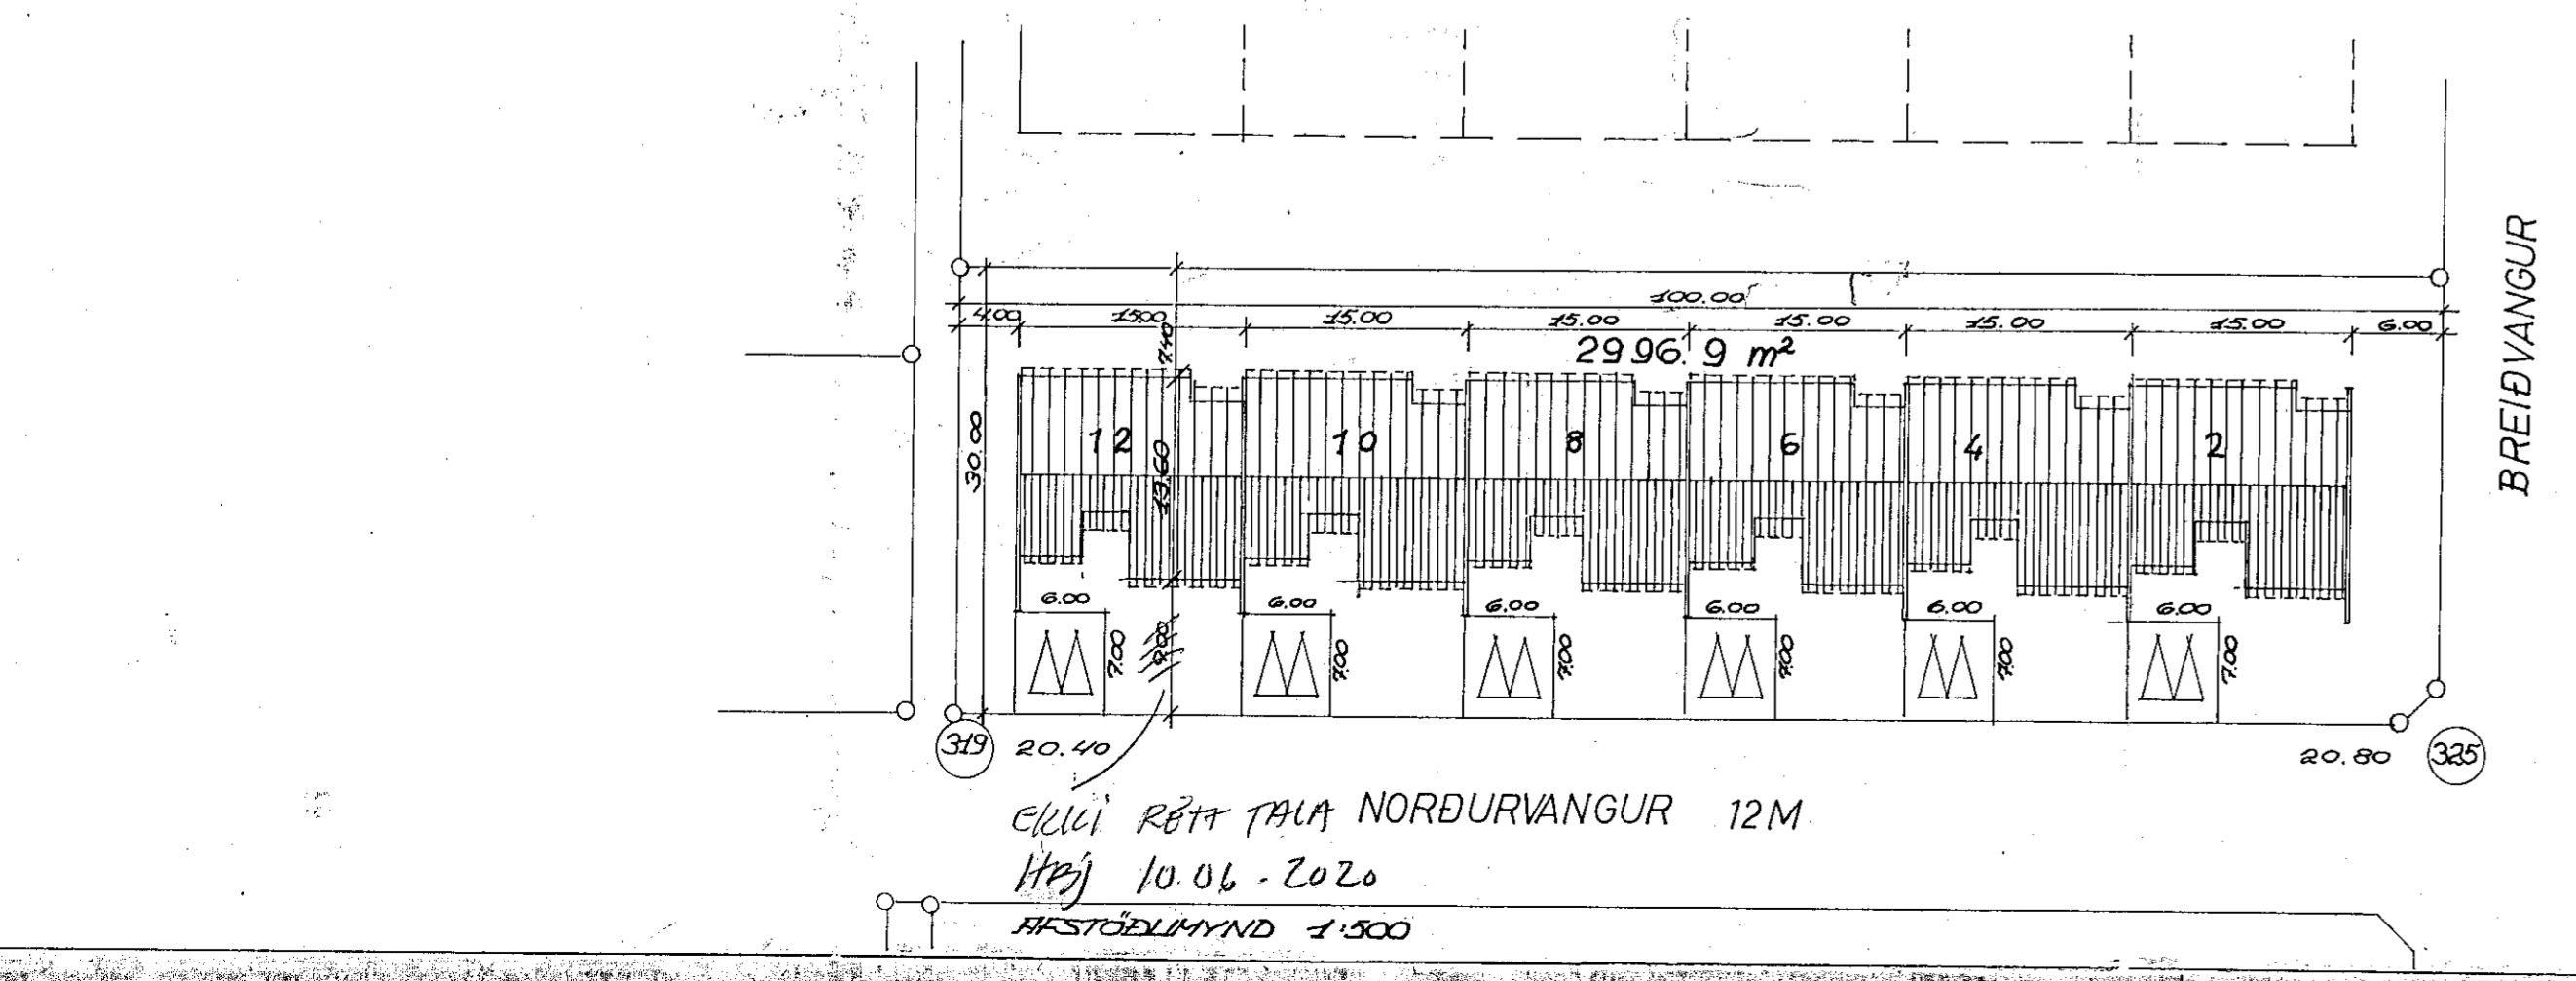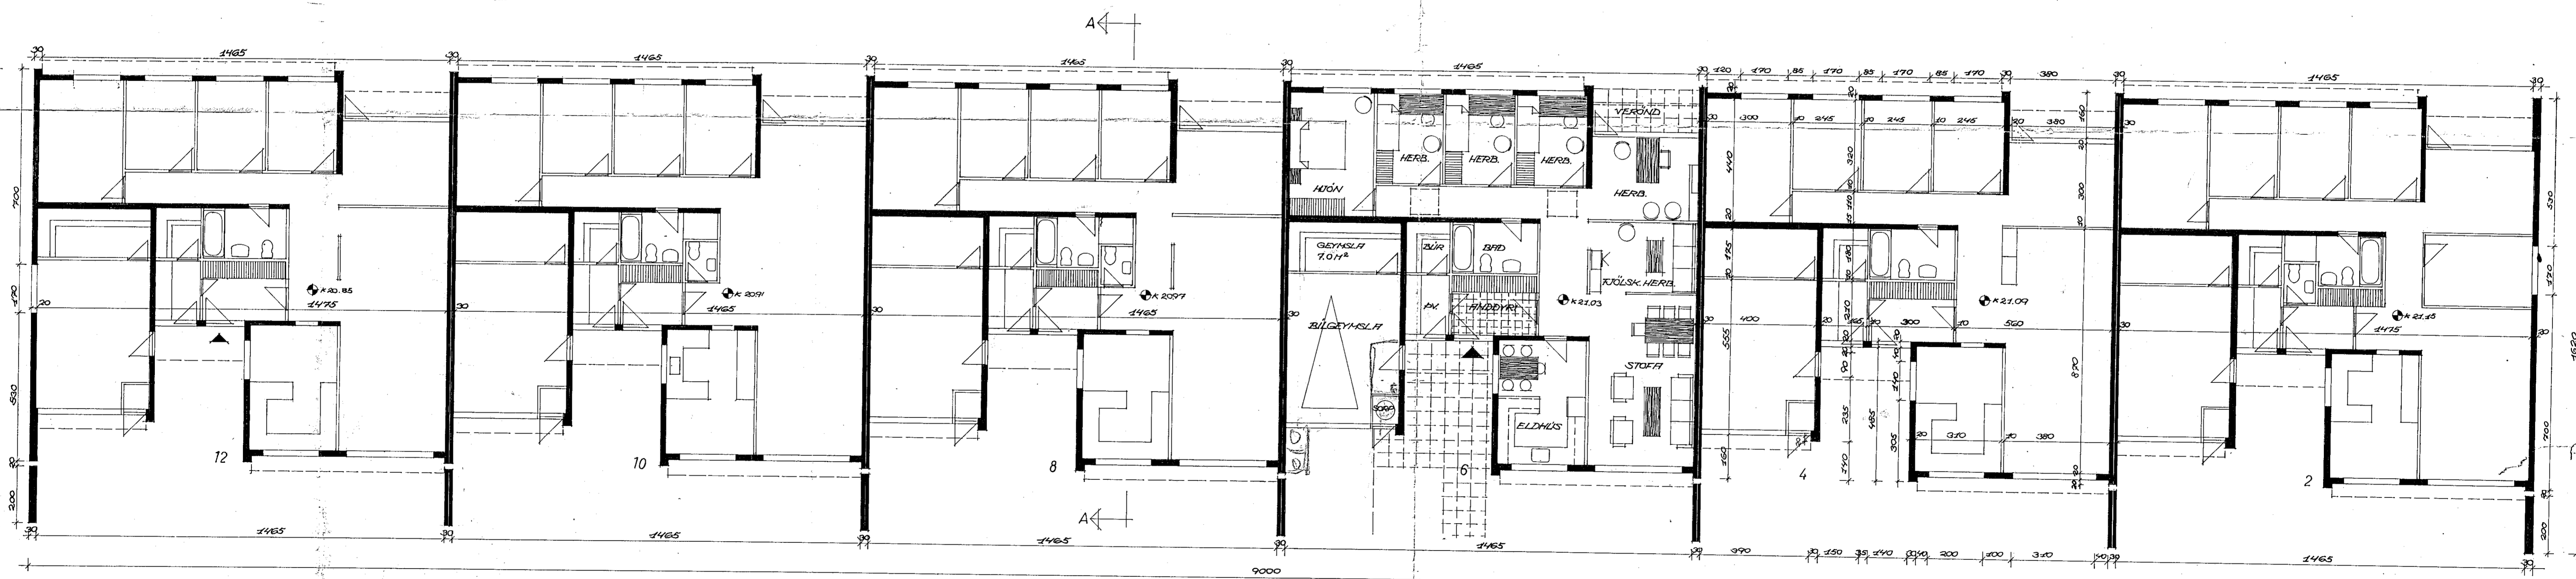

ATHUGASEMDIR:
 ÍBÚÐ: NETTÓ 125M²
 ÍBÚÐ: BRÚTTÓ 141M²
 BÍLGEYMSLA: BRÚTTÓ 33M²
 ÍBÚÐ + BÍLGEYMSLA: 174M² BRÚTTÓ
 LÖÐ: 2996,9M²

RAFMAGNSHITUN ER FYRIRHUGUÐ.

NR 6

KVARDI TEIKNISTOFA HRINGBRAUT 121 REYKJAVÍK SIMI 26340

VERKEFNI NORDURVANGUR 2,4,6,8,10,12	MÁL 1:100 1:500	VERK NR 3-72-27
GRUNNMYND, ÚTLIT, SNID, AFSTÖÐUMYND	DÁT. 29. 11. '72	DR. 1-A-1

[Signature]