Samþykkt á fundi byggingarnefndar þ. 13/12 1972
BYGGINGAFULLTRÚINN Í HAFNARFIRÐI
Sylvía Árnadóttir

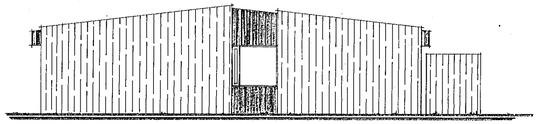
GAFL VESTUR

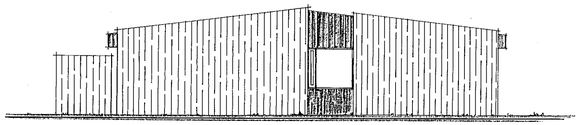
GAFL AUSTUR

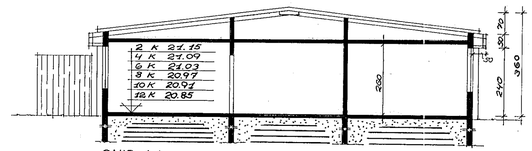

SNIÐ A-A

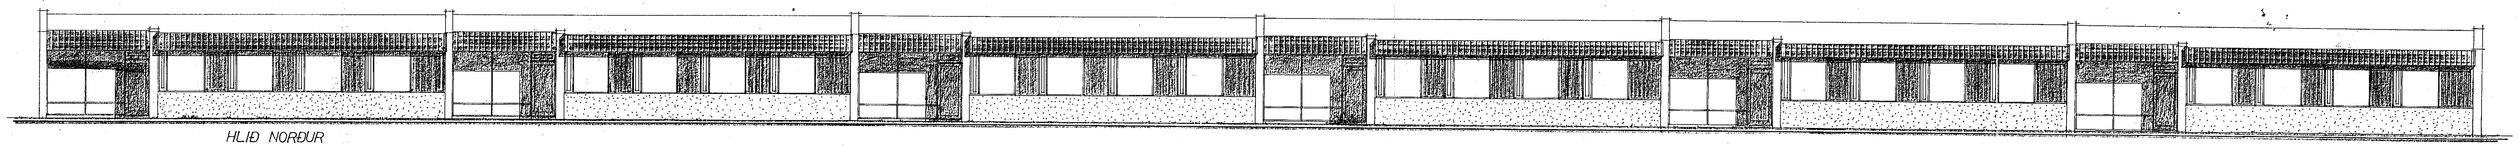
HLIÐ NORÐUR

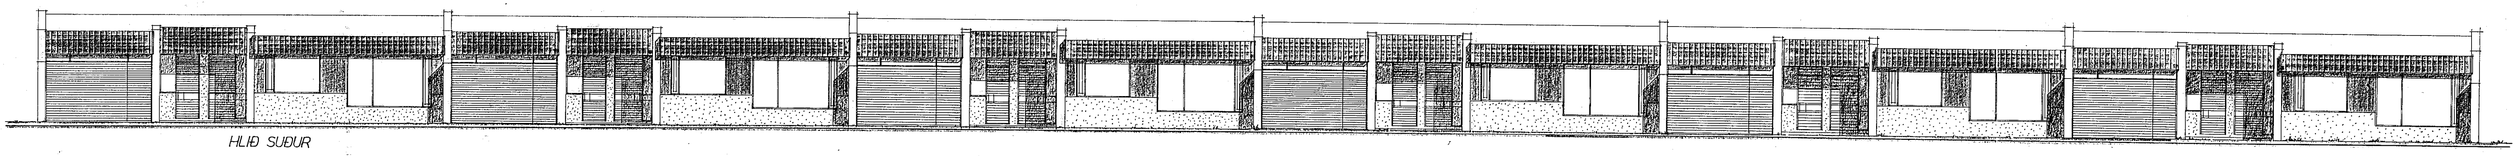
HLIÐ SUÐUR

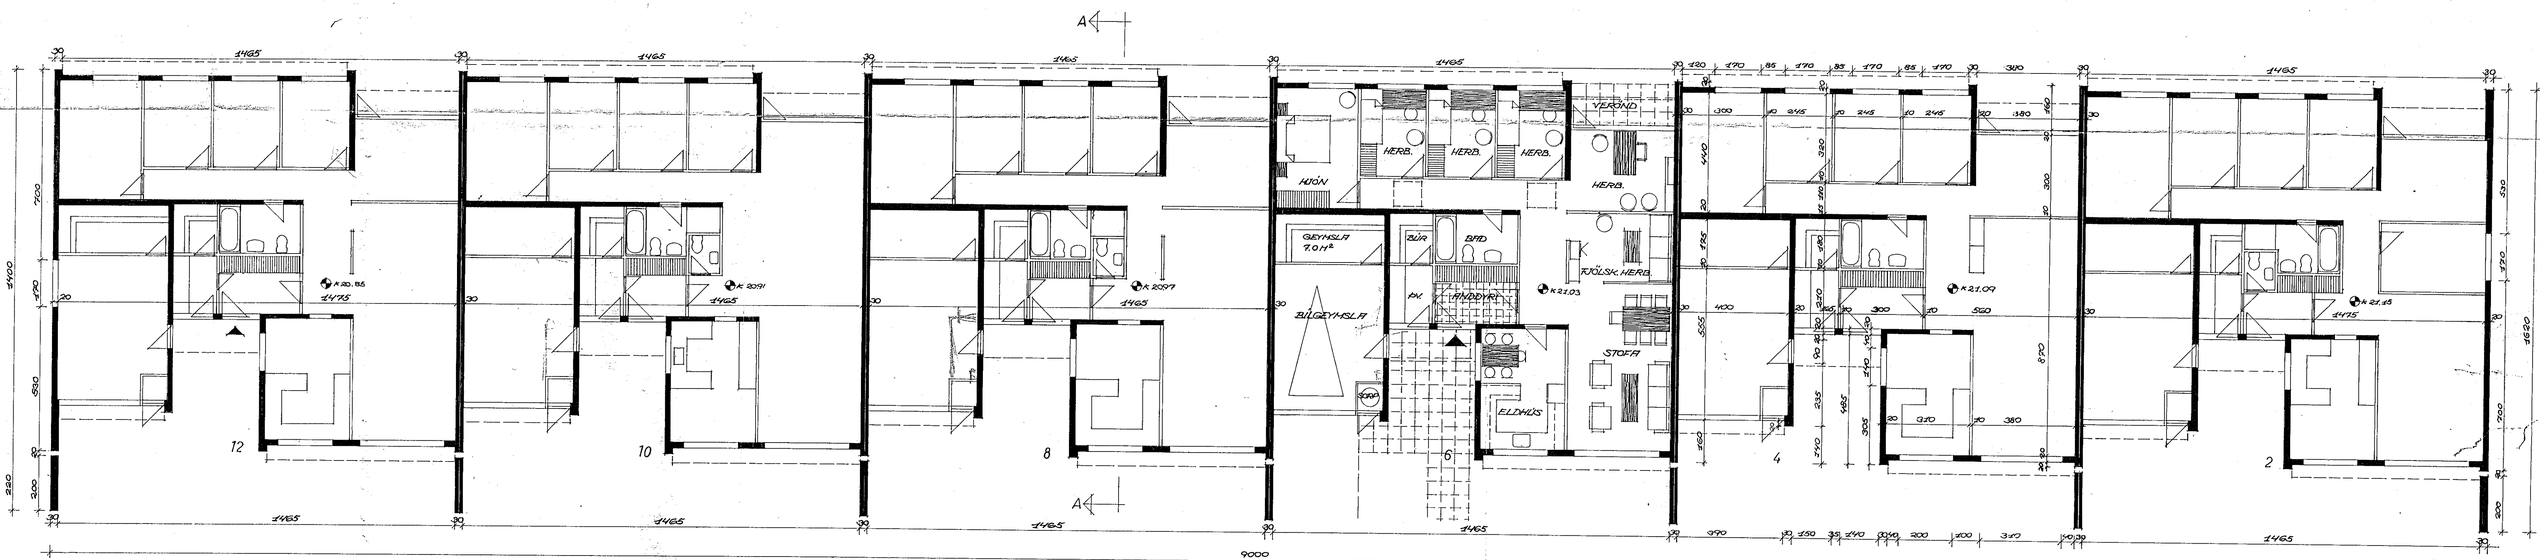

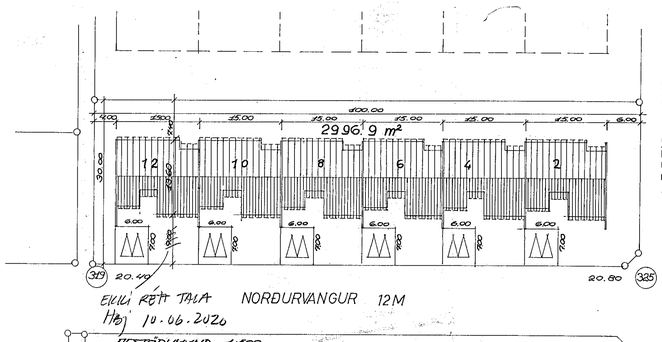

EKKI RÉTT TALA NORÐURVANGUR 12M
Hbj 10.06.2020
AFSTÖÐUMYND 1:500

N.

0 1 2 3 4 5 6 7 8 9 10 15m
0.5
KVARÐI 1:100.

ATHUGASEMDIR:
ÍBÚÐ: NETTÓ 125M²
ÍBÚÐ: BRÚTTÓ 141M²
BÍLGEYMSLA: BRÚTTÓ 33M²
ÍBÚÐ + BÍLGEYMSLA: 174M² BRÚTTÓ
LÓÐ: 2996.9M²

RAFMAGNSHITUN ER FYRIRHUGUÐ.

NR 8

KVARÐI TEIKNISTOFA HRINGBRAUT 121 REYKJAVÍK SÍMI 26340

VERKEFNI: NORÐURVANGUR 2,4,6,8,10,12	MÆL. 1:100 1:500	VERK NR. 3-72-27
	DAG. 29.11.'72	BR.
GRUNNMYND, ÚTLIT, SNIÐ, AFSTÖÐUMYND	TEIKN.	1-A-1.