
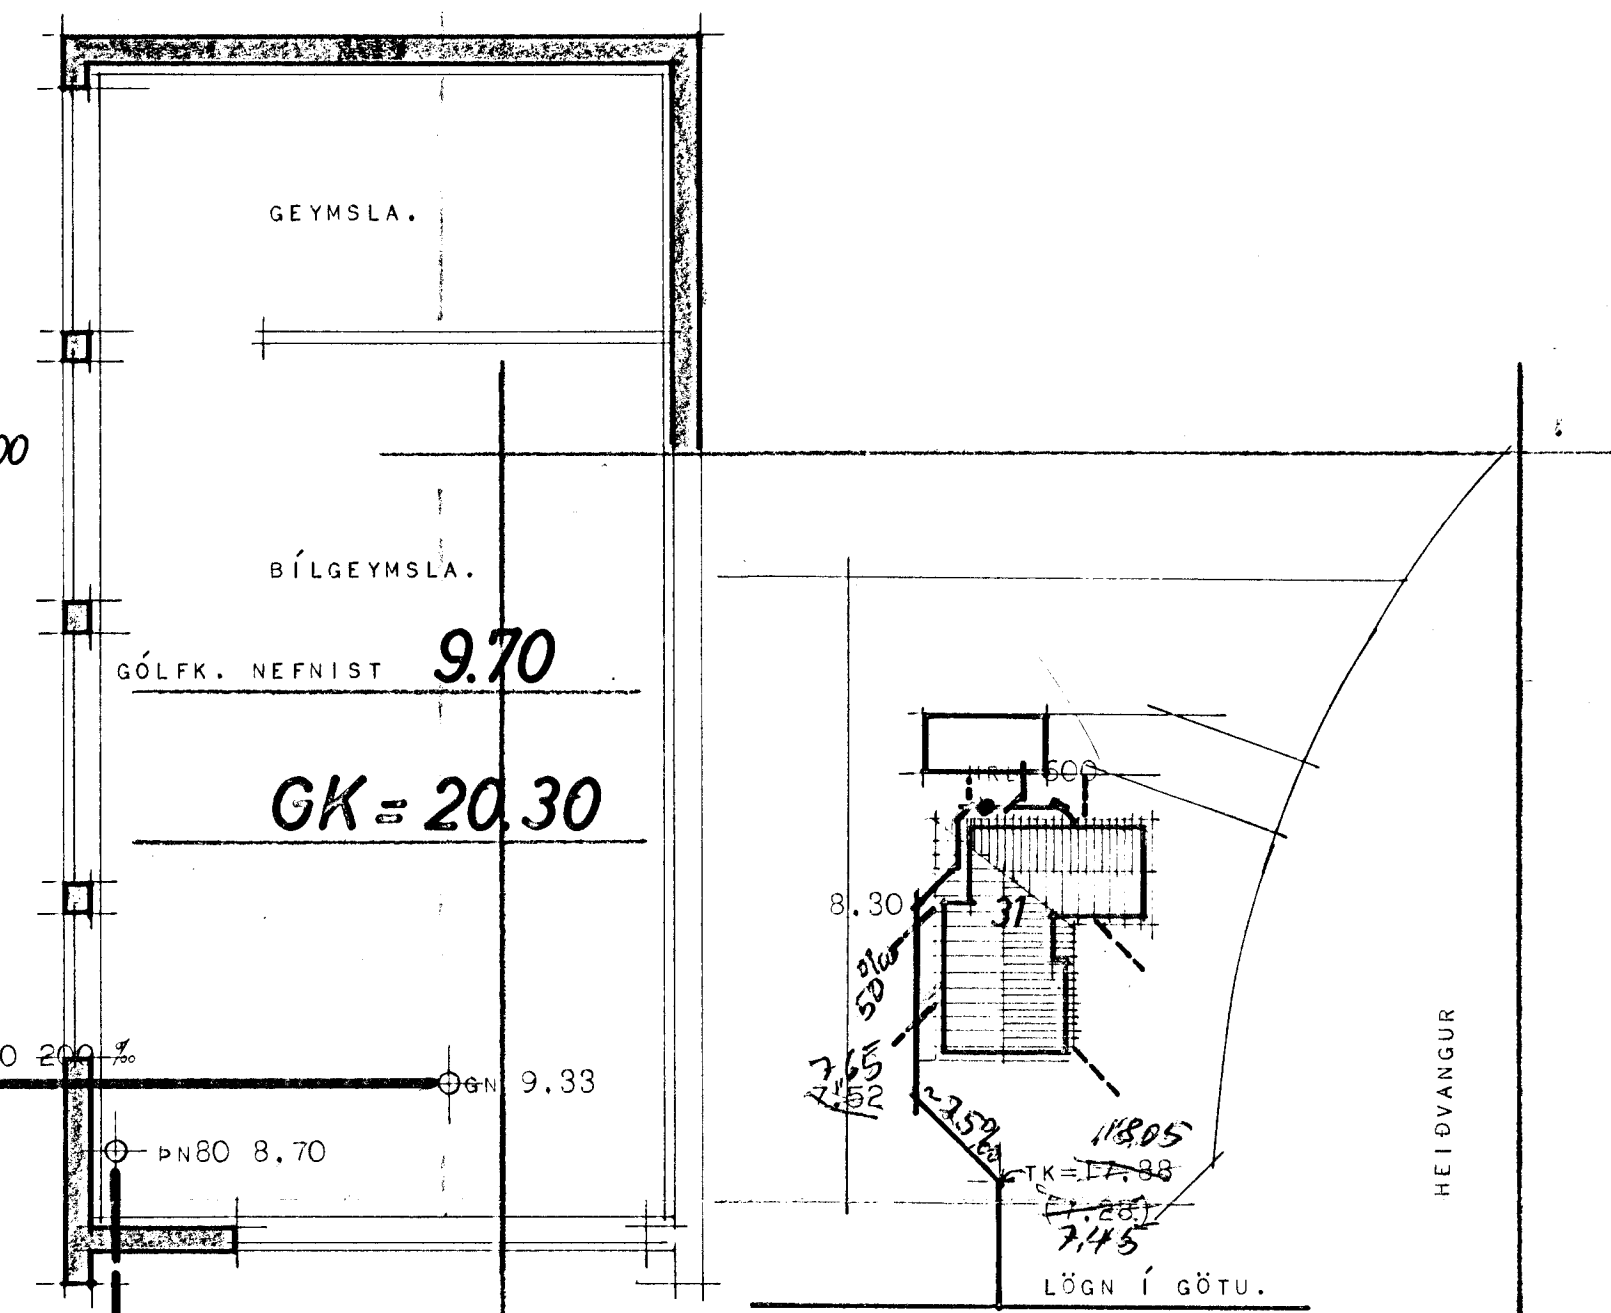


NORÐURVANGUR 31. HAFNARFIRÐI.

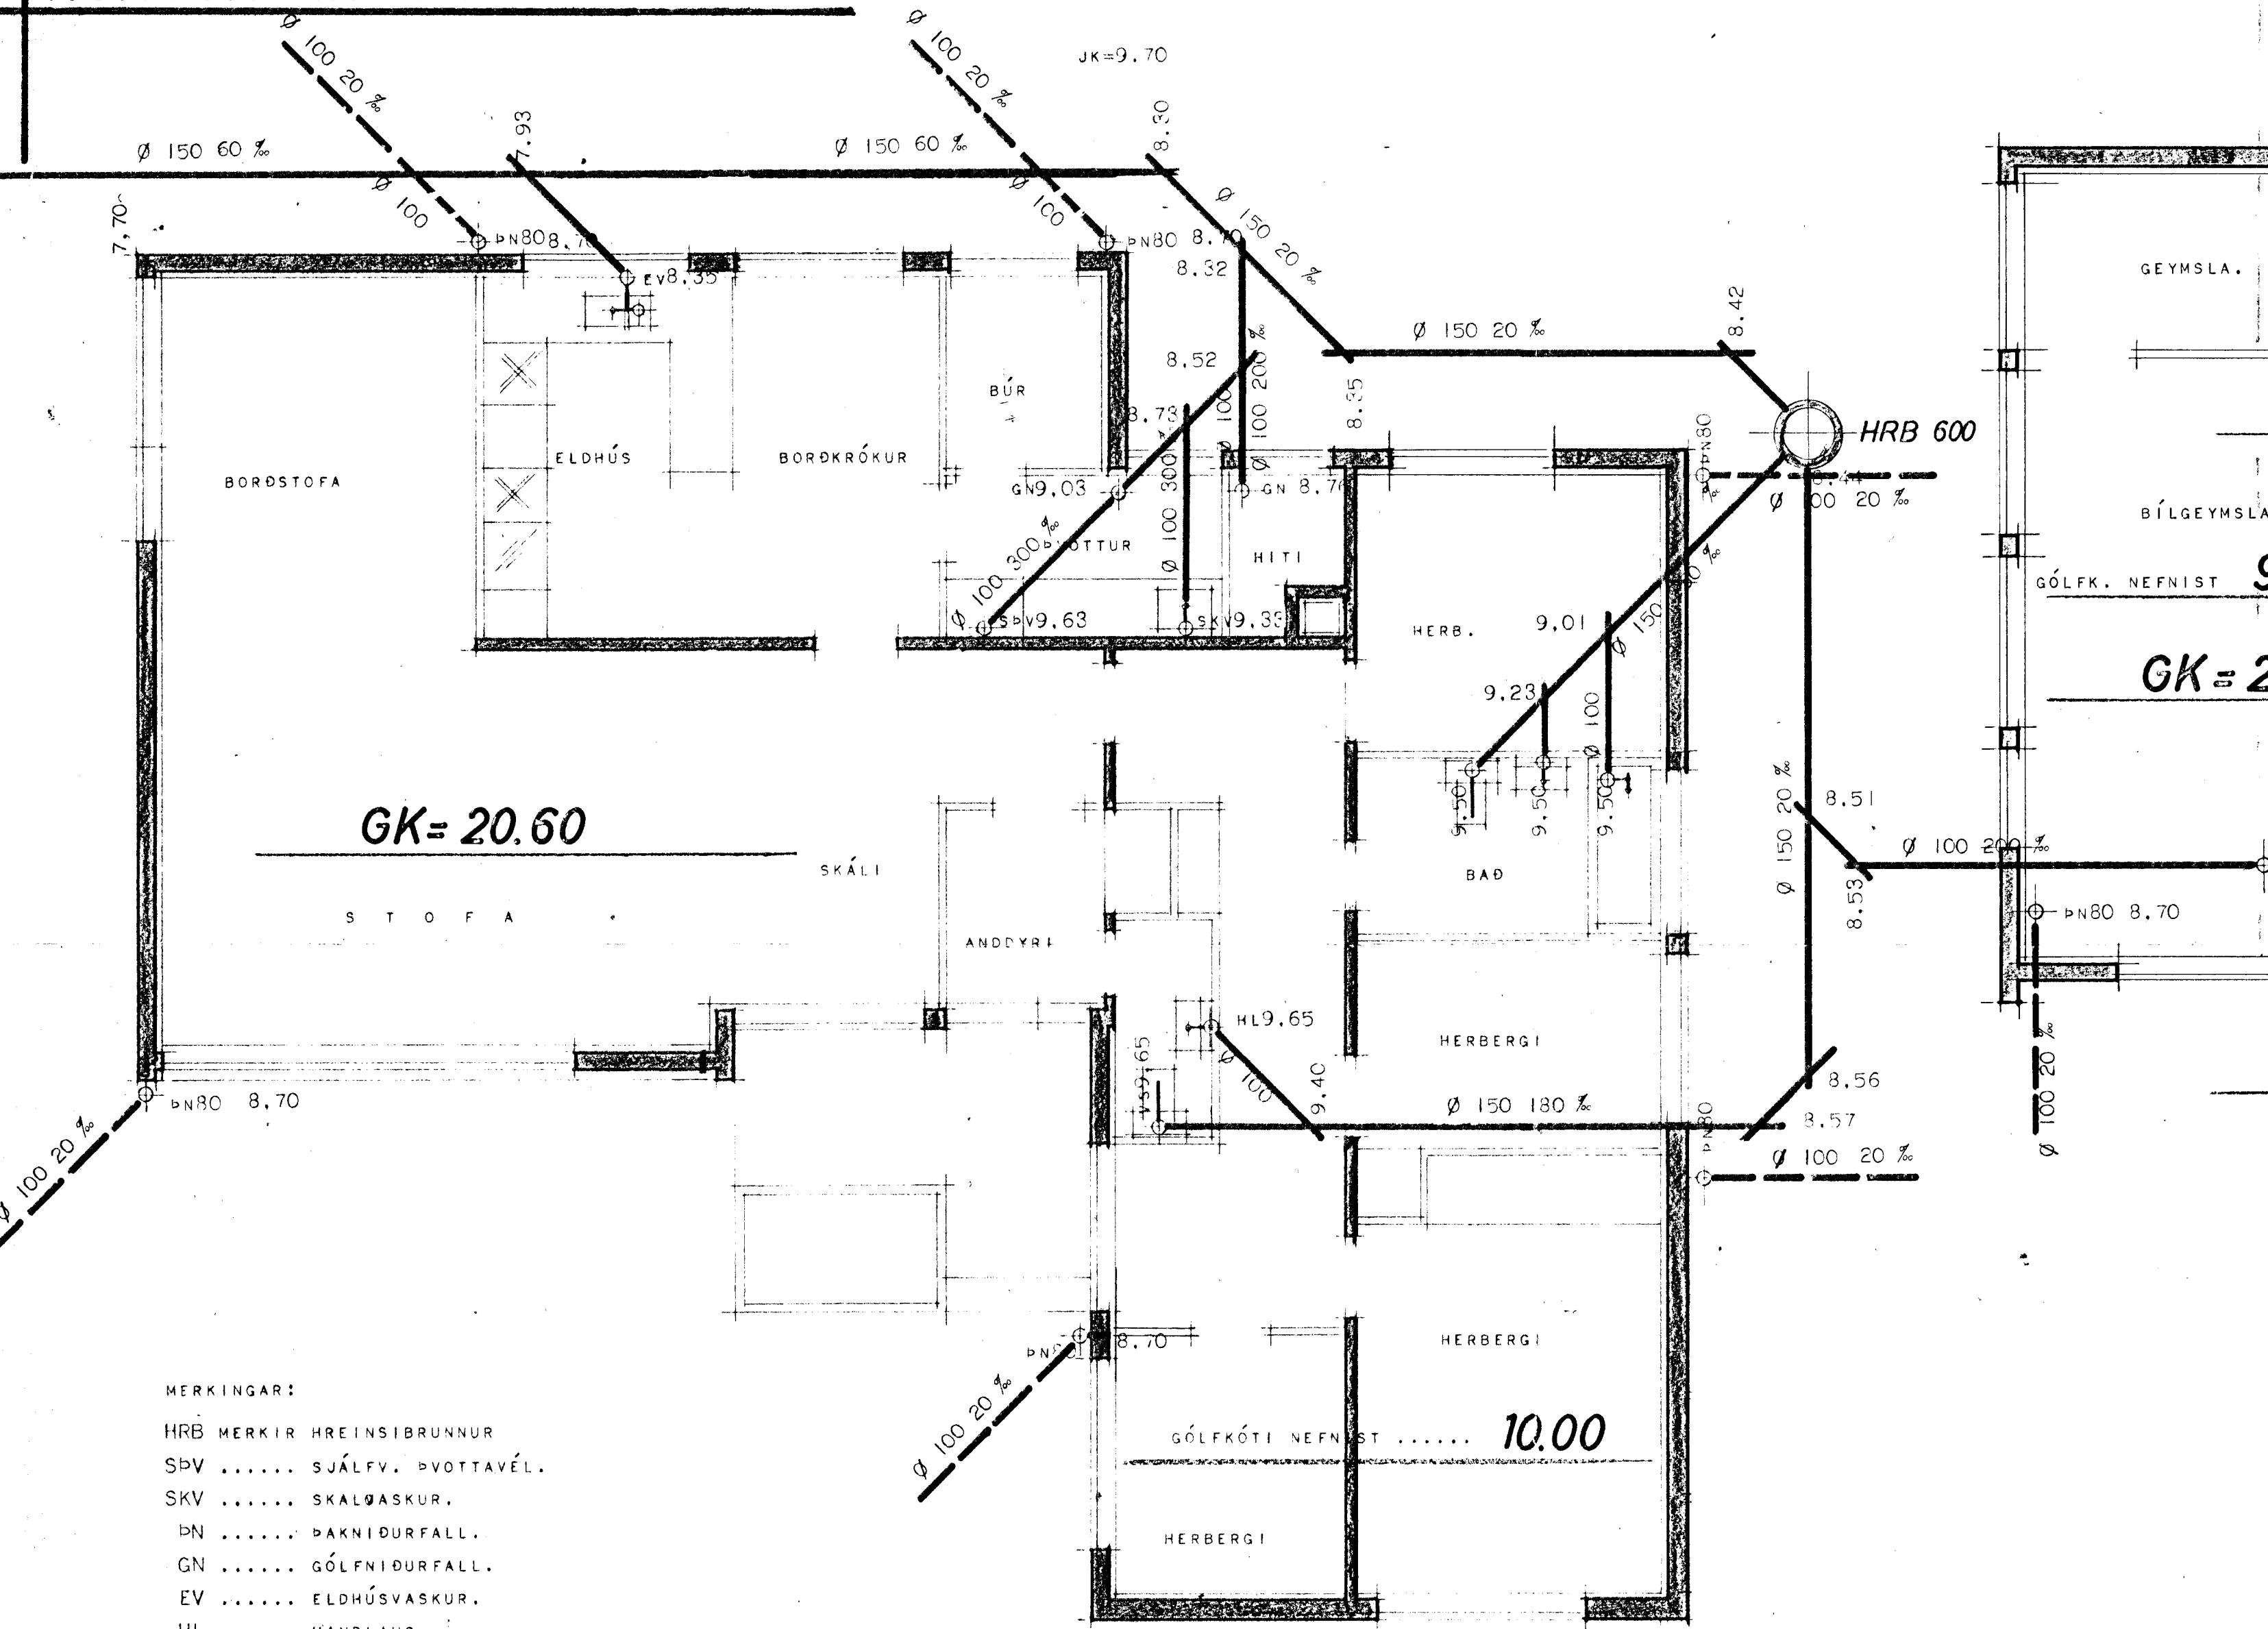


AFSTÖÐUMYND MÁL 1:500

ATH. LAGNIR FRÁ ÞAKNIDURFÖLLUM LEGGIST ÚT Í HRAUN.

- MERKINGAR:
- HRB MERKIR HREINSIBRUNNUR
 - SPV SJÁLFV. ÞVOTTAVÉL.
 - SKV SKALGASKUR.
 - ÞN ÞAKNIDURFALL.
 - GN GÓLFNIDURFALL.
 - EV ELDHÚSVASKUR.
 - HL HANDLAUG.
 - BK BADKER.
 - VS VATNSSALERNI.

GRUNNMYND.

EFNI OG FRÁGANGUR LAGNA SÉ SAMKVÆMT REGLUGER UM FRÁRENNSLISLAGNIR.

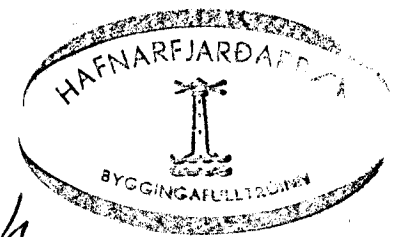

f.h.
19. mars 1972
Sig. Þ. Karason

HÚSNÆÐISMÁLASTOFNUN RÍKISINS	
FRÁRENNSLISLAGNIR:	EINBÝLISHÚS
GRUNNMYND MÁL 1:50	VERK
AFSTÖÐUMYND MÁL 1:500	78
	BLAD 1 AF 1
	1972

Sigurður Sumarliðson