NORÐURVANGUR 34. HAFNARFIRÐI.

Samþykkt á fundi byggingarnefnd ar 13 12 1972
BYGG... ULLTRÚINN
Í HAFNARFIRÐI
F. Sigurðsson

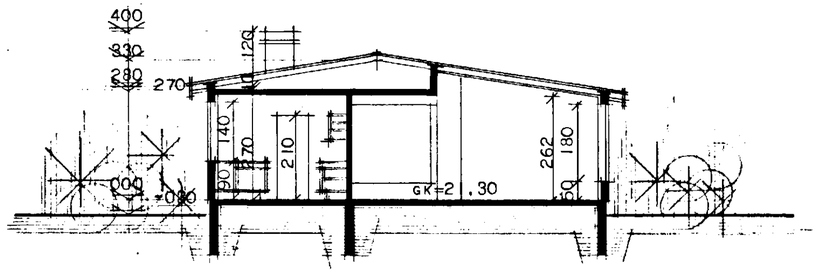

SNEIÐING Í HÚS.

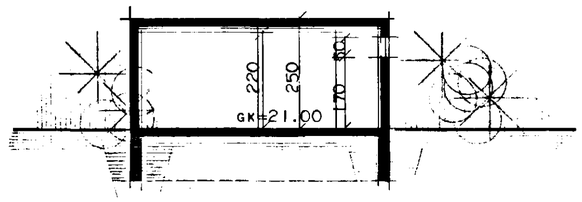

SNEIÐING Í BÍLGEYMSLU.

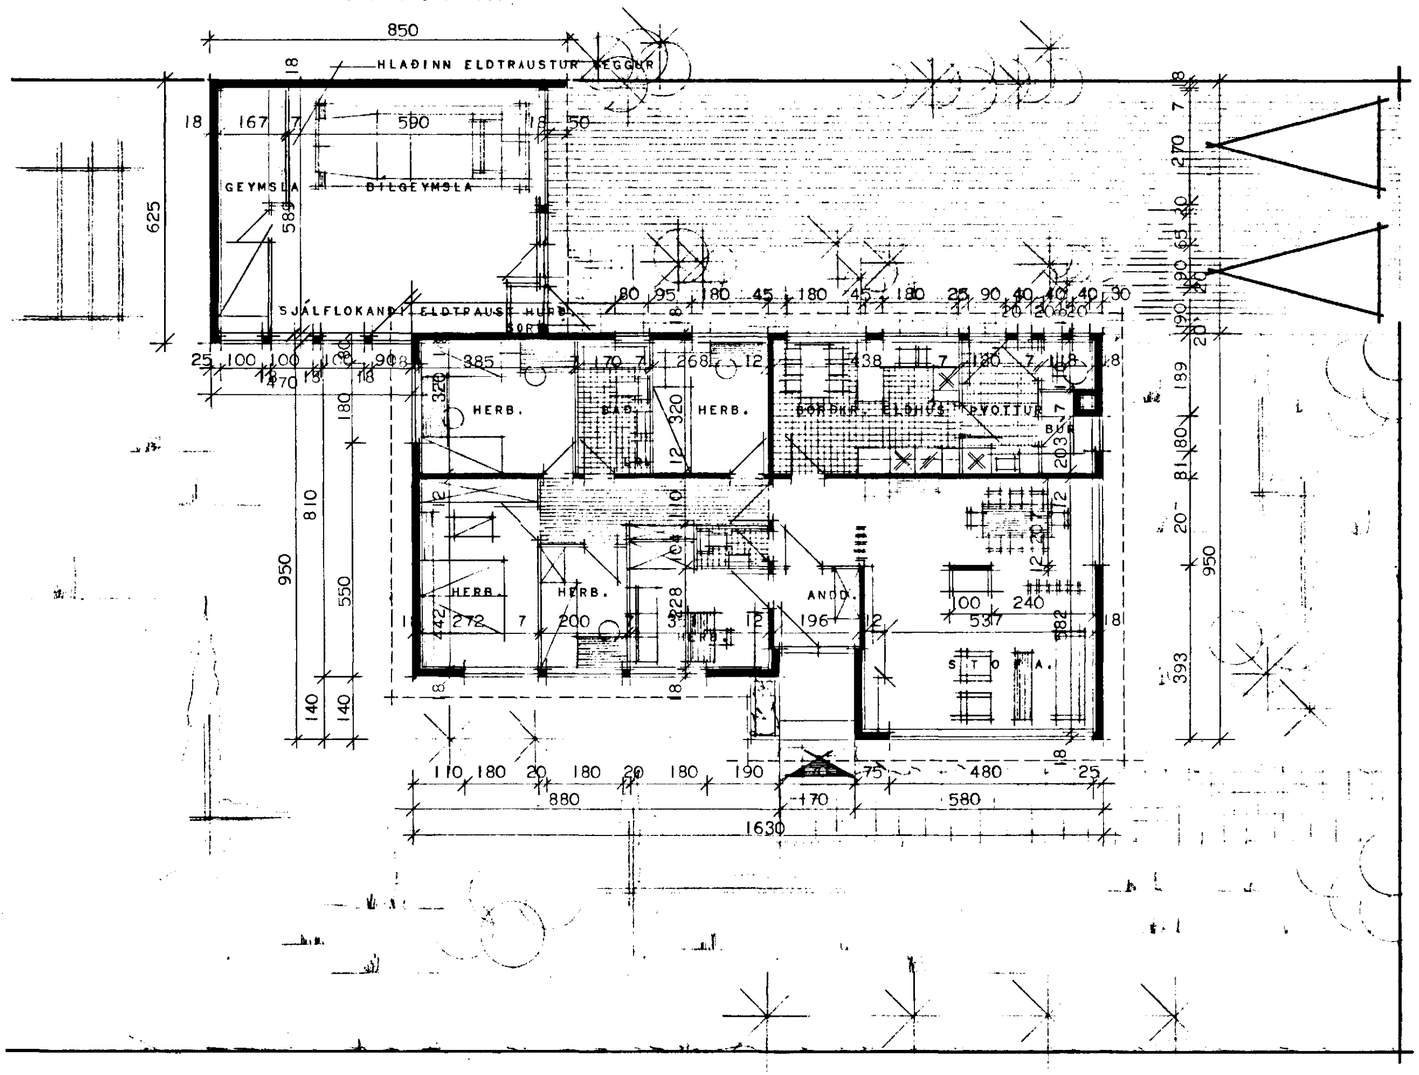

GRUNNMYND.

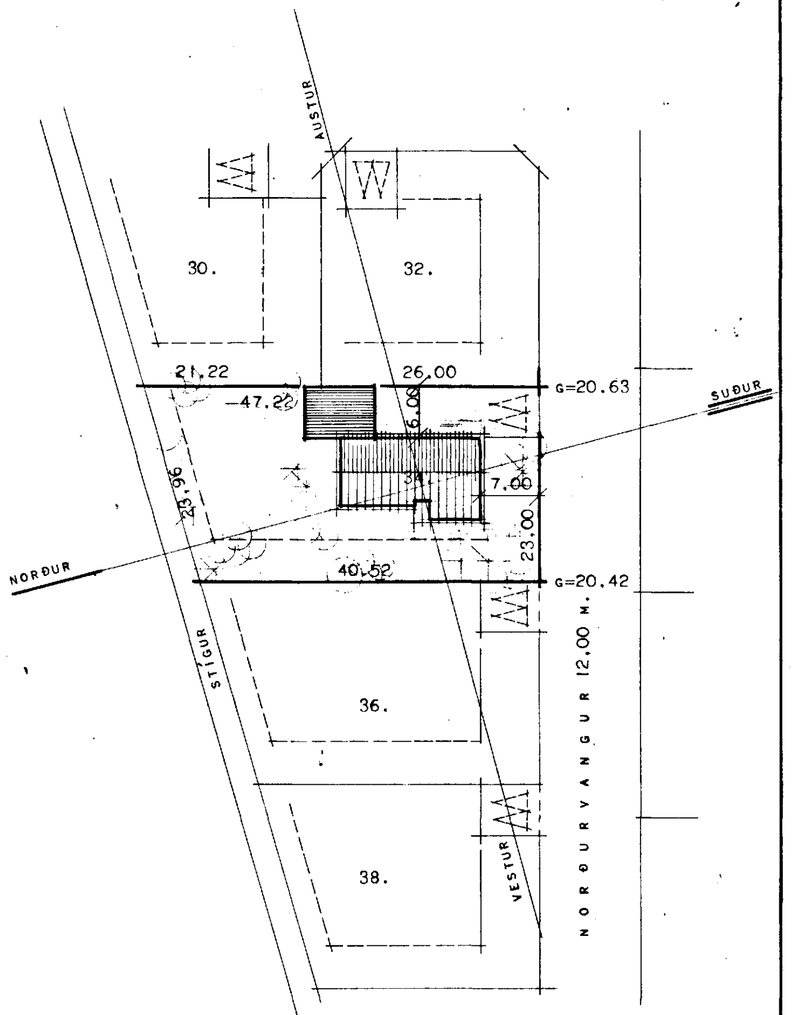

AFSTÖÐUMYND MÁL 1:500

HÚSNÆÐISMÁLASTOFNUN RÍKISINS

HÚSTEIKNING:
GRUNNMYNDIR OG SNEIÐINGAR.
MÁL 1:100

AFSTÖÐUMYND
MÁL 1:500

EINBÝLISHÚS

VERK
1061

BLAÐ NR 1.

1972

BÍLGEYMSLU BREYTT Í SEPT 73 SG