
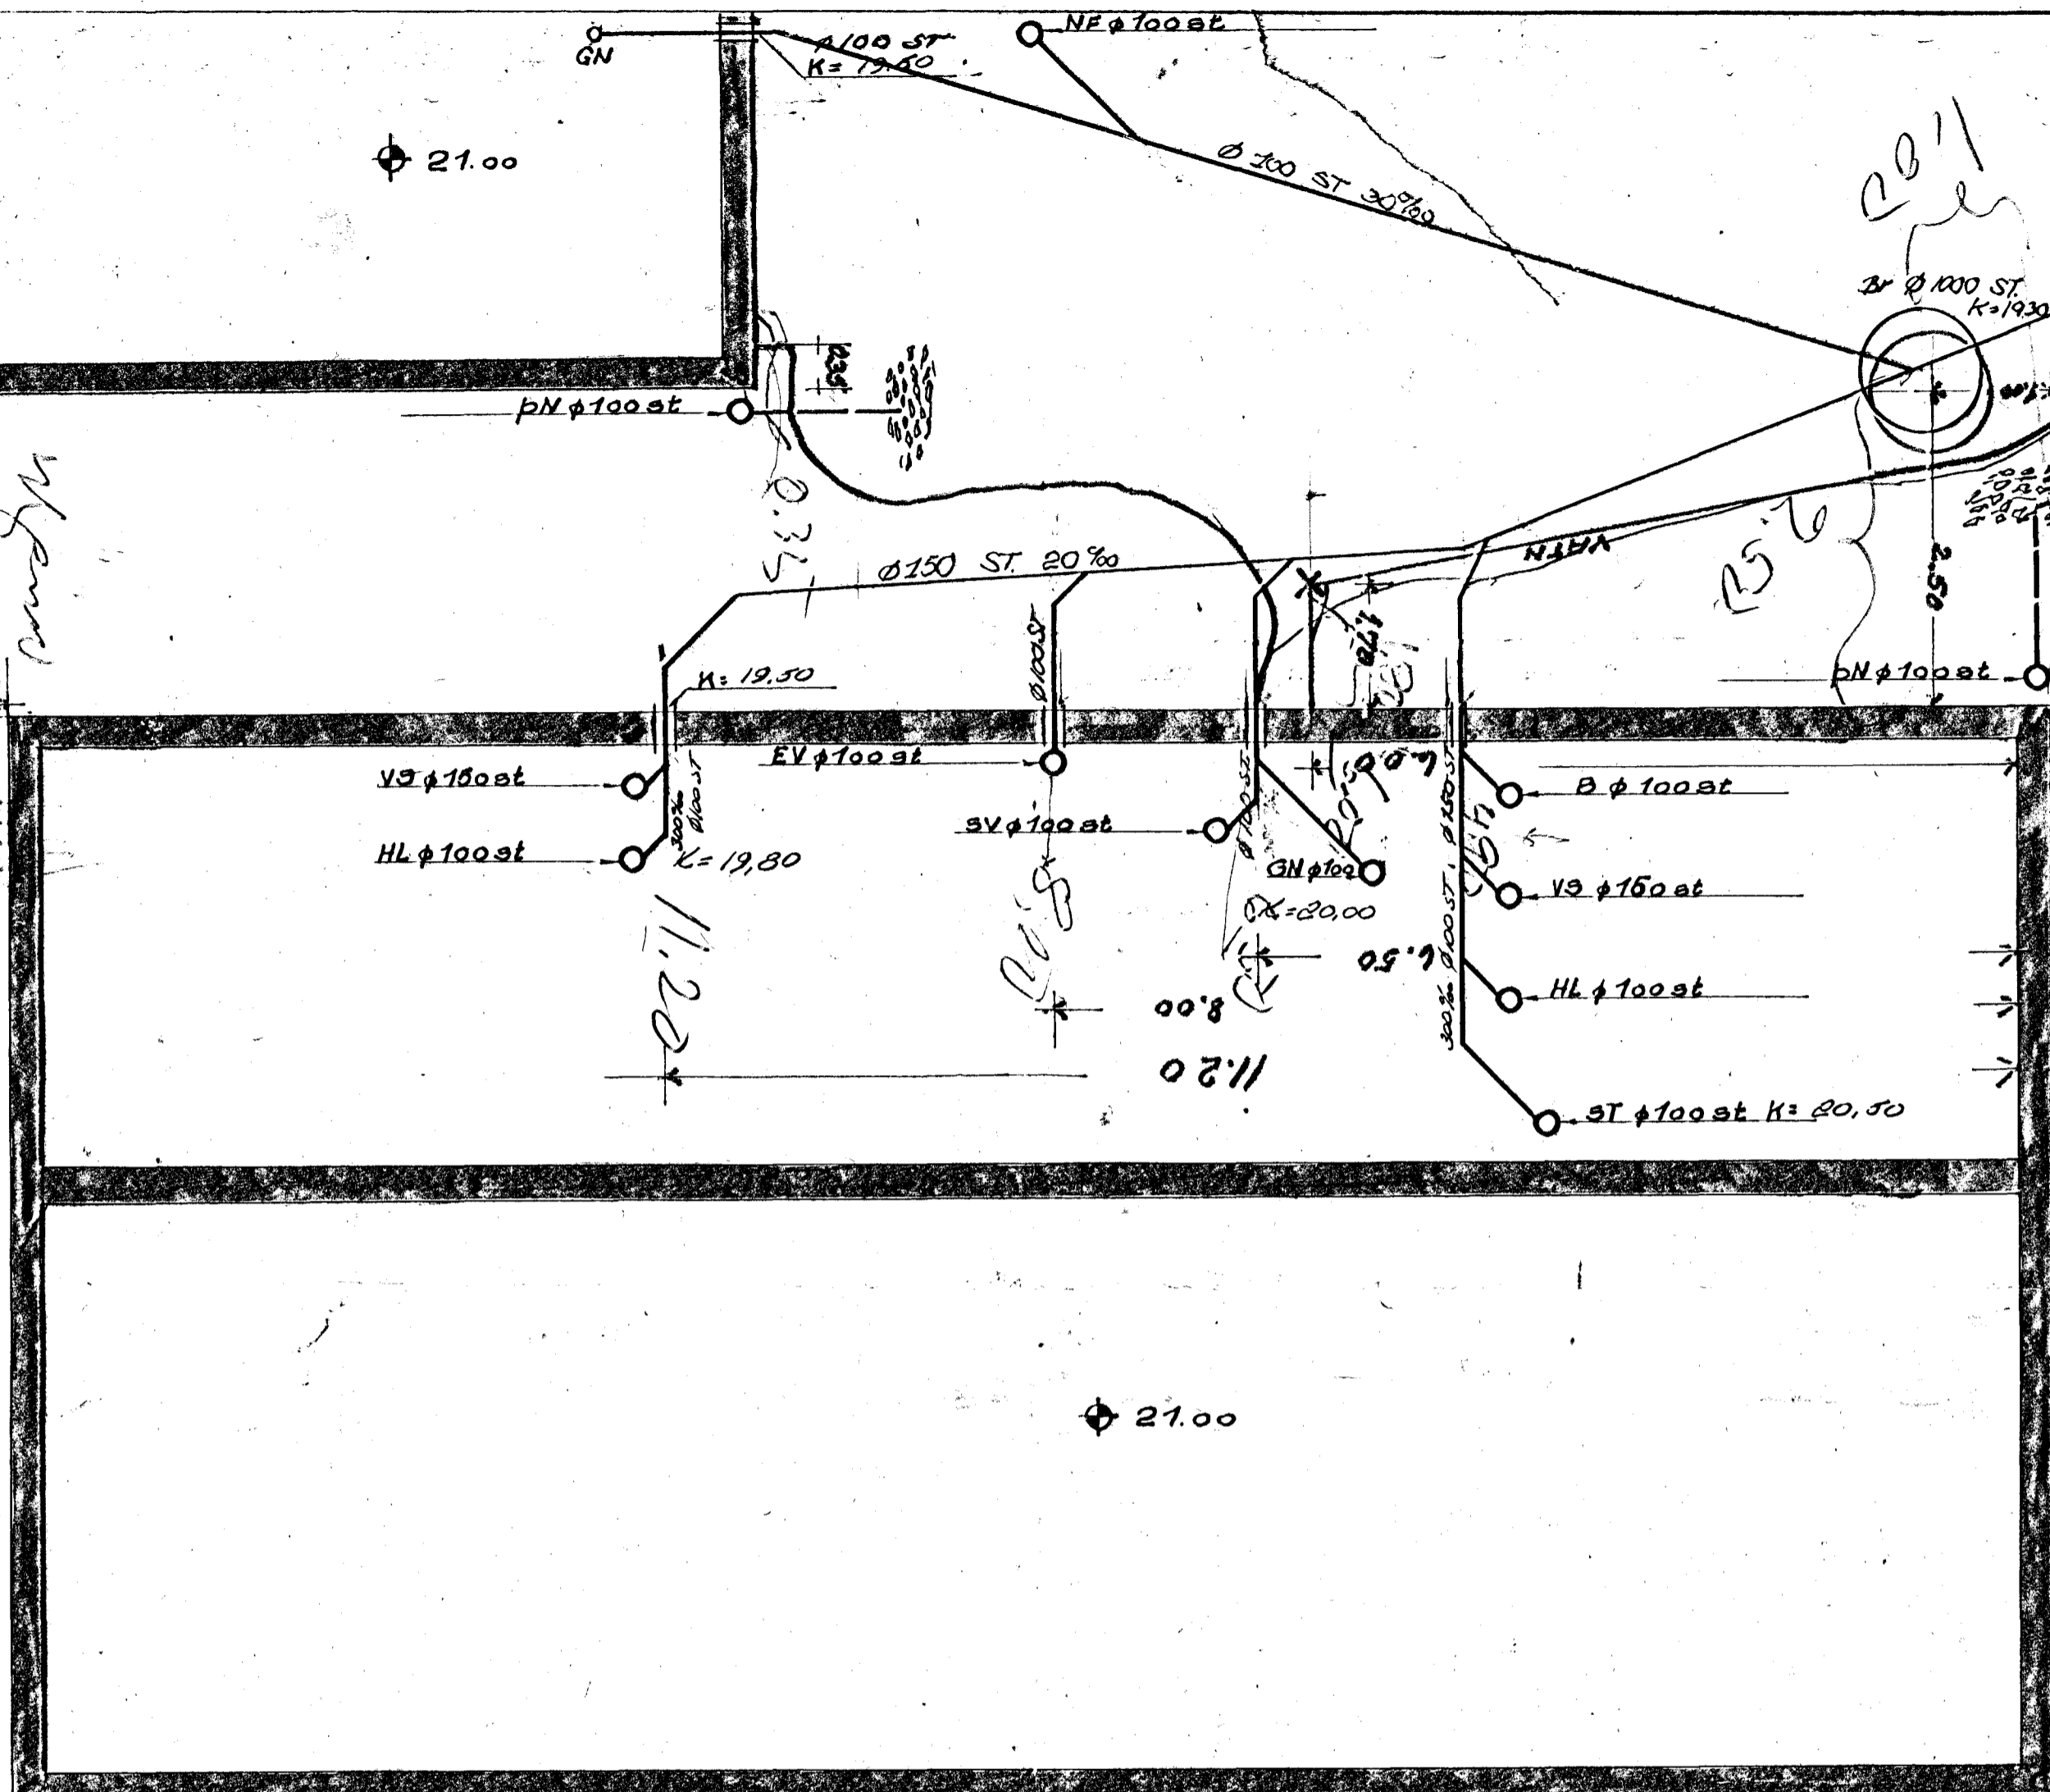


SKÝRINGAR.
 EFNI OG FRÁANGUR SKAL VERA
 SAMRÆMI VÍÐ GILDANDI REGLUGERÐ.
 SKOLPLÖGN UTANHÚSS OG Í GRUNNI
 SKAL VERA Í STEINSTEYPUROÐUM
 SAMSKEYTI ÞÖKKUÐ MEÐ TJÖRUHAMPI
 OG MÚRAÐ YFIR.

- | | |
|-------------|-----------------|
| — SKOLPLÖGN | — REGNVATNSLÖGN |
| ST | STEINSTEYPT |
| J | STEYPUJÄRN |
| GALV. | GALVANESERAÐ. |
| HL | HANDLAUG. |
| EV | ELDHÚSVASKUR. |
| VS. | VATNSSALERNI. |
| PV. | PVOTTAVÉL. |
| GN. | GÖLFNIÐURFALL. |
| NF. | NIÐURFALL. |
| B. | BAÐ. |
| ST | STURTA. |
| PN. | ÞAKNIÐURFALL. |
| H+K. | HEITT OG KALT. |
| BR. | BRUNNUR. |

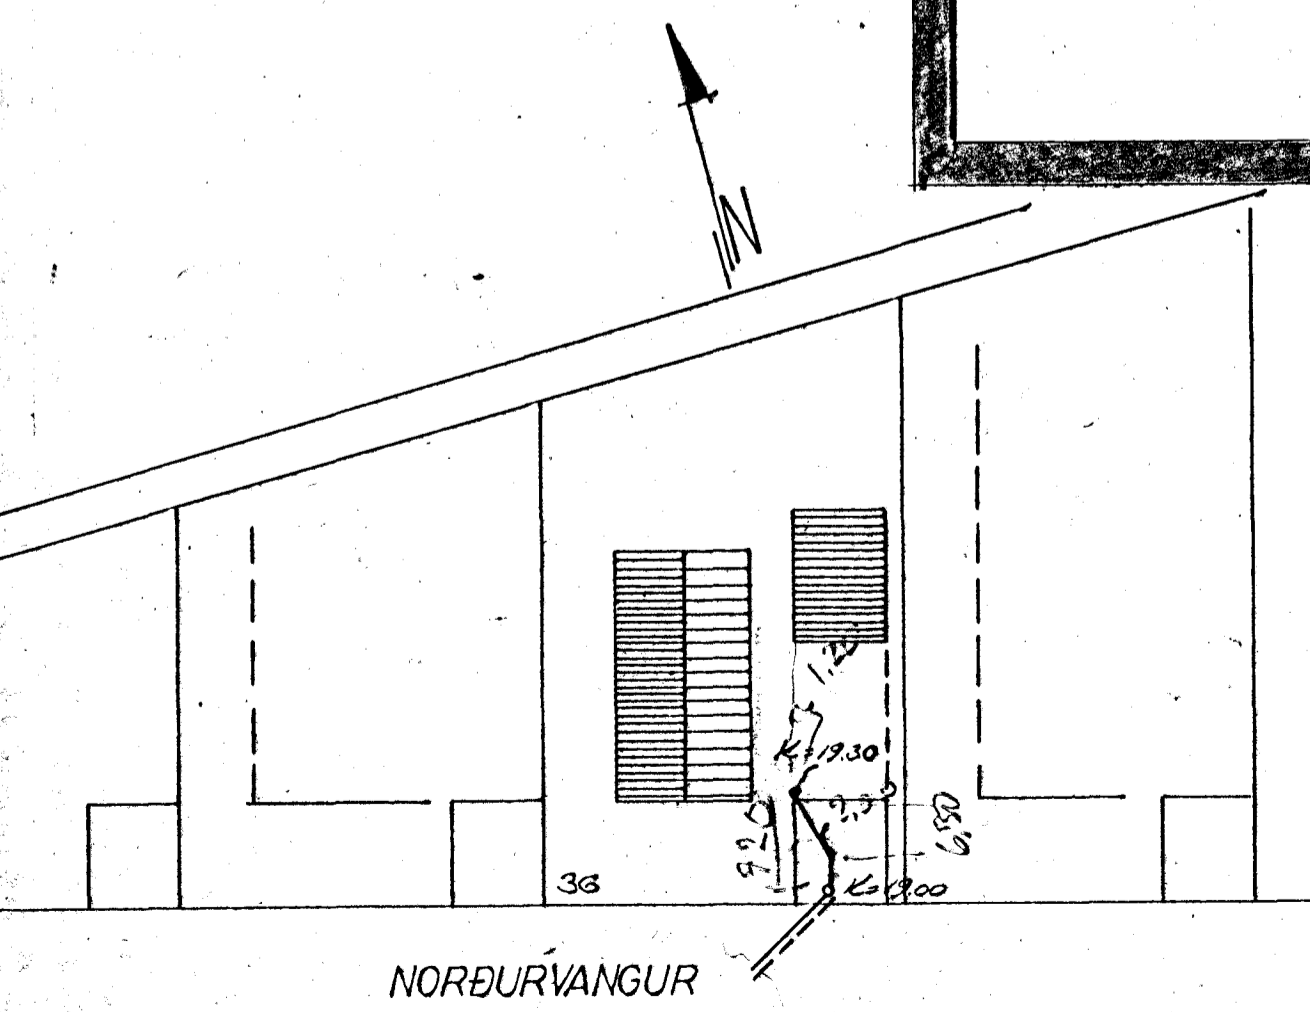

KVARÐI TEIKNISTOFA BRINGBRAUT 121 REYKJAVÍK SÍMI 26340		
VERKEFNI	NORÐURVANGUR 36 HAFNARFIRÐI	MÁL 1:50 & 1:500
DAGS.	5.12.72	VERK N.R. 3-72-33
TEIKN.	GH.	BR. OG. 73. 22
REIKN.	PH.	TEIKN. N.R. V2

Handwritten signature