


Samþykkt á fundi byggingarnefndar þ. 7. 9. 1994


BYGGINGAUFULLTRÚINN Í HAENARFIRDI

*[Signature]*

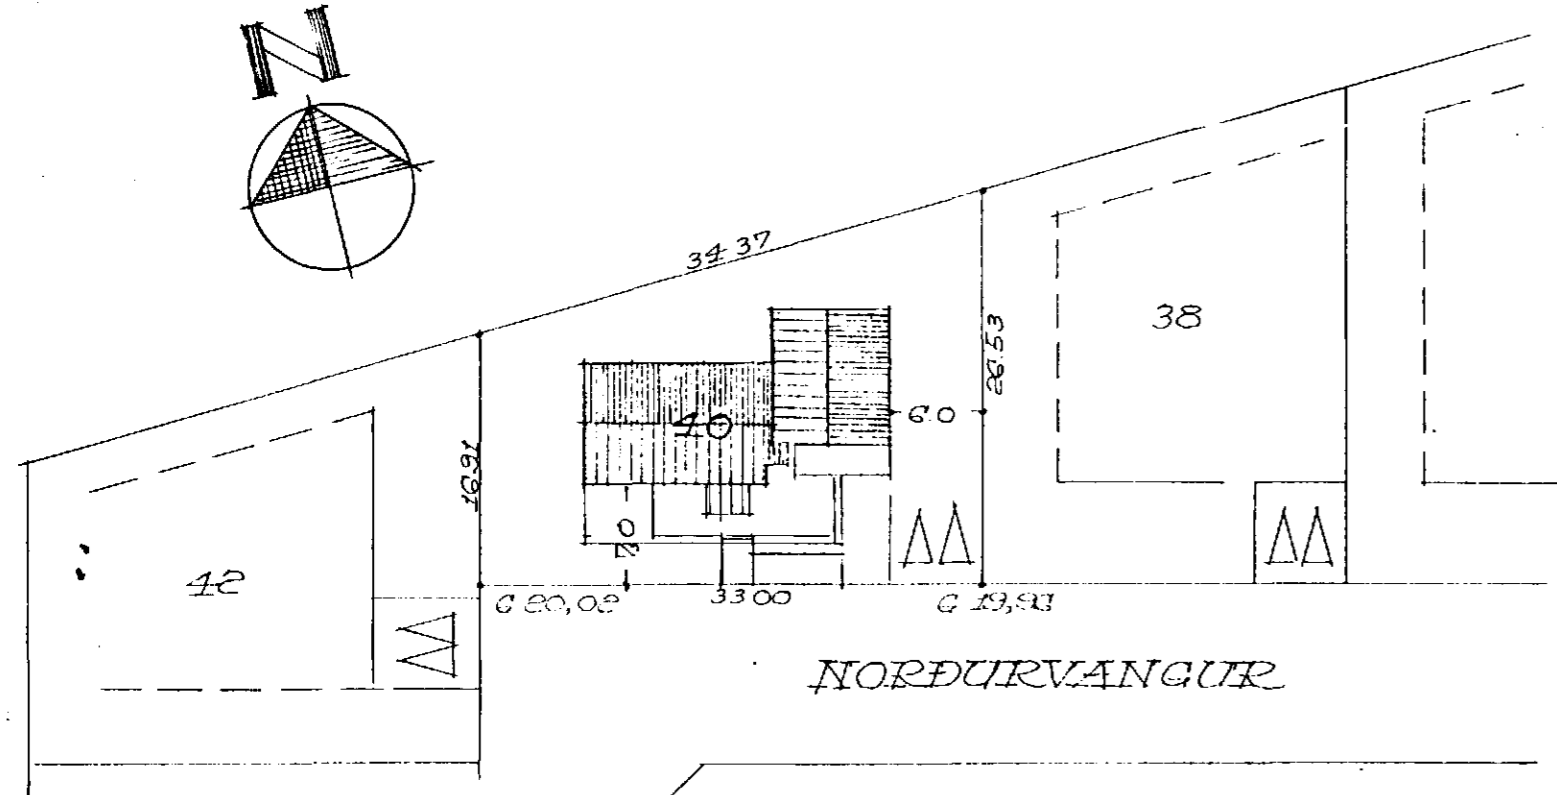


NORÐURVANGUR


afstöðumynd 1:500

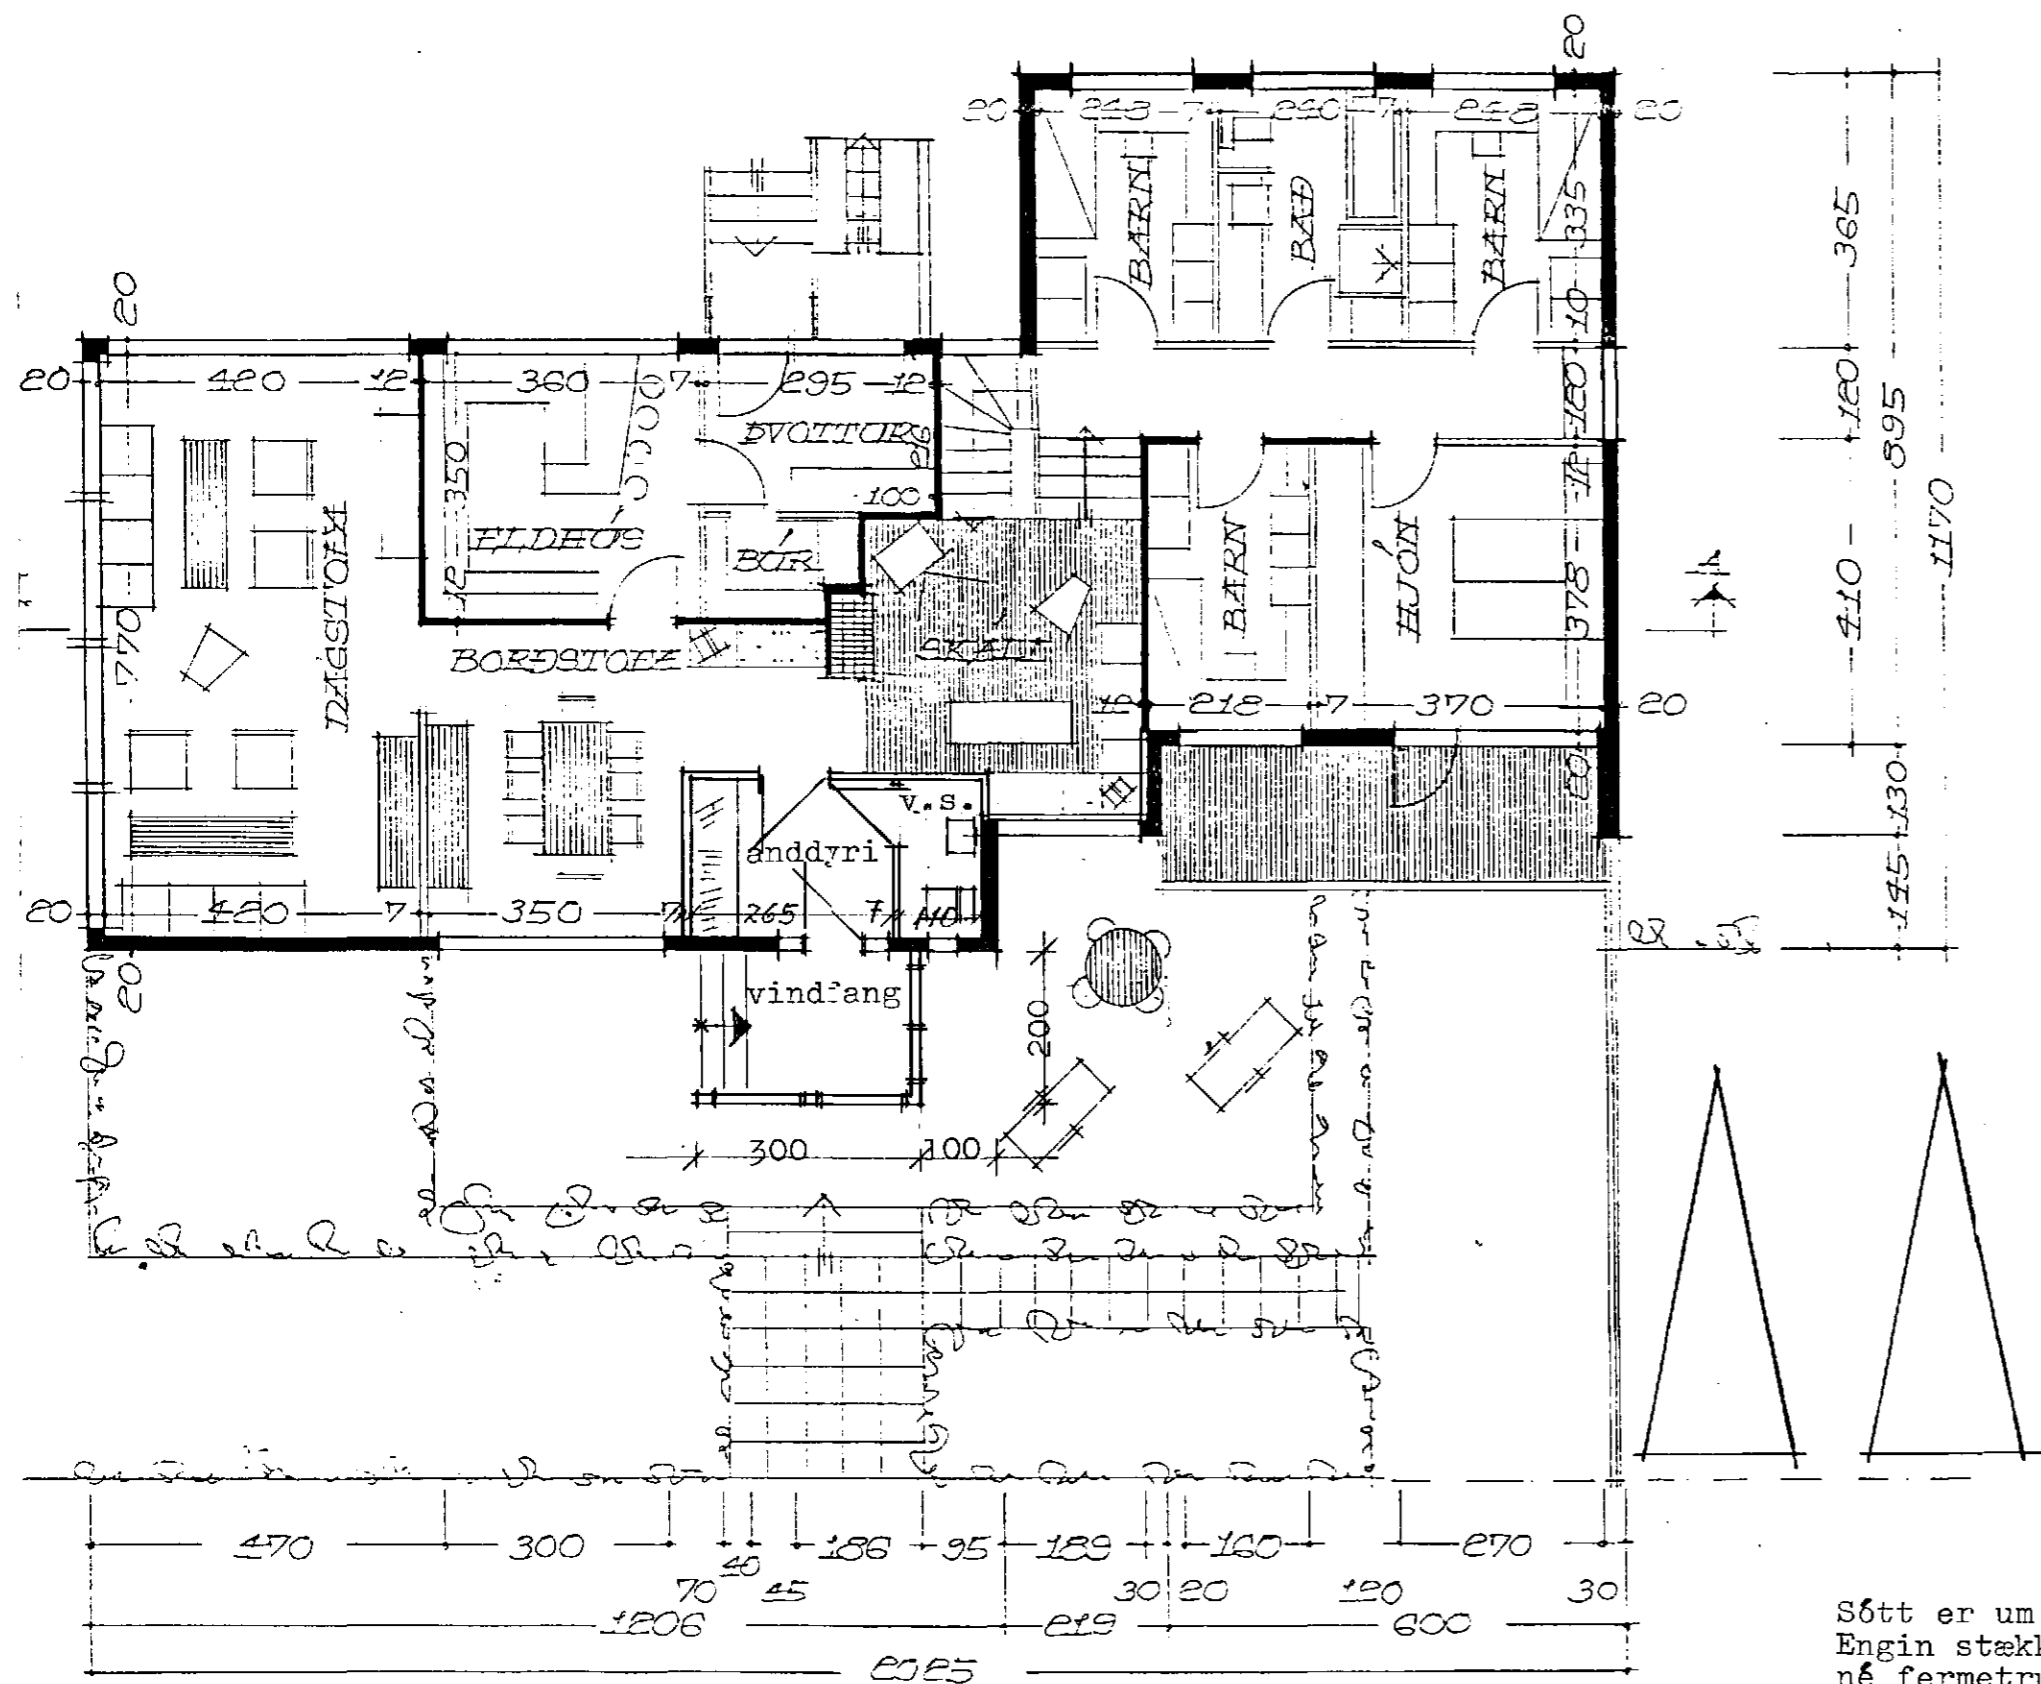


grunnmynd

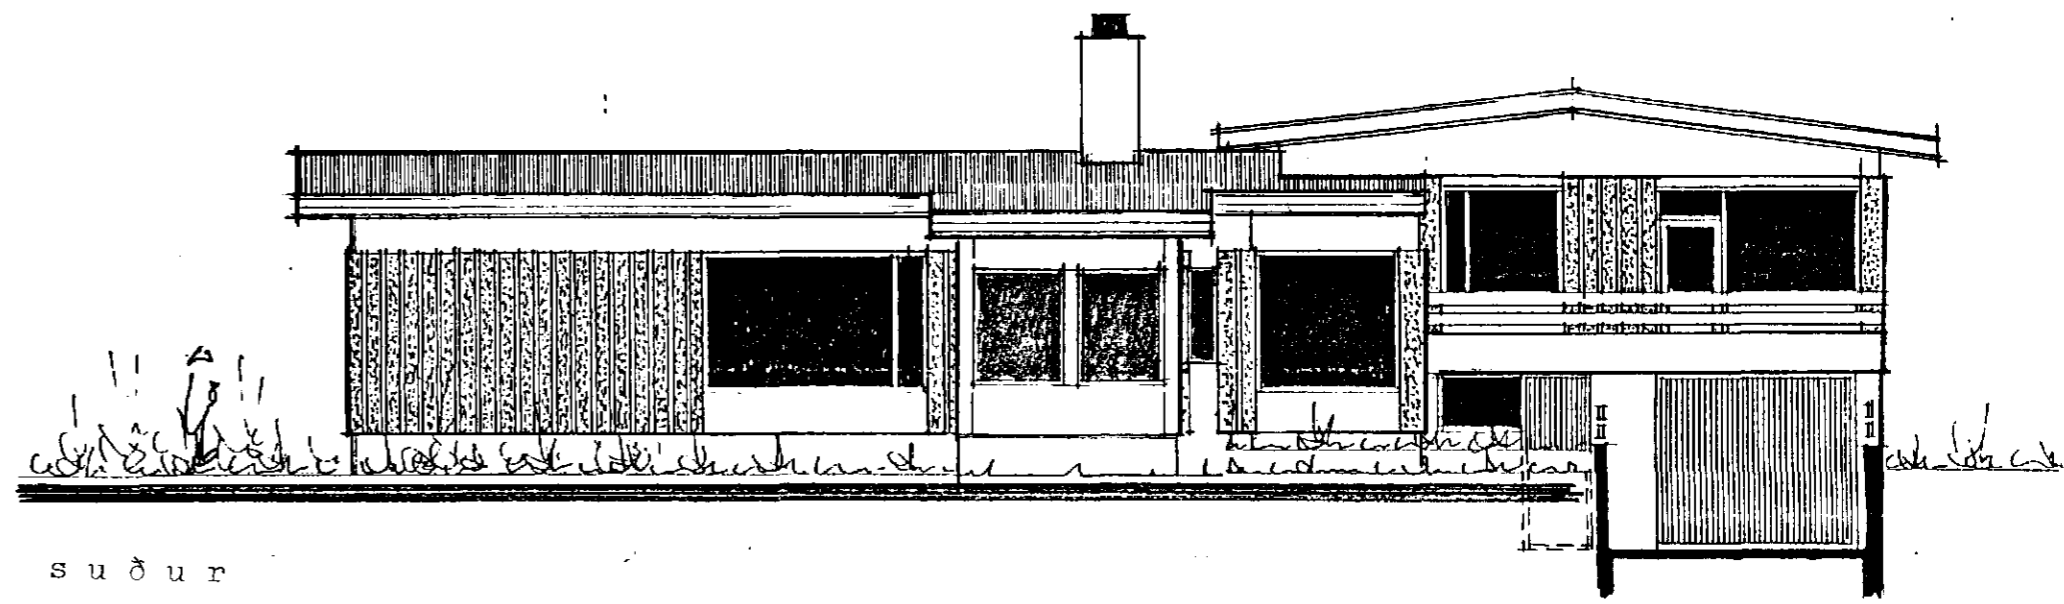

suður

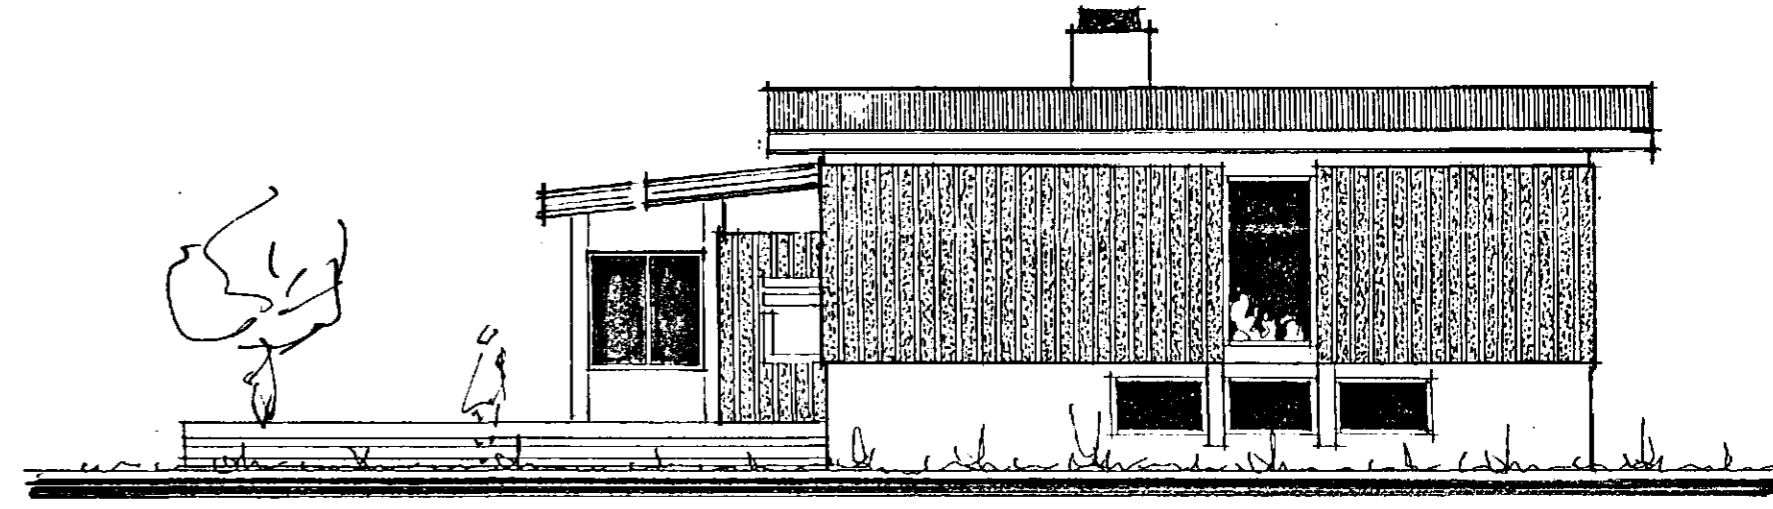

austur

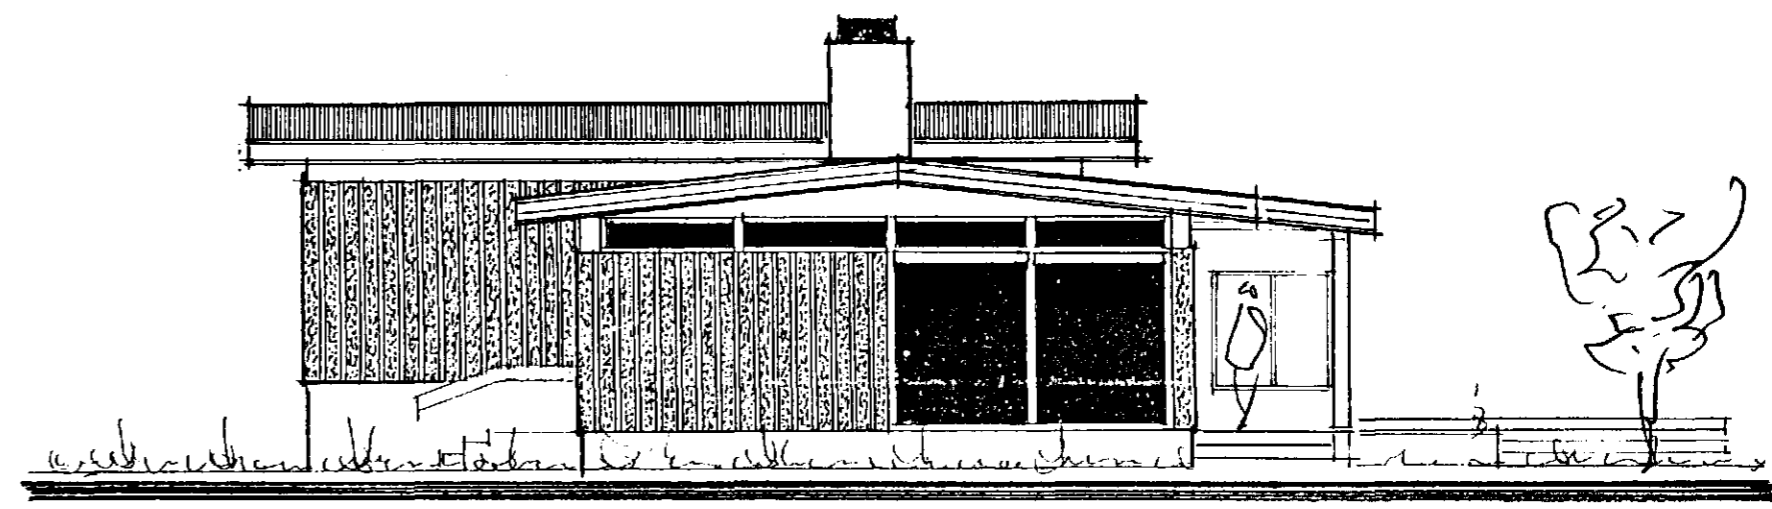

vestur

Sótt er um opið vindfang.  
Engin stækkun á sér stað í rúmmetrum né fermetrum.  
Anddyri og snyrtingu er víxlað, og gluggi færast með snyrtingu í samnæmi við það sem er í reynd.  
Vindfang er byggt af gleri, timbri og stáli.

Við gerð uppráttarins var stuðst við samþykktar teikningar eftir Kjartan Sveinsson frá júní 1974

STAÐUR.	Norðurvangur 40	DAGS.	01.09.1994
EFNI.	Opið vindfang, anddyri og snyrting staðfærð á teikn.	KVARÐI.	1:00 1:500
		TEIKN.	11
HÖNNUN.	KRISTJÁN ÞÓRARINSSON B.F.I. <i>[Signature]</i>		