

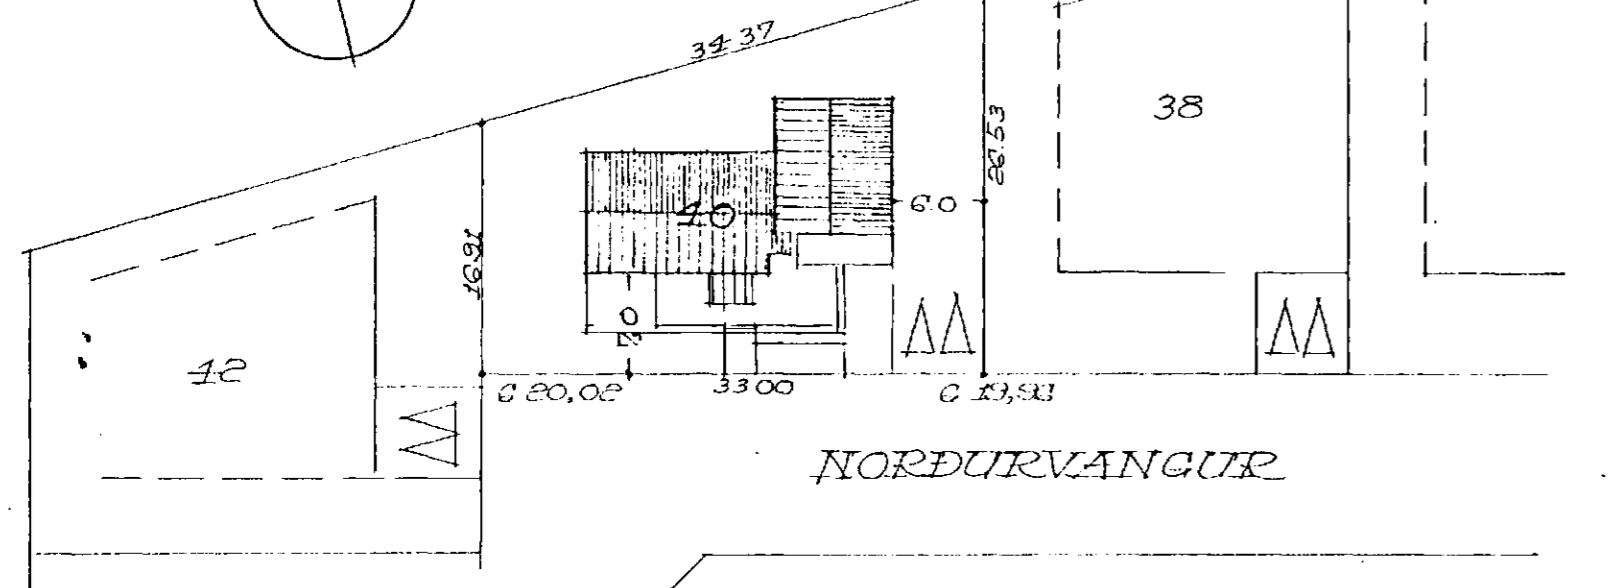



Gerum ekkvi atkvæð. Jónanna Þingilbertsd. Norðurvangur 42,  
 við teikninguna: Ragnhildur Gunnarsdóttir Norðurvangur 38.

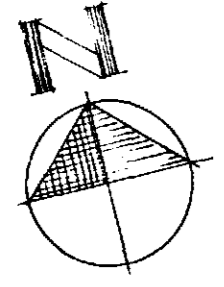


afstöðmynd 1:500

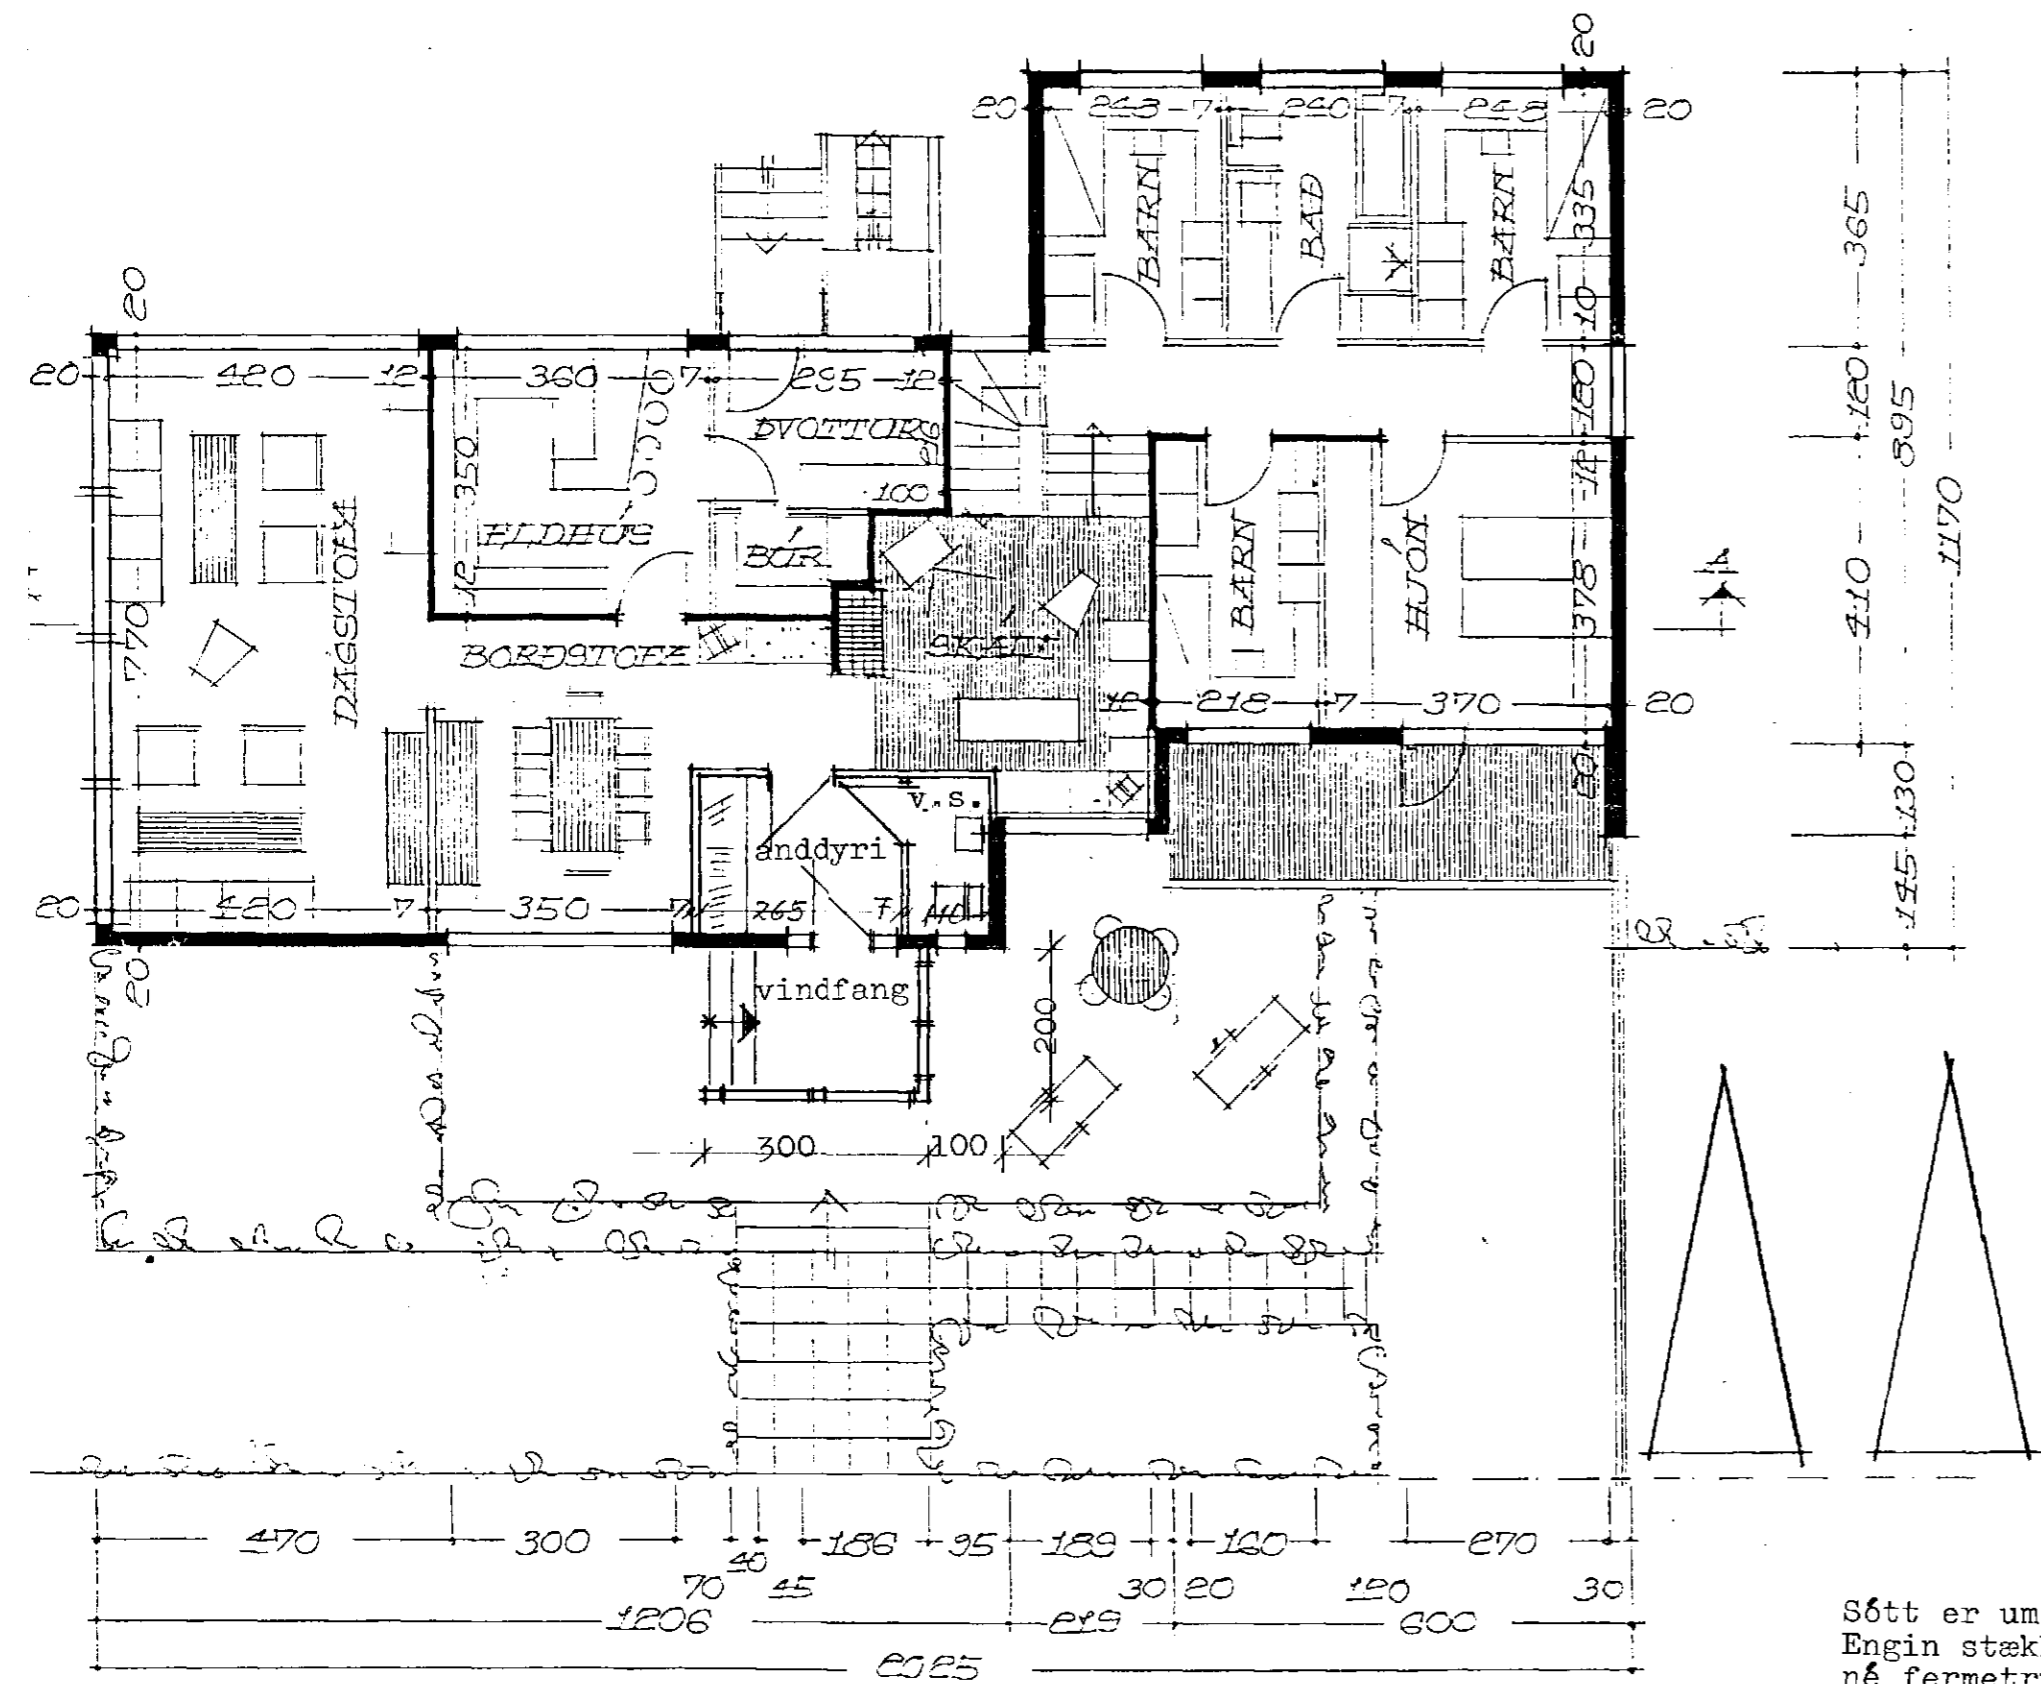


grunnmynd

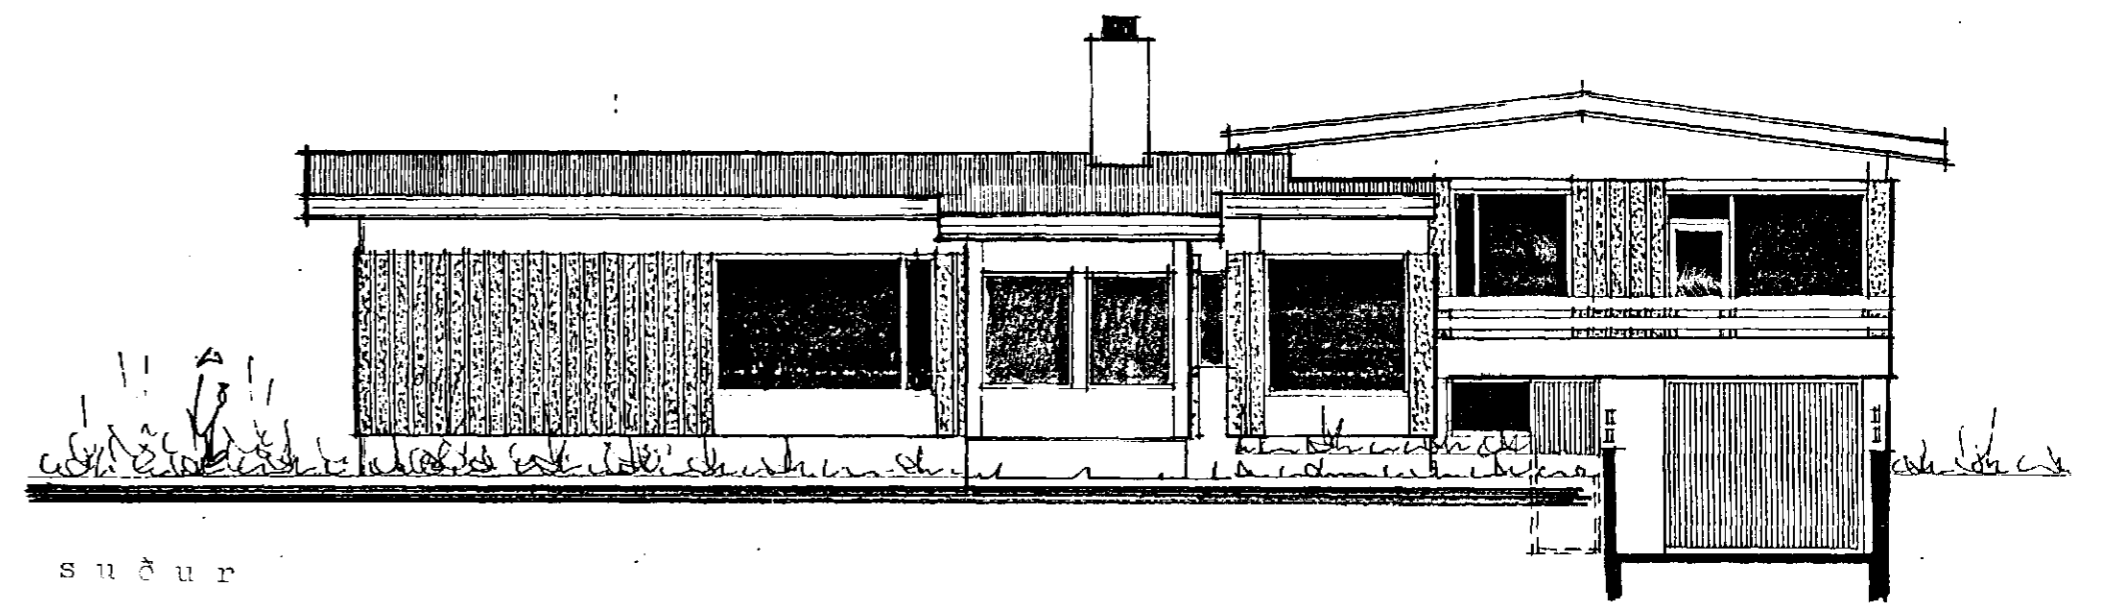

suður

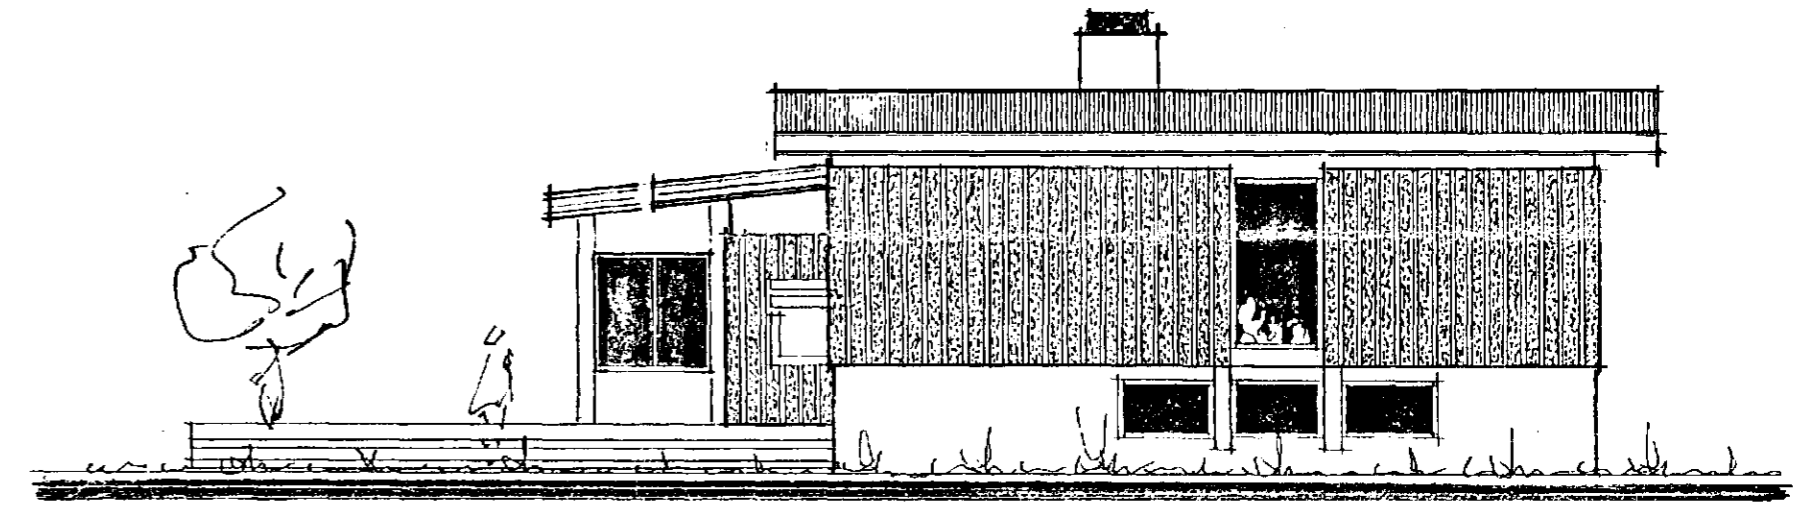

austur

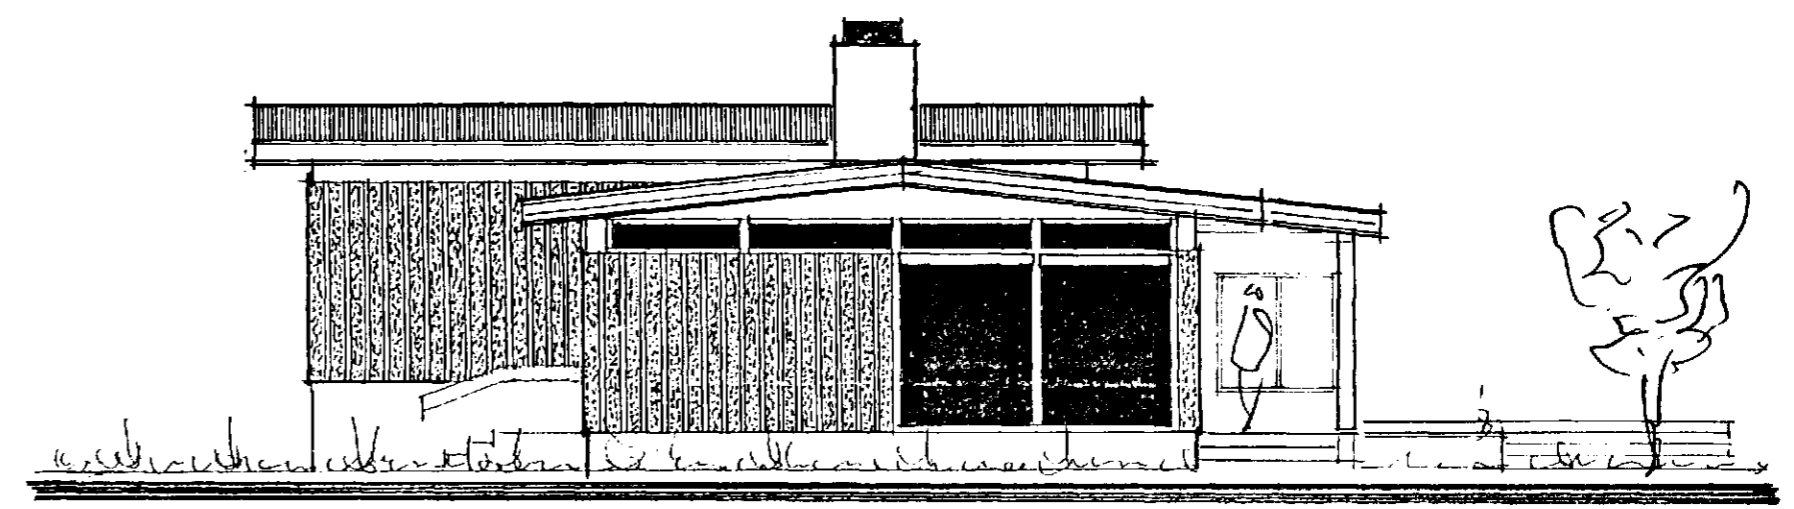

vestur

Sótt er um opið vindfang.  
 Engin stækkun á sér stað í rúmmetrum  
 né fermetrum.  
 Anddyri og snyrtingu er víxlað, og gluggi  
 færirst með snyrtingu í samnæmi við það  
 sem er í reynd.  
 Vindfang er byggt af gleri, timbri og stáli.

Við gerð uppdráttarins var stuðst við  
 samþykktar teikningar eftir Kjartan  
 Sveinsson frá júní 1974

STAÐUR.	Norðurvangur 40	DAGS.	01 09 1994
EFNI.	Opið vindfang, anddyri og snyrting staðfærð á teikn.	KVARÐI.	1:00 1:500
		TEIKN.	11
HÖNNUN.	KRISTJÁN ÞÓRARINSSON B.F.Í.		