



NORDURVANGUR NR. 40 M 1:100



Sambykkt á fundi bygginga-
nefndar þ. 317 11 74
BYGGINAFULLTRÚN
I HAFNARFIRMI
F. Sigursson

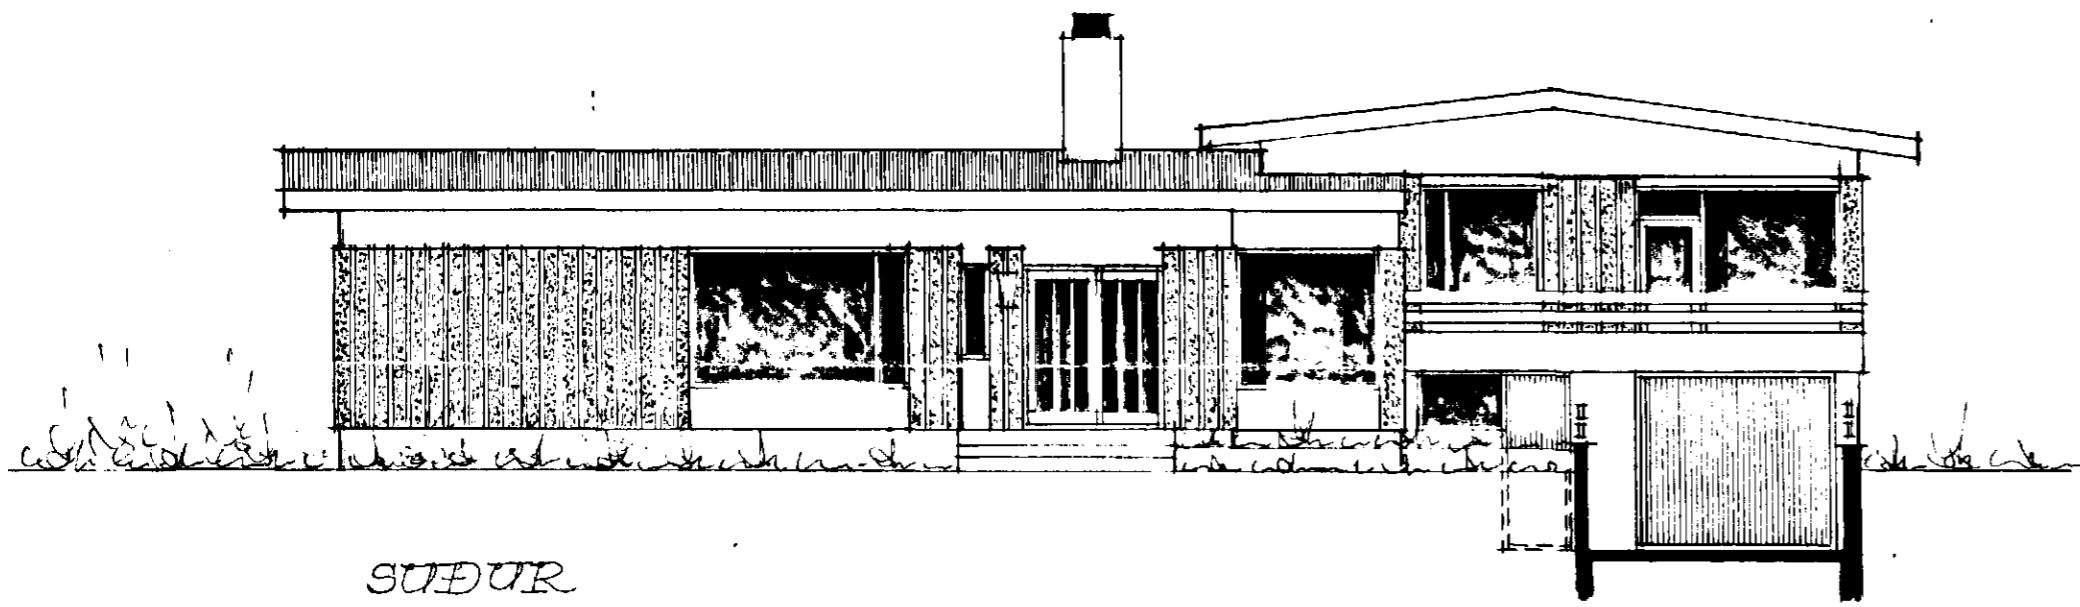


SUDUR

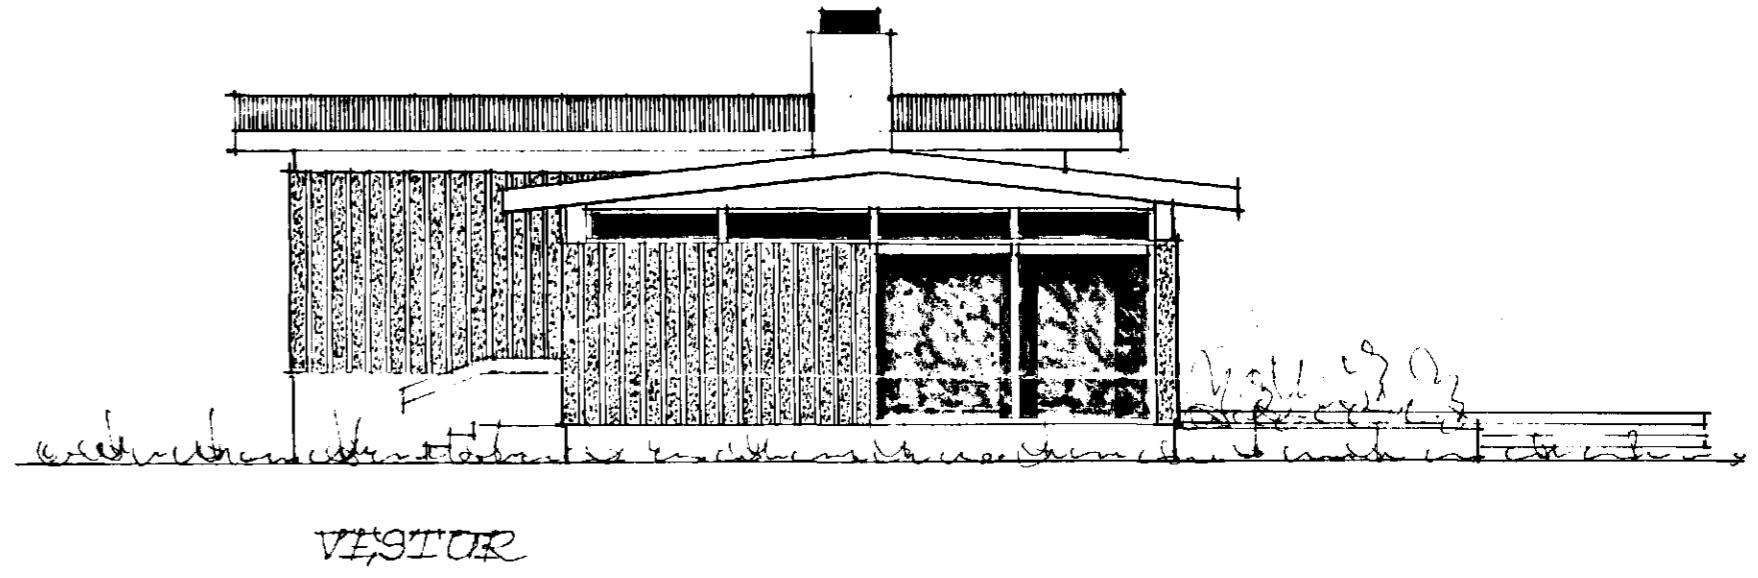

VESTUR

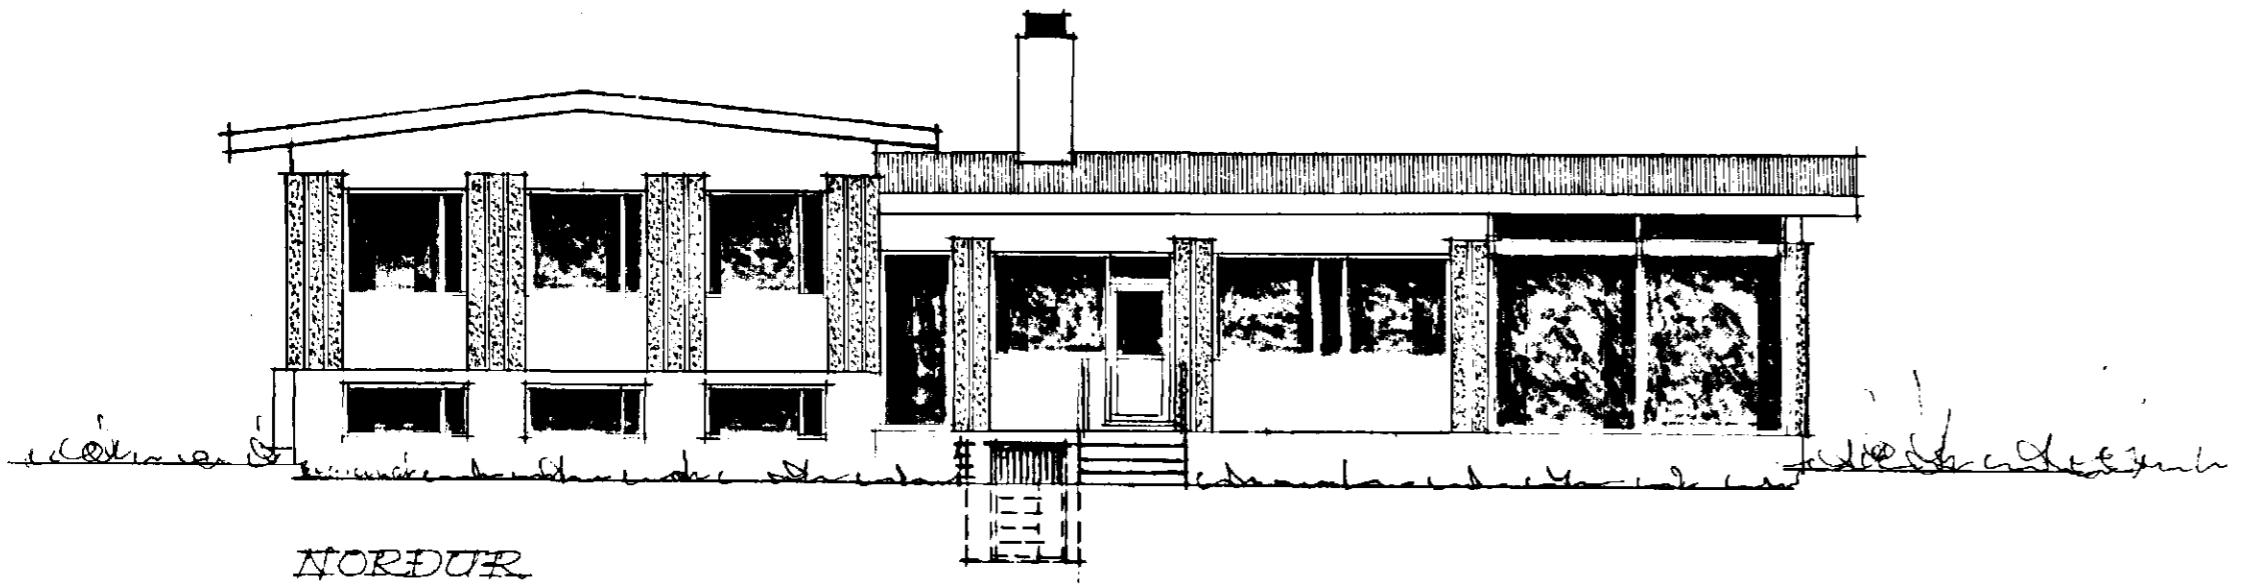

NORDUR

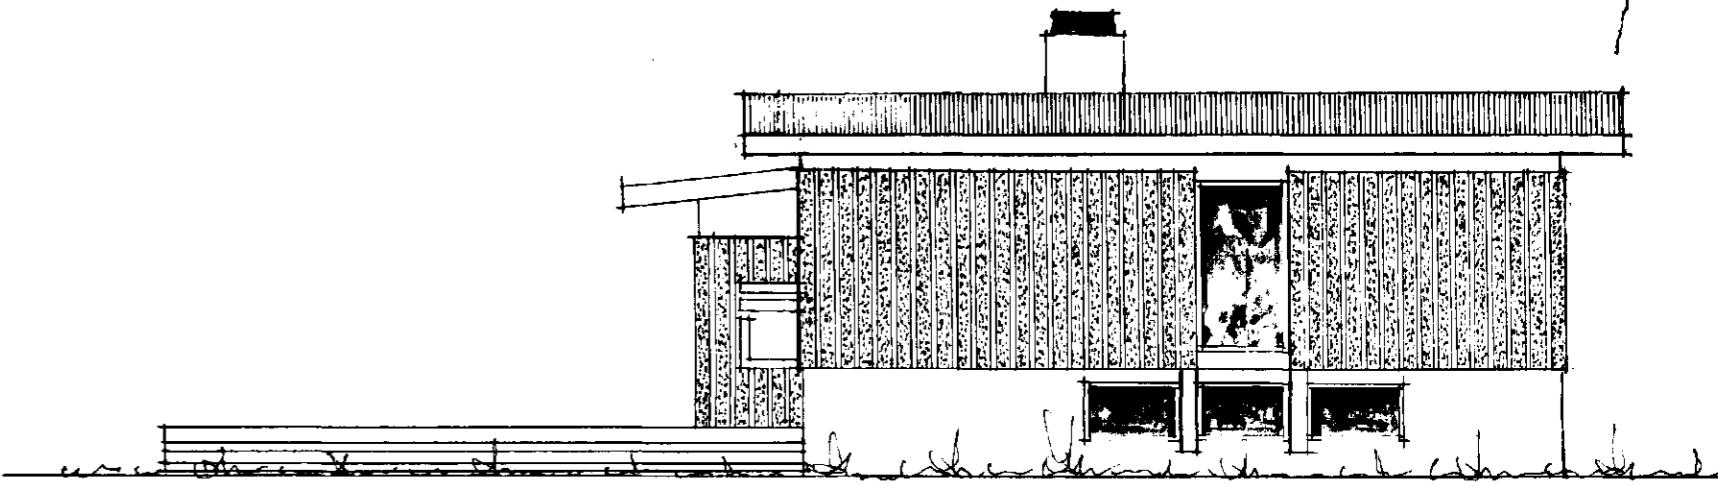

AUSTUR

BRETT I JÓUNI 1974
Jóhann Þorvaldsson

