
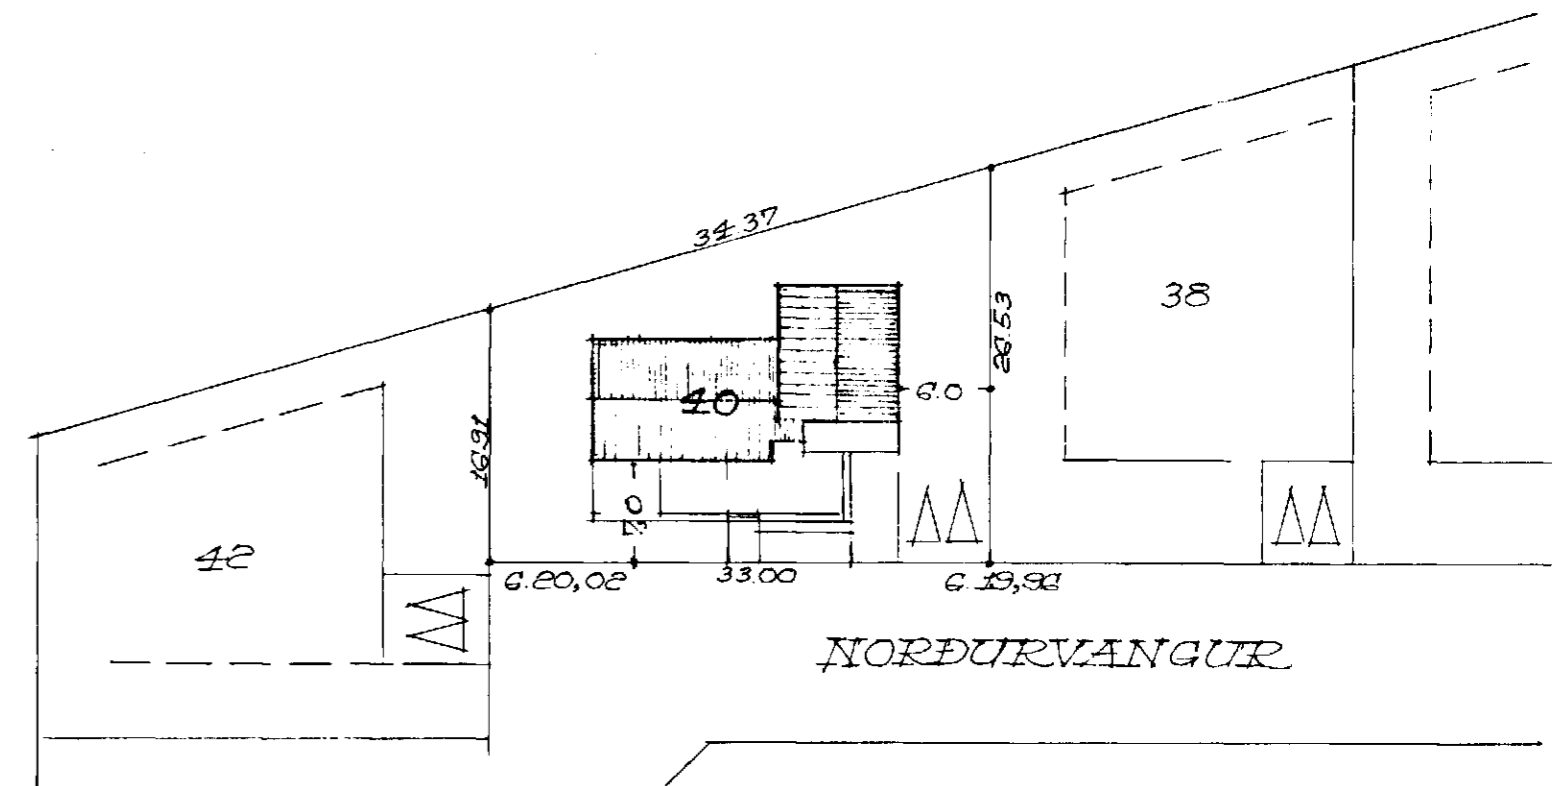
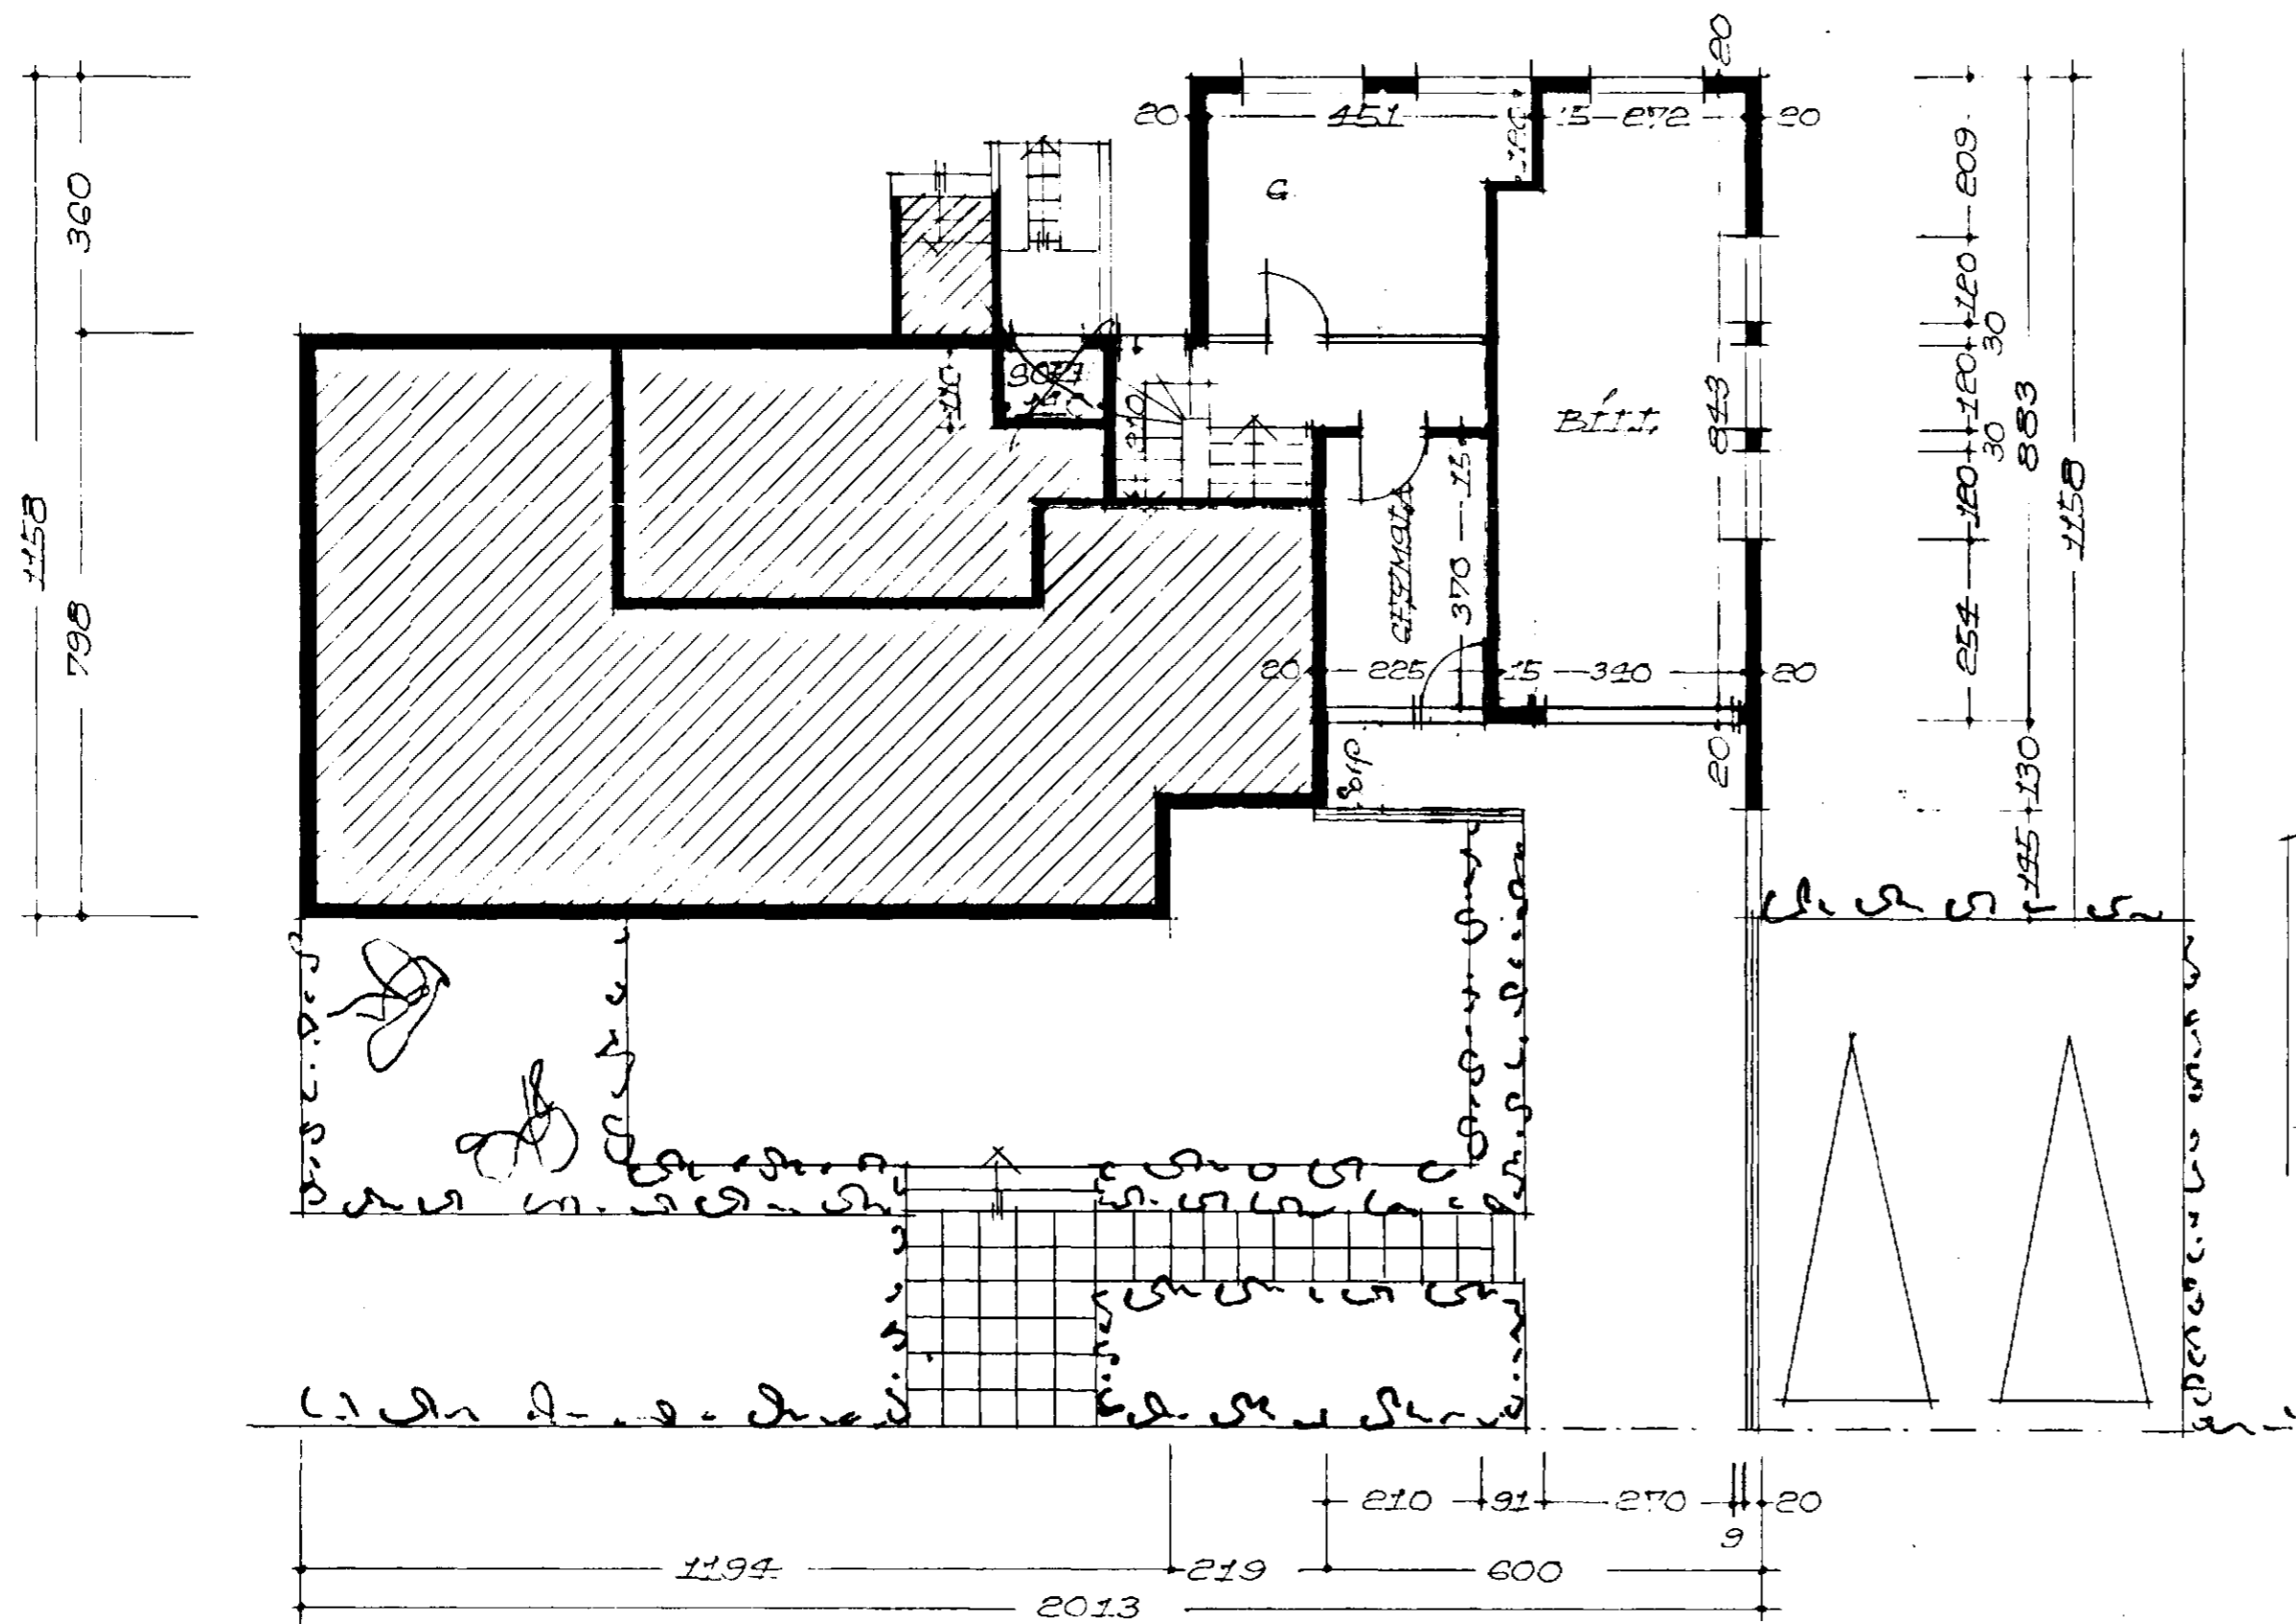


Gætt skal frá önnu
 hlutverkum í samræði við
 skilvísunarkjöra

Samþykkt á fundi bygginga-
 nefndar | 31.7.1974 þrebr.
 BYG. ÚTLIÐ. N
 Í HALLI VEBJÓR
 Þ. Sigurðsson

Skilpögnarmála skal vera óþreytt.
 Verki núna íntað sýni hl. brúta.
 Þingfa með óhrakandi tekiðum eða
 ó umrættu holti skal hafa
 fullt samráð við bygginga-
 og stækunarkjöra um þessa
 stæka útbreiddar. f. f. f.

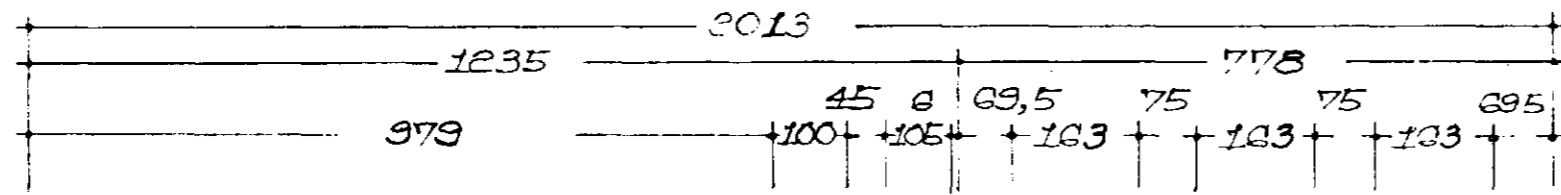

AFSTÖÐUMYND M. 1:500
 FLATARMÁL 1. HÉÐ 172,79 M²

GRUNNMYND 1:1147

BREYTT Í JÚNÍ 1974.
 Þjartan Sveinsson
 REYKJAVÍK Í MARZ 1973
 Þjartan Sveinsson