
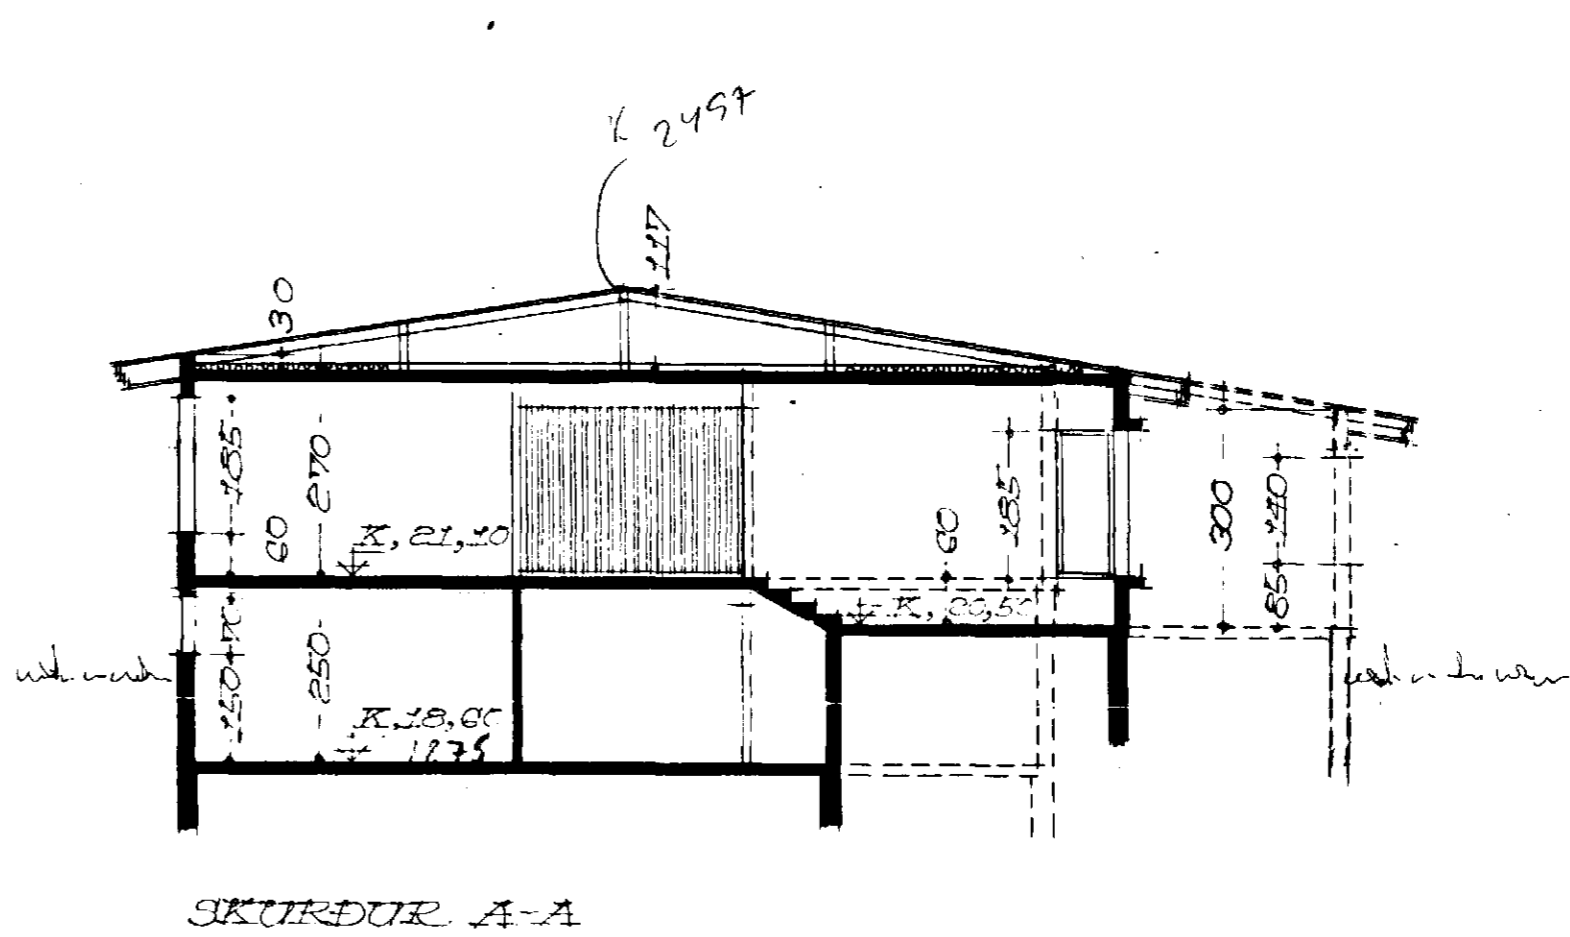


Samþykkt á fundi bygginga-  
nefndar b. 14 2 1973

BYGGINGA-  
NEFND  
HAFNARFIRÐI  
*S. Jónsson*

3/10 73 heimilað niður í loft  
í kjallara.  
11/12 74 heimilað stöðluðu kjallara.

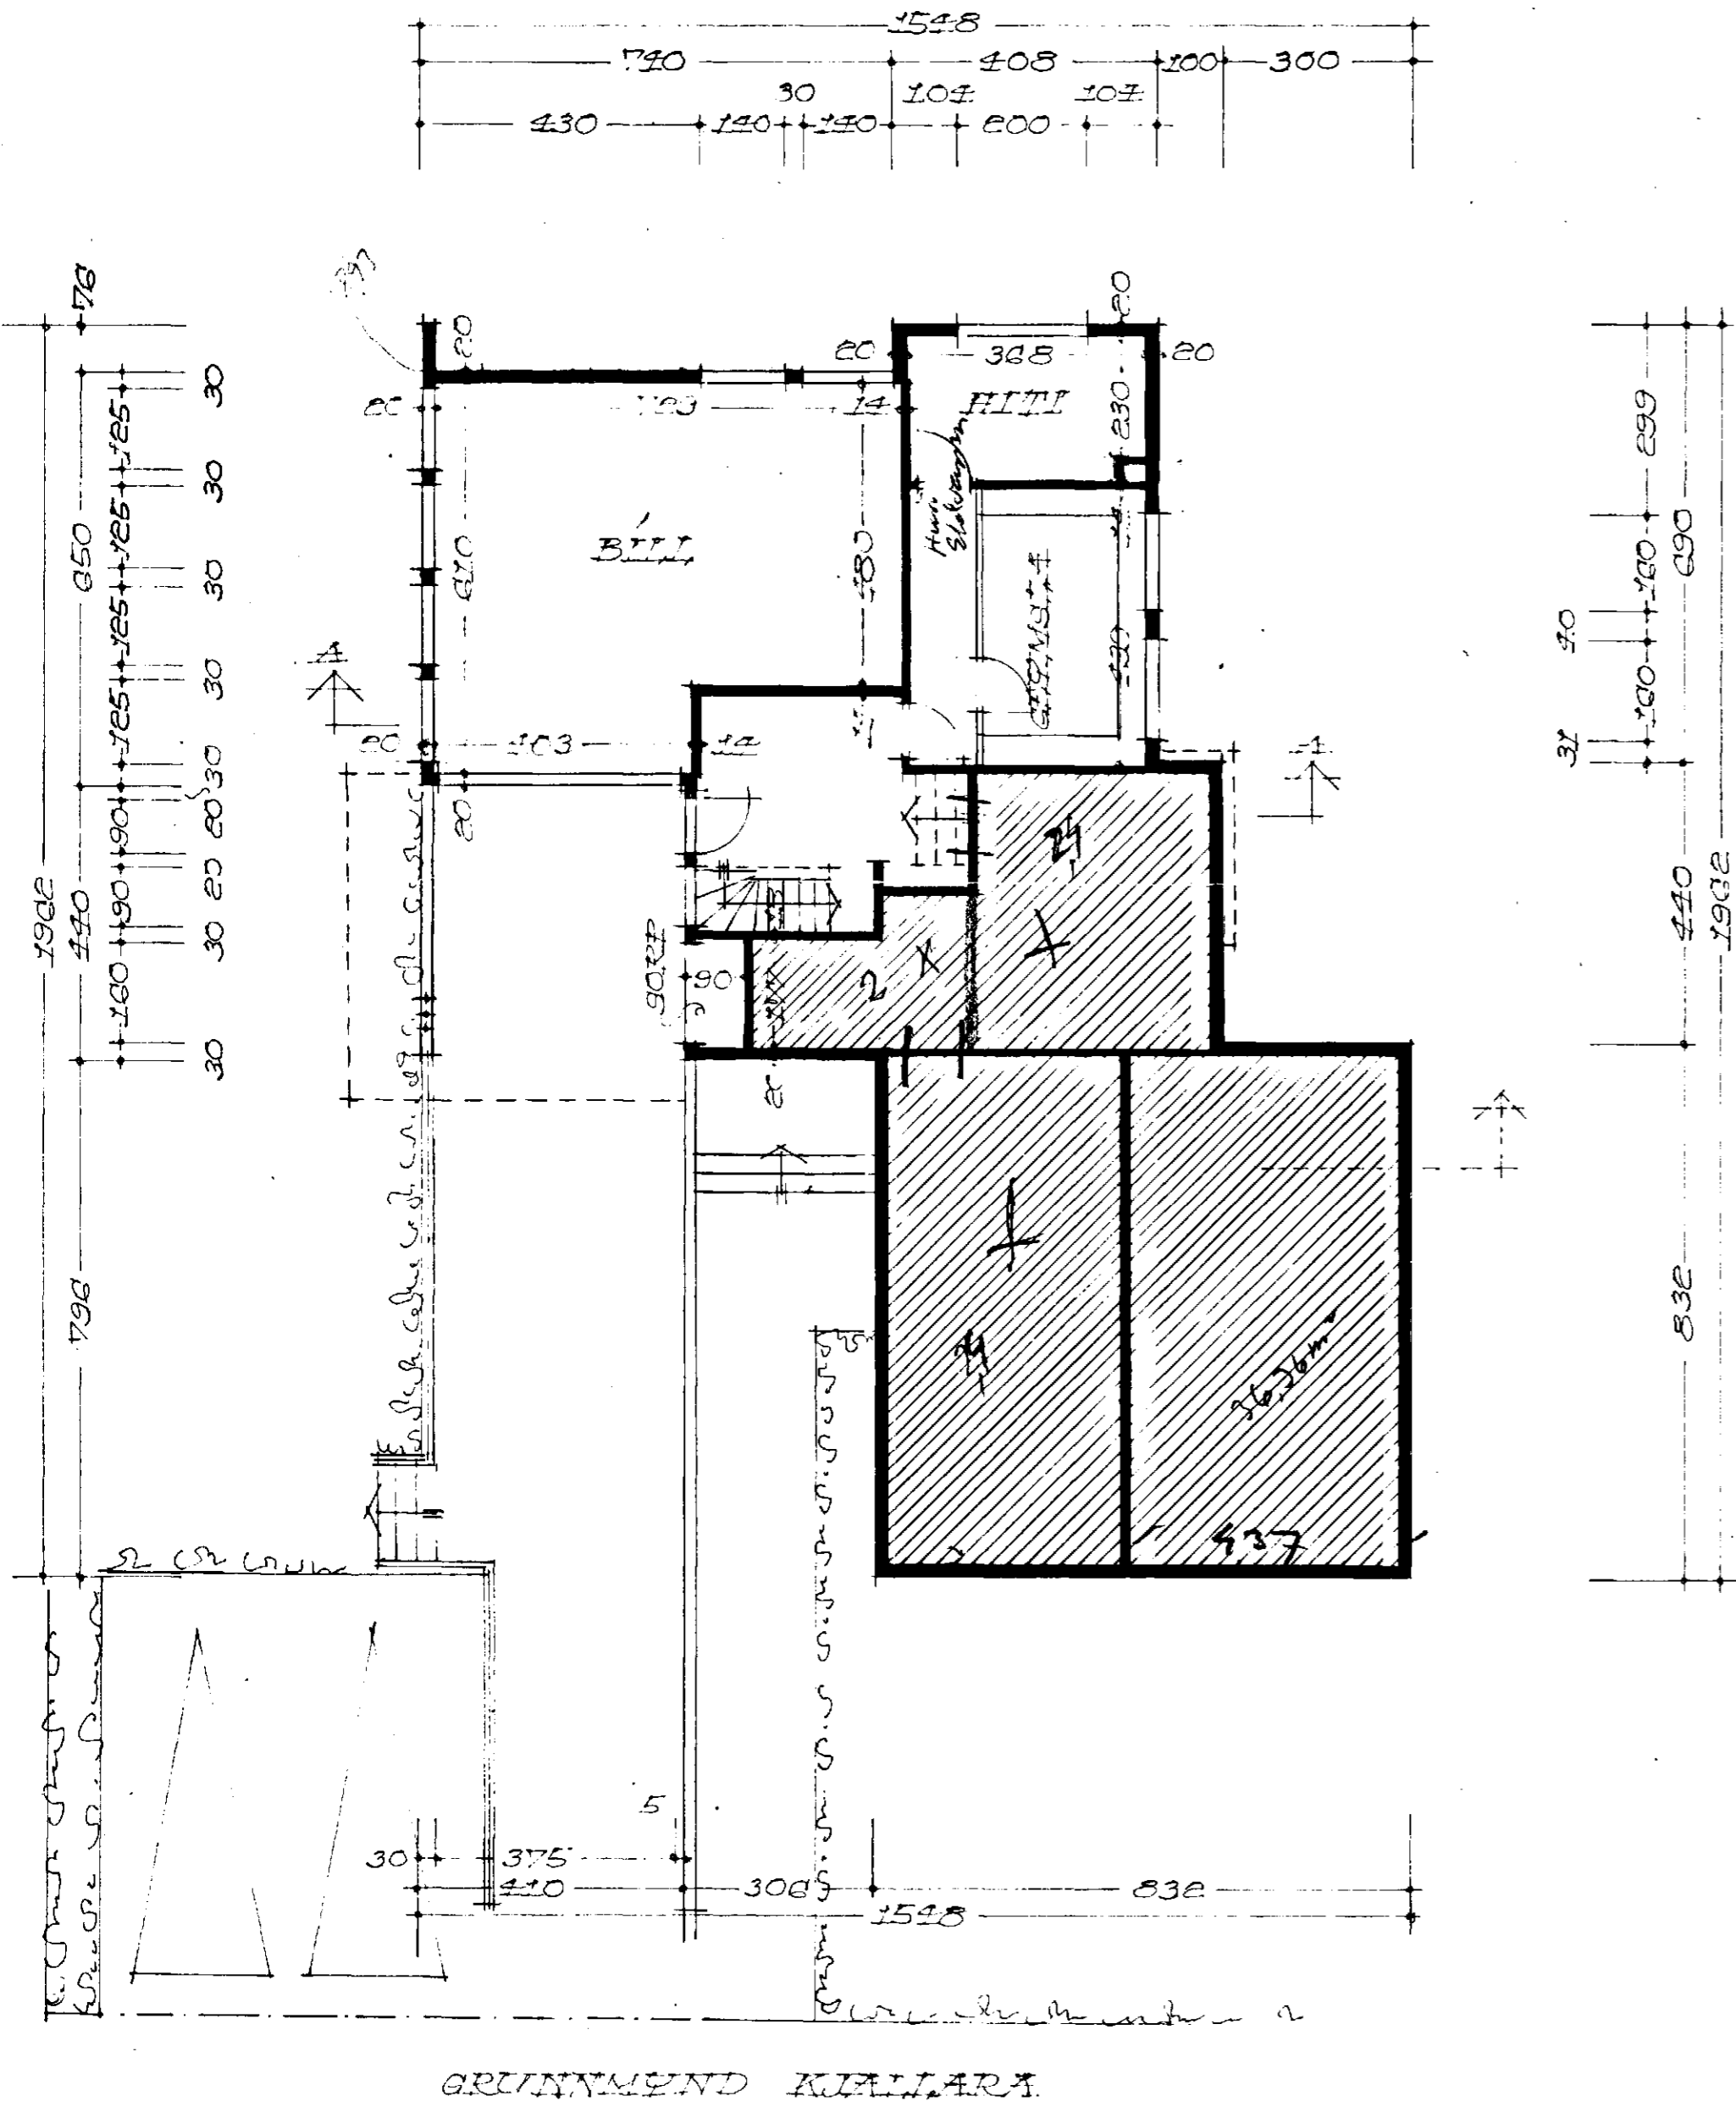

REYKJAVÍK Í FEBRÚAR 1973  
*Hávarður Þórnason*