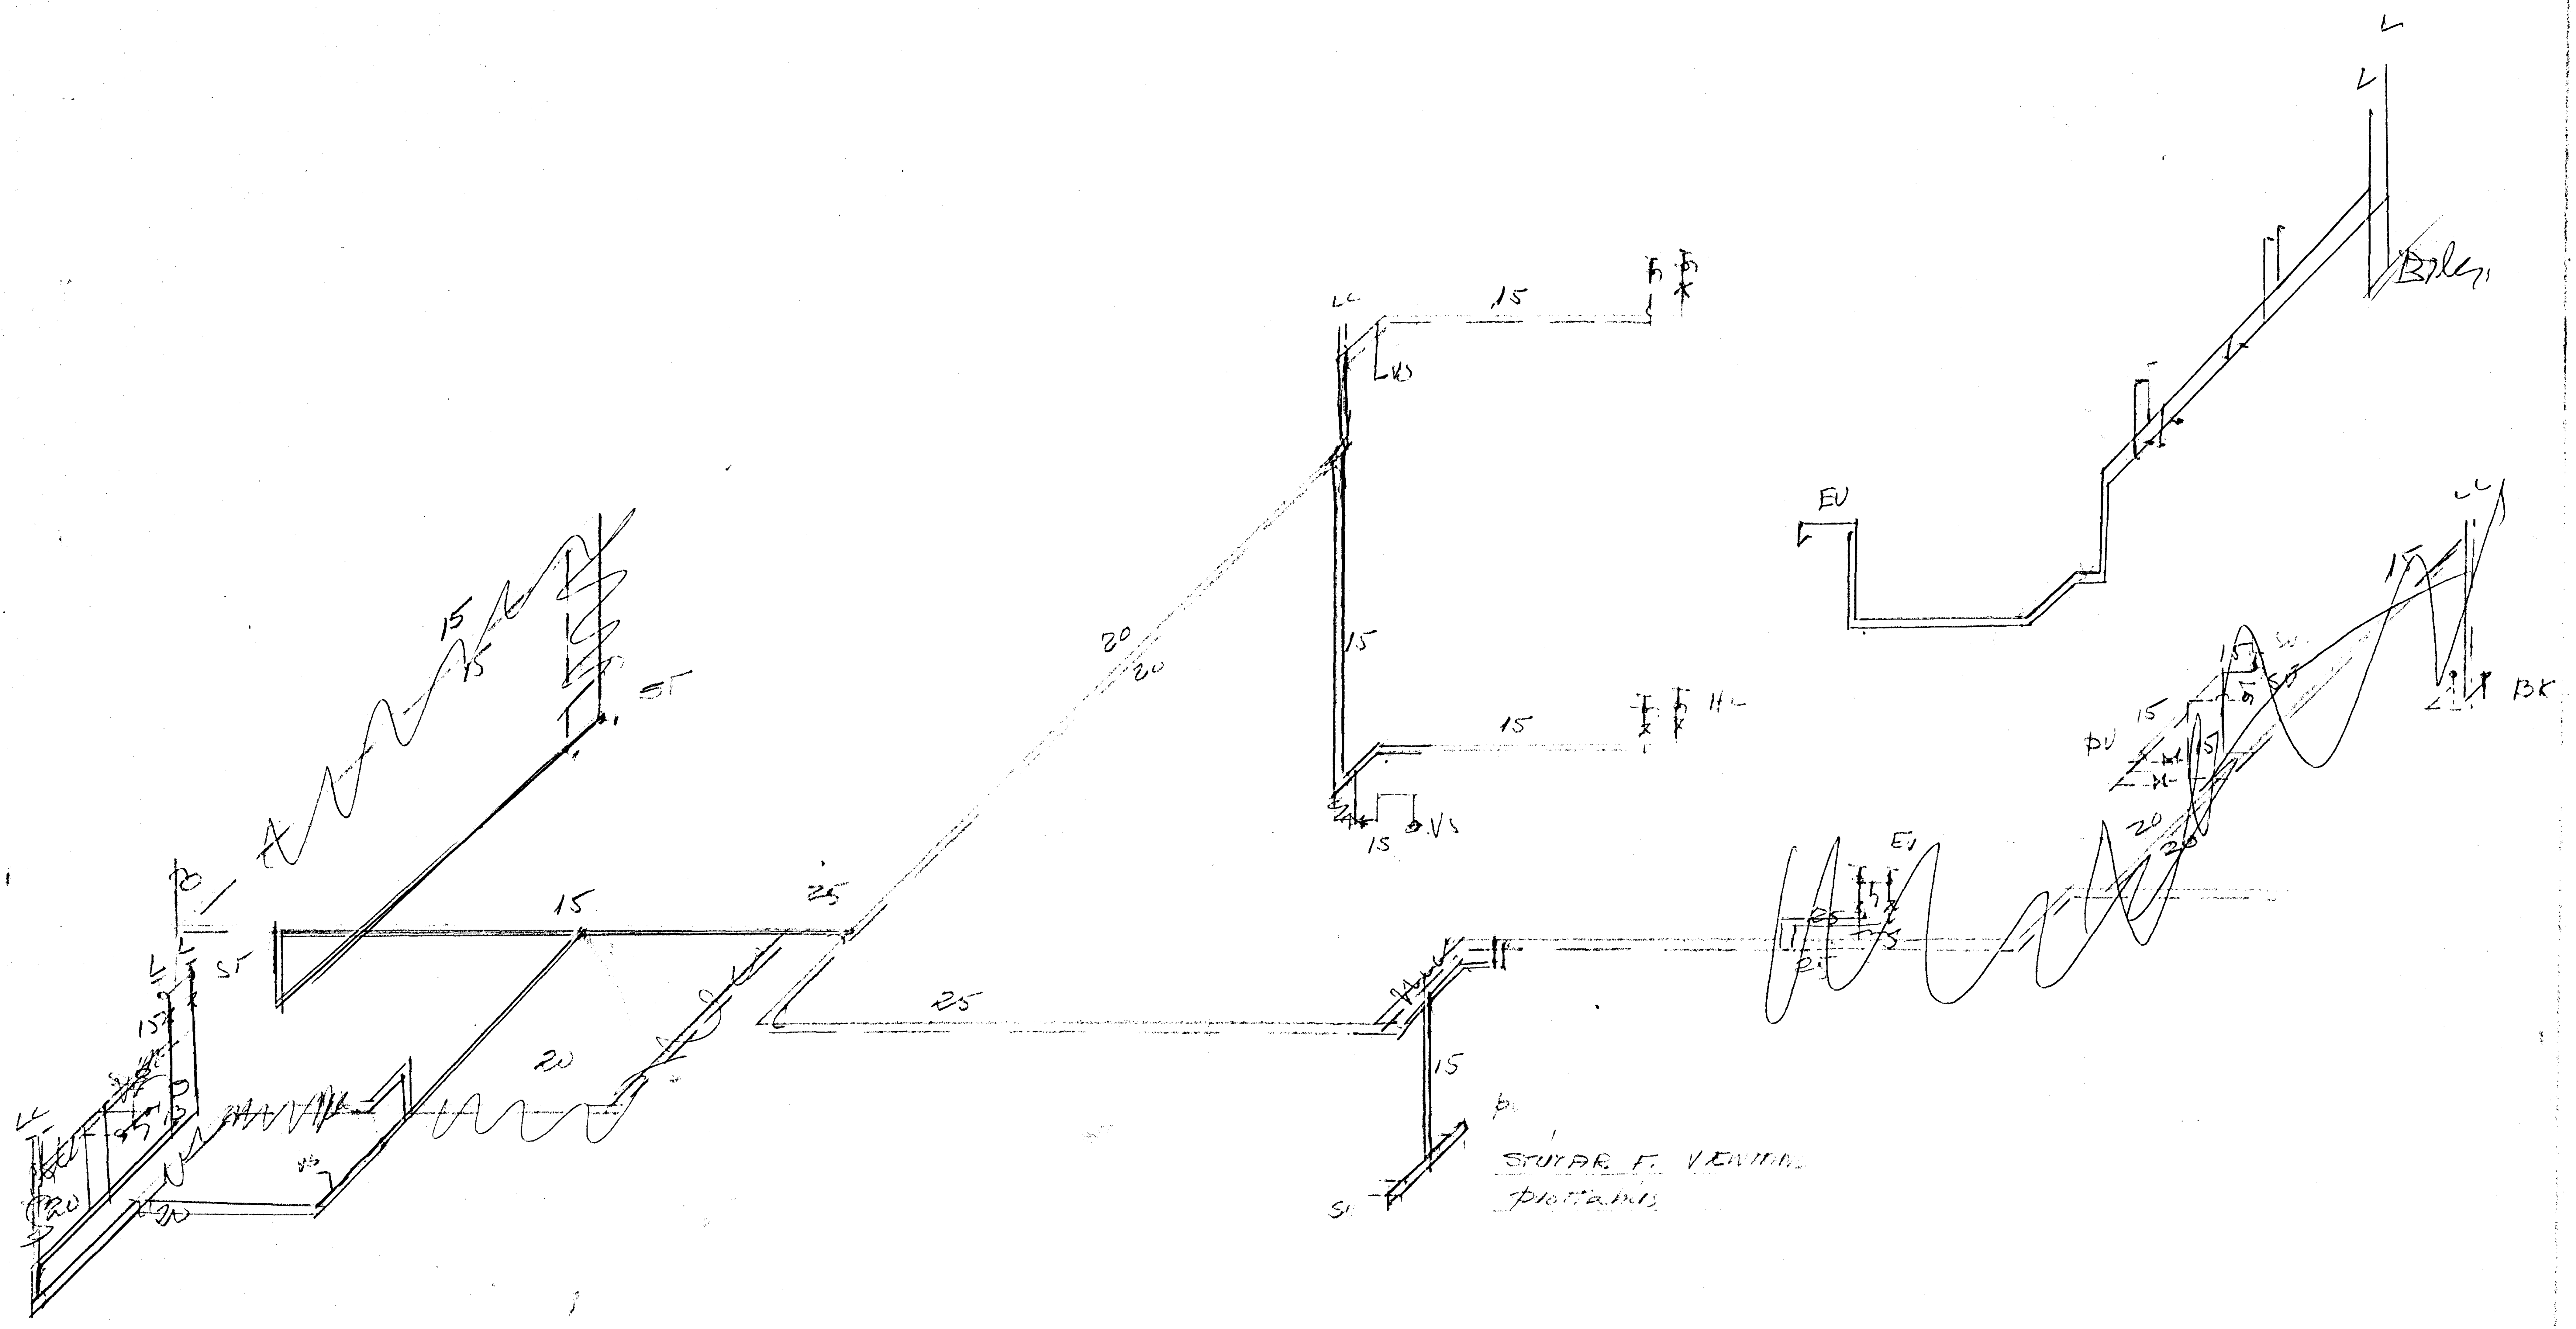

Breytt 21.10.71 [illegible]
[illegible]

NORÐURVANGUR 42 VATN		DAG.	21.10.71
[illegible] E.G. [illegible]	TEIKN. nr. 318 Bl. 4		