



Norðurvangur nr 44
 Sneiðingar
 Mál 1:100 Blað 2


BREYTING
 Samþykkt á fundi bygginga-
 neðingar þ. 22. 8. 73
 EYDUM - 1991 - TÖNN
 I HAFNARFIRDI
 S. Sigurbastón
 upph. sp. 11/4 73

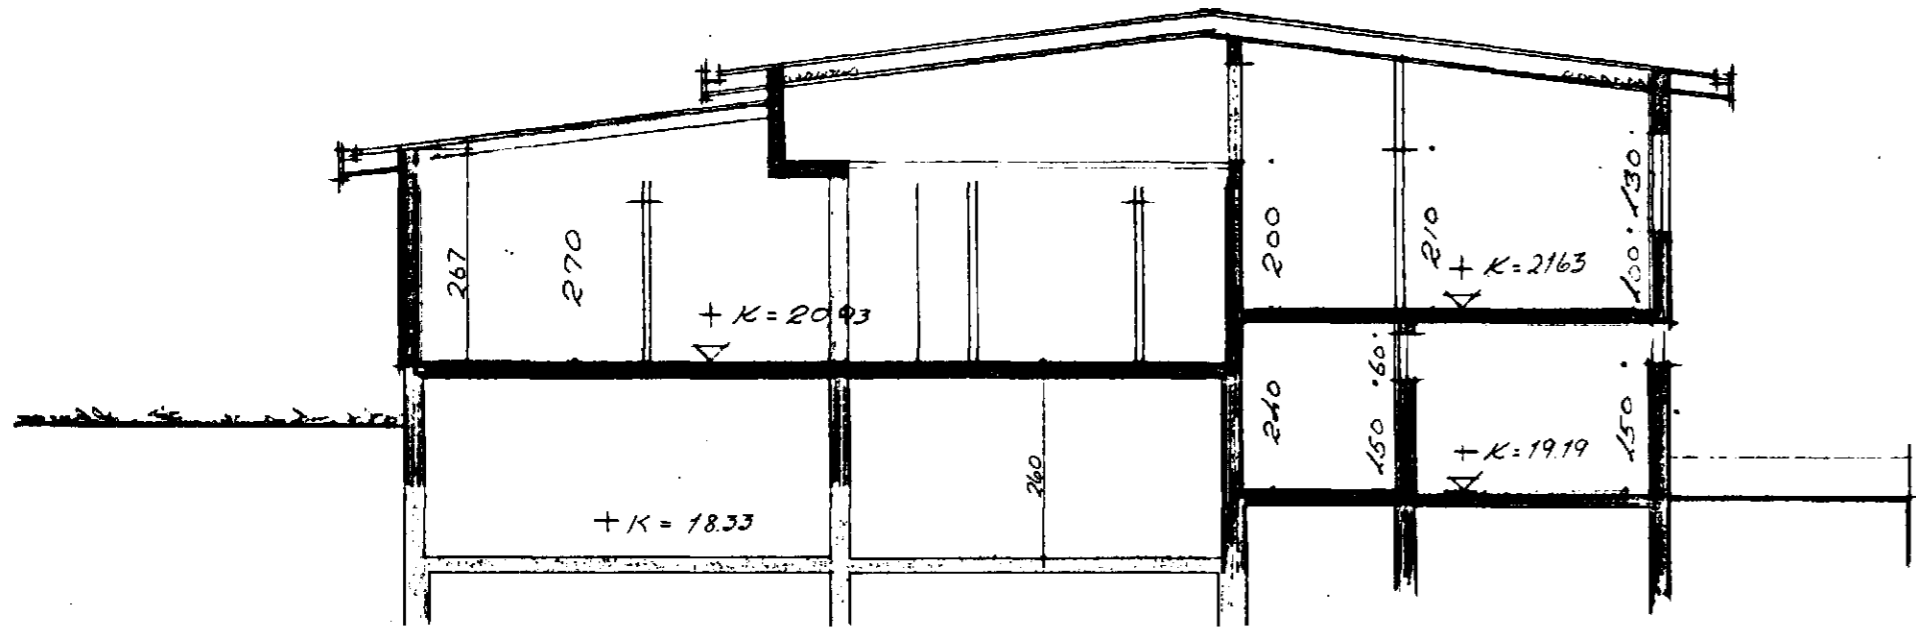

Sneiðing

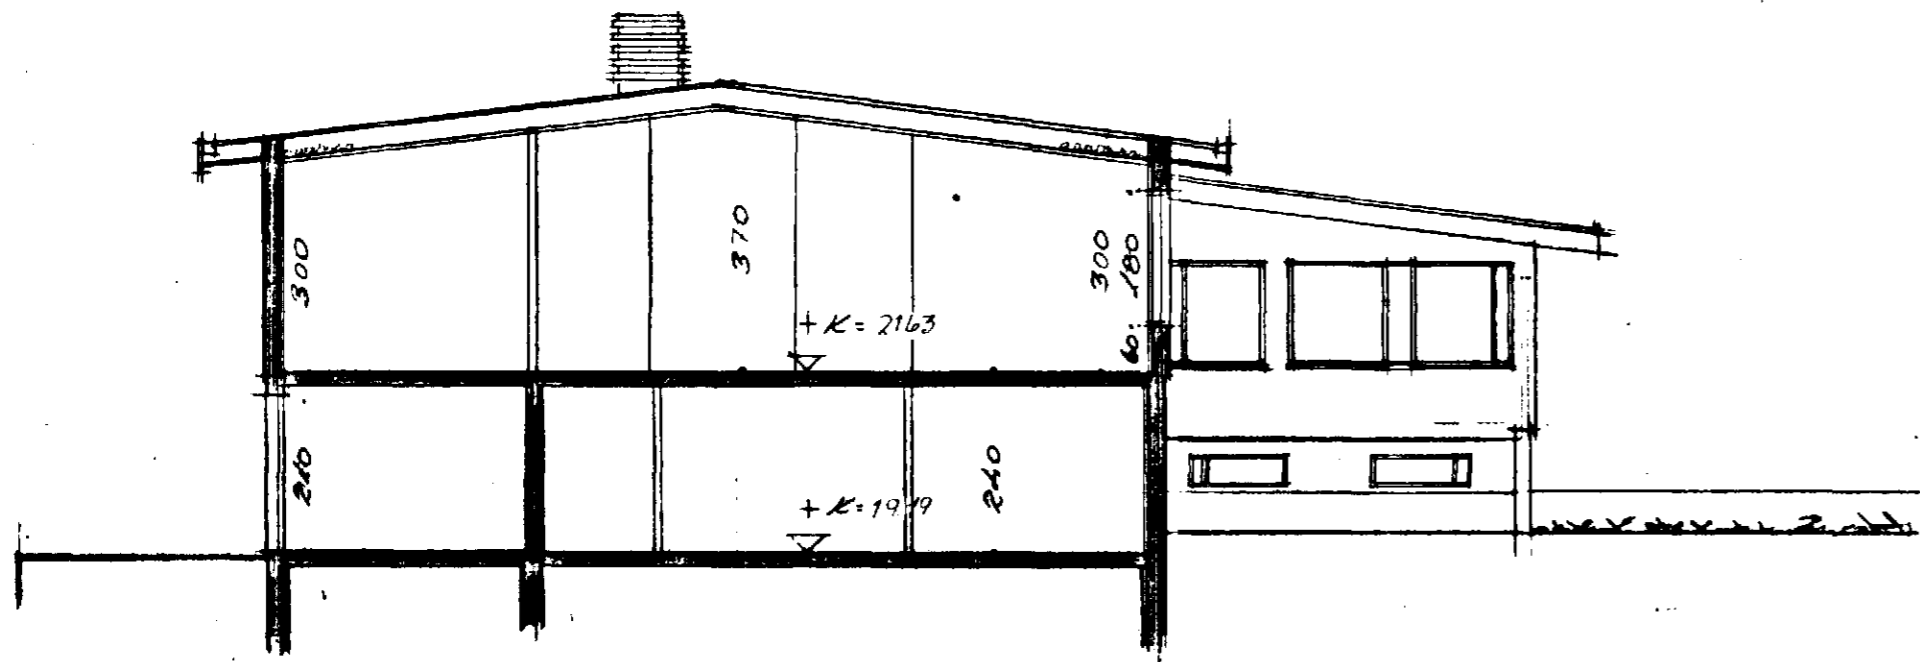

Sneiðing

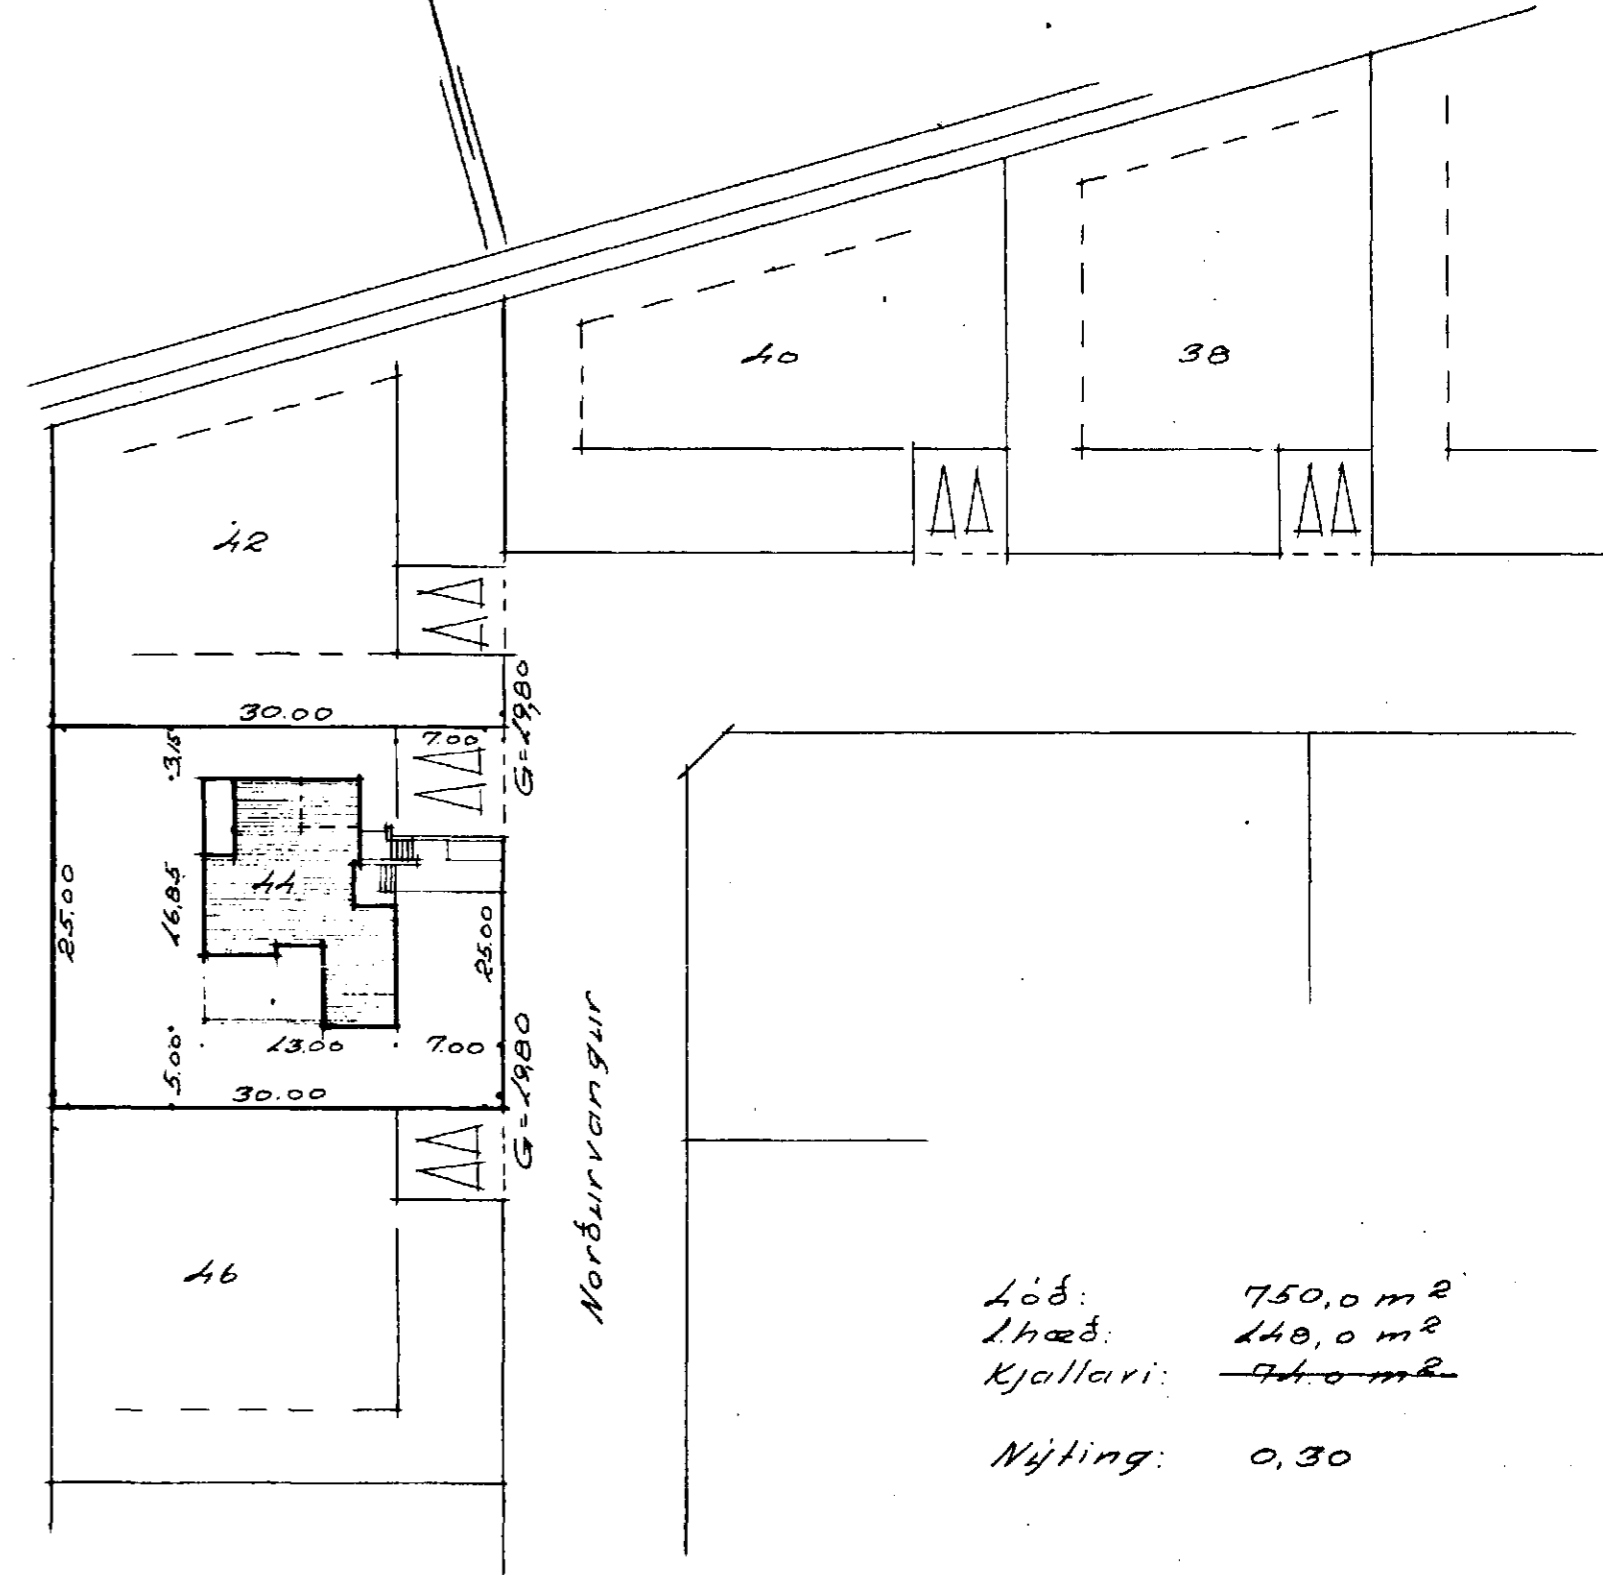

Afstöðumynd 1:500

Löð: 750,0 m²
 Kjallari: 74,0 m²
 Nýting: 0,30

Hafnarfirði 8.4.1973
 Stefán Sigurbastón