Norðurvangur nr. 44
Grunnmyndir
Mál 1:100 Blað 1

BREYTING.
... í á fyrri byggingarsamþ. 22 8 19 73
...
...
S. Sigurðsson
byggingarfull. samþ. 11/4 73

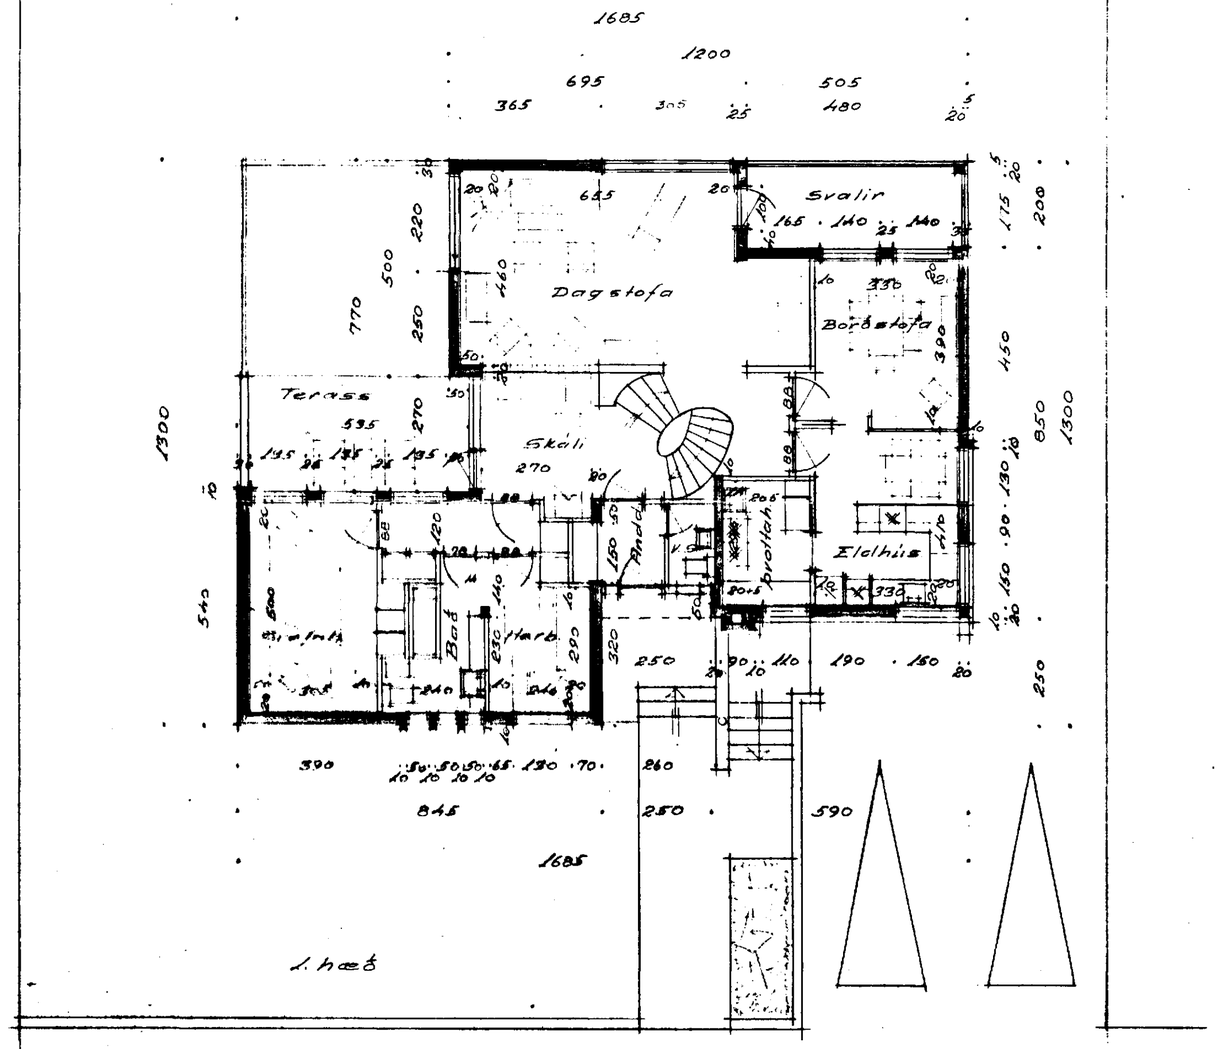


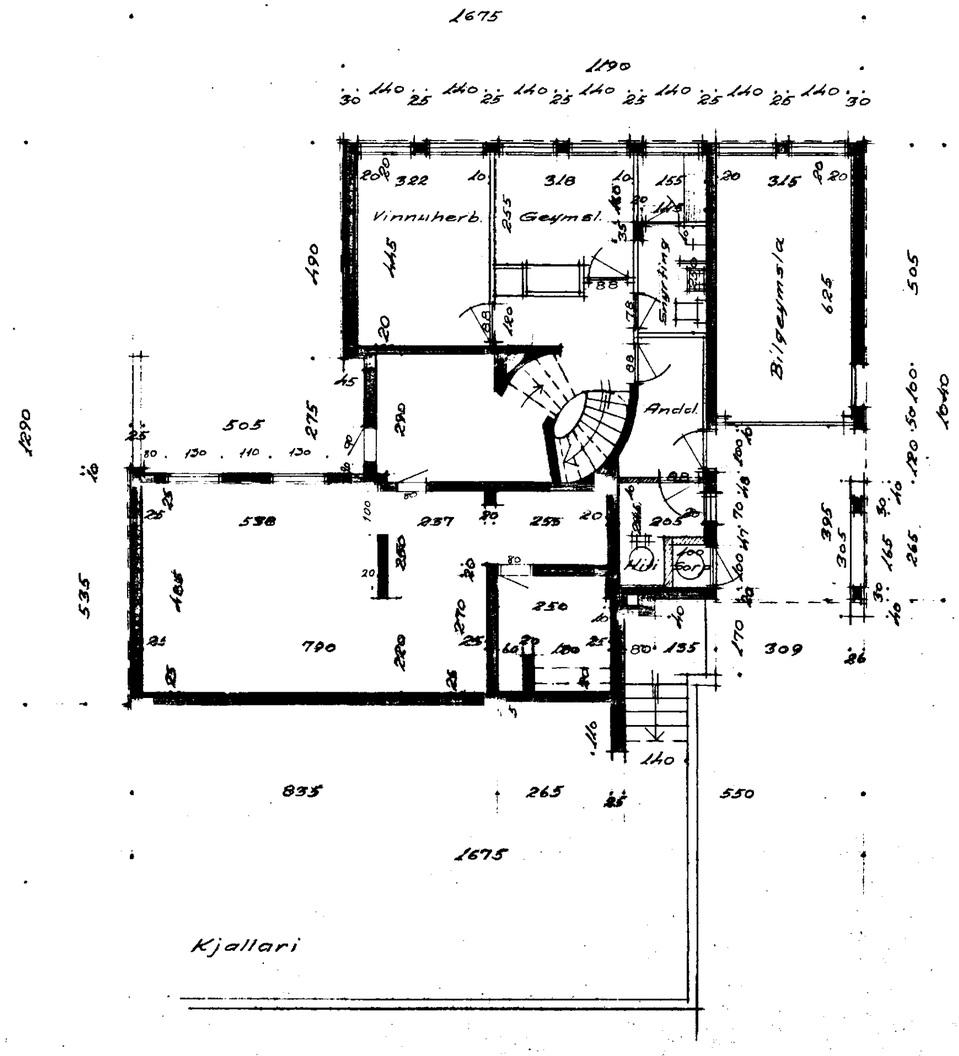


Hafnarfirði 8/4 - 1973
Stefán Sigurbjörnsson