Norðurvangur 44 A4
Grunnmyndir
Mál 1:100 Blað 1

Samþykkt þann
18 OKT. 1999
Byggingafulltrúinn í Hafnarfirði
Erlendur Hjaltason

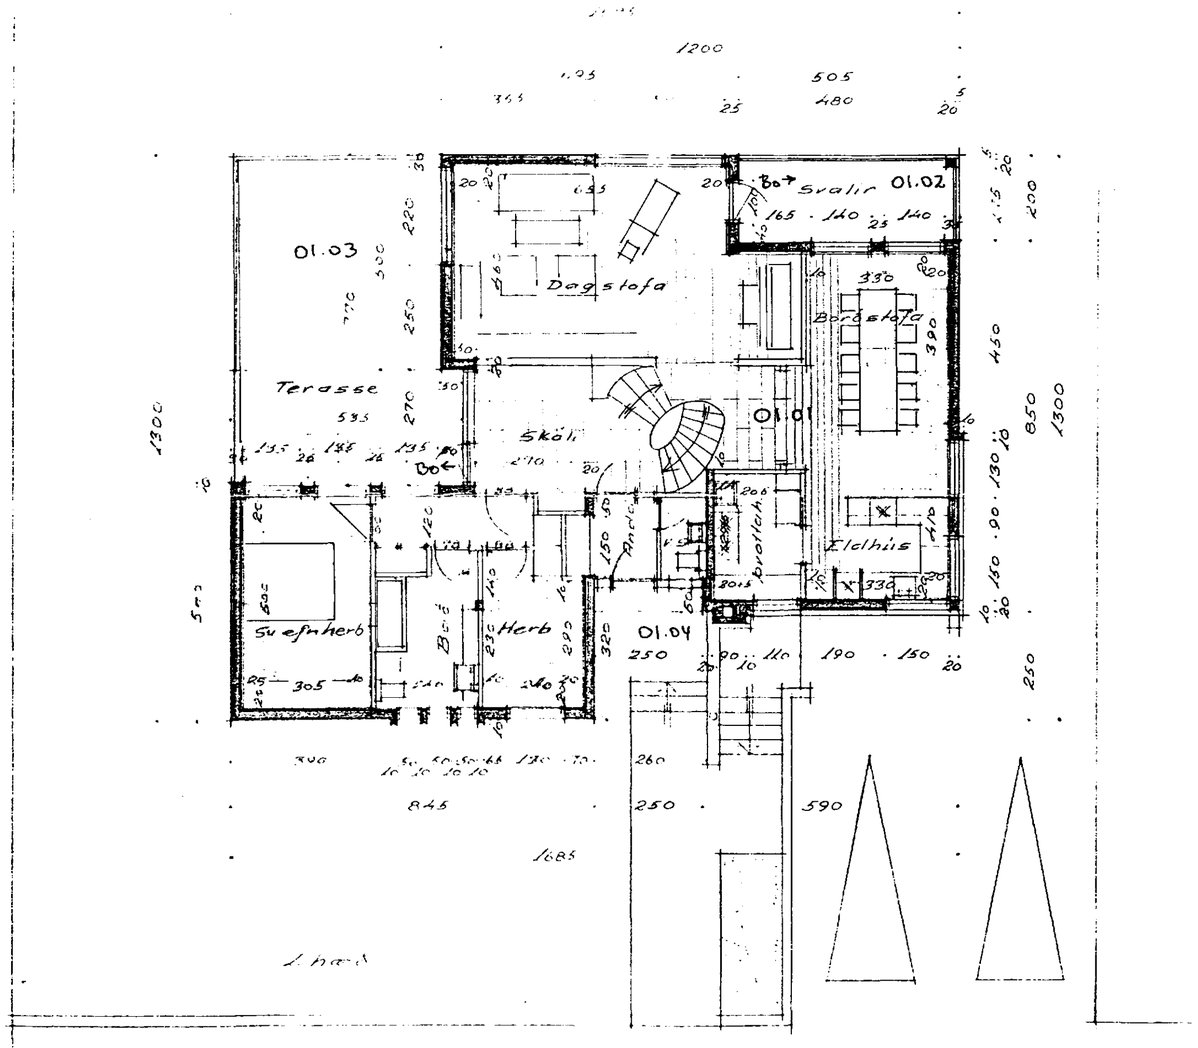

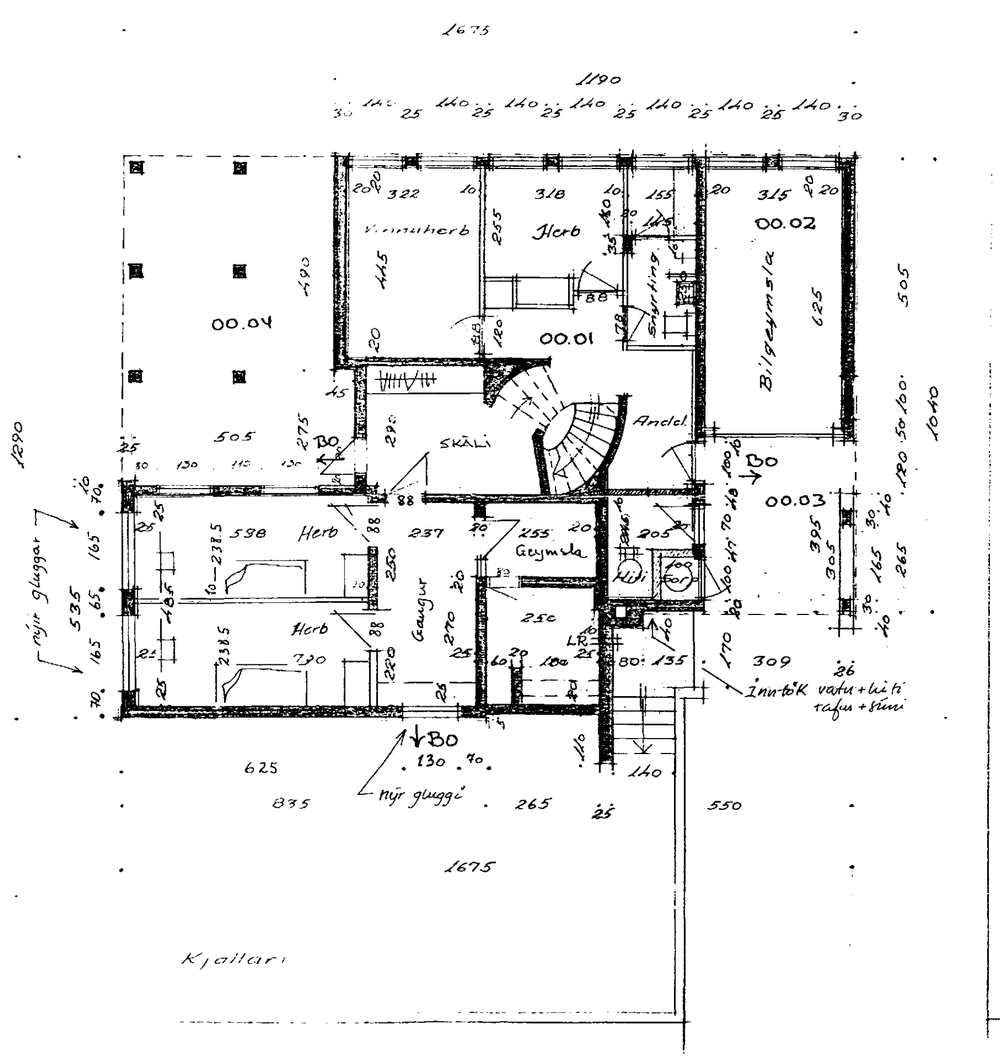

Norðurvangur 44 – Hafnarfirði

Aðaluppdráttur - Reyndarteikning – Byggt á upphaflegum teikningum Stefáns Sigurðssonar 1973 Blað 1 af 3
Grunnmyndir 1:100 - Brevtt / mælt SÁ Dagssetning: 5.10.1999
Sigurbergur Árnason arkitekt FAÍ kt.: 050656-3229 Ivon Stefán Cilia arkitekt FAÍ kt. 141155-4159
Ármúla 6 - 108 Reykjavík sími 553 8750 – netfang art@mmedia.is