



Norðurlangur nr 44
 Útlit
 Mál 1:100 Blað 3


I
 Samþykkt
 18. OKT 1999
 Byggingaáhlutritun / Mál nr 111
 Erlingur Hjalmarsson

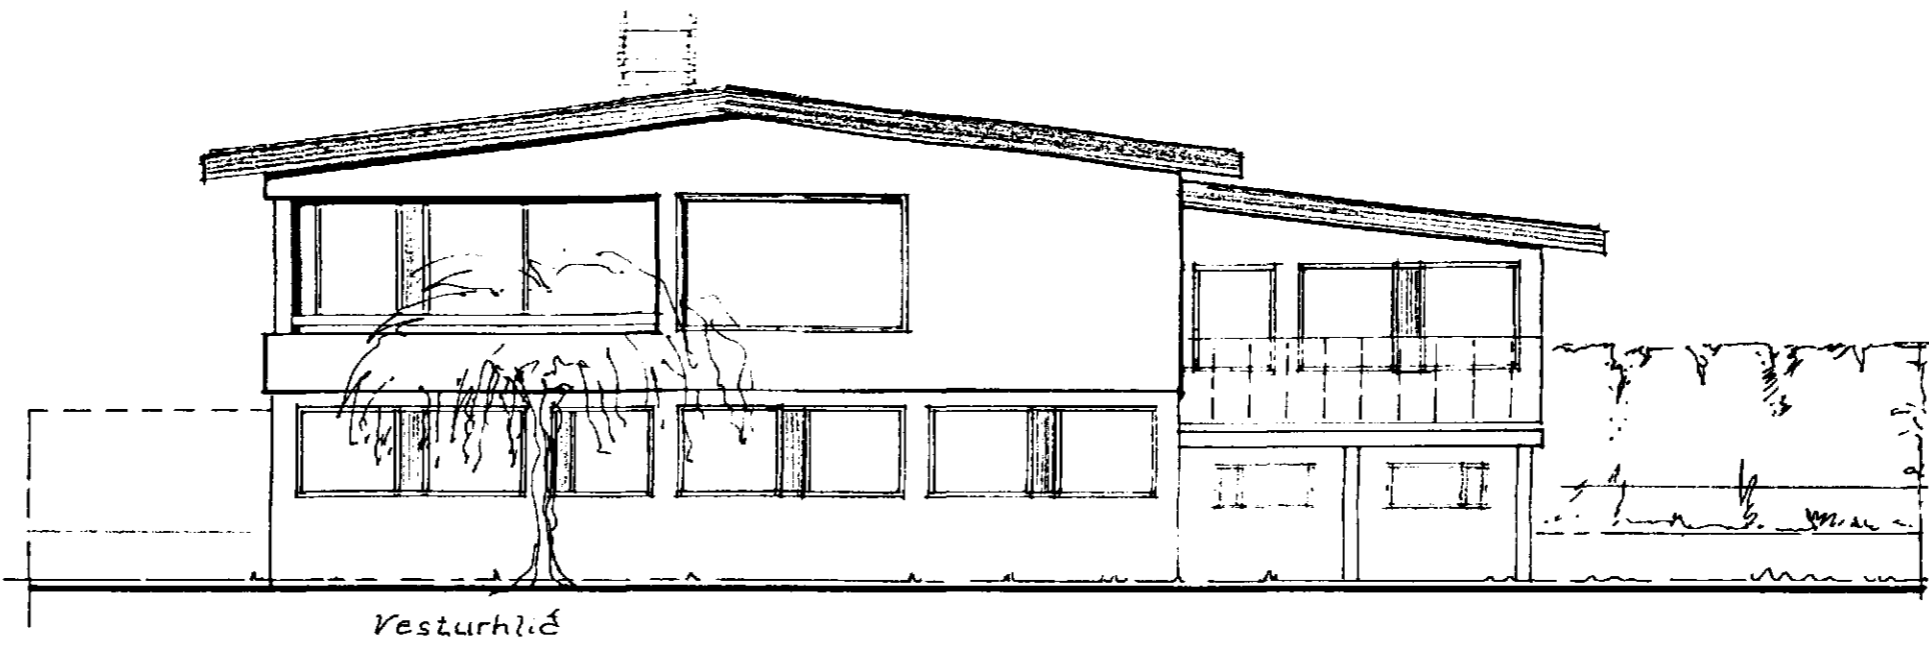


Vesturhlíð

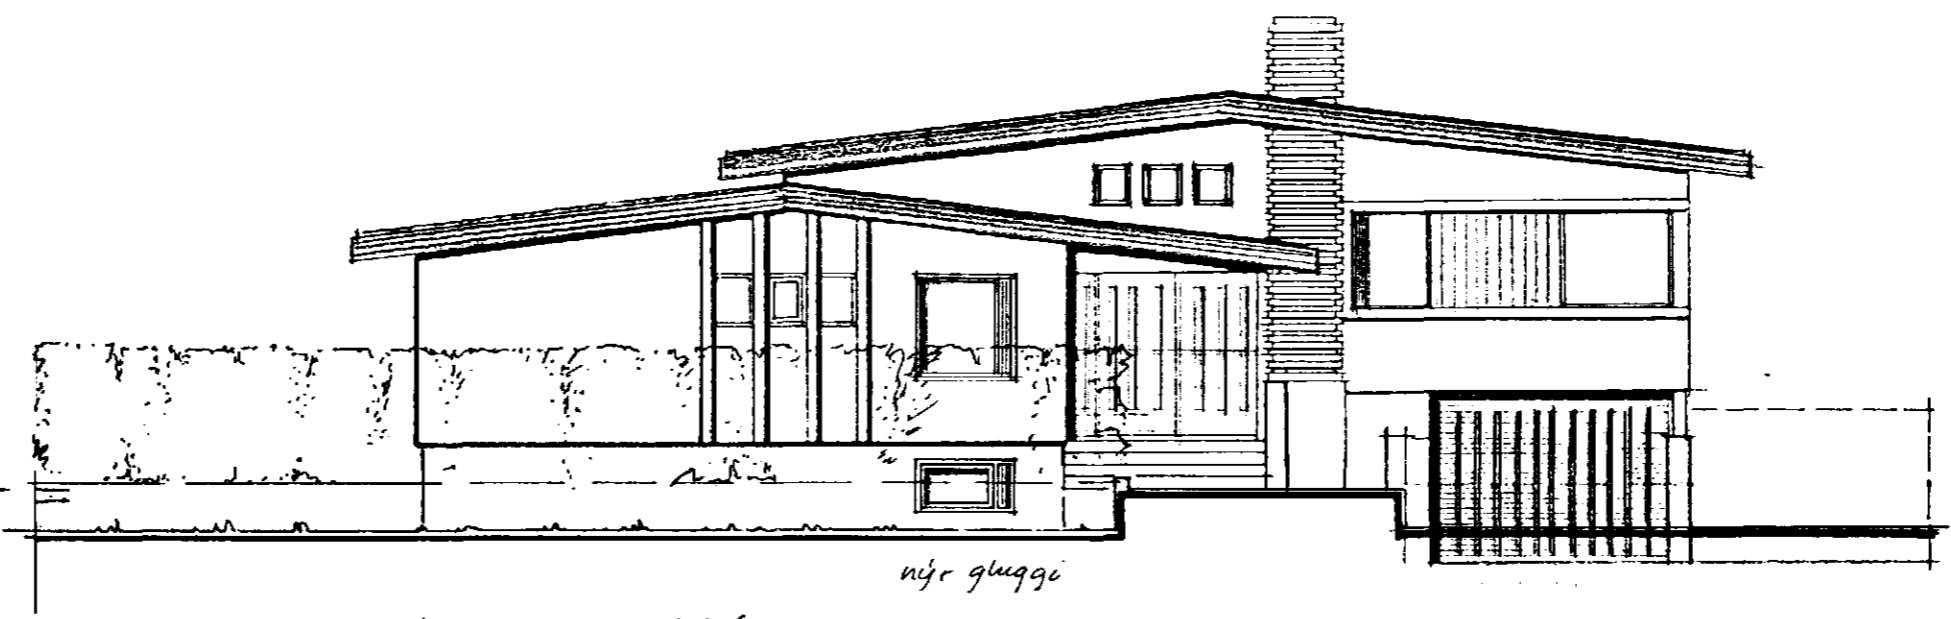

Austurhlíð
 Hlíð að Norðurvang

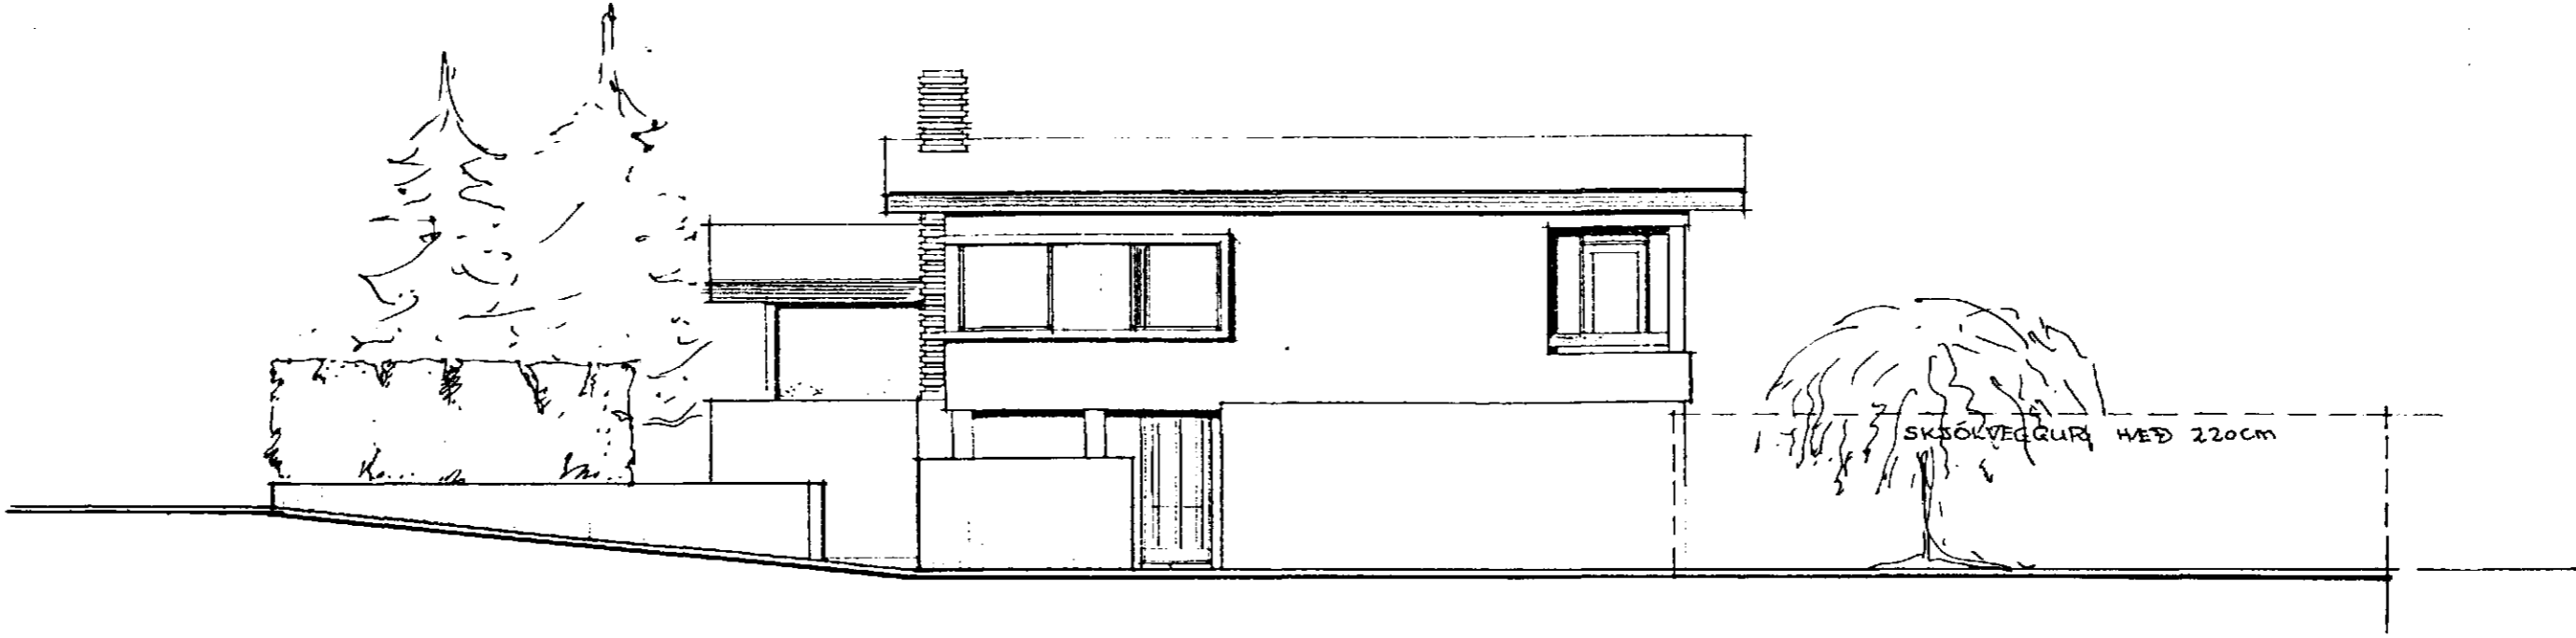

Norðurhlíð

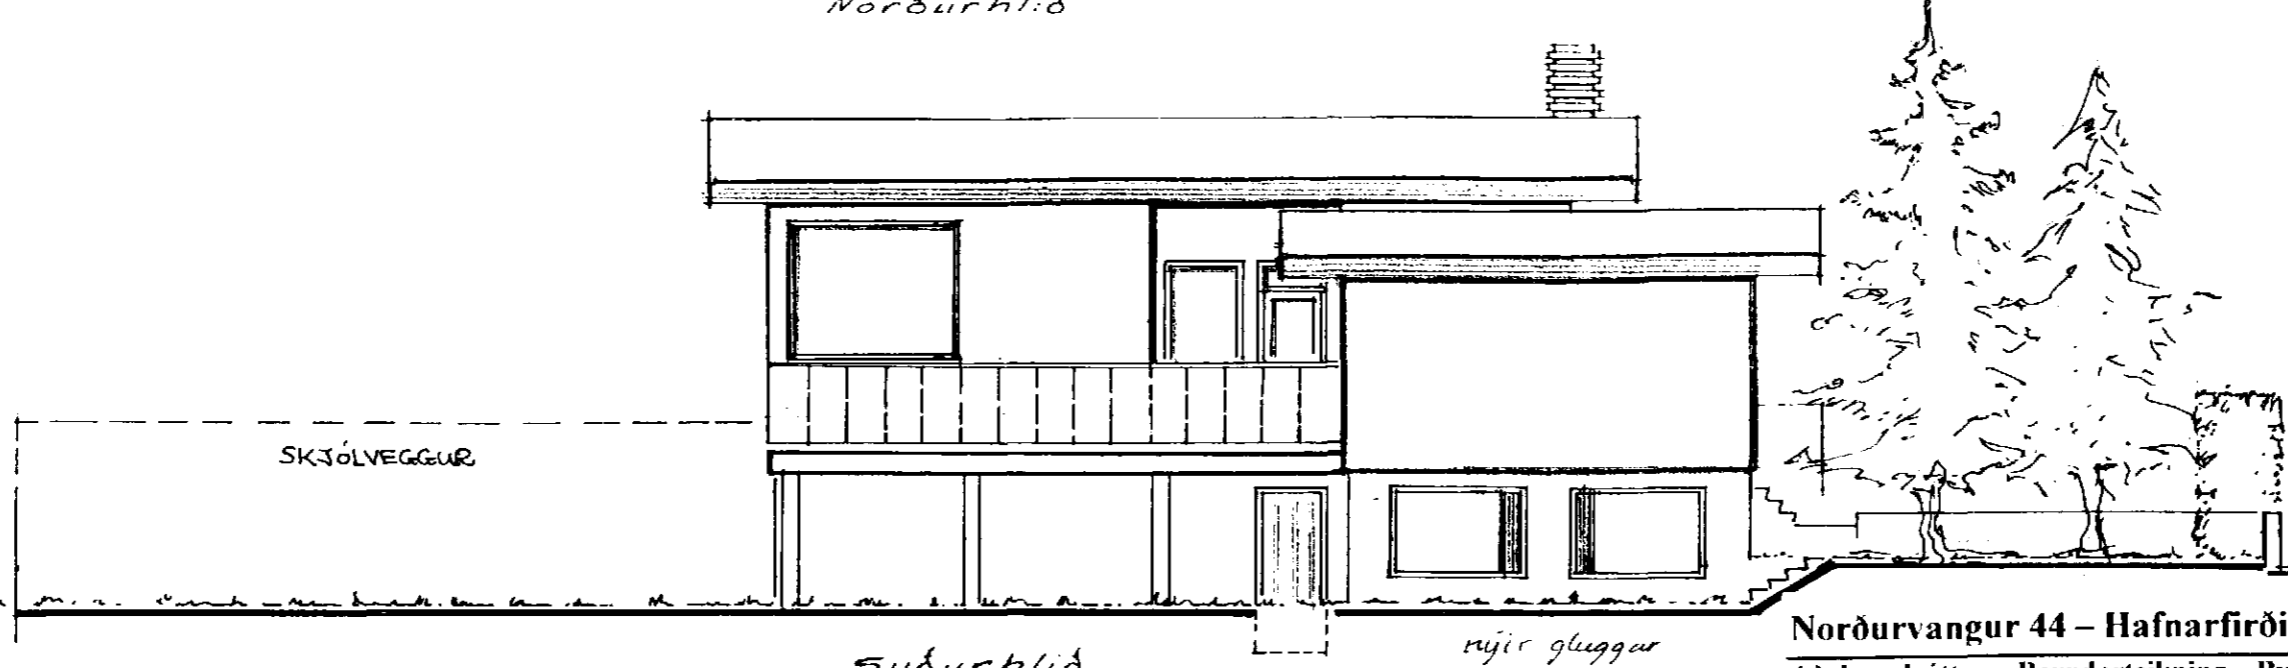

Suðurhlíð

Norðurlangur 44 – Hafnarfjörð

Sig. Sigurðsson
Ivon S. Cilia

Ádaluppdráttur – Reyndarteikning – Byggt á upphálegum teikningum Stefáns Sigurberssonar 1973 Blað 3 af 3
 Útlit 1:100 - Breytt / mælt SÁ - Dagssetning: 5.10.1999
 Sigurbergur Árnason arkitekt FAÍ kt.: 050656-3229 Ivon Stefán Cilia arkitekt FAÍ kt. 141155-4159
 Armúla 6 – 108 Reykjavík – sími 553 8750 – netfang art@mmedia.is