


Grunnmynd kjallara. Mkv. 1:50

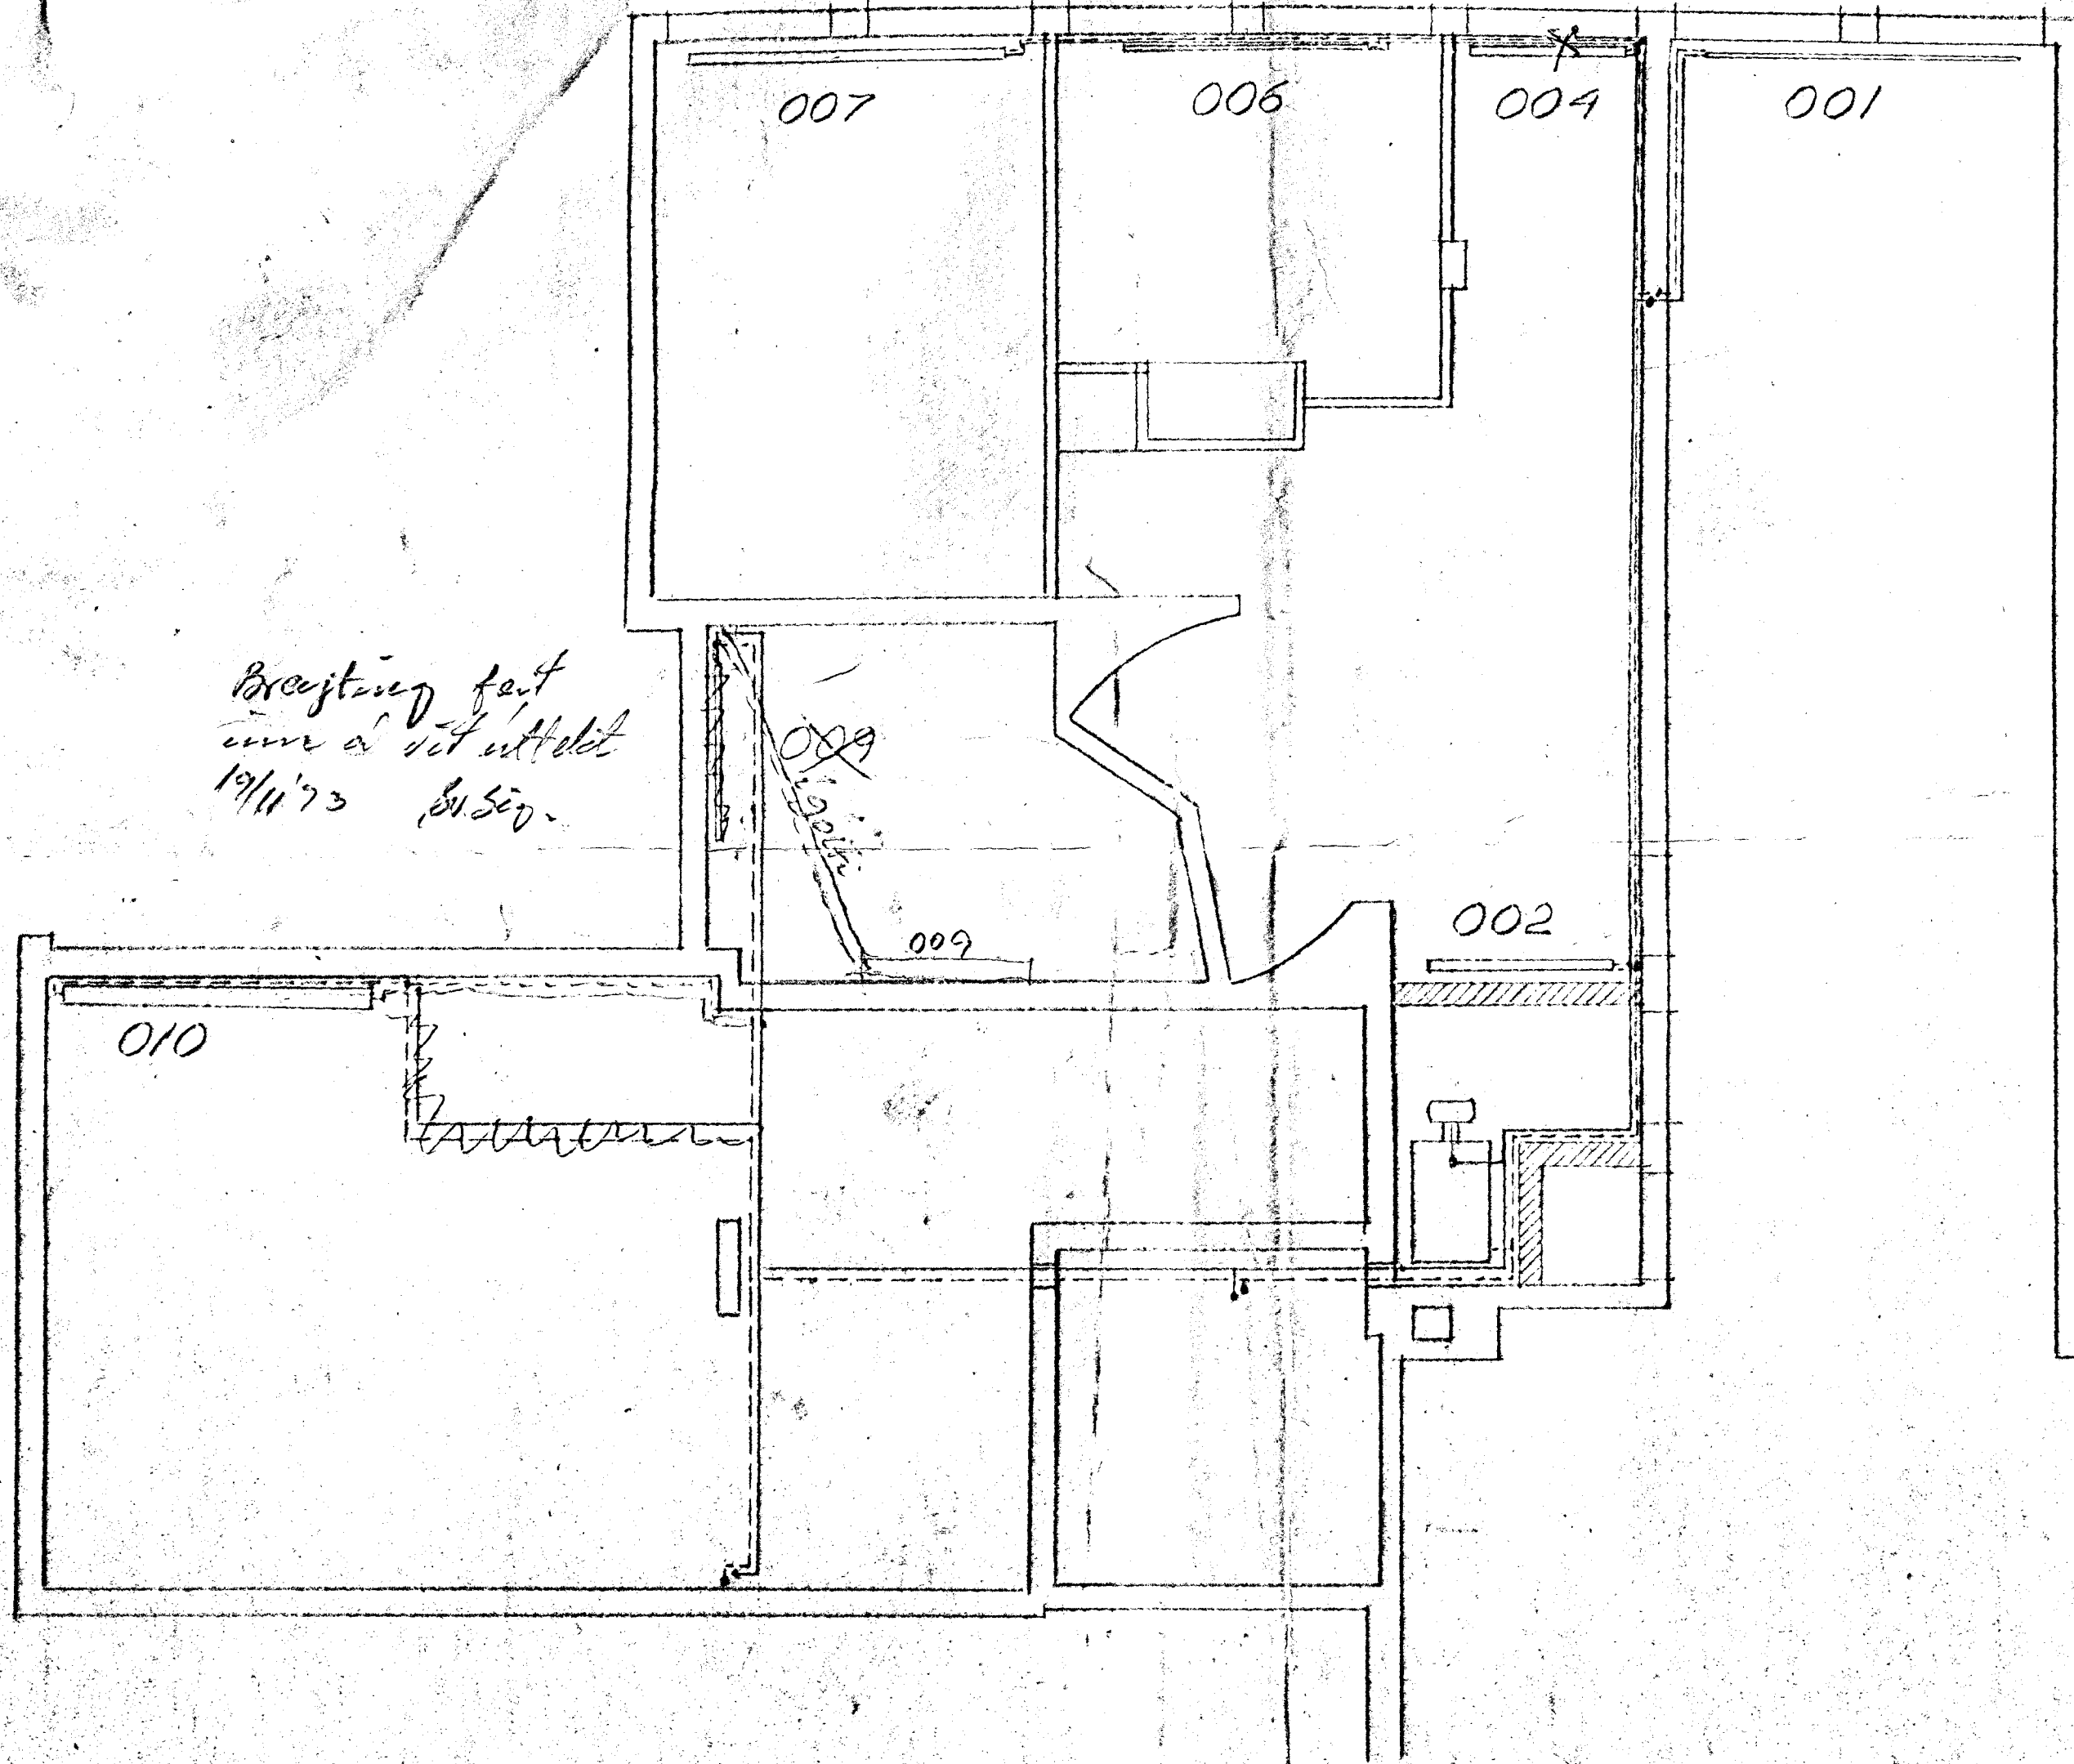

Breyting fert
inn á set útdel
19/11 '73 B.Seg.

1.4
5

12
15

NORÐURVANGUR 44, HF.	MÆLIKVARDI 1:50	VERK 12-13	TEIKN NR 05
Hitalögn, grunnmynd kjallara	Hannað: Teiknað: B.S.	Yfirfarið: Samþ: B.S.	DAGS á 9 '73
BJÖRN ÁRNASON VÉLAVERKFRÆÐINGUR MVF MARKARFLÓY 2 • GARÐAHREPPI • SÍMI 42100	BREYTT		