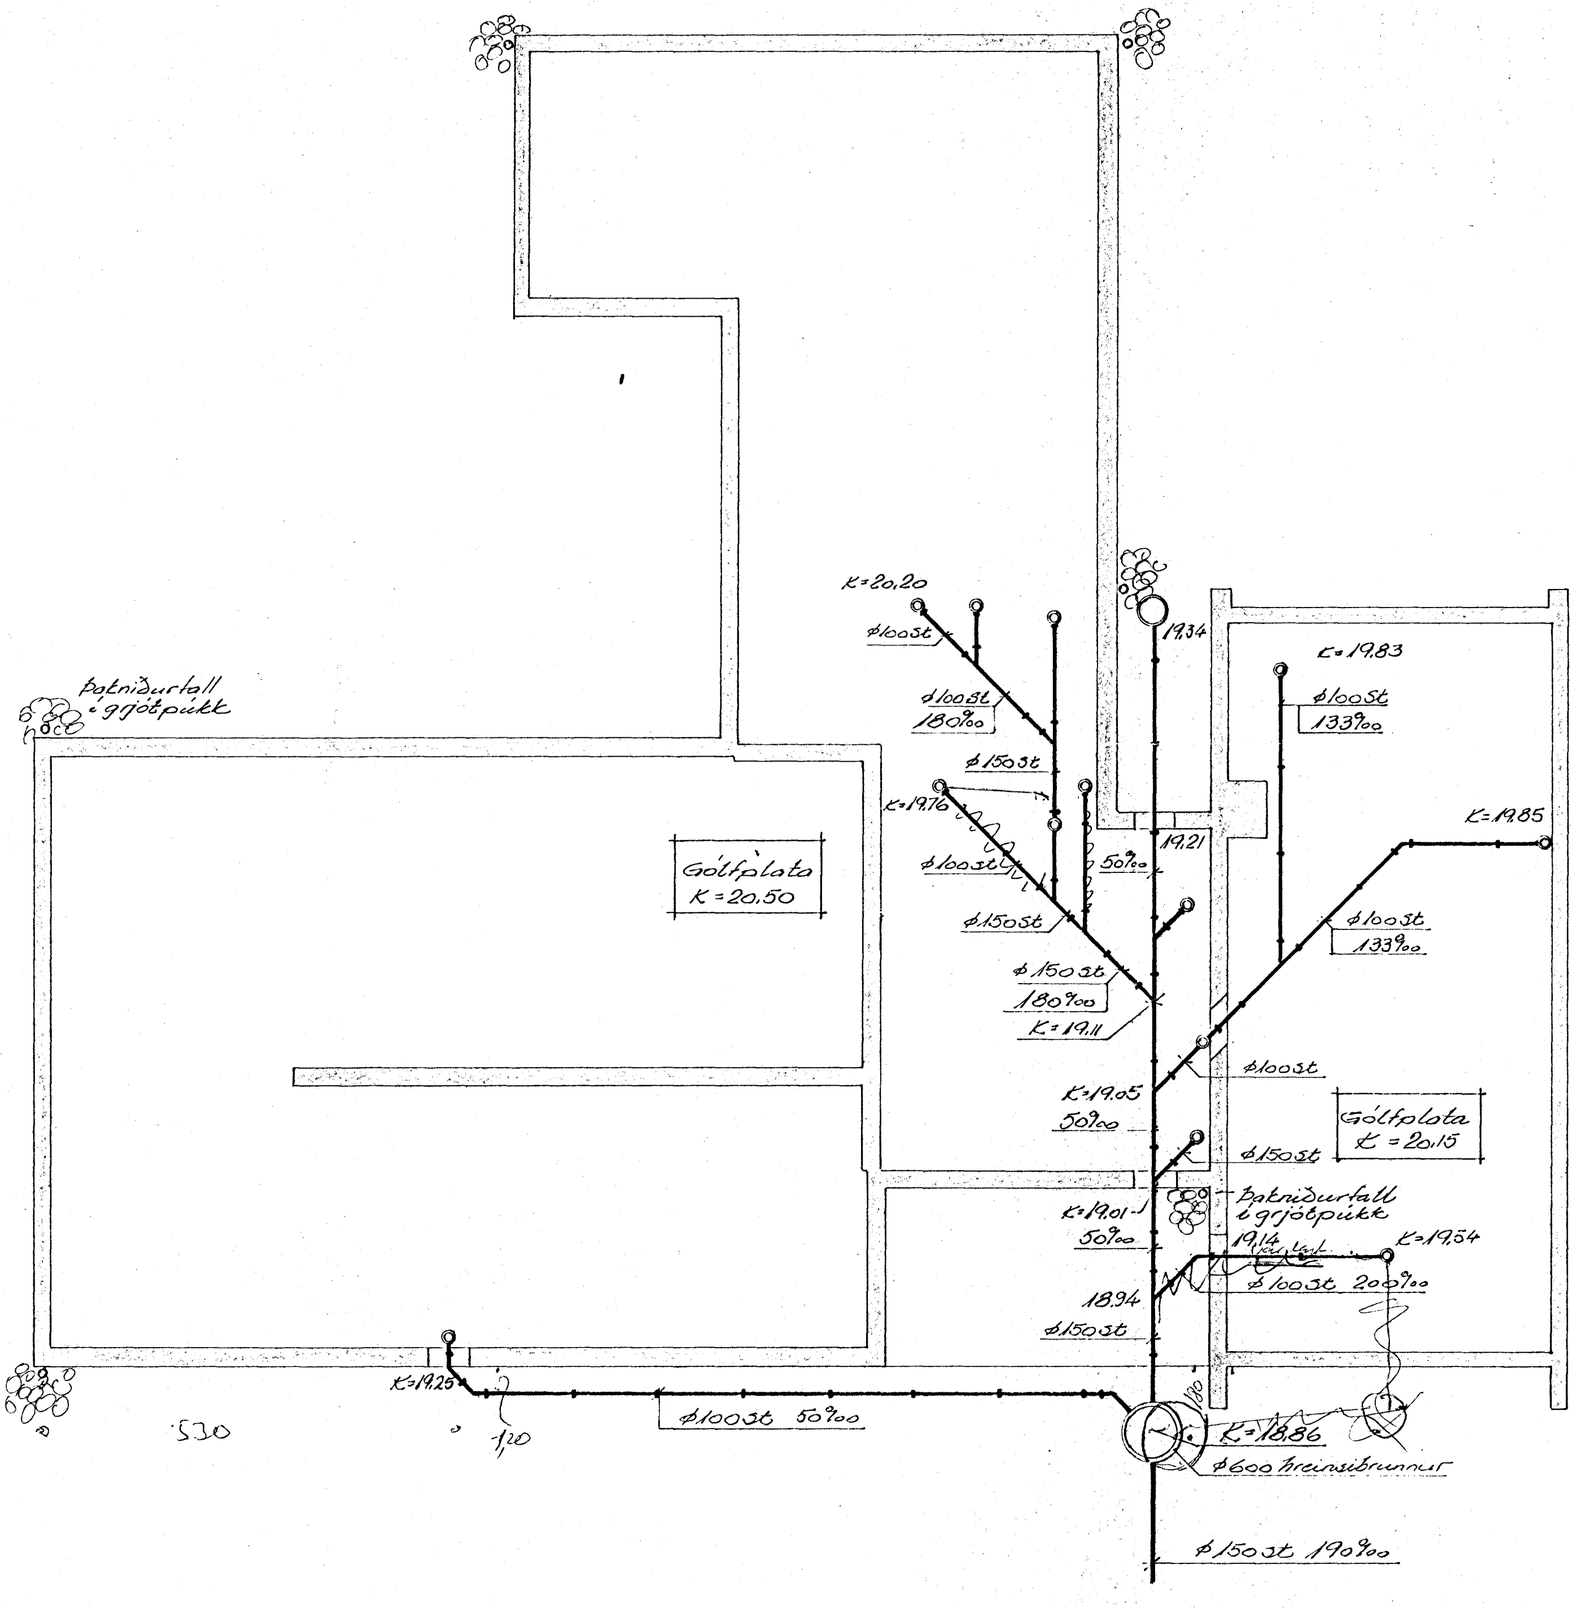

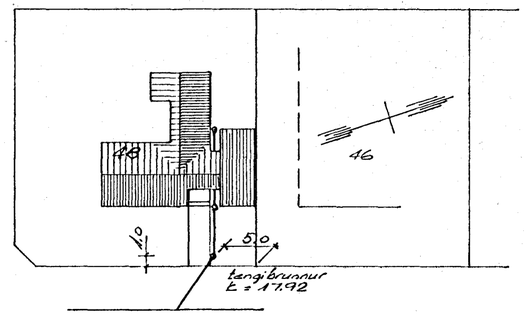

NORÐURVANGUR.

AFSTÖÐUMYND 1:500

HAFNARFJARÐARB.ÆR
27. apríl 1973
BYGGINGAFULLTRÚINN

BR.	DAGS.	BREYTING

NORÐURVANGUR 48
HAFNARFIRÐI
Frárennslislögn.
Lagnir í grunni.
AFSTÖÐUMYND.

VERKFRÆÐISTOFA ÁRMÚLA 1
REYKJAVÍK - SÍMI 83844
Kristján Kristjánsson

HANNAÐ	Hf.	KVARÐI	1:50, 1:500
TEIKNAÐ	Hf.	DAGS.	23.4. 1973
YFIRFARIÐ		NR. 7311	BL. AF. 1 8