
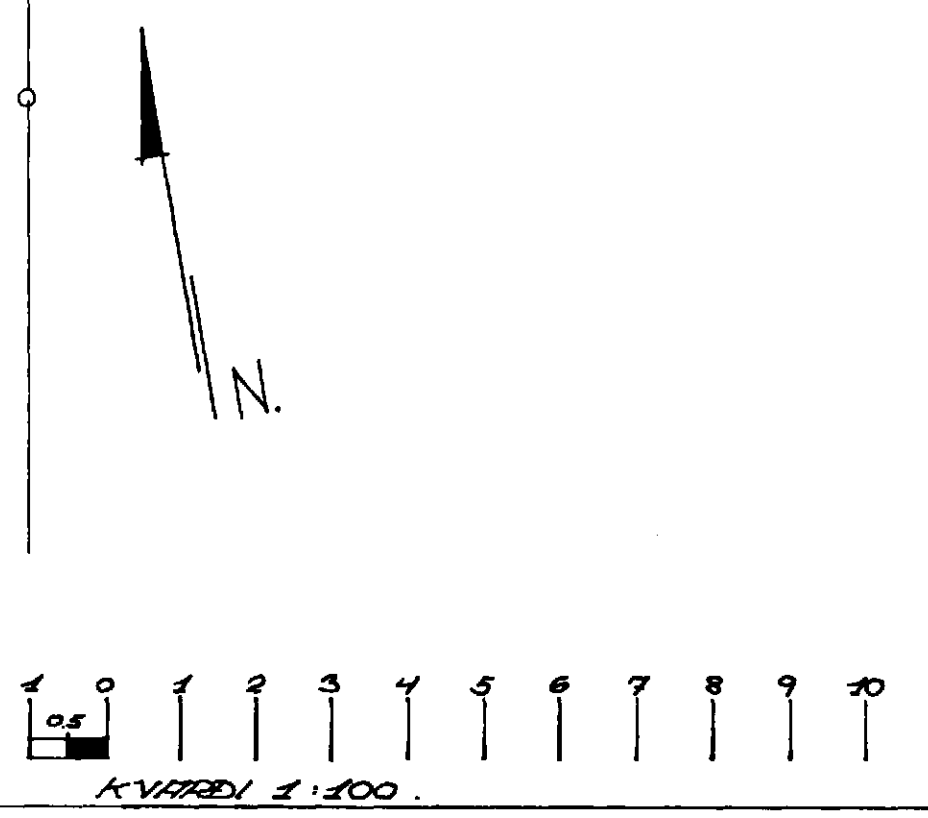
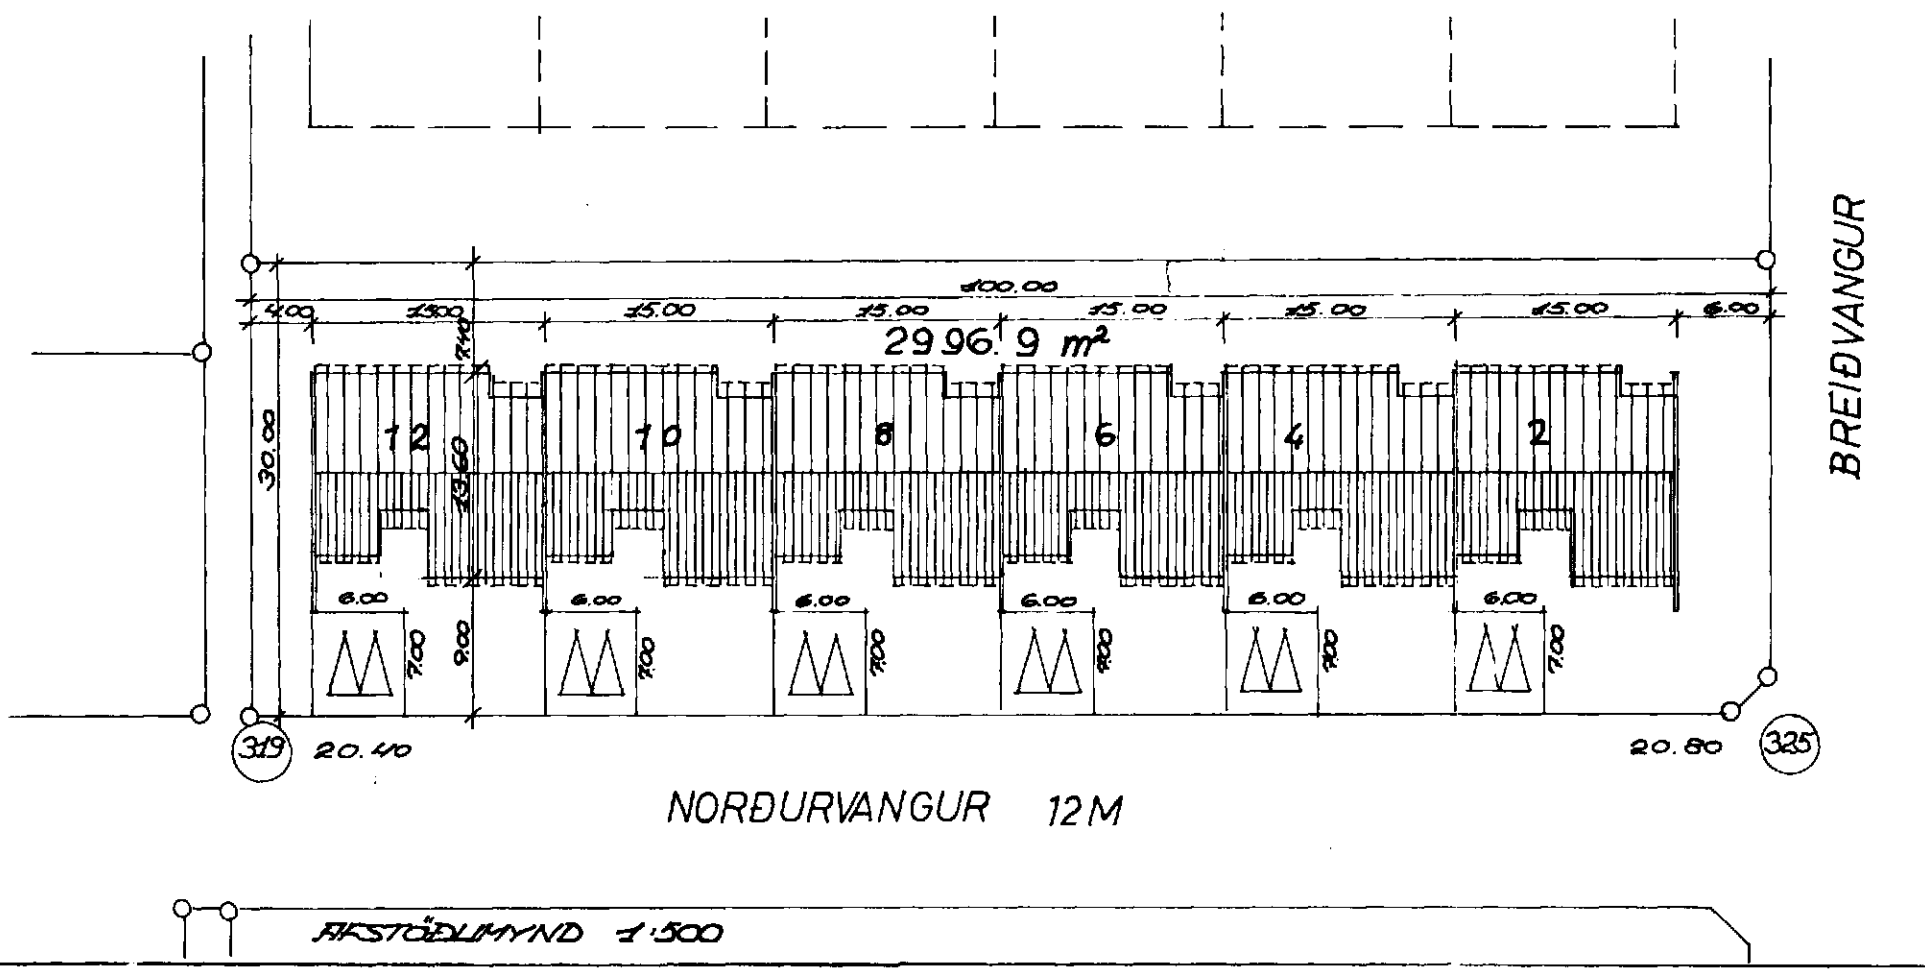
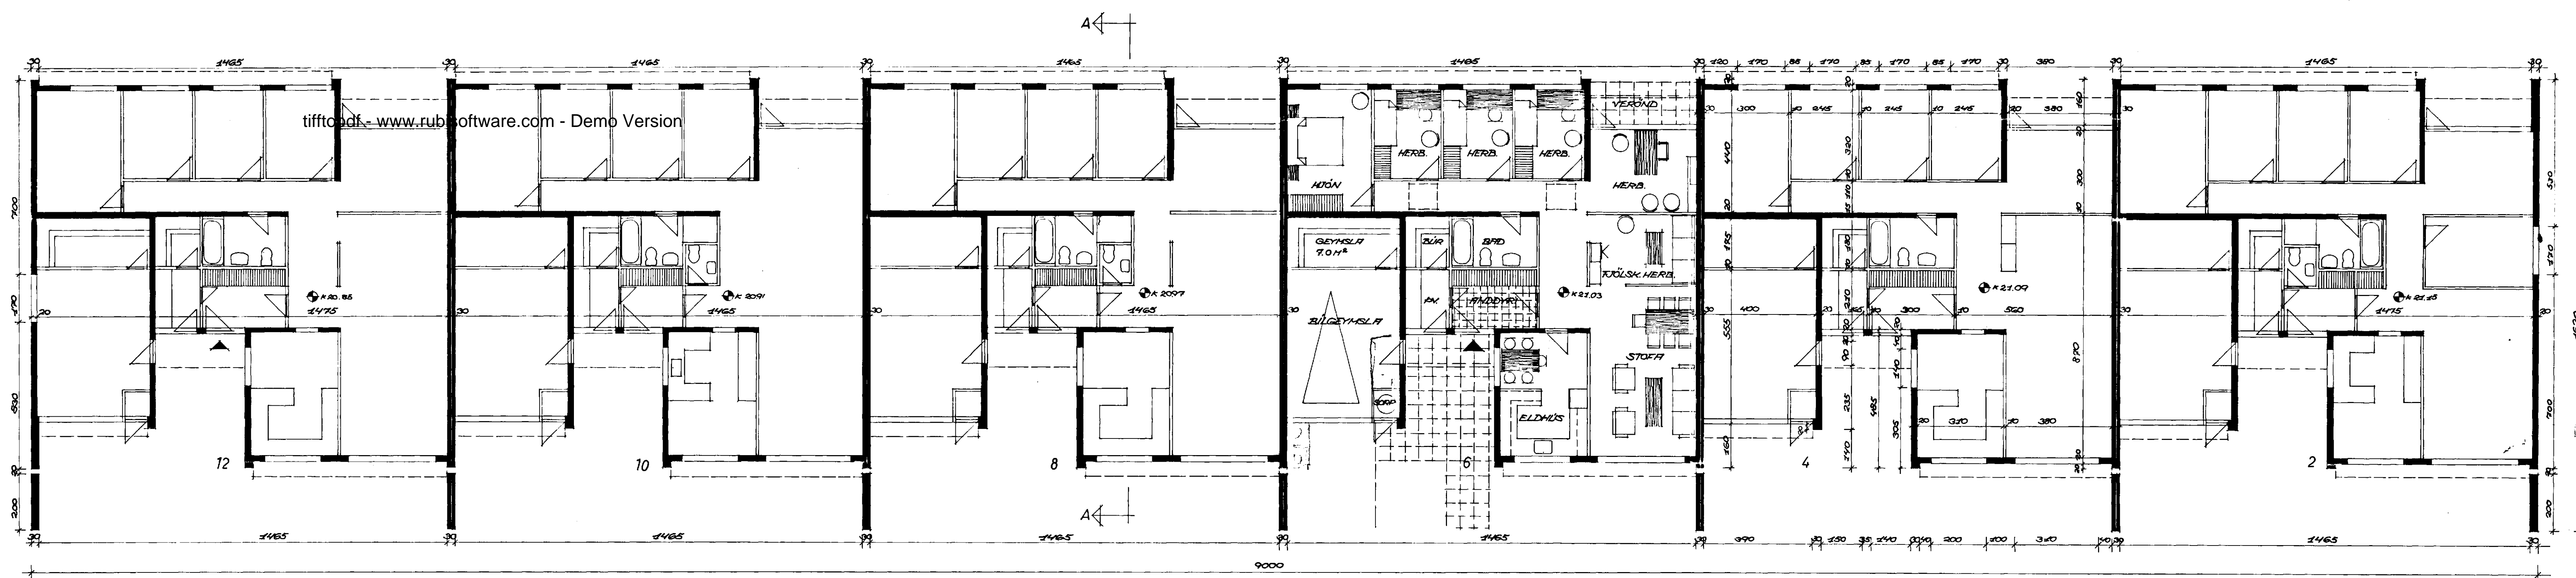
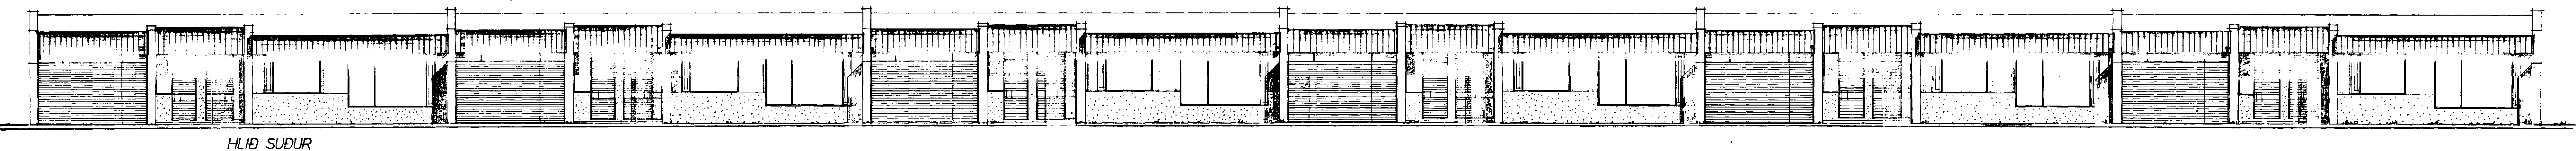
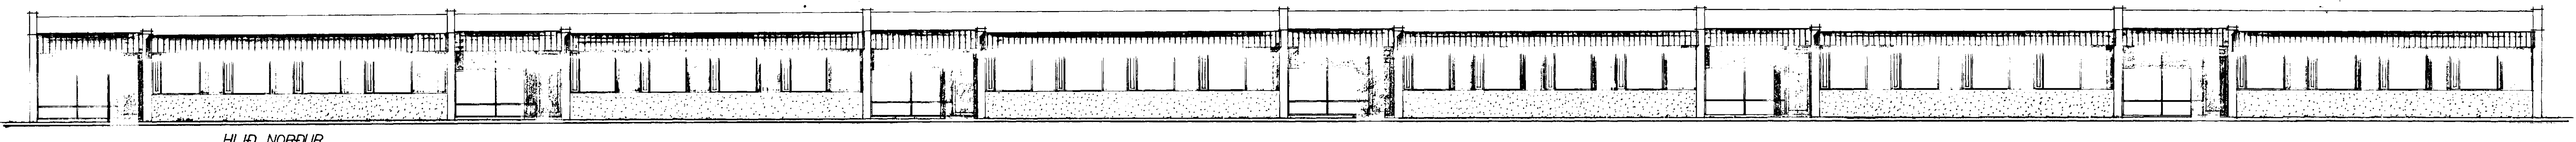
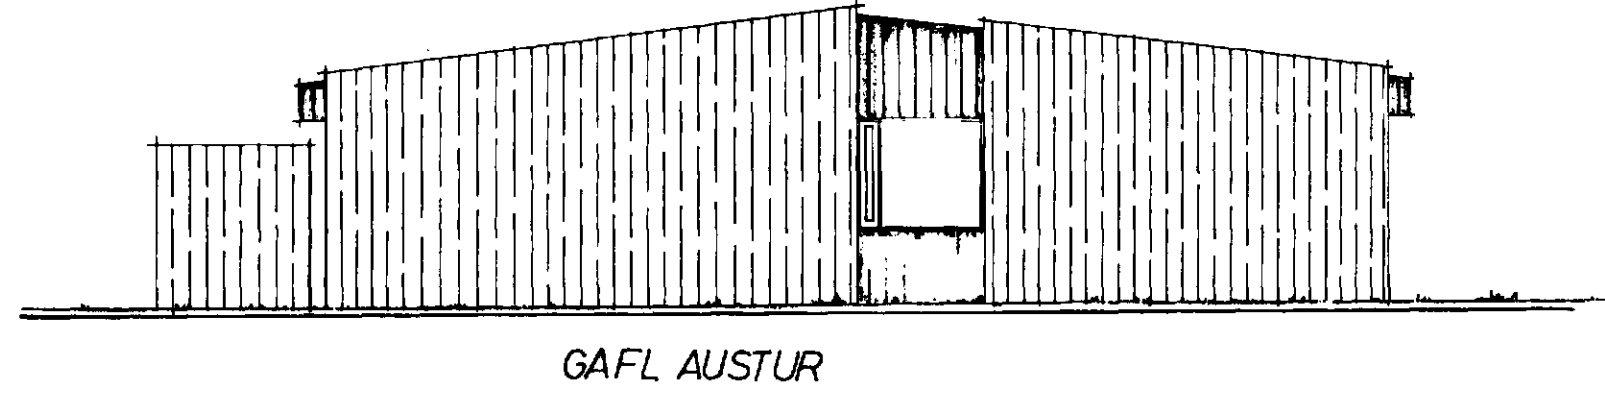
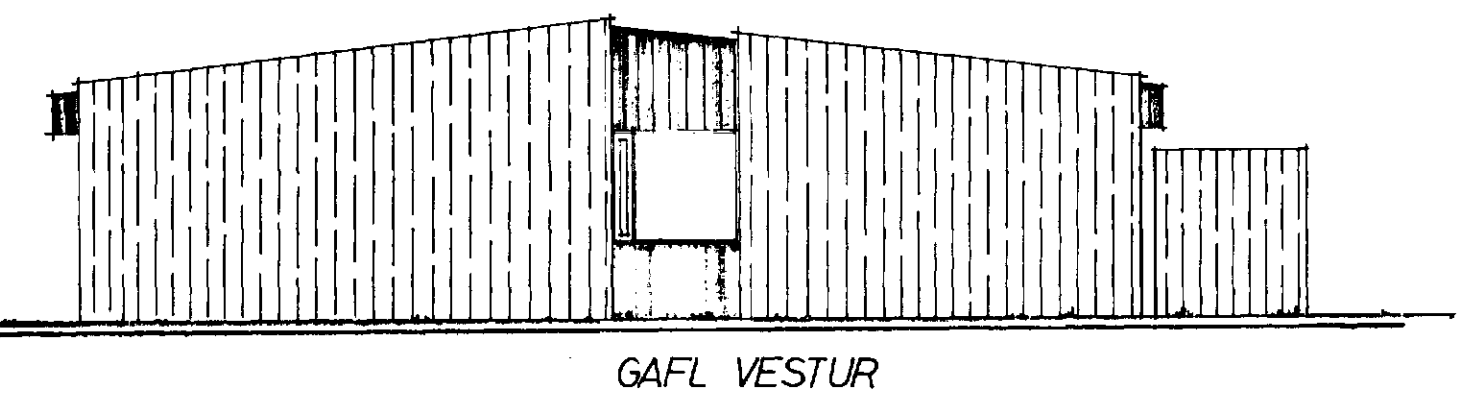


Sambykkt á fundi bygginga-
nefndar þ. 13. 12. '72
BYGGINGARFRUMINN
I HAFNARÞRÉDI
[Signature]

Gera þarf grein fyrir á meðan hál-
búnaðar hluti hefur þ.e.a.s. til-
stæðum íslendi Ráðu. Hlj. stj. veitna
á milli til þessara með áðrum
fráttum
Innviðarmáttur veitna útlit og
farfruminn. F. Sig.

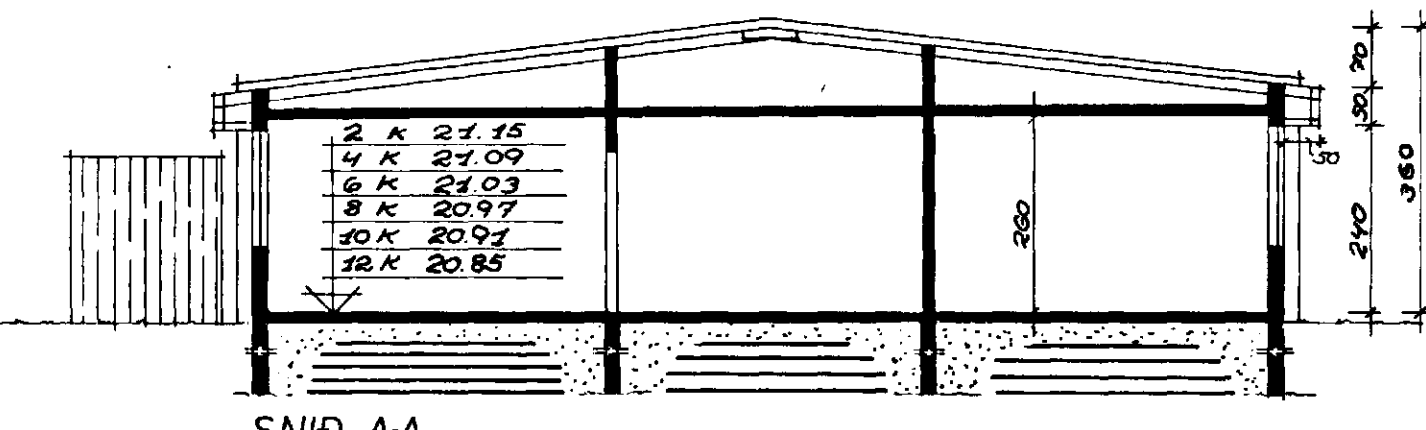

ATHUGASEMDIR :
 ÍBÚÐ: NETTÓ 125 M²
 ÍBÚÐ: BRÚTTÓ 141 M²
 BILGEYMSLA: BRÚTTÓ 33 M²
 ÍBÚÐ + BILGEYMSLA: 174 M² BRÚTTÓ
 LÖÐ: 2996.9 M²

RAFMAGNSHITUN ER FYRIRHUGUÐ.

NR 6

KVARDI TEIKNISDEGA HRINGBRAIT 121 REYKJAVIK SIMI 26340

NORÐURVANGUR 2,4,6,8,10,12	M ² 1:100 1:500	VEF. 3-72-27
GRUNNMYND, ÚTLIT, SNID, AFSTÖÐUMYND	ÚP 29. 11. '72	FR.
<i>[Signature]</i>		1-A-1.

[Signature]