




Byggingarfulltrúi
samþykkir erindið.
13. NOV. 2002
Bent skal á að samþykki þessi verður ekki
virk, fyrr en eftir skráningu eignaskipta-
yfirlýsingarinnar hjá Fasteignamat-
ríkisins og þingskýpingu leunar.

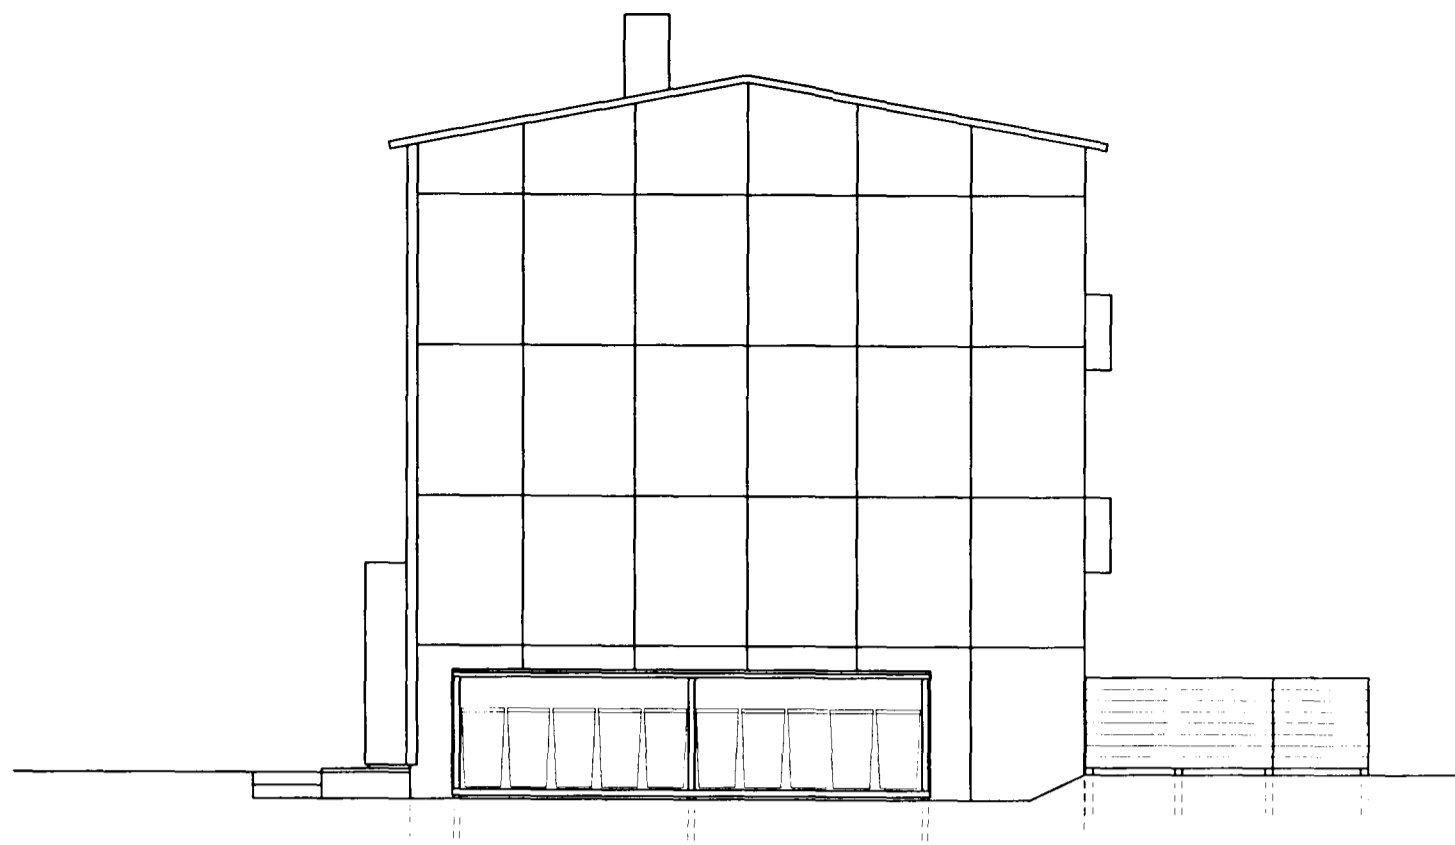


NORDURGAFL
MKV. 1:100

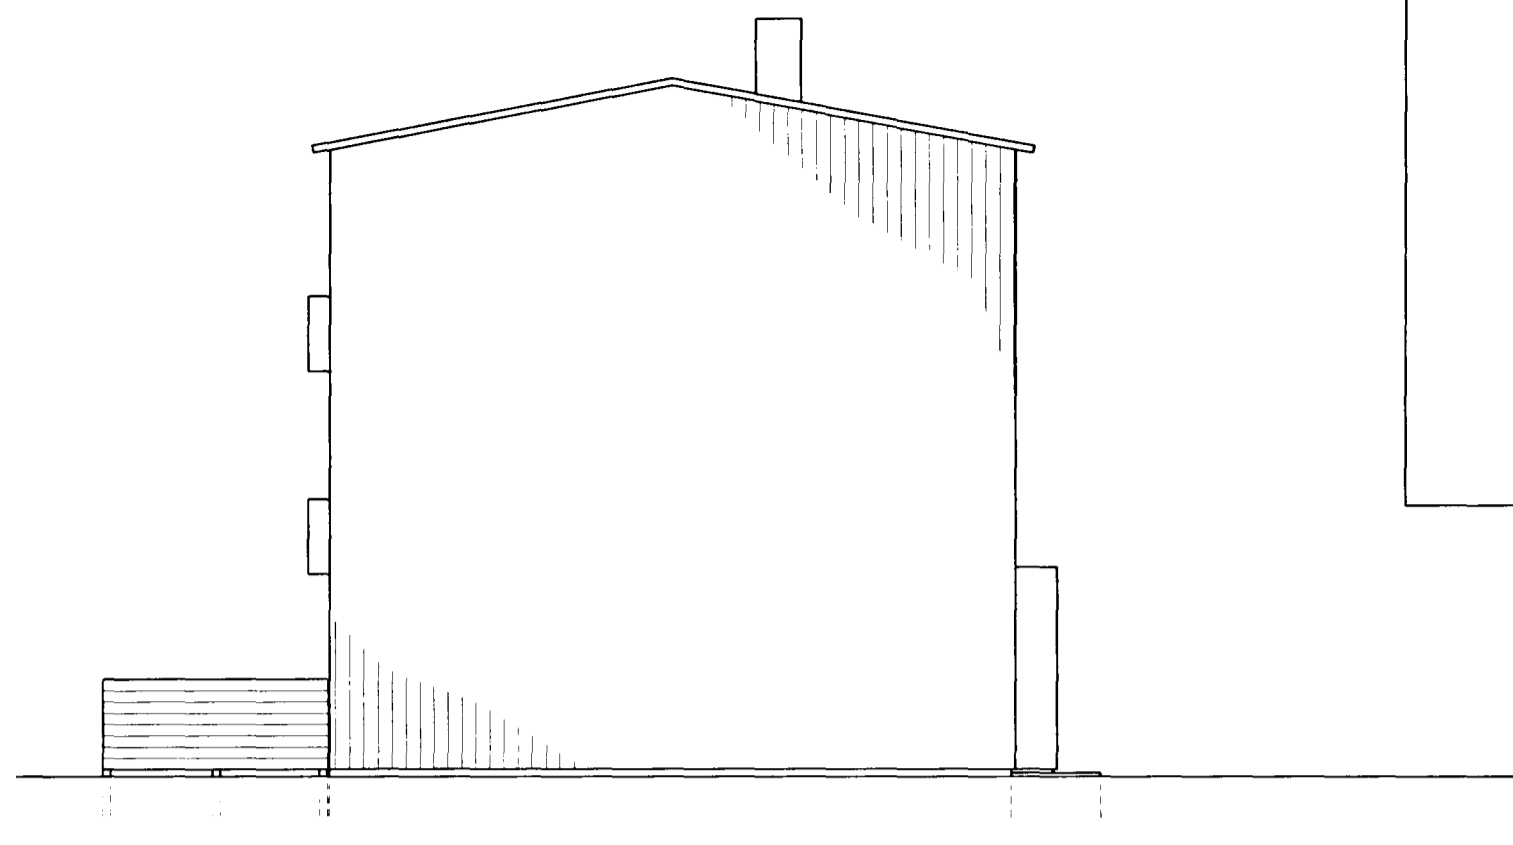

SUÐURGAFL
MKV. 1:100

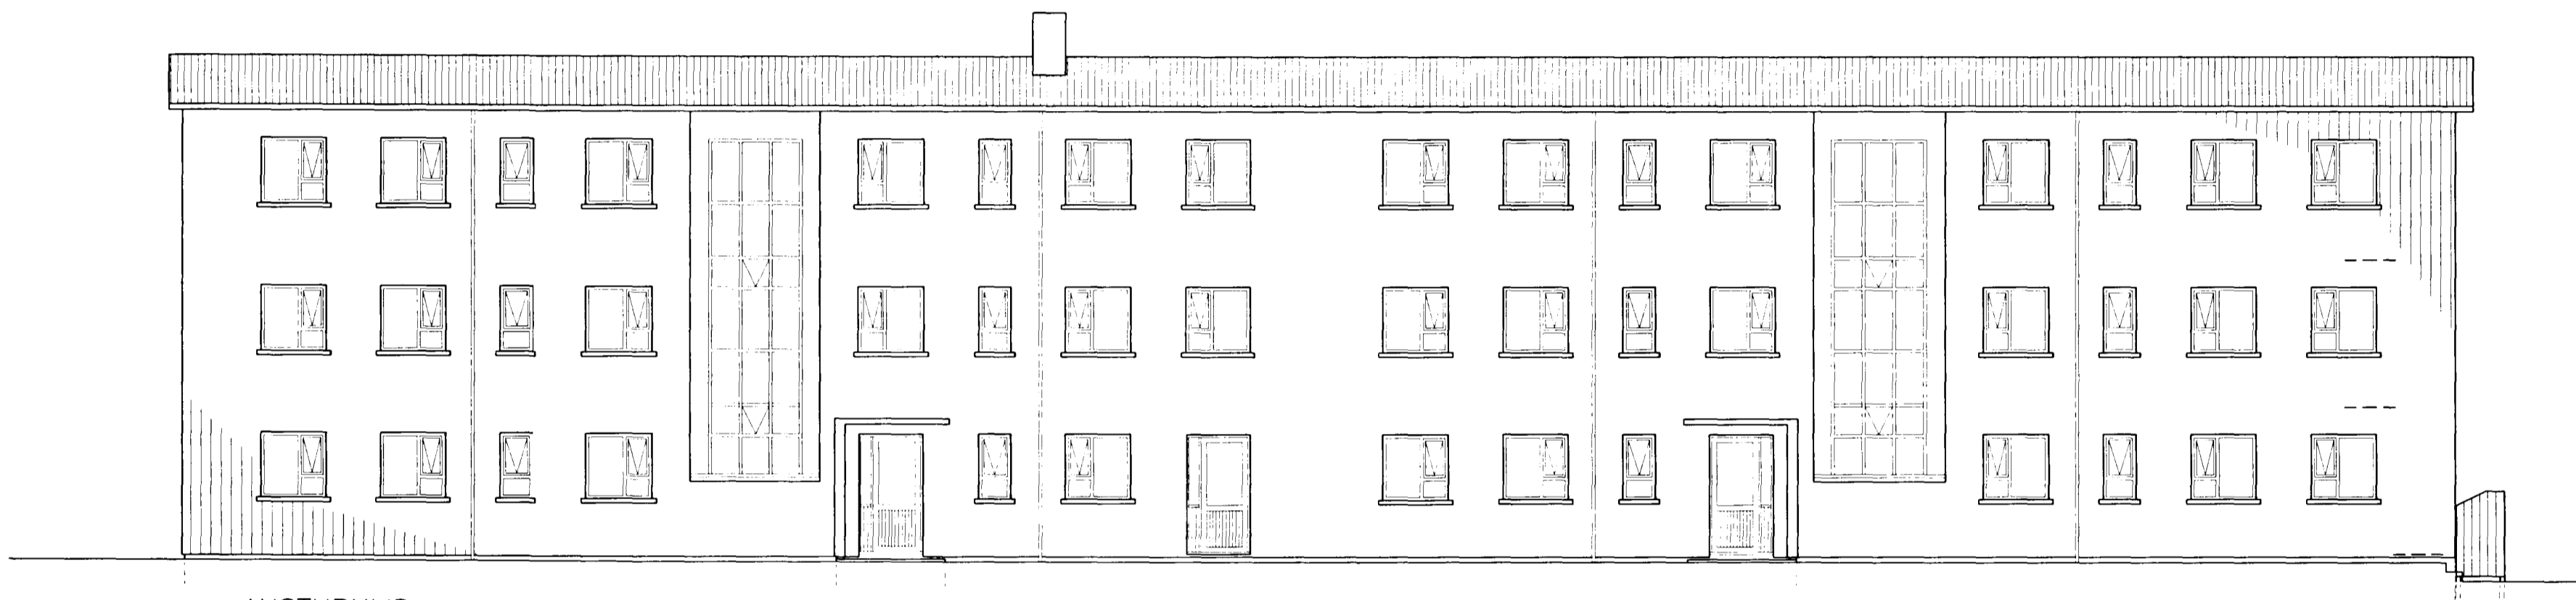

AUSTURHLID
MKV. 1:100

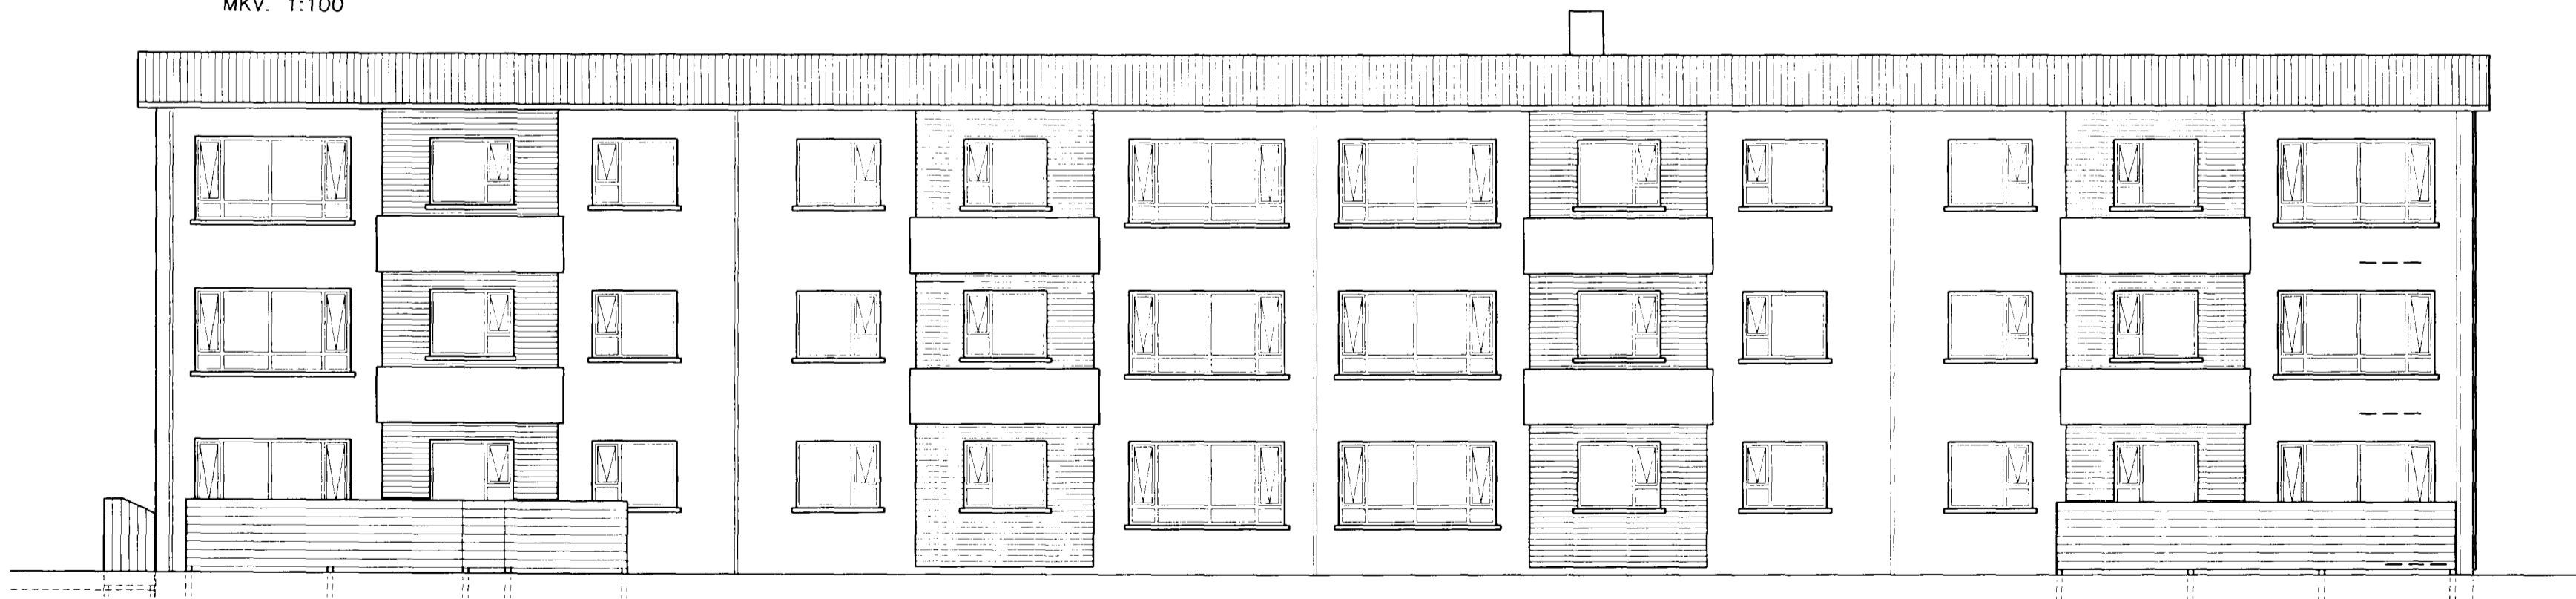

VESTURHLID
MKV. 1:100

REYNDARTEIKNINGAR AF HÚSI Á LÓÐINNI NR. 46-48 VID ÖLDUGÖTU. NÚVERANDI
FYRIRKOMULAG INNAHÚSS, BREYTT FYRIRKOMULAG KJALLARA, UTANHÚSSKLÆDNING.

HALLDÓR HALLDÓRSSON TEIKNADI HÚSIÐ Í DESEMBER 1957.

ÖLDUGATA 46-48, HAFNARFIRÐI

ÚTLIT	TEIKN: 02
TEIKNAD Í REYKJAVÍK, OKTÓBER 2002	MKV. 1:100 BREYTT:
AXEL V. HILMARSSON K.T. 250365-3819, BYGGINGARVERKFR.	TEIKN, AVH
HILMARSSON S. GUDJÓNSSON 270141-5529, TÆKNITEIKNARI.	REIKN, AVH
VILHJÁLMUR GUDMUNDSSON K.T. 030843-2319, FVFI	YFIRF, VG