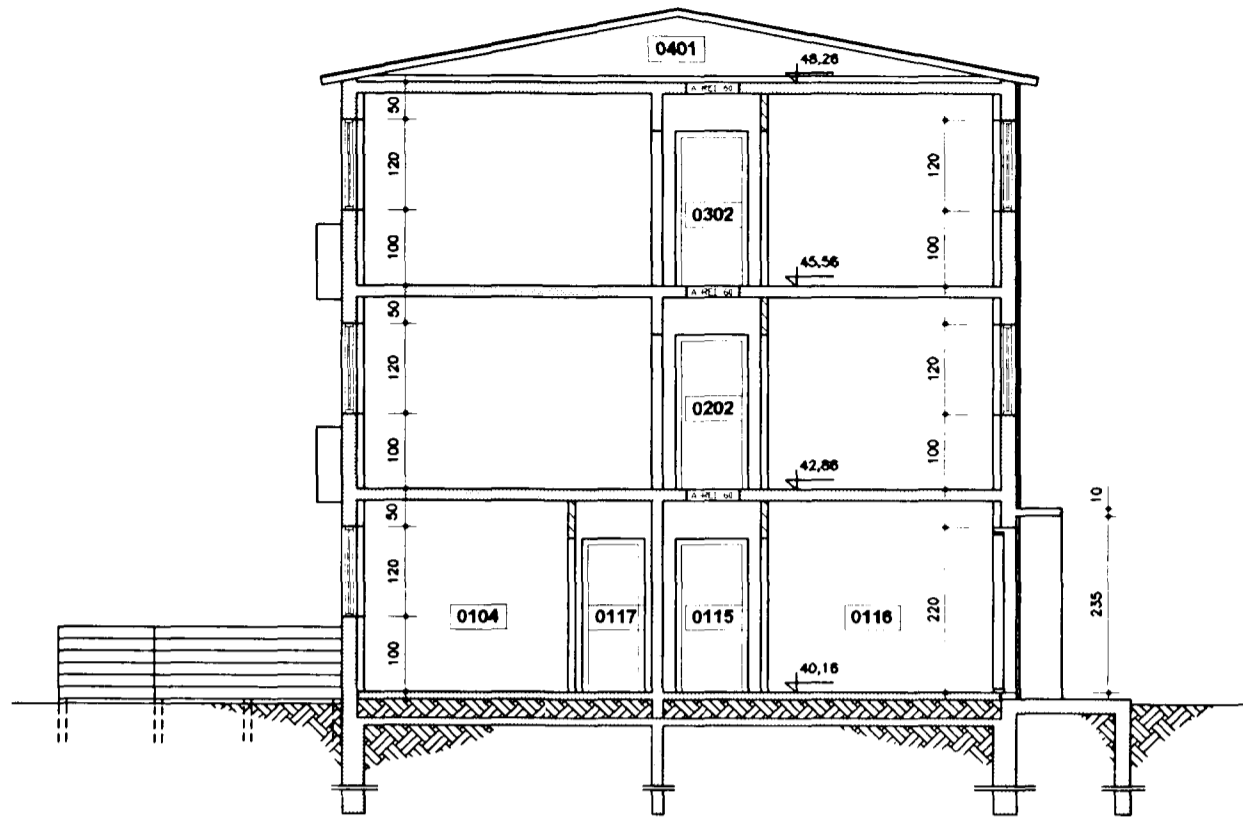
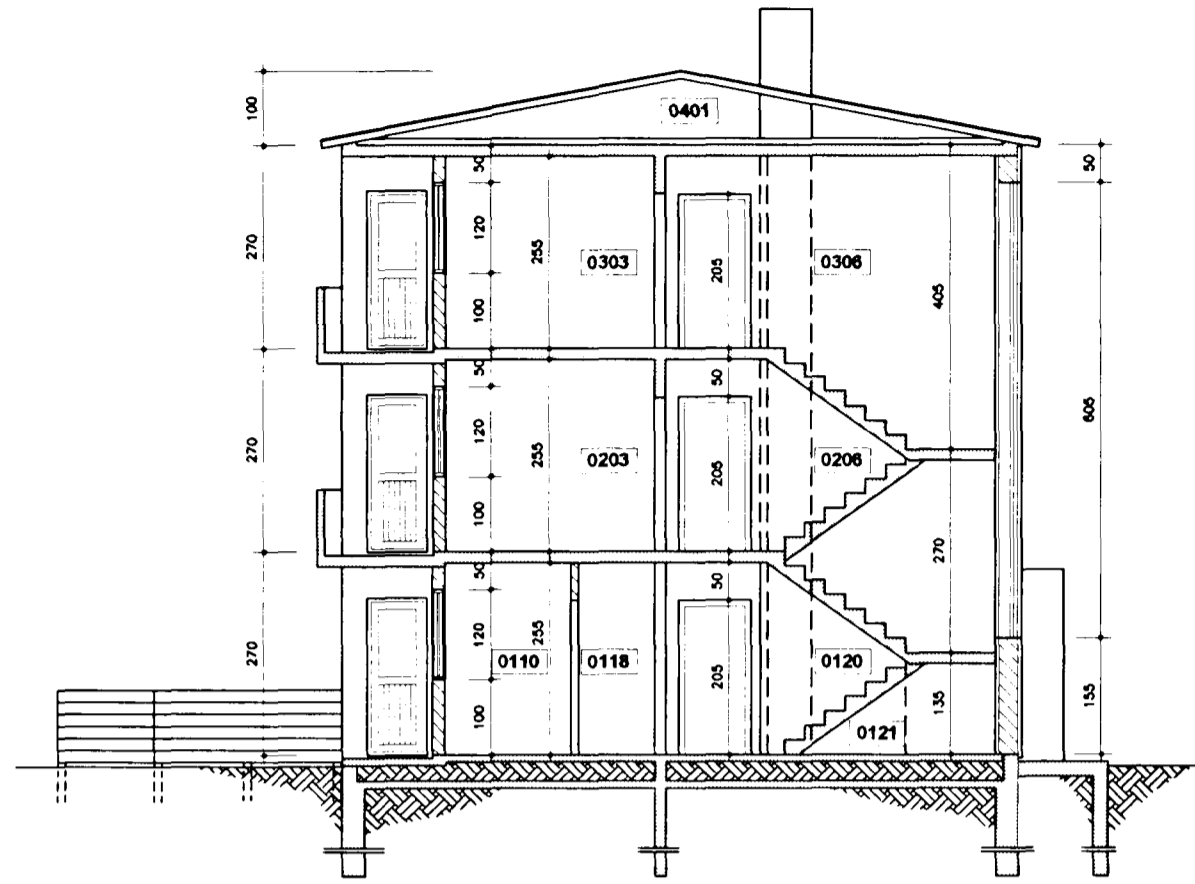
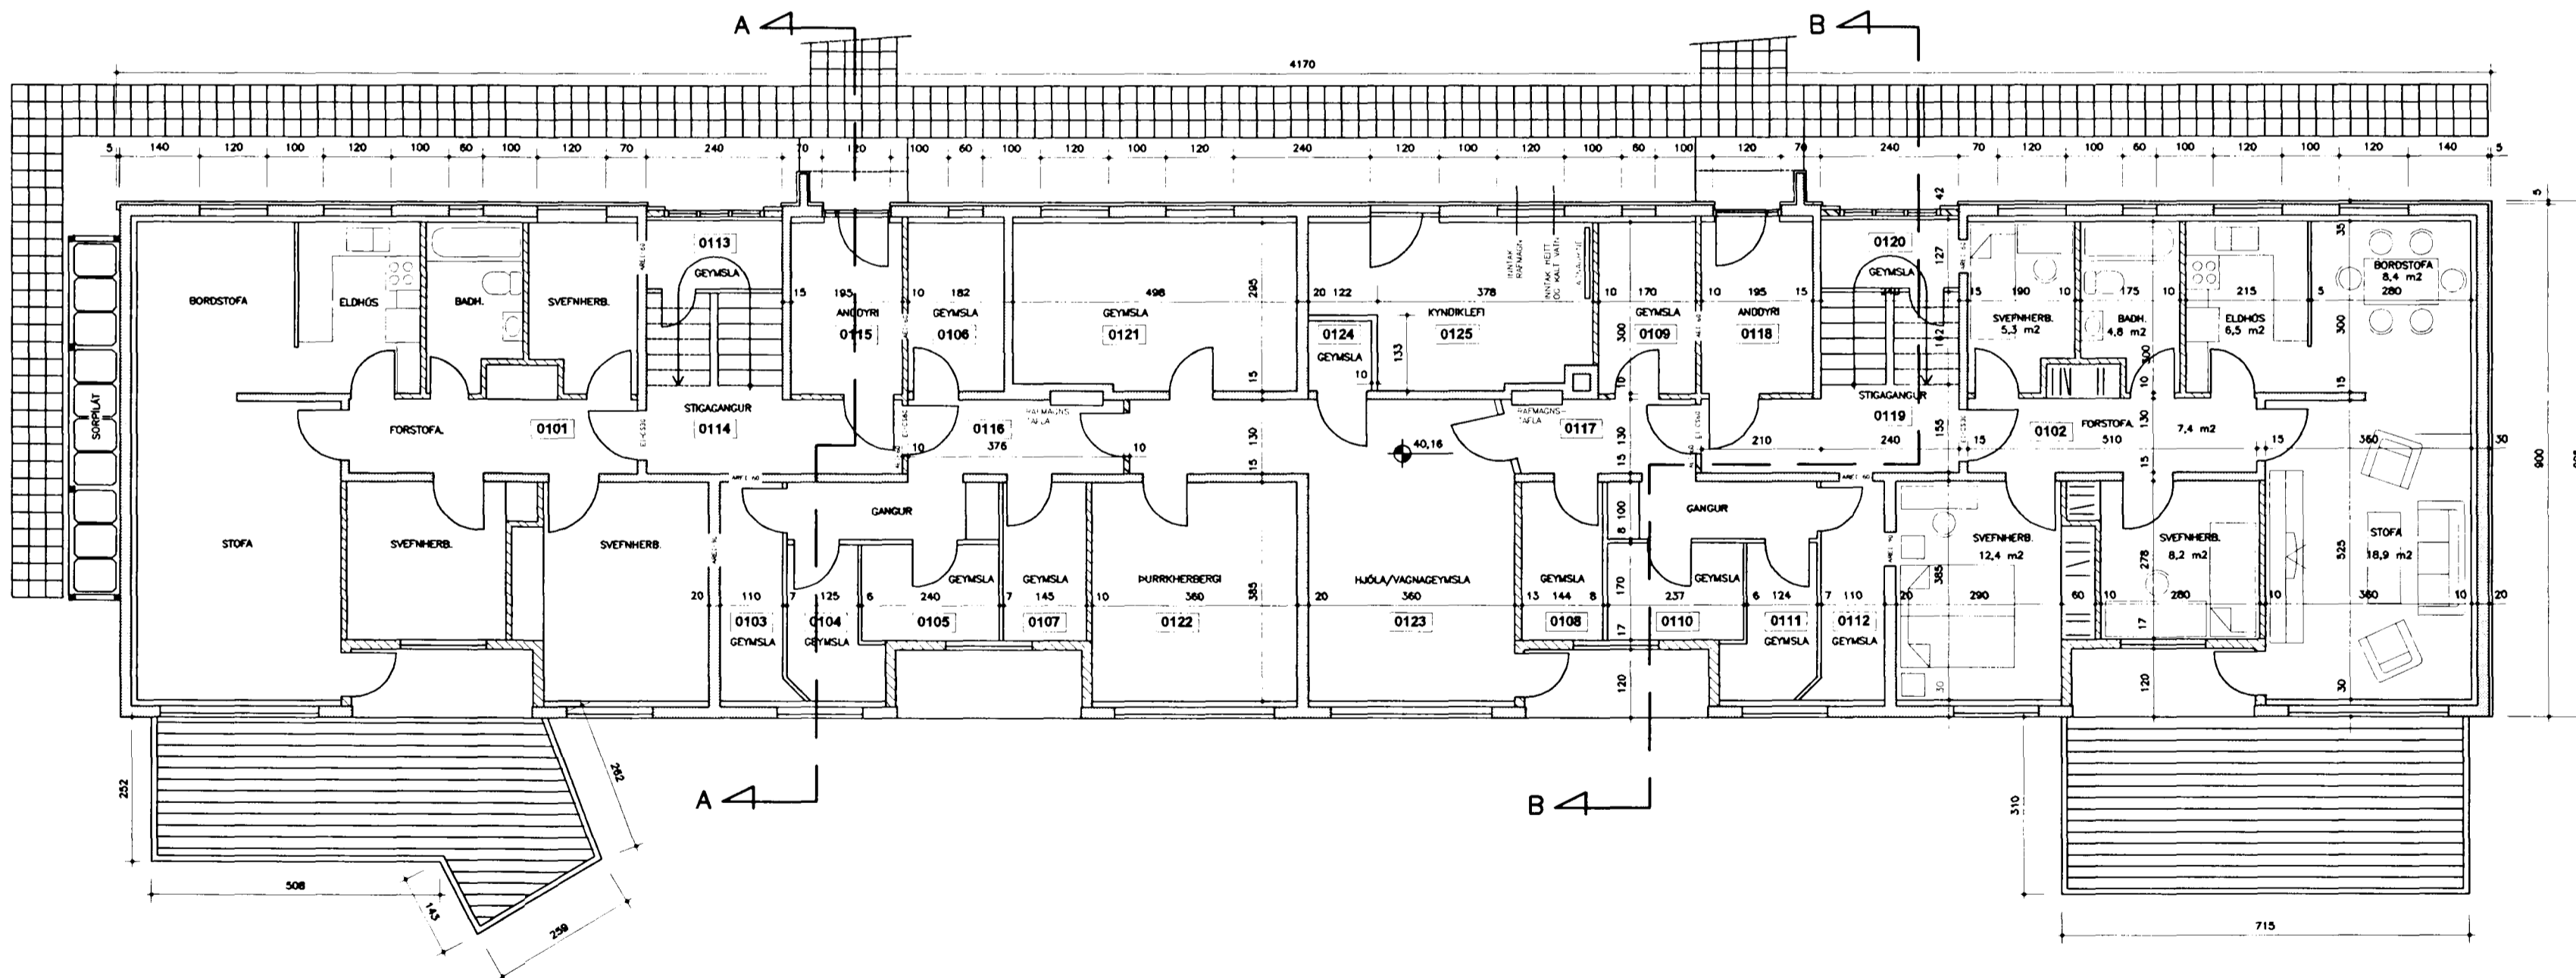

 Byggingarfulltrúi
 samþykktir erindið.
 13. NOV. 2002
 Best skal á að samþykktir þessir verður ekki
 virk, fyrir en eftir skráningu eignaskipta-
 yfirlýsingarinnar hjá Fasteignamat-
 rikisins og þinglýsingu kemur.



SNEIDING A-A
 MKV. 1:100 ÖLL MÁL ERU Í METRUM



SNEIDING B-B
 MKV. 1:100 ÖLL MÁL ERU Í METRUM



GRUNNMYND, 1. HÆÐ
 MKV. 1:100 ÖLL MÁL ERU Í METRUM

REYNDARTEIKNINGAR AF HÚSI Á LÓDINN NR. 46-48 VID ÖLDUGÖTU. NÚVERANDI FYRIRKOMULAG INNAHÚSS, BREYTT FYRIRKOMULAG KJALLARA, UTANHÚSSKLÆDNING.

HÆDARKVÓTAR MÆLDIR Í SEPTEMBER 2002.

HALLDÓR HALLDÓRSSON TEIKNADI HÚSÍD Í DESEMBER 1957.

ÖLDUGATA 46-48, HAFNARFIRÐI		
GUNNMYND 1. HÆÐAR, SNEIDINGAR A OG B		TEIKN: 03
TEIKNAD Í REYKJAVÍK, OKTÓBER 2002	MKV, 1:100	BREYTT:
AXEL V. HILMARSSON K.T. 250365-3819, BYGGINGARVERKFR.	TEIKN, AVH	
HILMARSSON S. GUDJÓNSSON 270141-5529, TÆKNITEKNARI.	REIKN, AVH	
YHLJÁLMMUR GUDMUNDSSON K.T. 030843-2319, FVFI	YFIRF, VG	