



Byggingarfulltrúi
samþykkir orindið.
13 NOV. 2002

*Þont skal á að samþykkt þessi verður ekki virk, fyrir en eftir skráðugu eignaskipta-
yfirlýsingarinnar hjá Fasteignamat-
ráðsins og þinglýsingu hennar.*

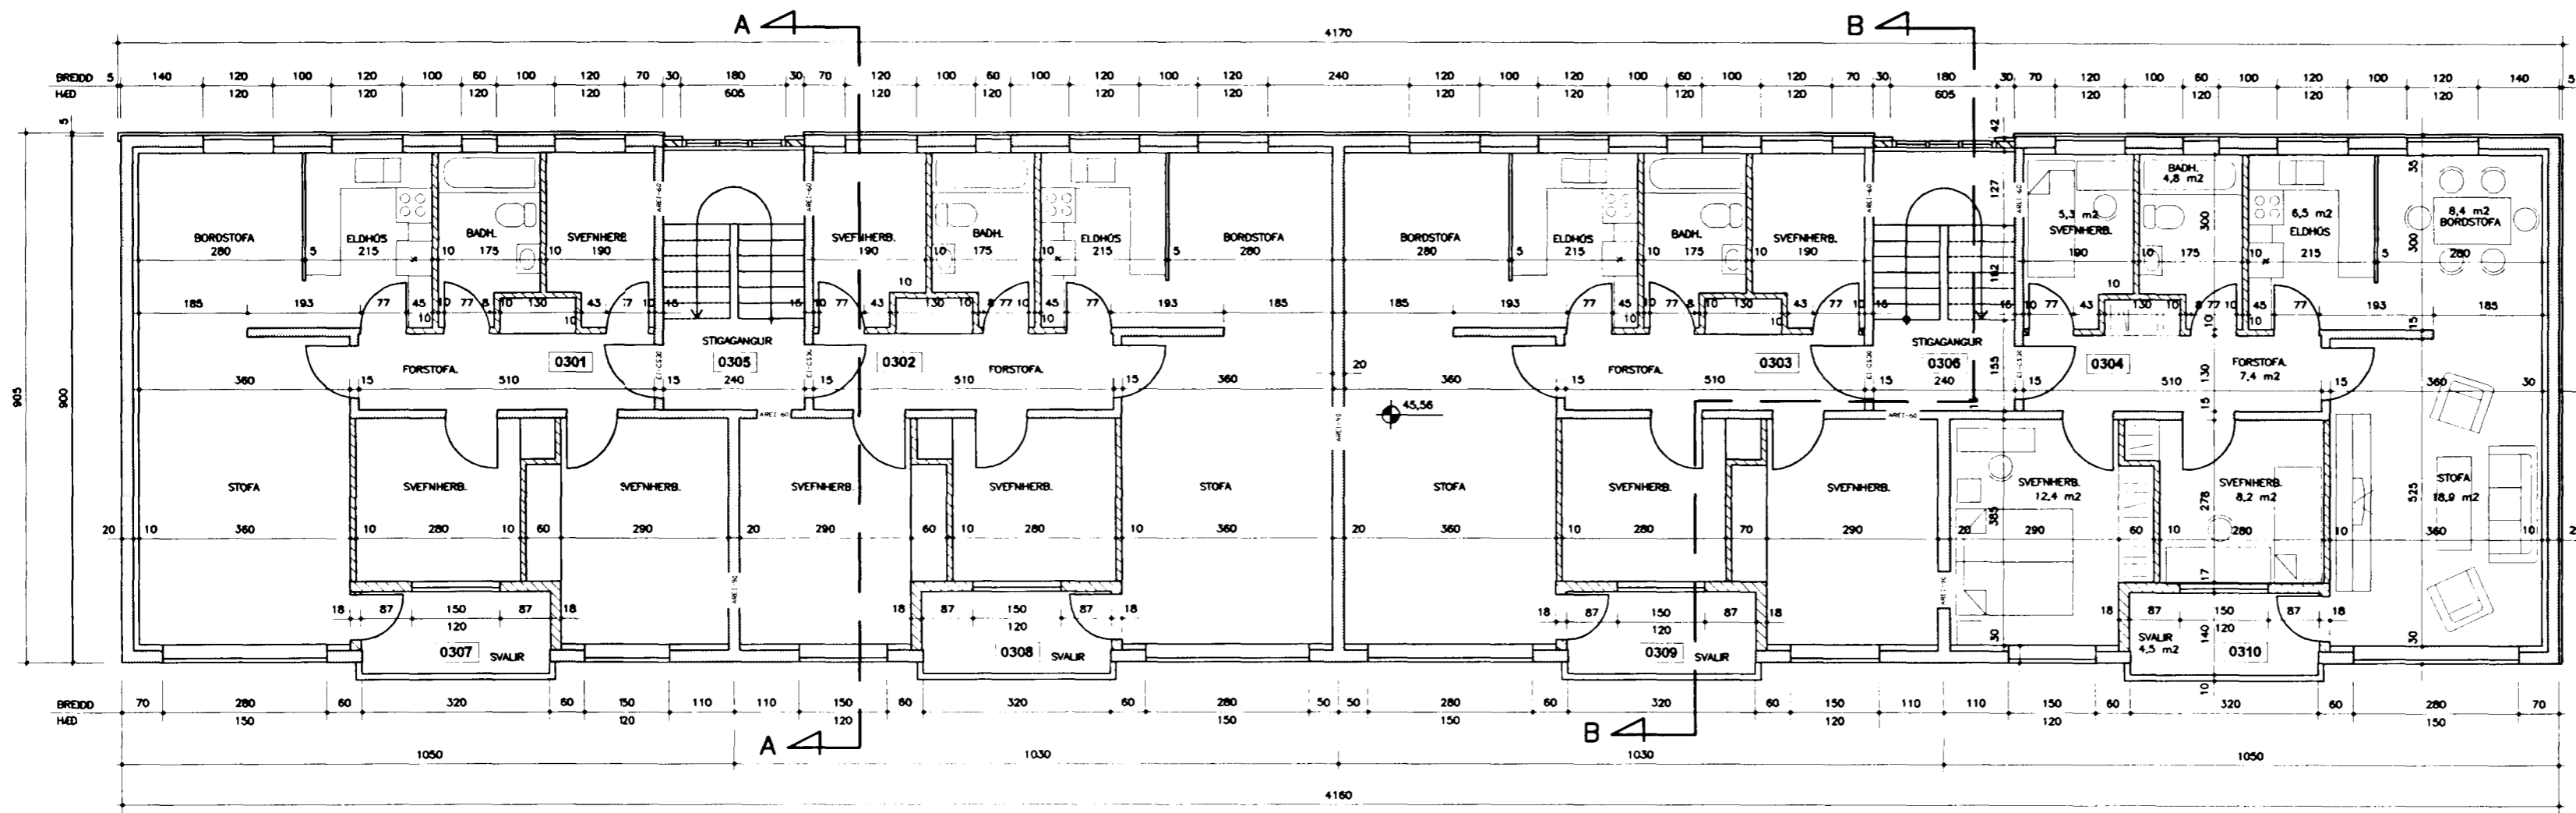

GRUNNMYND, 3. HÆÐ
MKV. 1:100 ÖLL MÁL ERU Í METRUM

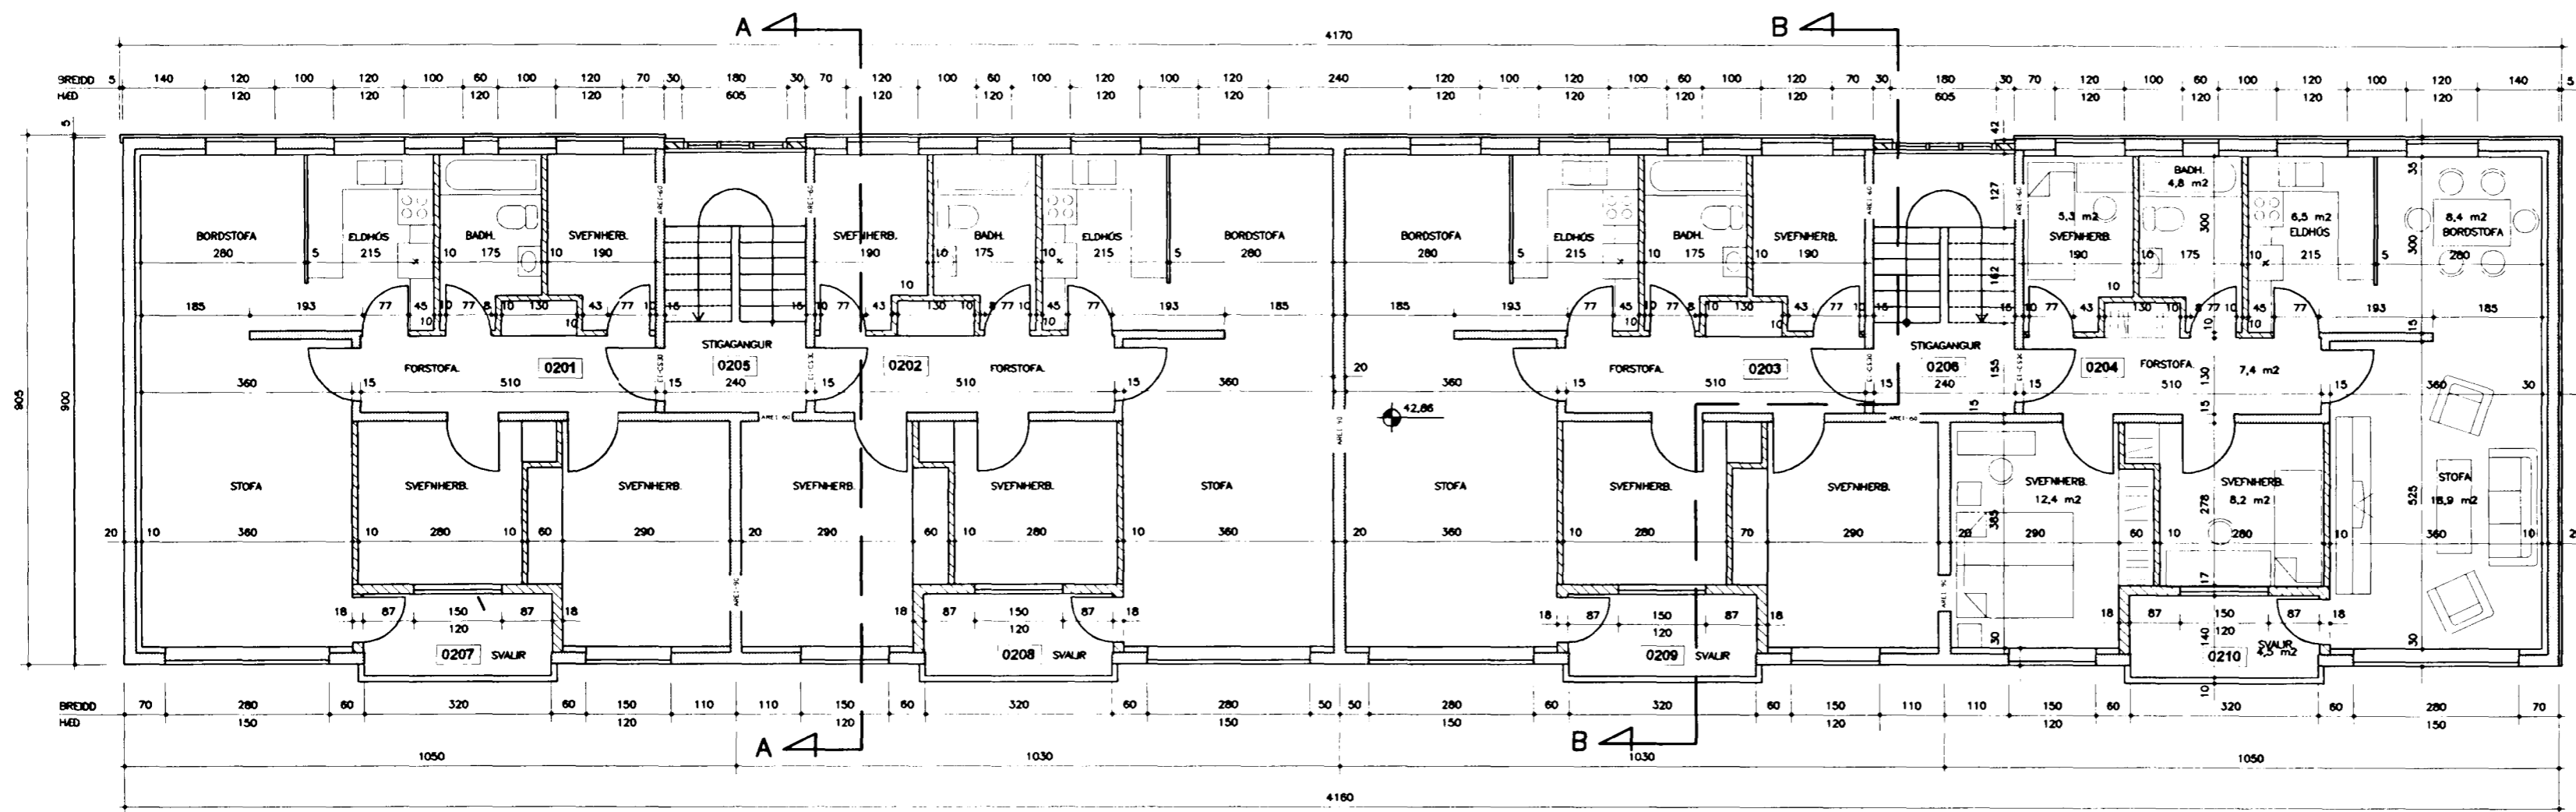

GRUNNMYND, 2. HÆÐ
MKV. 1:100 ÖLL MÁL ERU Í METRUM

REYNDARTEIKNINGAR AF HÚSI Á LÓÐINI NR. 46-48 VID ÖLDUGÖTU. NÚVERANDI FYRIRKOMULAG INNAHÚSS, BREYTT FYRIRKOMULAG KJALLARA, UTANHÚSSKLÆDNING.

HALLDÓR HALLDÓRSSON TEIKNADI HÚSID Í DESEMBER 1957.

ÖLDUGATA 46-48, HAFNARFIRÐI

GUNNMYNDIR 2. OG 3. HÆÐAR		TEIKN: 04
TEIKNAD Í REYKJAVÍK, OKTÓBER 2002	MKV. 1:100	BREYTT:
AXEL V. HILMARSSON K.T. 250365-3819, BYGGINGARVERKFR.	TEIKN, AVH	
HILMARSSON S. GUDJÓNSSON 270141-5529, TÆKNITEIKNARI.	REIKN, AVH	
VILHJÁLMMUR GUDMUNDSSON K.T. 030843-2319, VFVI	YFIRF, VG	